

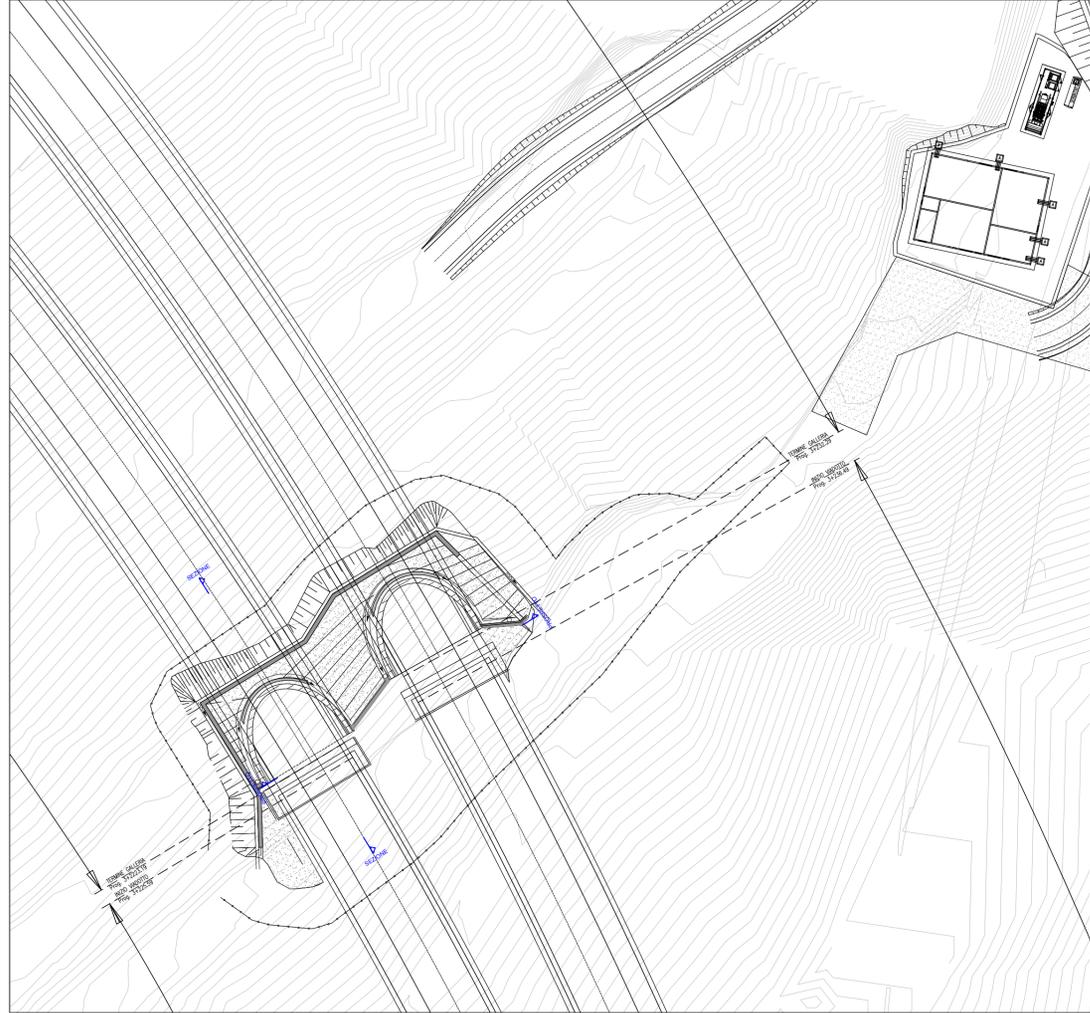



PLANIMETRIA IMBOCCO DEL PROGETTO ESECUTIVO - Sc. 1:1500

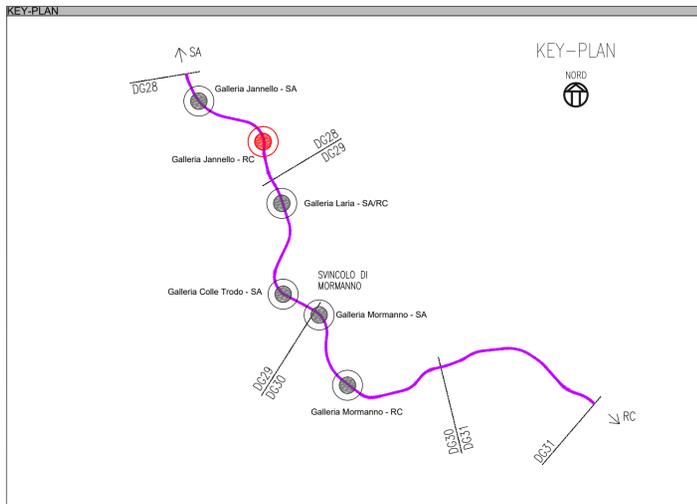


PLANIMETRIA IMBOCCO NEL PROGETTO ESECUTIVO DI DETTAGLIO - Sc. 1:500

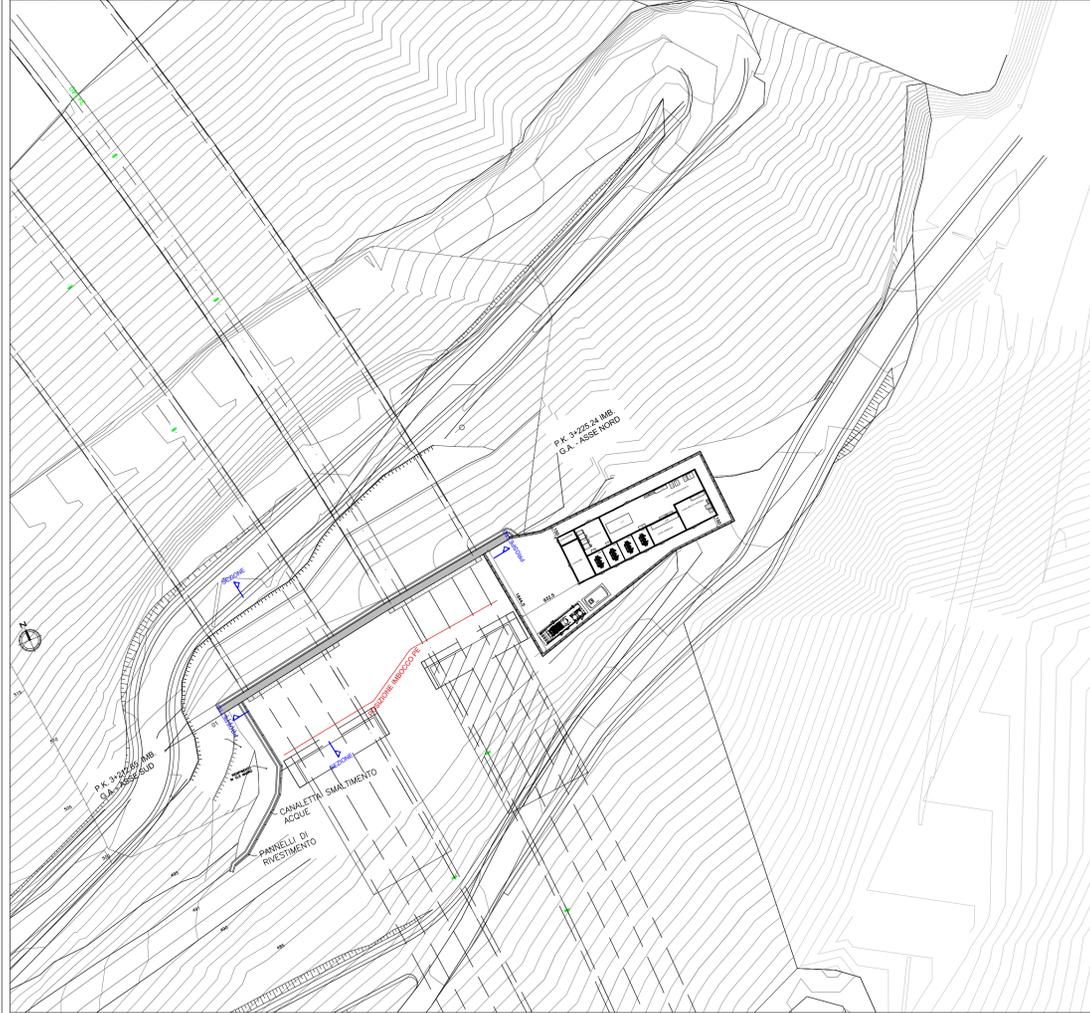


PROSPETTO IMBOCCO DEL PROGETTO ESECUTIVO - Sc. 1:250

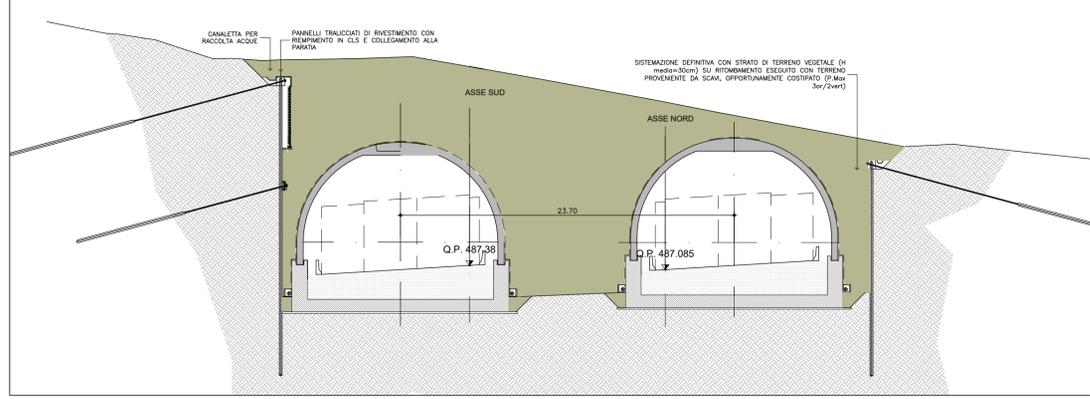


PROSPETTO IMBOCCO NEL PROGETTO ESECUTIVO DI DETTAGLIO - Sc. 1:250

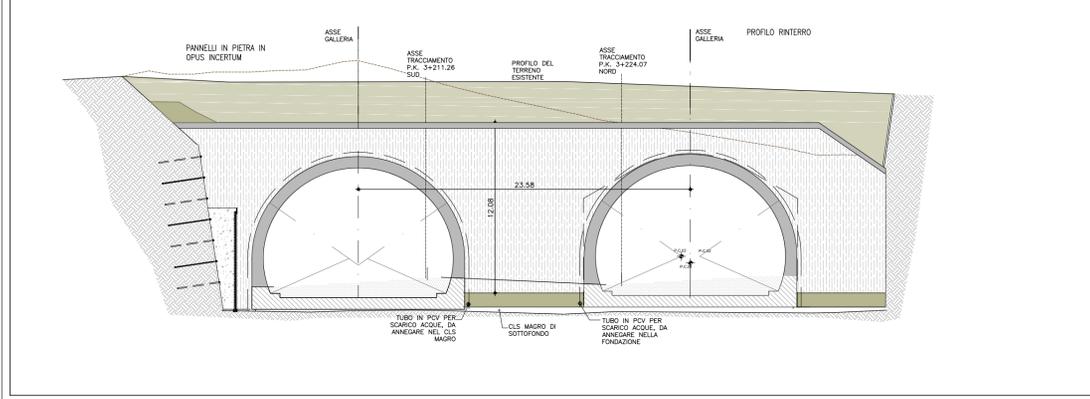

PROFILO IMBOCCO DEL PROGETTO ESECUTIVO - Sc. 1:250

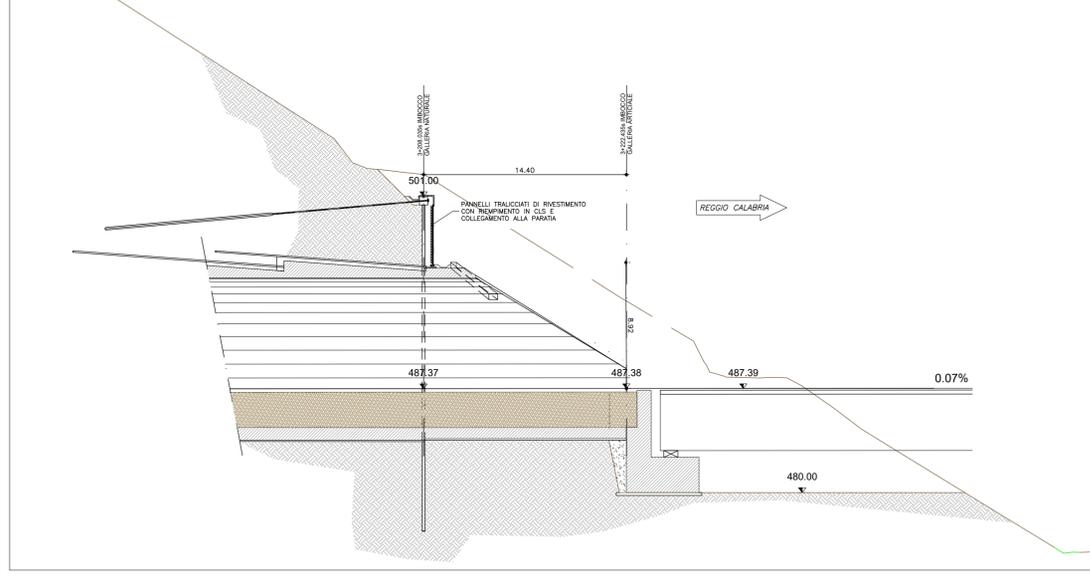

PROFILO IMBOCCO NEL PROGETTO ESECUTIVO DI DETTAGLIO - Sc. 1:250

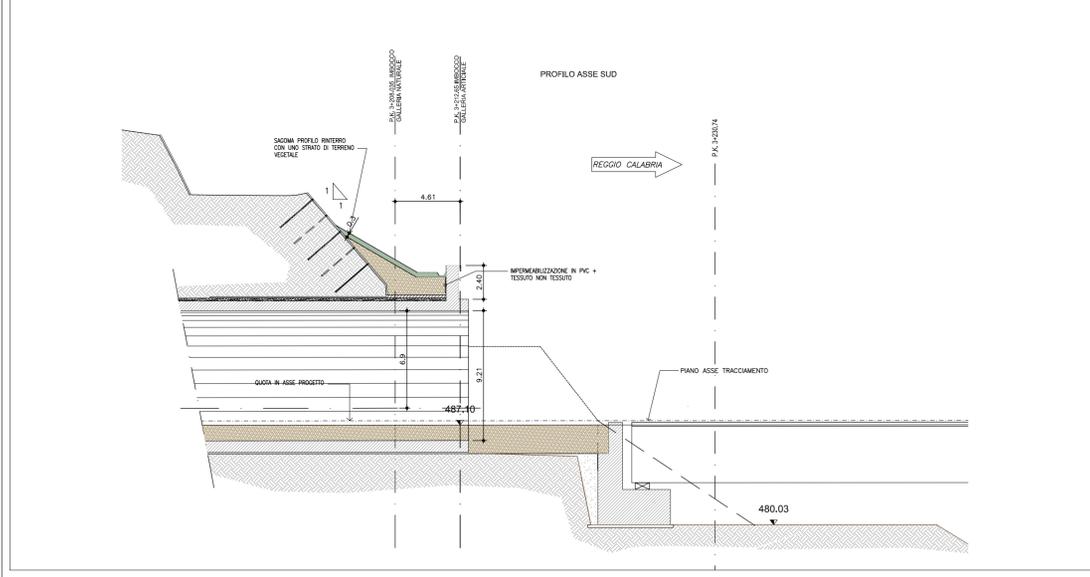

PERIZIA DI VARIANTE

Anas SpA

Direzione Centrale Progettazione

ASR 18/07
AUTOSTRADA A3 SALERNO – REGGIO CALABRIA

LAVORI DI AMMODERNAMENTO ED ADEGUAMENTO AL TIPO 1a DELLE NORME CNR/80
Dal km 153+400 al km 173+900
MACROLOTTO 3 – PARTE 2^a

PROGETTO ESECUTIVO DI DETTAGLIO

CONTRAENTE GENERALE	IL RESPONSABILE DEL CONTRAENTE GENERALE
ital SARC	ITALSARC S.p.A. Il Direttore Tecnico <i>Ing. Valter Benvenuti</i>

GRUPPO DI PROGETTAZIONE DEL PROGETTO ESECUTIVO APPROVATO	GRUPPO DI PROGETTAZIONE DI DETTAGLIO	PROGETTISTA RESPONSABILE WBS
RTP: TECHNITAL S.p.A. (mandataria) 3TI PROGETTI ITALIA S.p.A. PROMETEENGINEERING.IT S.r.l. STUDIO MELE ASSOCIATI S.r.l. SOIL S.r.l. SITECO S.r.l.	ALESSIO (mandataria) Ing. Carlo... Ing. ...	Dott. Massimiliano Bechini <i>Massimiliano Bechini</i>

INTEGRAZIONE PRESTAZIONI SPECIALISTICHE Dott. Ing. M. Raccosta
IL GEOLOGO Dott. Geol. Vittorio Federici
Ordine dei Geologi del Lazio n. 784

DIREZIONE LAVORI: IL COORDINATORE DELLA SICUREZZA IN FASE DI ESECUZIONE
Dott. Ing. Mario Beomonte
Ordine Ing. Roma n. 3279

VISTO: ANAS IL RESPONSABILE DEL PROCEDIMENTO
Dott. Ing. Luigi Silletta

PROGETTO DELLE MODIFICHE TECNICHE APPORTATE AL PE OPERE D'ARTE MAGGIORI – GALLERIE JANNELLO IMBOCCO LATO REGGIO CALABRIA

Planimetrie/profilo/sezioni di confronto sistemazioni finali imboocchi PEA/PED

CODICE PROGETTO		NOME FILE		NUMERO PROGRESSIVO ELABORATO:		REVISIONE		SCALA:	
PROGETTO		T00-IA03-AMB-DC33_A.dwg		2149c		A		VARIE	
L0411B V 1301		CODICE ELAB. T00IA03AMBDC33							

D					
C					
B					
A	EMISSIONE	Aprile 2016	COLACILLO	BECHINI	POSSATI
REV.	DESCRIZIONE	DATA	REDATTO	VERIFICATO	APPROVATO

WBS DI RIFERIMENTO :