PLANIMETRIA IMBOCCO DEL PROGETTO ESECUTIVO - Sc. 1:500

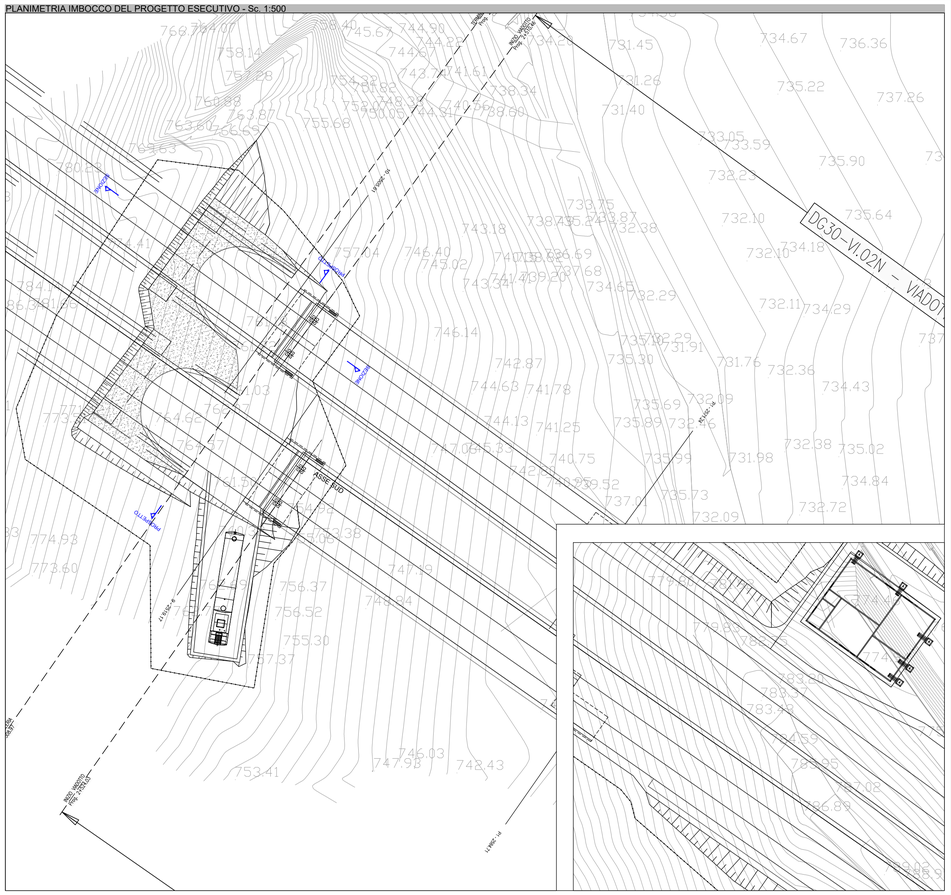

PLANIMETRIA IMBOCCO NEL PROGETTO ESECUTIVO DI DETTAGLIO - Sc.1:500

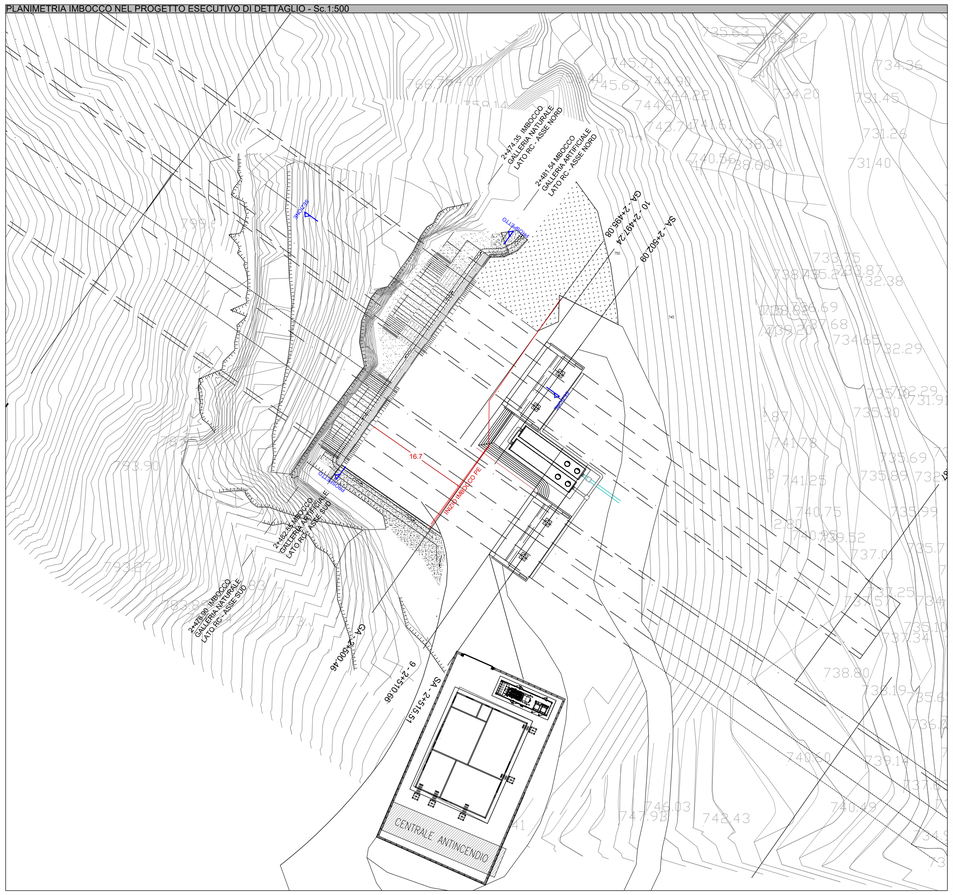

KEY-PLAN

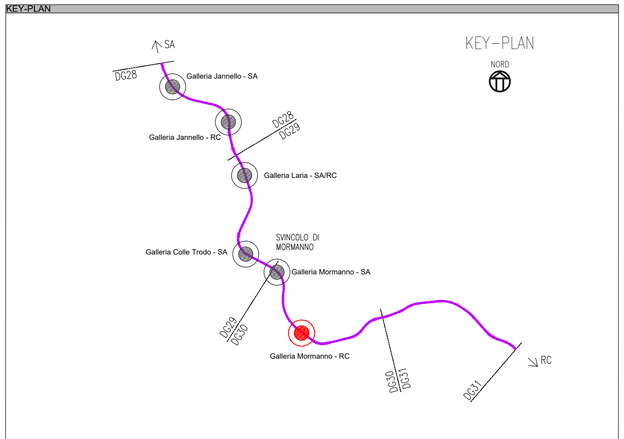

PROSPETTO IMBOCCO DEL PROGETTO ESECUTIVO - Sc. 1: 250

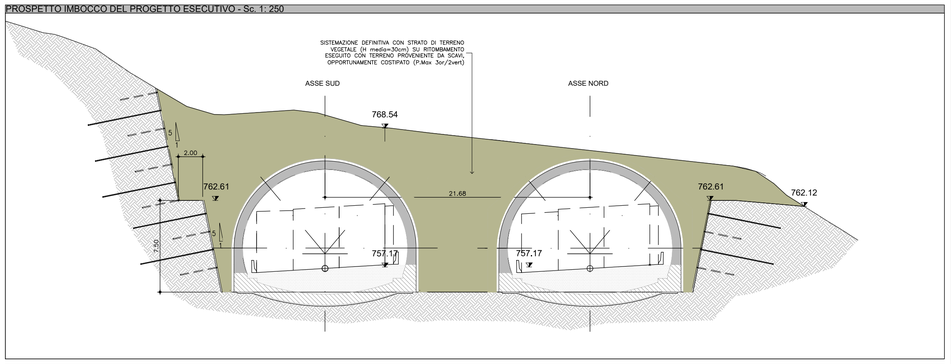

PROSPETTO IMBOCCO NEL PROGETTO ESECUTIVO DI DETTAGLIO - Sc.1:250

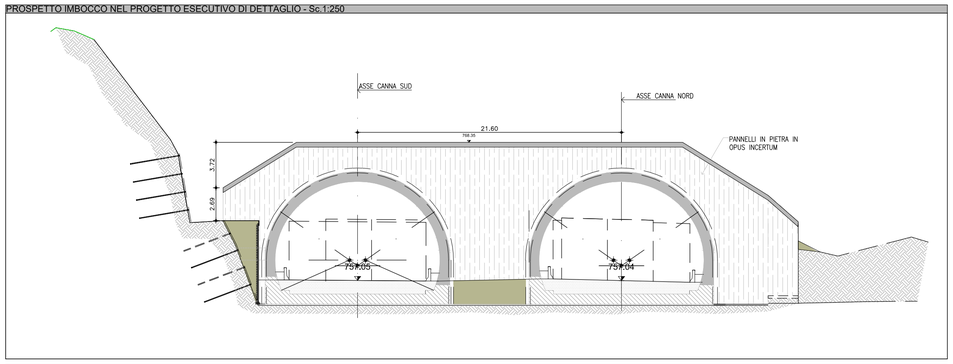

PROFILO IMBOCCO DEL PROGETTO ESECUTIVO - Sc.1:250

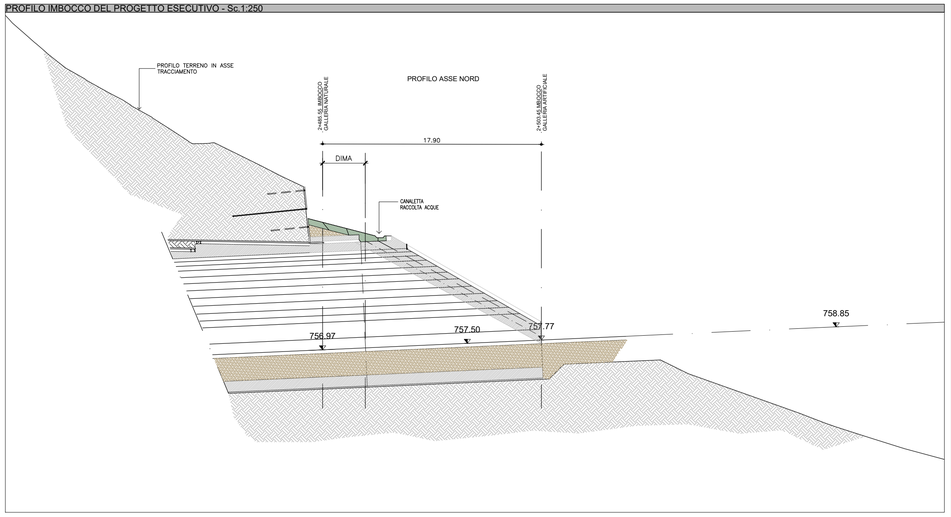

PROFILO IMBOCCO NEL PROGETTO ESECUTIVO DI DETTAGLIO - Sc. 1:250

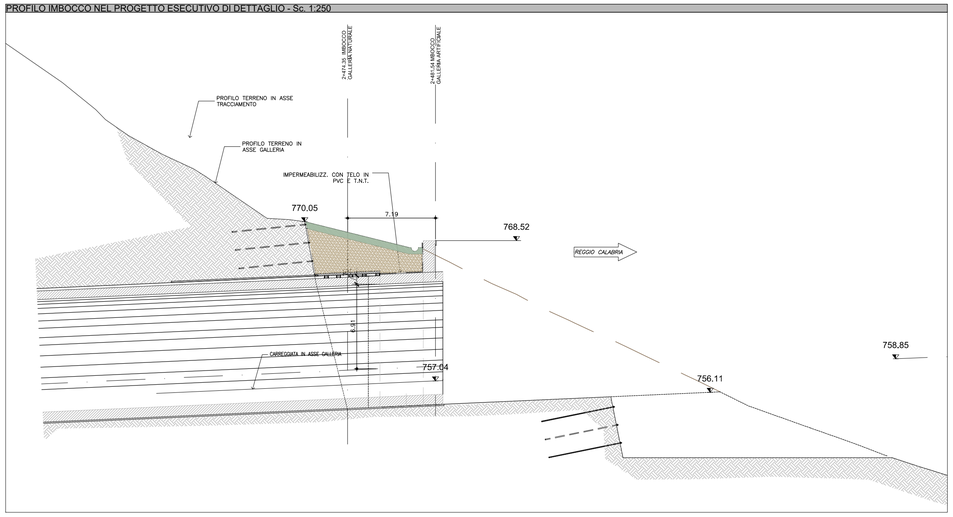

PERIZIA DI VARIANTE

Anas SpA

Direzione Centrale Progettazione

ASR 18/07
AUTOSTRADA A3 SALERNO – REGGIO CALABRIA

LAVORI DI AMMODERNAMENTO ED ADEGUAMENTO AL TIPO 1a DELLE NORME CNR/80
Dal km 153+400 al km 173+900
MACROLOTTO 3 – PARTE 2^

PROGETTO ESECUTIVO DI DETTAGLIO

CONTRAENTE GENERALE: ital SARC

IL RESPONSABILE DEL CONTRAENTE GENERALE
ITALSARC S.c.p.A.
Il Direttore Tecnico
Ing. Maurizio Benucci

GRUPPO DI PROGETTAZIONE DEL PROGETTO ESECUTIVO APPROVATO

RTP: TECHNITAL S.p.A. (mandataria)
3TI PROGETTI ITALIA S.p.A.
PROMETEOENGINEERING.IT S.r.l.
STUDIO MELE ASSOCIATI S.r.l.
SOIL S.r.l.
SITECO S.r.l.

INTEGRAZIONE PRESTAZIONI SPECIALISTICHE *Dott. Ing. M. Raccosta*

IL GEOLOGO
Dott. Geol. Vittorio Federici
Ordine dei Geologi del Lazio n. 784

GRUPPO DI PROGETTAZIONE ESECUTIVO DI DETTAGLIO
RTP: TECHNITAL S.p.A. (mandataria)
3TI PROGETTI ITALIA S.p.A.
PROMETEOENGINEERING.IT S.r.l.
STUDIO MELE ASSOCIATI S.r.l.
SOIL S.r.l.
SITECO S.r.l.
IL GEOLOGO
Dott. Geol. Vittorio Federici
Ordine dei Geologi del Lazio n. 784
RESPONSABILE DELLA SICUREZZA IN FASE DI PROGETTAZIONE:
Dott. Ing. Georgios Kalamaras
Ordine Ing. Torino n. 4179

PROGETTISTA RESPONSABILE WBS
Dott. Massimiliano Bechini

DIREZIONE LAVORI:
IL DIRETTORE DEI LAVORI
Dott. Ing. Mario Beomonte
Ordine Ing. Roma n. 3279

IL COORDINATORE DELLA SICUREZZA IN FASE DI ESECUZIONE
Dott. Ing. Franco Fugliese
Ordine Ing. Firenze n. 5986

VISTO: ANAS
IL RESPONSABILE DEL PROCEDIMENTO
Dott. Ing. Luigi Silletta

PROGETTO DELLE MODIFICHE TECNICHE APPORTATE AL PE
OPERE D'ARTE MAGGIORI – GALLERIE MORMANNO
IMBOCCO LATO REGGIO CALABRIA
Planimetrie/profili/sezioni di confronto sistemazioni finali imbocchi PEA/PED

CODICE PROGETTO (PROGETTO / LIV. PROG. / N. PROG.)	NOME FILE / NUMERO PROGRESSIVO ELABORATO: 2145/0	REVISIONE	SCALA:
L0411B V 1301	T00-IA03-AMB-DC43_A.dwg CODICE ELAB. T00IA03AMBDC43	A	VARIE

REV.	DESCRIZIONE	DATA	REDATTO	VERIFICATO	APPROVATO
D					
C					
B					
A	EMISSIONE	Aprile 2016	COLACILLO	BECHINI	POSSATI

WBS DI RIFERIMENTO :