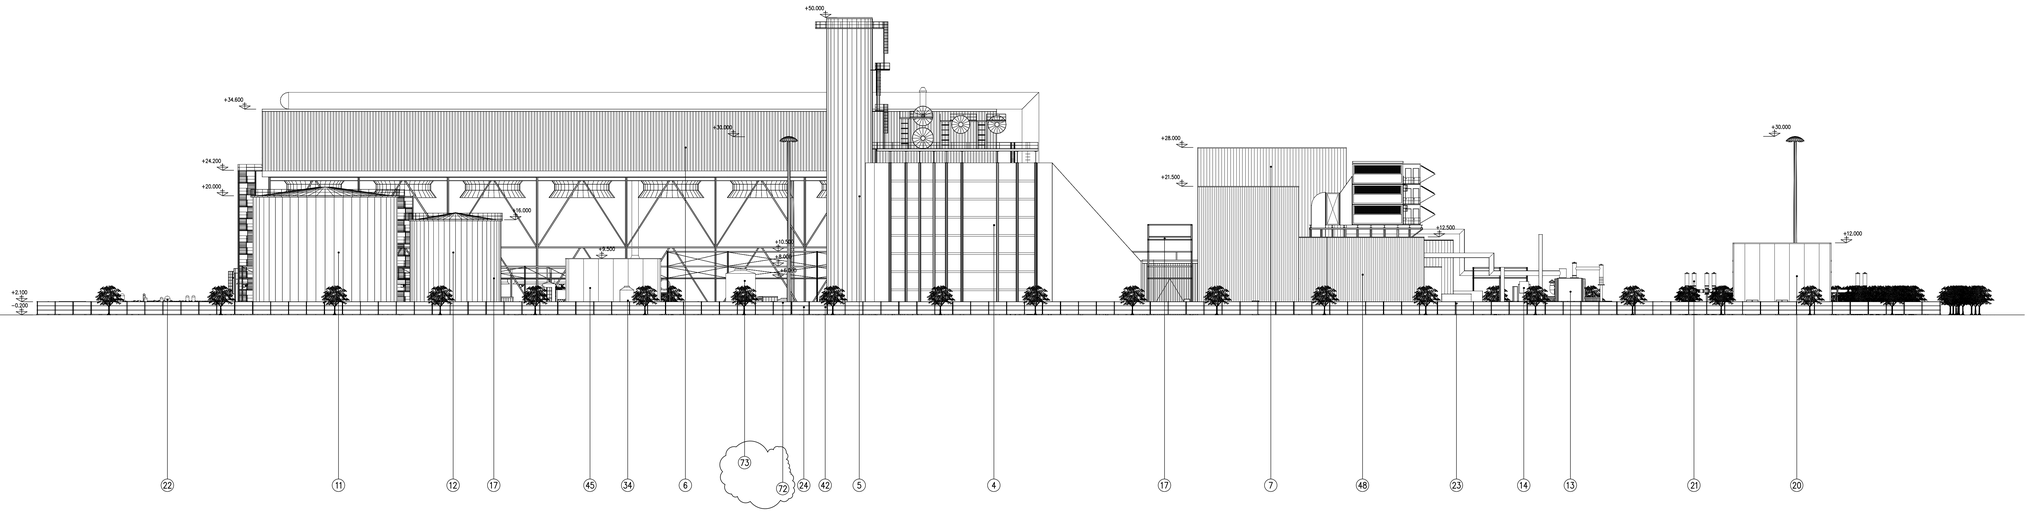

PIANTA CHIAVE

VISTA NORD

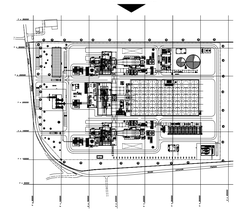

NOTE

- LA QUOTA DI RIFERIMENTO ±0.000 CORRISPONDE A +100 m S.L.M.M.
- TUTTE LE ELEVAZIONI SONO IN m
- TUTTE LE DIMENSIONI SONO IN mm

LEGENDA

1	TURBOGENERATORE A GAS (TG)	19	CABINATI MCC GVR1/GVR2
2	TURBOGENERATORE A VAPORE (TV)	20	SERBATOIO DI STOCCAGGIO ACQUE DI LAVAGGIO TG1/TG2
3	CALDAIA AUSILIARIA	21	SERBATOIO RACCOLTA CONDENSE DI RETE
4	GENERATORE DI VAPORE A RECUPERO (GVR)	22	BAIA DI RACCOLTA RIFIUTI
5	CAMINO	23	CABINA ANALISI FUMI GVR1/GVR2
6	CONDENSATORE ARIA	24	VASCA ELIAITI NON RECUPERABILI
7	EDIFICIO TURBOGRUPPO	25	BLINDO SBARRE
8	AEROTERMI RAFFREDDAMENTO AUSILIARI	26	EDIFICIO SERVIZI AUSILIARI
9	SISTEMA FILTRAZIONE GAS TG	27	POZZI ACQUA
10	IMPIANTO ODM	28	-
11	SERBATOIO ACQUA INDUSTRIALE e ANTINCENDIO	29	EDIFICIO TURBOGAS
12	SERBATOIO ACQUA DEMI	30	FILTRI A SABBIA
13	TRASFORMATORE ELEVATORE	31	POMPE RICIRCOLO GVR
14	TRASFORMATORE DI UNITA'	32	VASCA ELIAITI RECUPERABILI
15	INTERRUTTORE DI MACCHINE	33	VASCA DI LAVAGGIO TG
16	DIESEL DI EMERGENZA	34	POZZETTO OLEOSILTATORE
17	FIRE RACK	35	SERBATOIO RACCOLTA REAGENTI
18	POMPE ALIMENTO	36	CABINATO MCC CONDENSATORE ARIA
19	CABINATO INVERTER + TRASFORMATORE X ALIMENTO GVR	37	POMPE GVR MP
20	EDIFICIO ELETTRICO/CONTROLLO & OFFICINA /MAGAZZINO	38	POZZI CALDO
21	SOTTOSTAZIONE ELETTRICA GIS 380Kv	39	POMPE ACQUA INDUSTRIALE
22	STAZIONE DI MISURA E RIDUZIONE METANO	40	POMPE DISTRIBUZIONE ACQUA DEMINERALIZZATA
23	TRASFORMATORE SERVIZI AUSILIARI	41	POMPE RILANCIO CONDENSA
24	CAMPIONAMENTO GVR1/GVR2	42	REFRIGERANTE CONDENSE DI RETE
25	PARCHEGGIO AUTOMEZZI	43	VASO STEFANIONE CICLO CHIUSO
26	TORRE FARO	44	SISTEMA DI ANTICORROSIONE
27	VASCA TRAPPOLA OLIO TRASFORMATOR	45	CICLO CHIUSO SISTEMA ANTI ICING
28	VASCA DI RACCOLTA ACQUE PRIMA PIOGGIA	46	POMPE CICLO CHIUSO
29	VASCA DI RACCOLTA ACQUE METEORICHE	47	MODULO MCC ARGOTERMO
30	VASCA DI SEPARAZIONE ACQUA PRIMA PIOGGIA	48	POMPE DI ESTRAZIONE CONDENSATO
31	VASCA DI RACCOLTA OLIO TG1/TG2	49	FOSSA BIOLOGICA
32	VASCA DI RACCOLTA OLIO TV	50	SERBATOIO SPURGHI CONTINUI GVR
33	VASCA DI NEUTRALIZZAZIONE	51	SERBATOIO SPURGHI INTERMITENTI GVR
34	STOCCAGGIO REAGENTI CHIMICI	52	SCAMBIATORE PER RAFFREDDAMENTO BLOW DOWN
35	SISTEMA ANTINCENDIO	53	SERBATOIO DI RILEVAZIONE UREA
36	SISTEMA ARIA COMPRESSA	54	SERBATOIO STOCCAGGIO UREA
37	REAGENTI CHIMICI GVR1/GVR2		

2	AGGIUNTI ITEM 72 E 73 E ALLUNGATO GVR	29-07-2016	CARRIERI	CARRIERI	CITTERIO
1	REVISIONE GENERALE	21-05-2009	STEGAG	CARRIERI	CITTERIO
0	EMESSO PER PROCESSO AUTORIZZATIVO	31-10-2006	CARRIERI	CITTERIO	CITTERIO
REV. Rev.	DESCRIZIONE Description	DATA Date	ELABORATO Drawn	VERIFICATO Checked	APPROVATO Approved

1 2 3 4 5 6 7 8 9 10 11 12 13 14 15 16 17

Il presente disegno è di proprietà della Società sopraindicata quindi deve essere con questa autorizzazione scritta della stessa non può essere ceduto né reso comunicato a terzi e divulgato. Ogni diritto proprietario tutelato a norma di legge.

COMMESSA Code

CODICE SOC. / Soc. Number
P080PLKC103

DATA/Date 31/10/2006	SCALA/Scale 1:1	FOGLIO/Sheet 1/1
DISEGNATORE/Drawn CARRIERI	VISTO/Check CITTERIO	APPR./Approv. CITTERIO

Sostituisce il _____

Sostituito dal _____

IMPIANTO/OPERA Plant

CTE DI PRESENZANO (CE)

TITOLO Title

PROSPETTO NORD

0 50 100 mm

TRUE BLOCK FILE NAME = DILAGRAF

P080PLKC103_01.dwg PLT: 1=1

Stampato da un utente