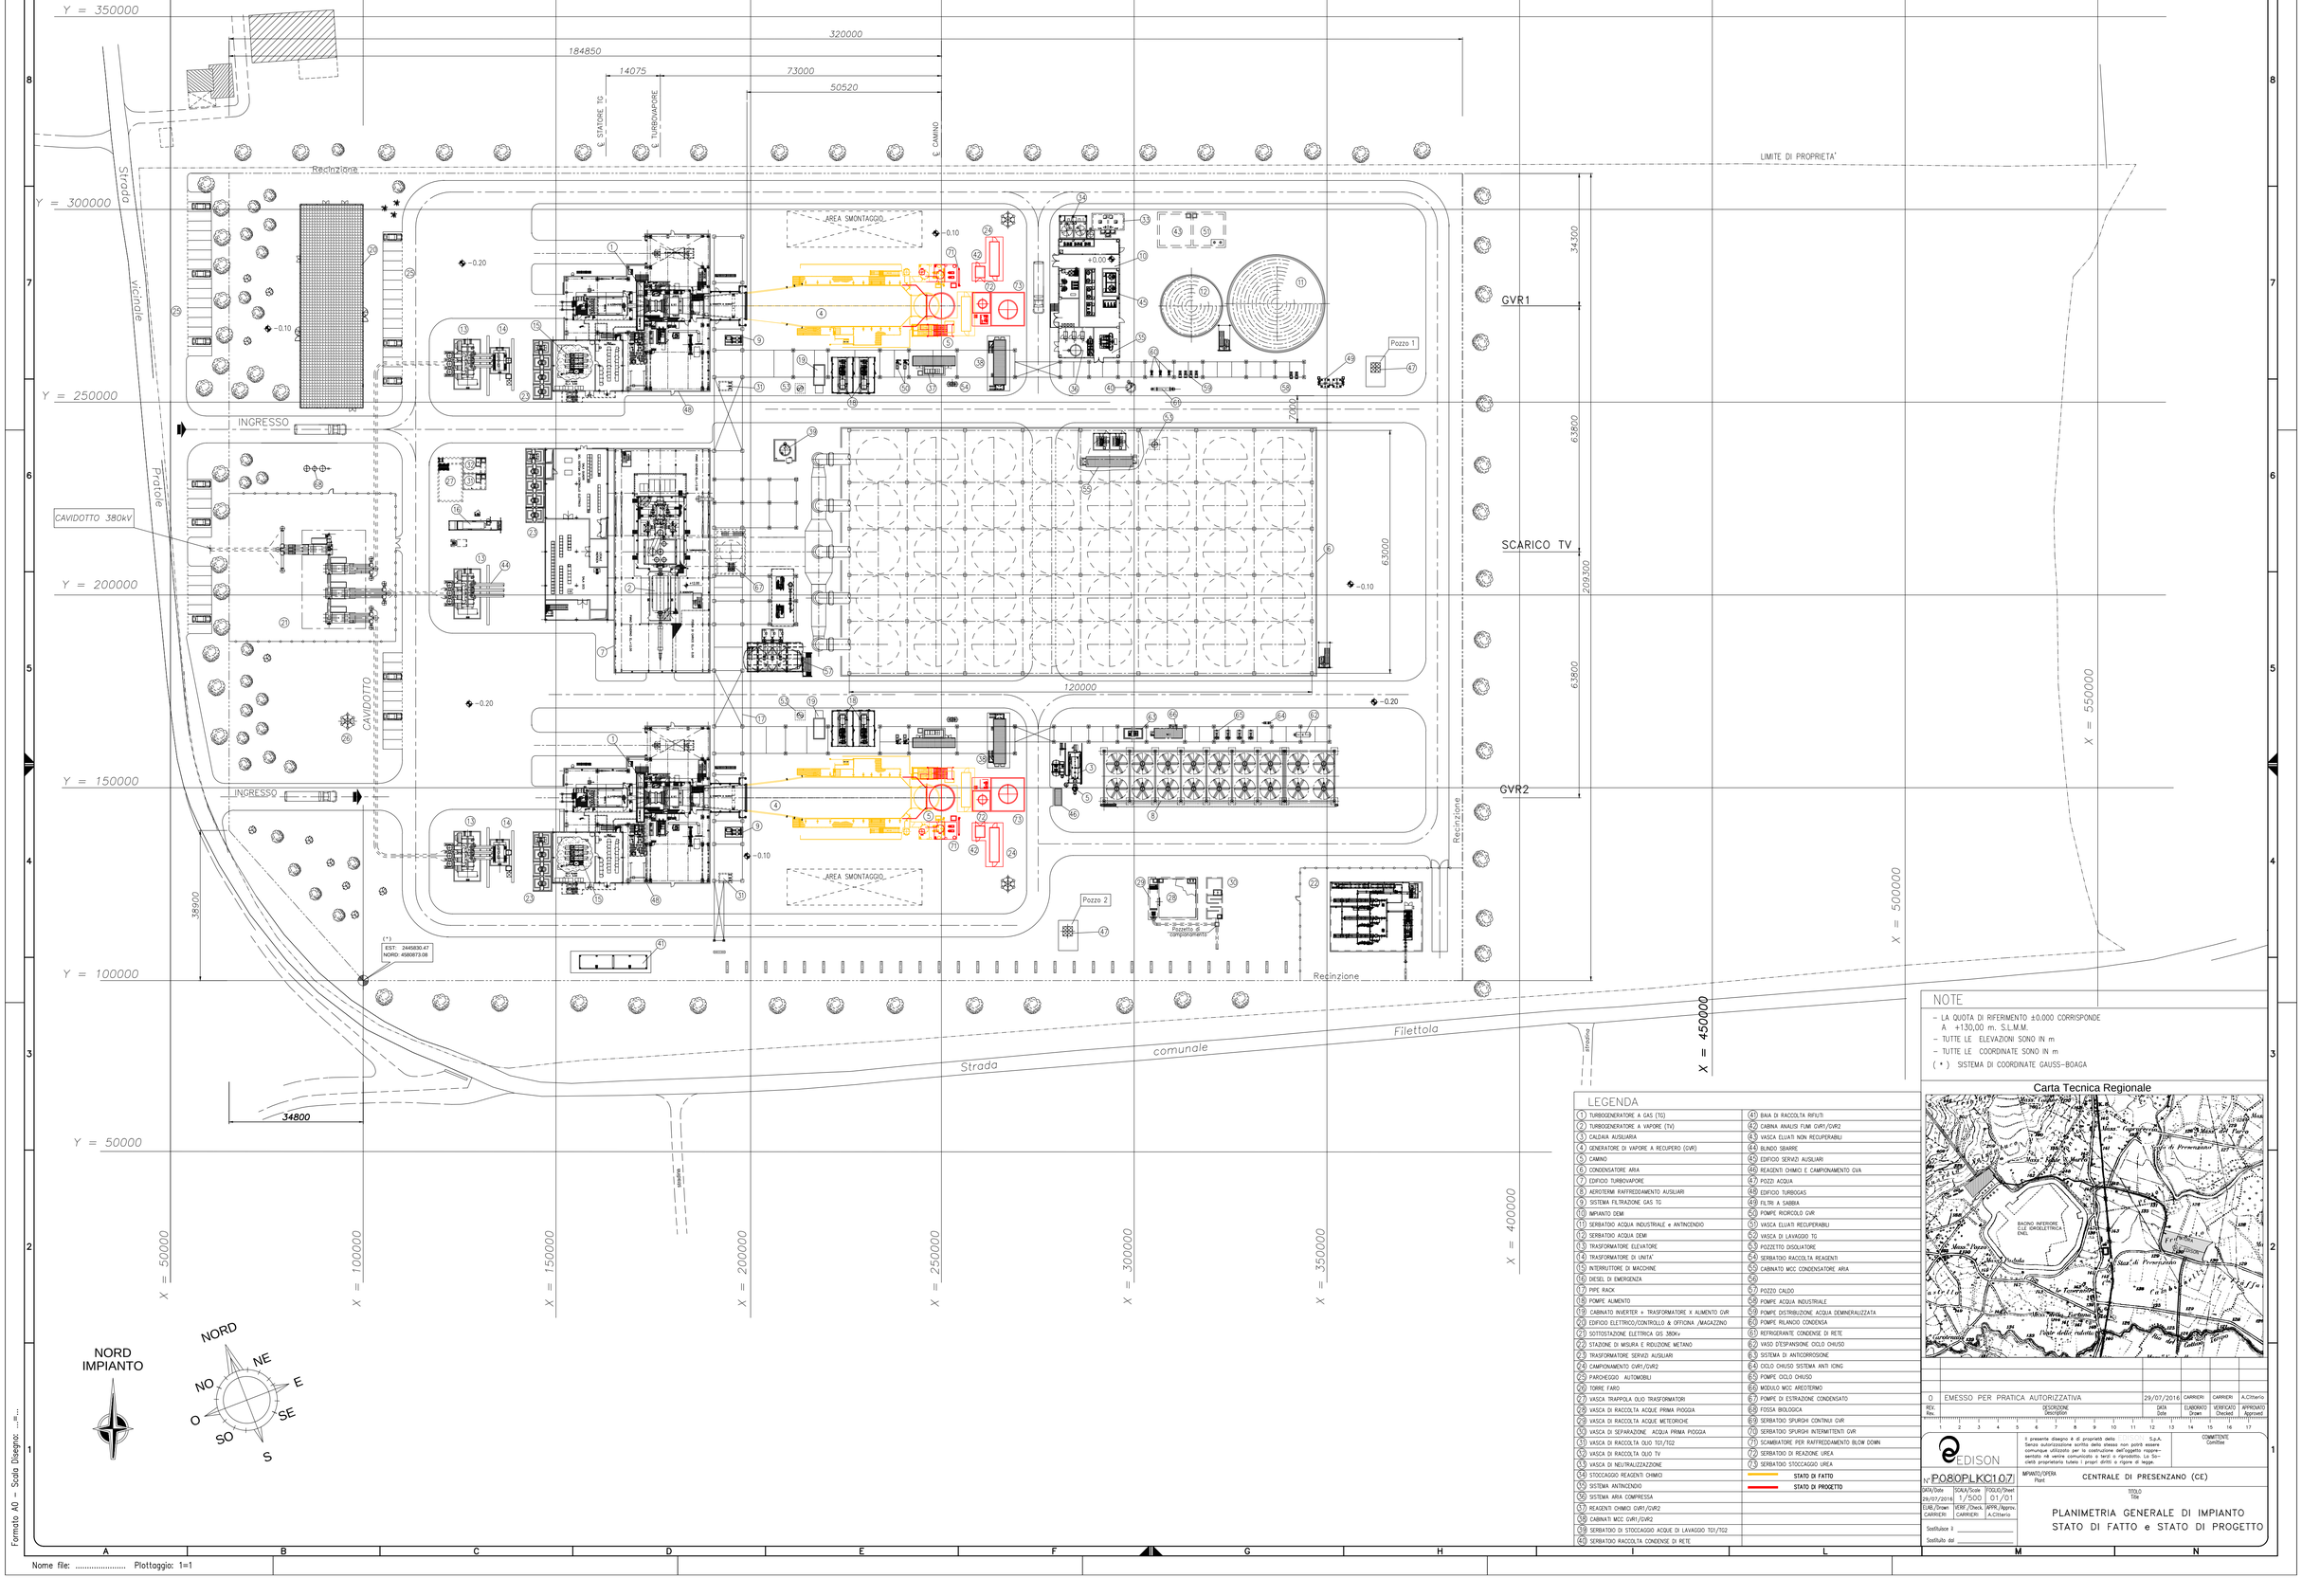

NOTE

- LA QUOTA DI RIFERIMENTO ±0.000 CORRISPONDE A +130,00 m. S.L.M.M.
- TUTTE LE ELEVAZIONI SONO IN m
- TUTTE LE COORDINATE SONO IN m
- (*) SISTEMA DI COORDINATE GAUSS-BOAGA

LEGENDA

(1) TURBOGENERATORE A GAS (TG)	(41) BAIA DI RACCOLTA RIFIUTI
(2) TURBOGENERATORE A VAPORE (TV)	(42) CABINA ANALISI FUMI GVR1/GVR2
(3) CALDAIA AUSILIARIA	(43) VASCA ELUATI NON RECUPERABILI
(4) GENERATORE DI VAPORE A RECUPERO (GVR)	(44) BLINDO SBARRE
(5) CAMINO	(45) EDIFICIO SERVIZI AUSILIARI
(6) CONDENSATORE ARIA	(46) REAGENTI CHIMICI E CAMPIONAMENTO GVA
(7) EDIFICIO TURBOVAPORE	(47) POZZI ACQUA
(8) AEROTERMI RAFFREDDAMENTO AUSILIARI	(48) EDIFICIO TURBOGAS
(9) SISTEMA FILTRAZIONE GAS TG	(49) FILTRI A SABBIA
(10) IMPIANTO DEMI	(50) POMPE RICIRCOLO GVR
(11) SERBATOIO ACQUA INDUSTRIALE e ANTINCENDIO	(51) VASCA ELUATI RECUPERABILI
(12) SERBATOIO ACQUA DEMI	(52) VASCA DI LAVAGGIO TG
(13) TRASFORMATORE ELEVATORE	(53) POZZETTO DISOLIATORE
(14) TRASFORMATORE DI UNITA'	(54) SERBATOIO RACCOLTA REAGENTI
(15) INTERRUTTORE DI MACCHINE	(55) CABINATO MCC CONDENSATORE ARIA
(16) DIESEL DI EMERGENZA	(56)
(17) PIPE RACK	(57) POZZO CALDO
(18) POMPE ALIMENTO	(58) POMPE ACQUA INDUSTRIALE
(19) CABINATO INVERTER + TRASFORMATORE X ALIMENTO GVR	(59) POMPE DISTRIBUZIONE ACQUA DEMINERALIZZATA
(20) EDIFICIO ELETTRICO/CONTROLLO & OFFICINA /MAGAZZINO	(60) POMPE RILANCIO CONDENSA
(21) SOTTOSTAZIONE ELETTRICA 125 380kv	(61) REFRIGERANTE CONDENSE DI RETE
(22) STAZIONE DI MISURA E RIDUZIONE METANO	(62) VASO D'ESPANSIONE CICLO CHIUSO
(23) TRASFORMATORE SERVIZI AUSILIARI	(63) SISTEMA DI ANTICORROSIONE
(24) CAMPIONAMENTO GVR1/GVR2	(64) CICLO CHIUSO SISTEMA ANTI ICING
(25) PARCHEGGIO AUTOMOBILI	(65) POMPE CICLO CHIUSO
(26) TORRE FARO	(66) MODULO MCC AREOTERMO
(27) VASCA TRAPPOLA OLIO TRASFORMATORI	(67) POMPE DI ESTRAZIONE CONDENSATO
(28) VASCA DI RACCOLTA ACQUE PRIMA PIOGGIA	(68) FOSSA BIOLOGICA
(29) VASCA DI RACCOLTA ACQUE METEORICHE	(69) SERBATOIO SPURGHI CONTINUI GVR
(30) VASCA DI SEPARAZIONE ACQUA PRIMA PIOGGIA	(70) SERBATOIO SPURGHI INTERMITTENTI GVR
(31) VASCA DI RACCOLTA OLIO TG1/TG2	(71) SCAMBIATORE PER RAFFREDDAMENTO BLOW DOWN
(32) VASCA DI RACCOLTA OLIO TV	(72) SERBATOIO DI REAZIONE UREA
(33) VASCA DI NEUTRALIZZAZIONE	(73) SERBATOIO STOCCAGGIO UREA
(34) STOCCAGGIO REAGENTI CHIMICI	STATO DI FATTO
(35) SISTEMA ANTINCENDIO	STATO DI PROGETTO
(36) SISTEMA ARIA COMPRESSA	
(37) REAGENTI CHIMICI GVR1/GVR2	
(38) CABINATI MCC GVR1/GVR2	
(39) SERBATOIO DI STOCCAGGIO ACQUE DI LAVAGGIO TG1/TG2	
(40) SERBATOIO RACCOLTA CONDENSE DI RETE	

Carta Tecnica Regionale

BACINO INFERIORE E.L.E. IDROELETTRICA ENEL
Monte Capraio
Monte Pratolo
Monte Pratolino
