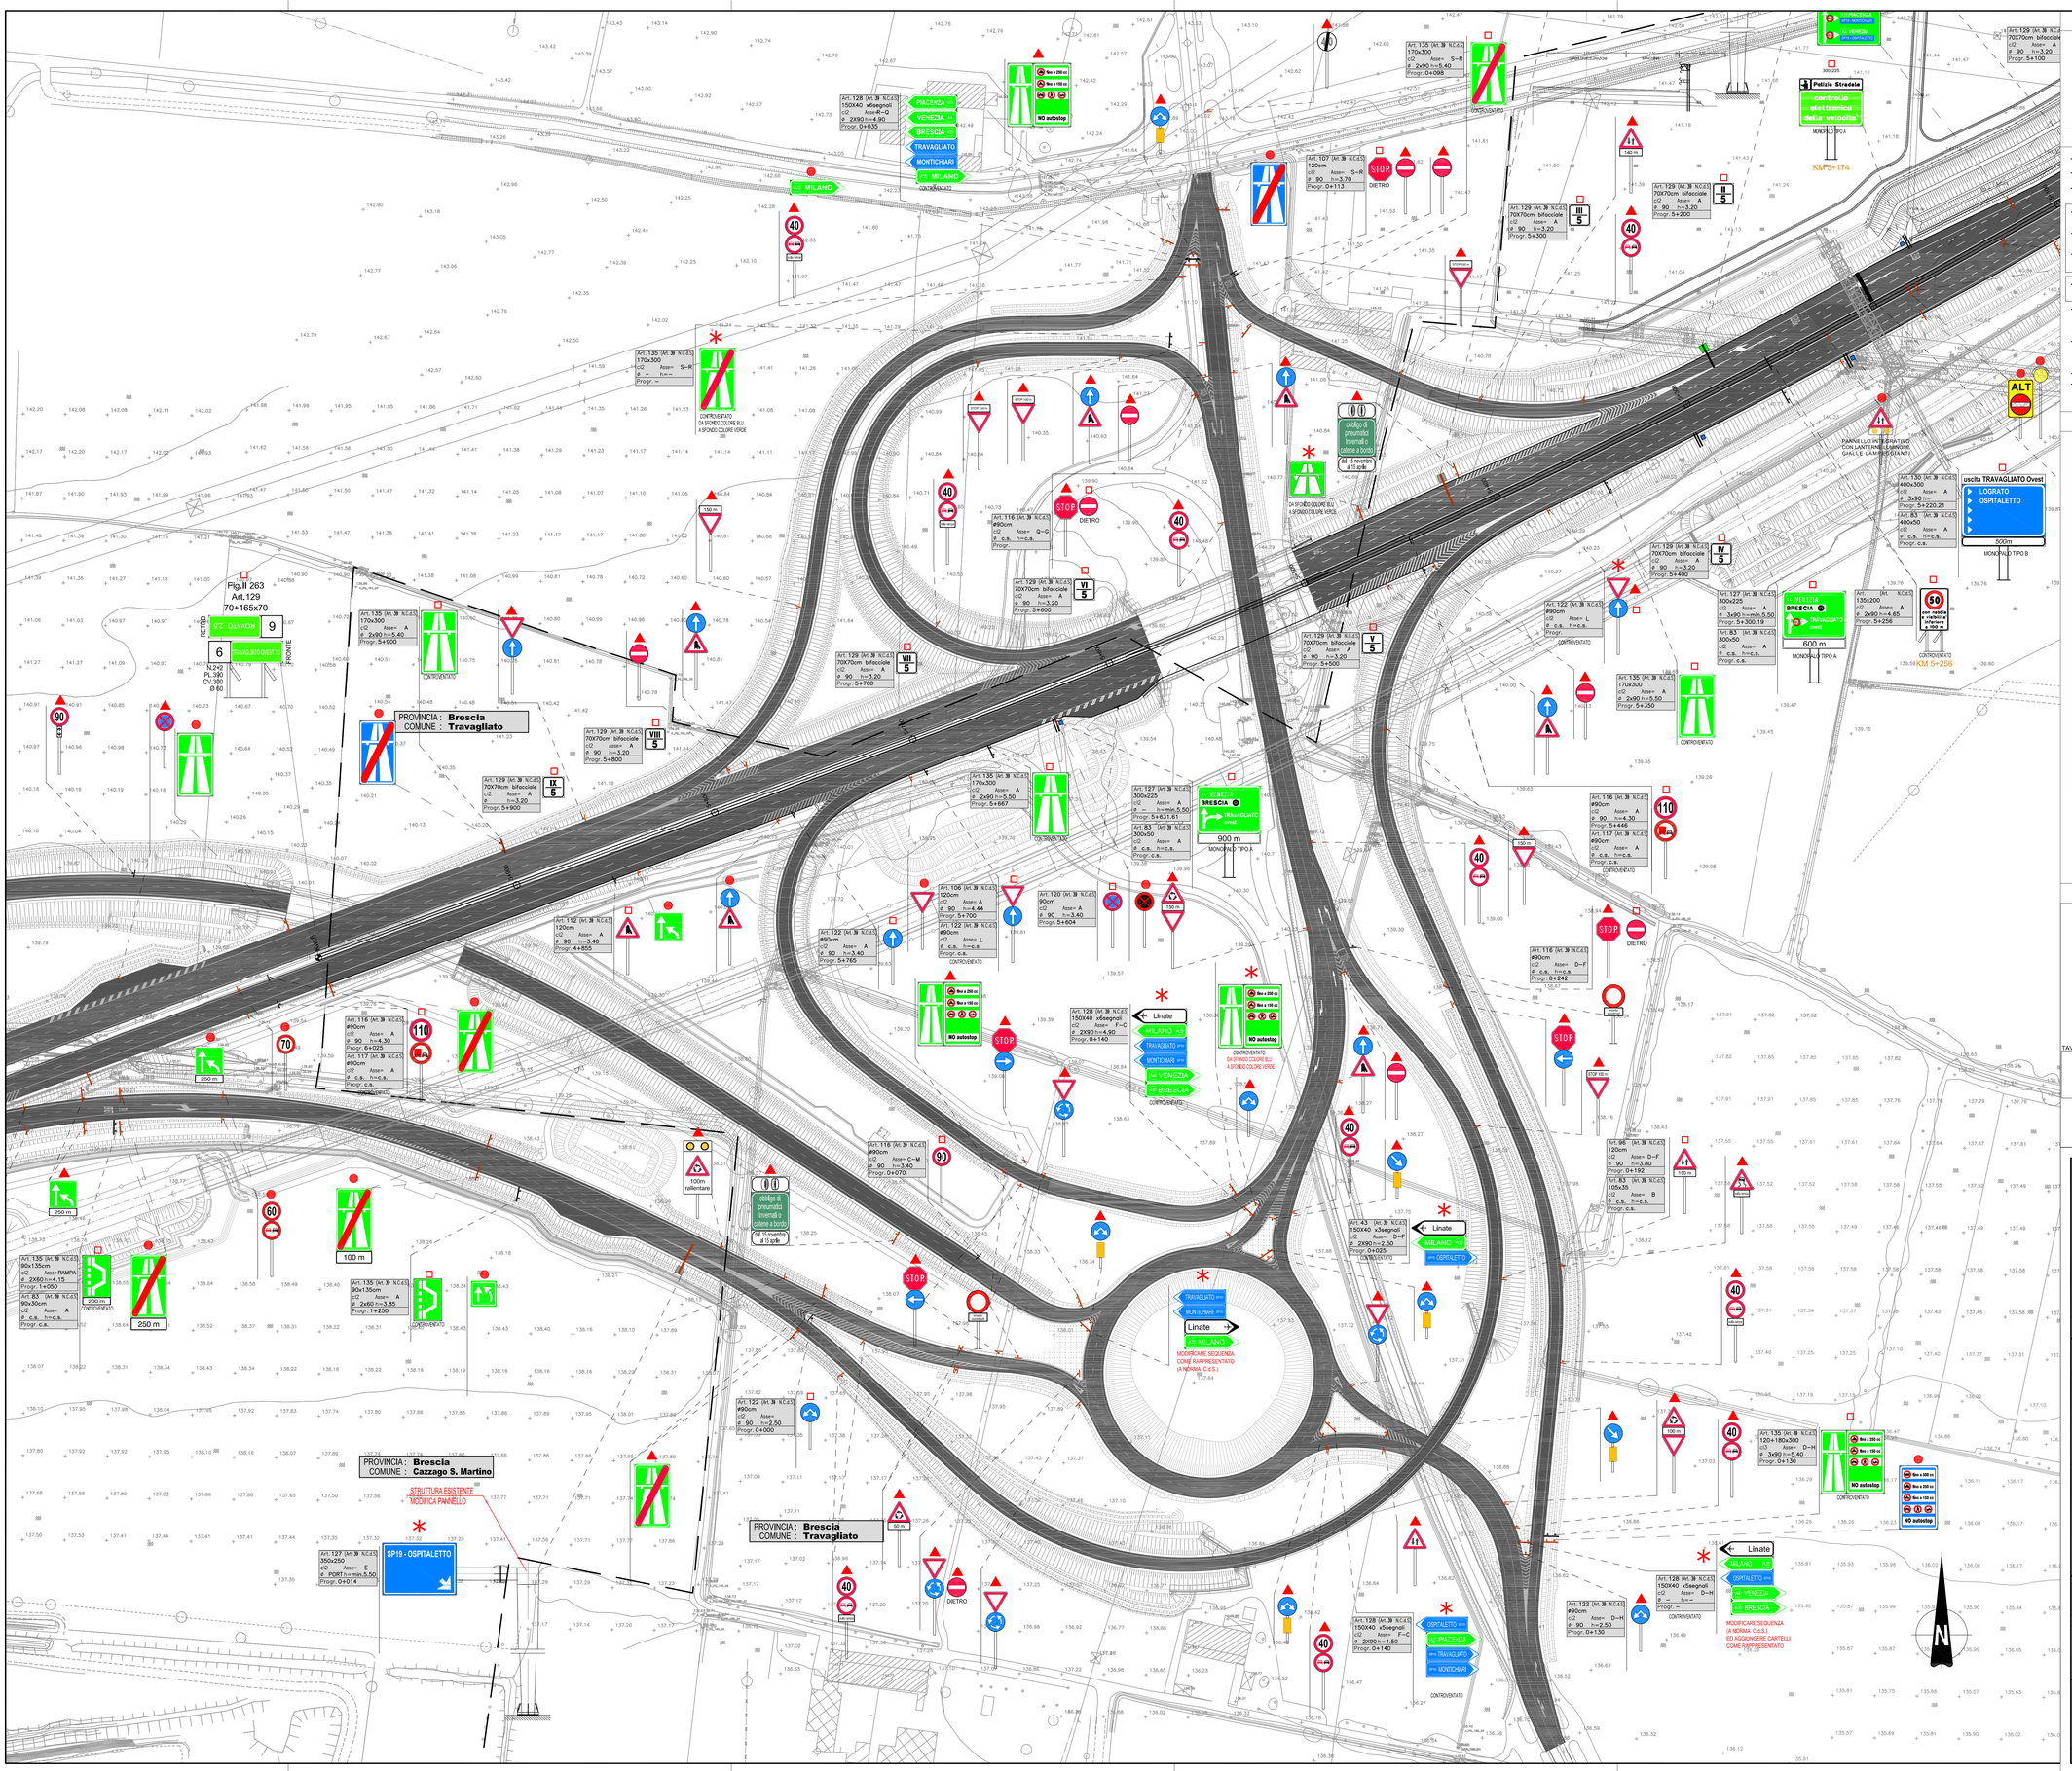
PROVINCIA : Brescia
COMUNE : Travagliato
PROVINCIA : Brescia
COMUNE : Cazzago S. Martino
PROVINCIA : Brescia
COMUNE : Travagliato
SP19 - OSPITALETTO
STRUTTURA ESISTENTE MODIFICA PANNELLO
Fig.II 263
Art.129
70+165x70
PIACENZA
VENEZIA
BRESCIA
TRAVAGLIATO
MONTICHIARI
MILANO
NO autostop
Linate
MILANO
OSPITALETTO
PIACENZA
VENEZIA
BRESCIA
TRAVAGLIATO ovest
900 m
600 m
500m
MONOPALO TIPO A
MONOPALO TIPO B
uscita TRAVAGLIATO Ovest
LOGRATO
OSPITALETTO
Polizia Stradale
controllo elettronico della velocità
KM 5+174
KM 5+256
MODIFICARE SEQUENZA COME RAPPRESENTATO (A NORMA C.d.S.)
ED AGGIUNGERE CARTELLI COME RAPPRESENTATO
CONTROVIALE
CONTROVENTO
DIETRO
STOP
ALT
PANNELLO INTEGRATIVO CON LANTERNE LAMPEGGIANTI GIALLE CAMPEGGIANTI
CONTROVENTO DA SFONDO COLORE BLU A SFONDO COLORE VERDE
cicalino di preumatici invernali o catene a bordo
dal 15 novembre al 15 aprile
100m rallentare
250 m
200 m
100 m
Art.135 (Art.38 N.C.d.S.) 90x135cm
Art.83 (Art.38 N.C.d.S.) 90x30cm
Art.135 (Art.38 N.C.d.S.) 90x135cm
Art.127 (Art.38 N.C.d.S.) 350x250
Art.127 (Art.38 N.C.d.S.) 300x225
Art.83 (Art.38 N.C.d.S.) 300x50
Art.128 (Art.38 N.C.d.S.) 150X40 x5segnali
Art.43 (Art.38 N.C.d.S.) 150X40 x3segnali
Art.135 (Art.38 N.C.d.S.) 120+180x300
Art.96 (Art.38 N.C.d.S.) 120cm
Art.83 (Art.38 N.C.d.S.) 100x35
Art.116 (Art.38 N.C.d.S.) #90cm
Art.117 (Art.38 N.C.d.S.) #90cm
Art.122 (Art.38 N.C.d.S.) #90cm
Art.129 (Art.38 N.C.d.S.) 70X70cm bifacciale
Art.135 (Art.38 N.C.d.S.) 170x300
Art.130 (Art.38 N.C.d.S.) 400x300
Art.83 (Art.38 N.C.d.S.) 400x50
Art.135 (Art.38 N.C.d.S.) 135x200
Art.106 (Art.38 N.C.d.S.) 120cm
Art.120 (Art.38 N.C.d.S.) 90cm
Art.112 (Art.38 N.C.d.S.) 120cm
Art.128 (Art.38 N.C.d.S.) 150X40 x5segnali
Art.128 (Art.38 N.C.d.S.) 150X40 x2segnali
Art.122 (Art.38 N.C.d.S.) #90cm
Art.116 (Art.38 N.C.d.S.) #90cm
Art.116 (Art.38 N.C.d.S.) #90cm
Art.117 (Art.38 N.C.d.S.) #90cm
Art.135 (Art.38 N.C.d.S.) 170x300
Art.129 (Art.38 N.C.d.S.) 70X70cm bifacciale
Art.128 (Art.38 N.C.d.S.) 150X40 x2segnali
Art.128 (Art.38 N.C.d.S.) 150X40 x5