




SANTA MARIA NUOVA 3DirA
Schema di completamento pozzo
 Aggiornato al 23.10.2012

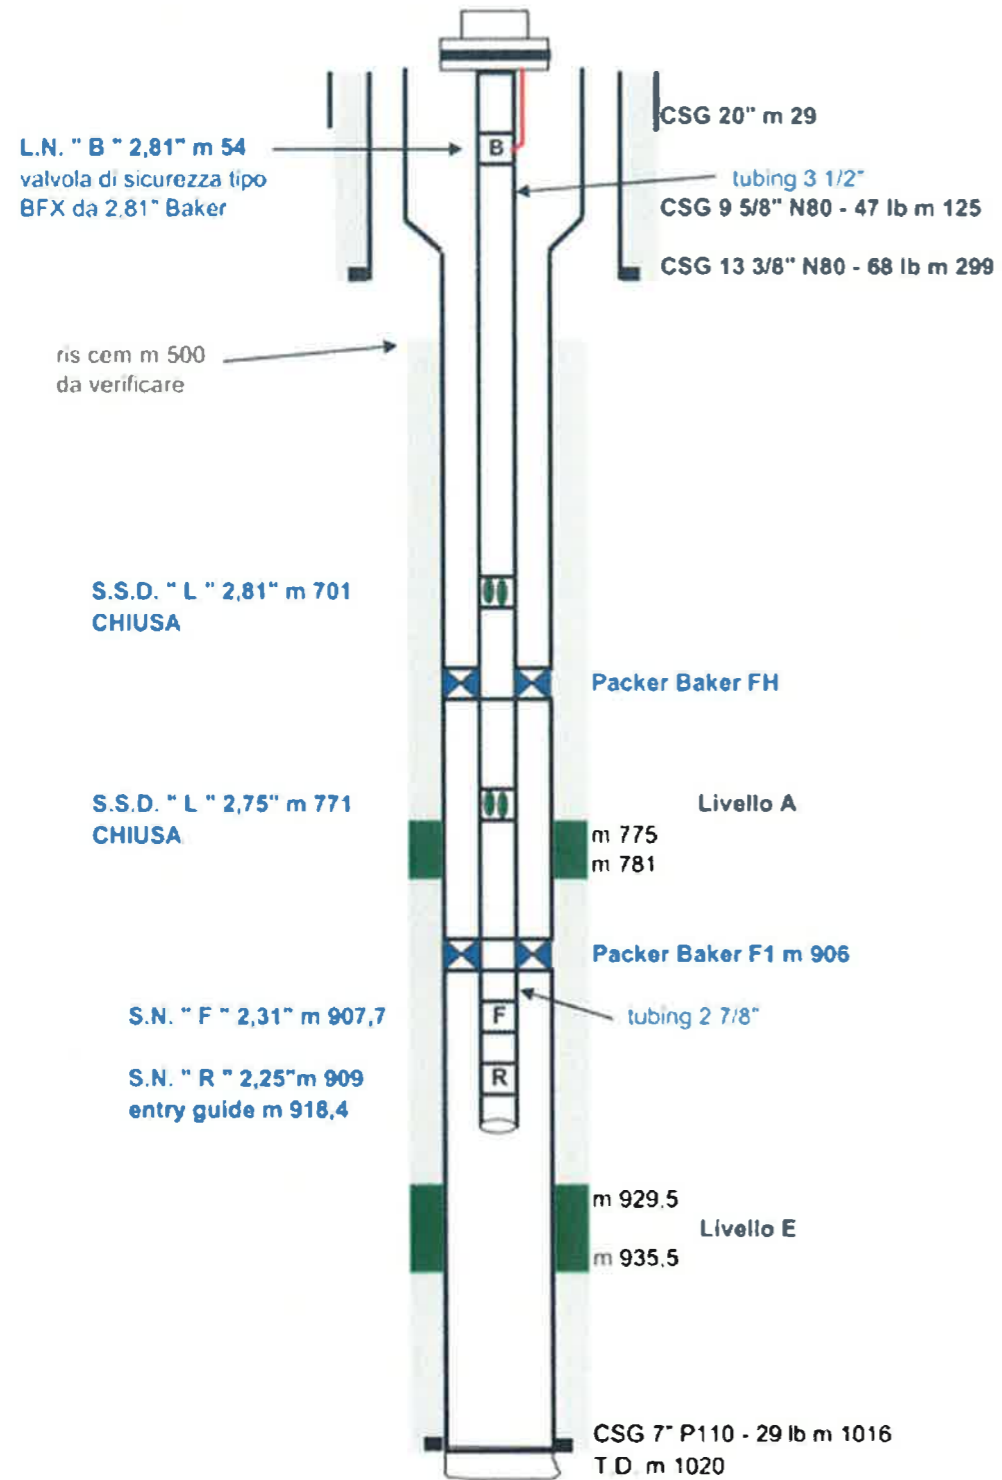

NORMALIZZAZIONE INTERNA	DISEGNI DI RIFERIMENTO	NUMERO DIS.

Allegato A03a



1	Mar.'15	Progetto di Base x Enti: Aggiornamenti+Integrazioni	GPI	PUMA	GPI	
0	Nov.'14	Progetto di Base x Enti	GPI	PUMA	GPI	
REV. REV.	DATA DATE	DESCRIZIONE / DESCRIPTION	DISEGN. DRAFT	CONTR. CHECK	APPROV. APPROV.	STATO REV. STATUS
		PROGETTO: <u>Concessione di Coltivazione Idrocarburi SANTA MARIA NUOVA</u> MESSA IN PRODUZIONE DEL POZZO "S. MARIA NUOVA 3DirA"				
OGGETTO: <u>Area pozzo S. MARIA NUOVA 3DirA</u> SCHEMA DI COMPLETAMENTO POZZO						
SCALA SCALE	SOSTITUISCE IL SUPERSEDES N.	SOSTITUITO DAL SUPERSEDED BY N.	AREA IMP. PLANT AREA	UNITA' IMP. PLANT UNIT	IDENTIFICATIVO DOCUMENTO DOCUMENT IDENTIFIER	FG / DI SH / OF
					101100-00-PSA-DW-01003	1 / 1