vedo 2 medie e verificare le fasi

PLANIMETRIA SCALA 1:2000 RISOLUZIONI INTERFERENZE TAVOLA 11

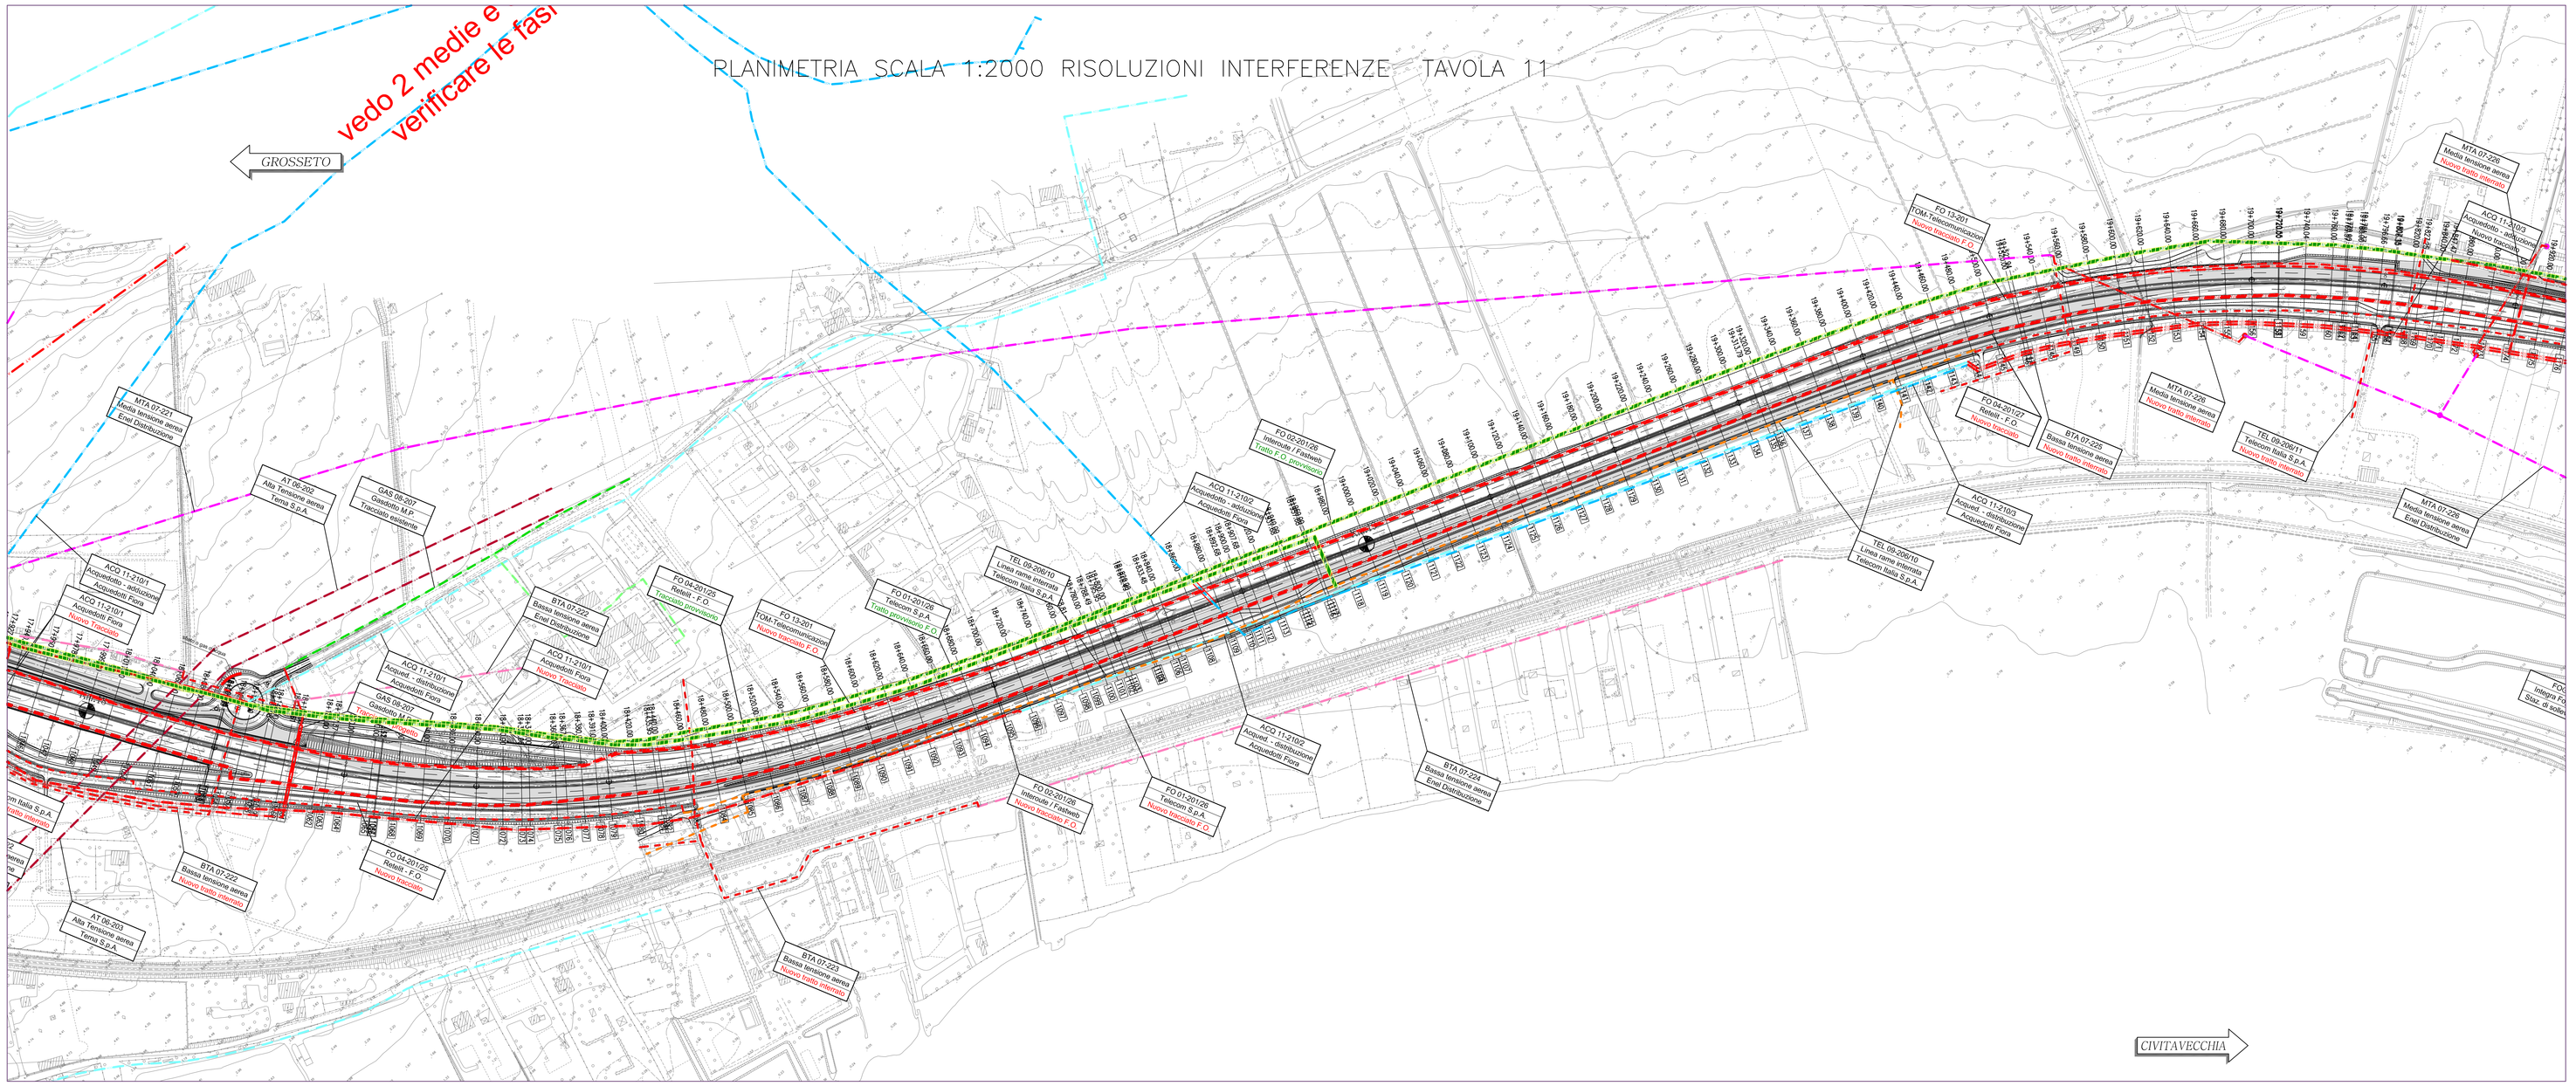

LEGENDA

TRACCIATI ATTUALI		TRACCIATI IN PROGETTO	
B.T.	Linee Elettriche B.T.	B.T.	Linee Elettriche B.T.
M.T.	Linee Elettriche M.T.	M.T.	Linee Elettriche M.T.
A.T.	Linee Elettriche A.T.	A.T.	Linee Elettriche A.T.
ILL	Pubblica illuminazione	ILL	Pubblica illuminazione
GAS	Metanodotti	GAS	Metanodotti
ACQ	Acquedotti	ACQ	Acquedotti
FOG	Fognature	FOG	Fognature
TEL	Linee Telefoniche	TEL	Linee Telefoniche
F.O.	Fibra Ottica Telecom	F.O.	Fibra Ottica Telecom
	Fibra Ottica Autostrade		Fibra Ottica Autostrade
OL	Oleodotti	OL	Oleodotti
OSS	Ossigenodotti	OSS	Ossigenodotti
			Servitù
			Occupazione Temporanea
			Esproprio

ACQ 11-210/5 Acquedotti - attraversamento Acquedotti Fiora

Impianto interferente da rimuovere o proteggere. Vedi scheda di risoluzione

PLANIMETRIA SCALA 1:2000 RISOLUZIONI INTERFERENZE TAVOLA 12

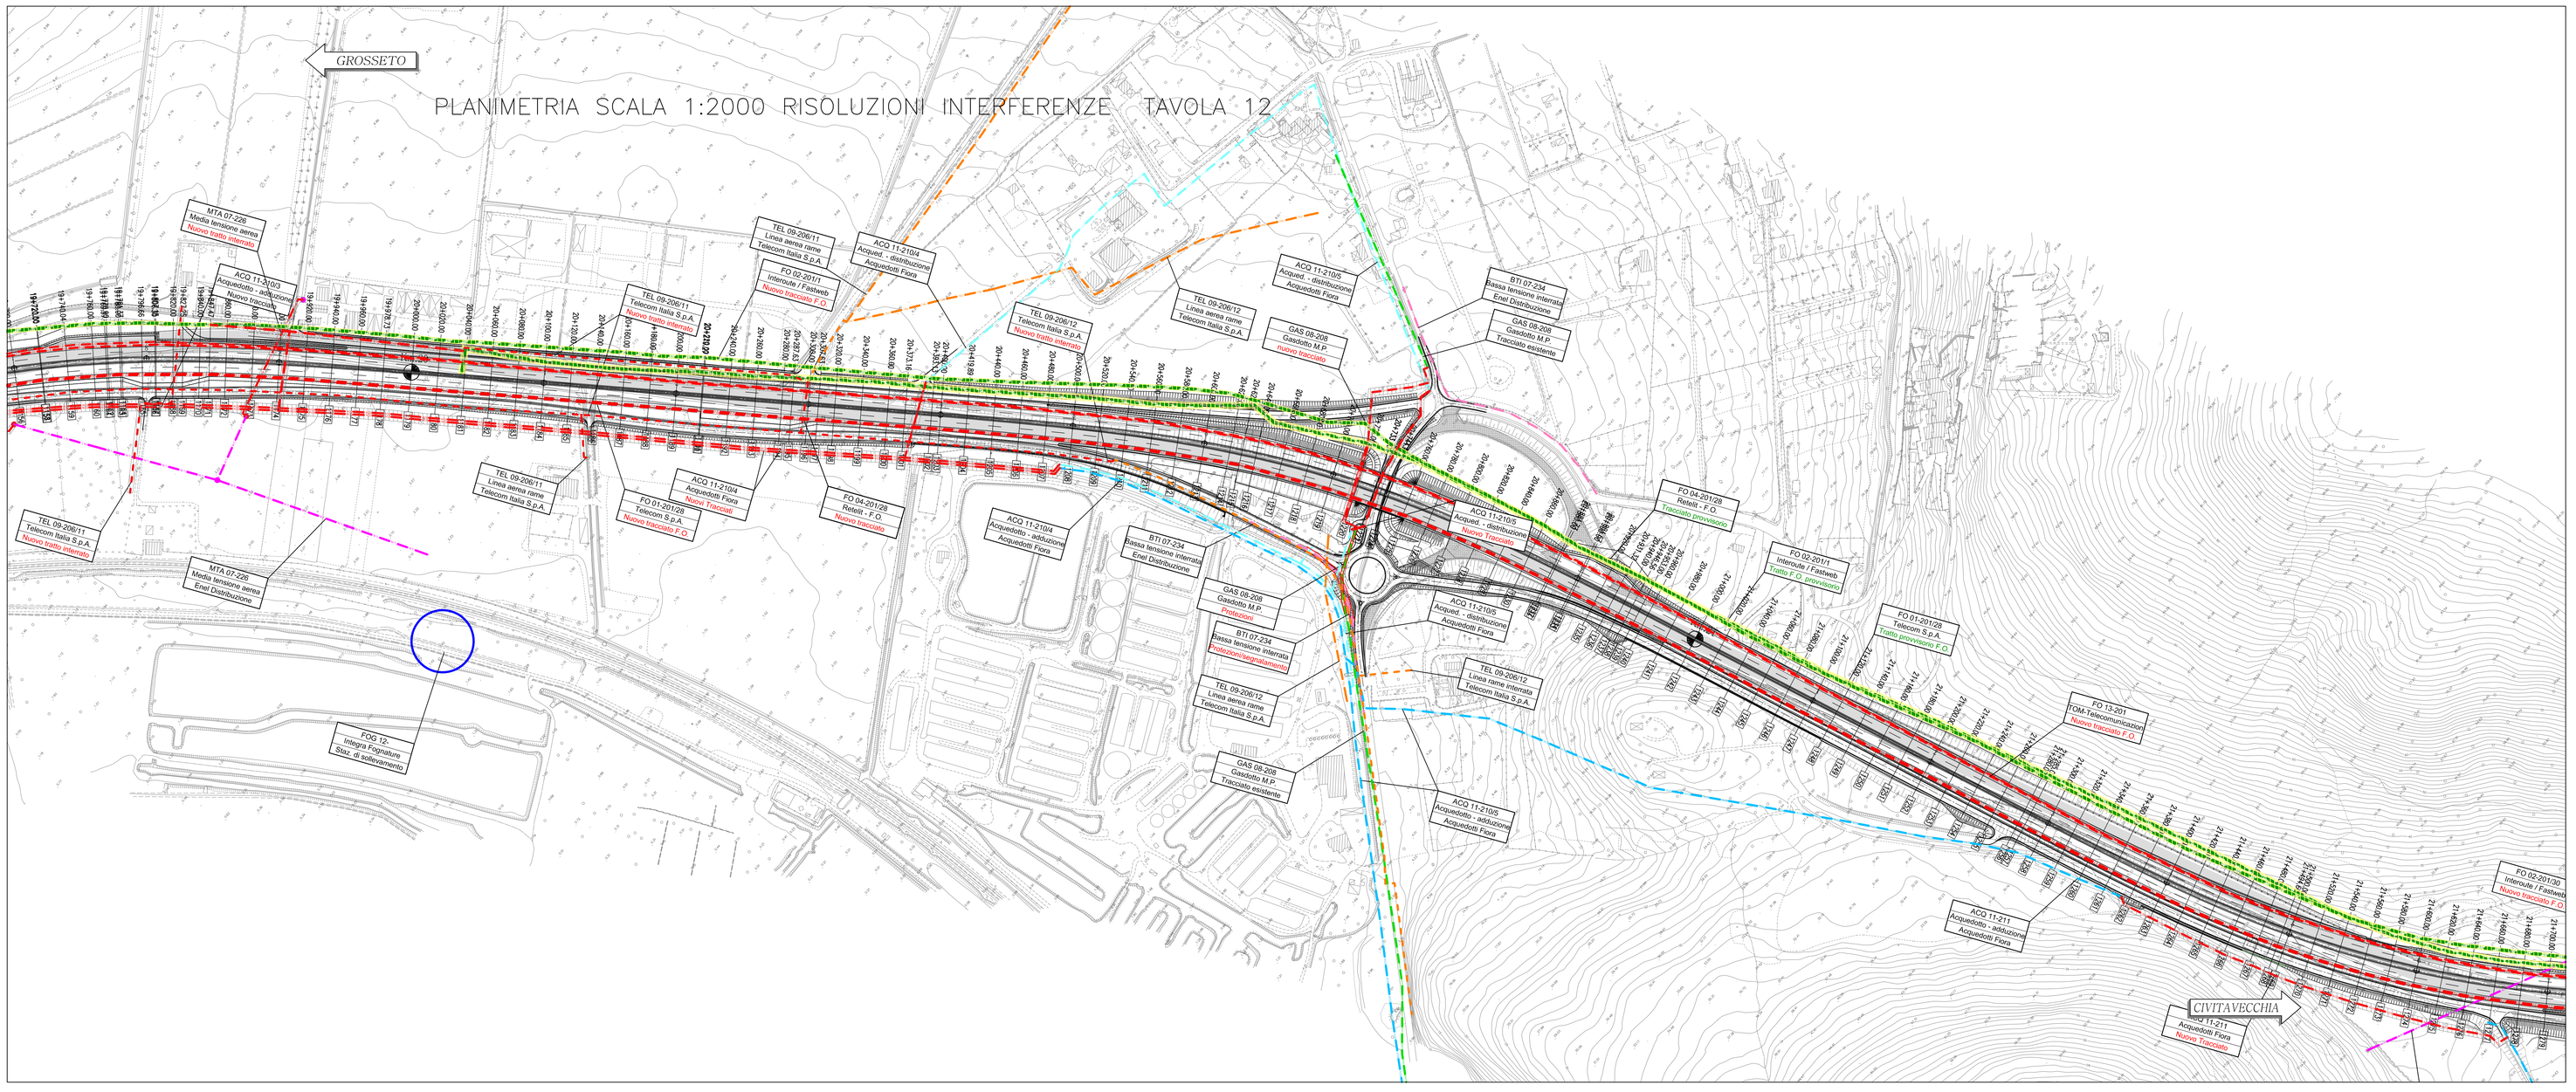

Società Autostrada Tirrenica p.A.
GRUPPO AUTOSTRADE PER L'ITALIA S.p.A.

AUTOSTRADA (A12) : ROSIGNANO – CIVITAVECCHIA

LOTTO 5B

TRATTO: FONTEBLANDA – ANSEDONIA

PROGETTO DEFINITIVO

INFRASTRUTTURA STRATEGICA DI PREMINENTE INTERESSE NAZIONALE

SOMME A DISPOSIZIONE

INTERFERENZE

PLANIMETRIA RISOLUZIONI INTERFERENZE

Tav. 6/7

IL PROGETTISTA SPECIALISTICO	IL RESPONSABILE INTEGRAZIONE PRESTAZIONI SPECIALISTICHE	IL DIRETTORE TECNICO
P. I.e. Fabio Cerchiari Ord. Per. Ind. Como N. 1067 RESPONSABILE UFFICIO ESC	Ing. Alessandro Arti Ord. Ingg. Milano N. 20015 CAPO PROGETTO	Ing. Massimiliano Giacobbi Ord. Ingg. Milano N. 20746

WBS	RIFERIMENTO ELABORATO							DATA:	REVISIONE	
	DIRETTORIO			FILE					n.	data
	codice commessa	lotto/sub	unità'	unità' progressivo	n. progressivo	rev.		LUGLIO 2016	1	OTTOBRE 2016
–	1 2 1 2 1 4 0 9	– – –	E	S	C	1 1 2	– –	SCALA: 1:2000		

spea ENGINEERING per Atlantia	COORDINATORE GENERALE INIZIATIVA SAT Ing. Massimiliano Giacobbi Ord. Ingg. Milano N. 20746 CAPO COMMESSA	ELABORAZIONE GRAFICA A CURA DI	
		ELABORAZIONE PROGETTUALE A CURA DI	
	CONSULENZA A CURA DI	IL RESPONSABILE UNITA'	

	VISTO DEL COMMITTENTE	VISTO DEL CONCEDENTE
	SAT	Ministero delle Infrastrutture e dei Trasporti DIPARTIMENTO PER LE INFRASTRUTTURE, GLI AFFARI GENERALI ED IL PERSONALE DIREZIONE GENERALE PER LA VIGILANZA SULLE CONCESSIONARIE AUTOSTRADALI

IL PRESENTE DOCUMENTO NON POTRA' ESSERE COPIATO, RIPRODOTTO O ALTRIMENTI PUBBLICATO, IN TUTTO O IN PARTE, SENZA IL CONSENSO SCRITTO DELLA SOC. AUTOSTRADE PER L'ITALIA S.P.A.. OGNI UTILIZZO NON AUTORIZZATO DARA' LUOGO A RIVALSA DI LEGGE.
THIS DOCUMENT MAY NOT BE COPIED, REPRODUCED OR PUBLISHED, EITHER IN PART OR IN ITS ENTIRETY, WITHOUT THE WRITTEN PERMISSION OF SOC. AUTOSTRADE PER L'ITALIA S.P.A.. UNAUTHORIZED USE WILL BE PROSECUTED BY LAW.