



STATO ATTUALE

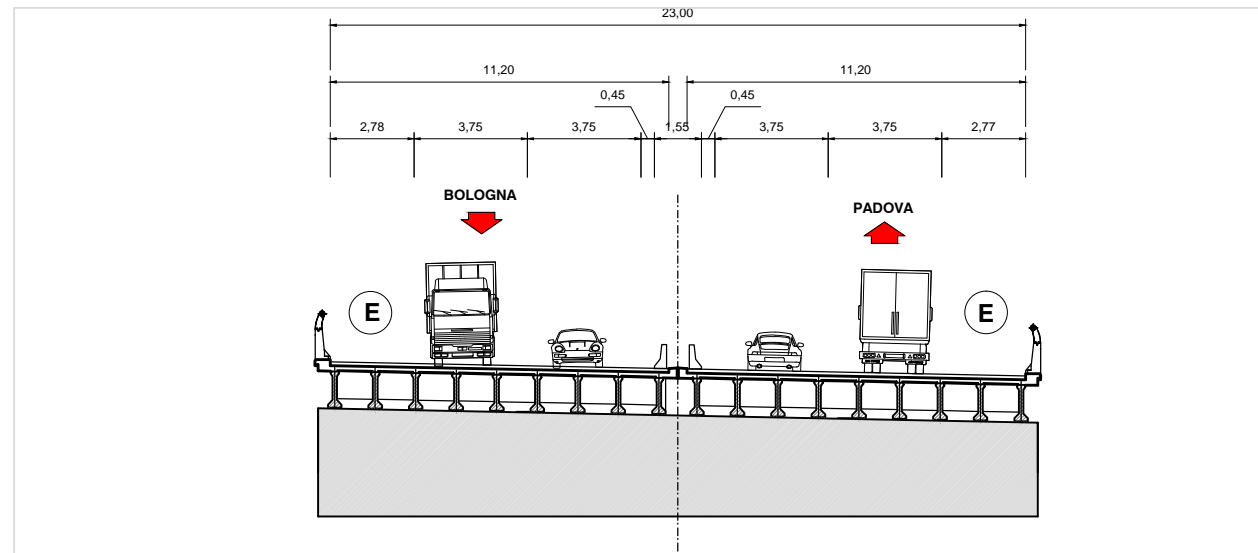


(fase notturna)


SOSTITUZIONE DRENANTE
 CON BINDER CHIUSO
 CORSIA DI SORPASSO

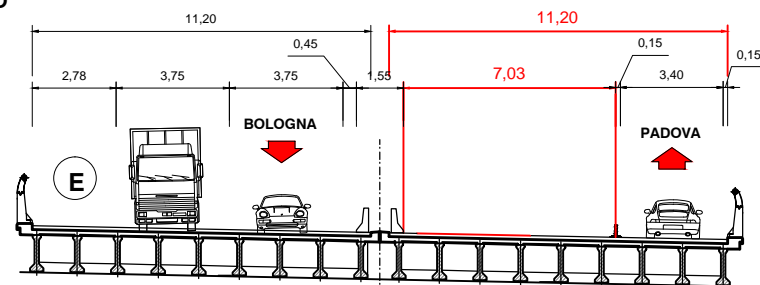

SOSTITUZIONE DRENANTE
 CON BINDER CHIUSO
 CORSIA DI MARCIA LENTA

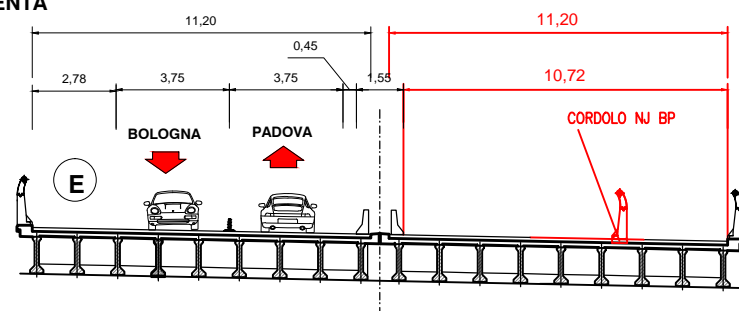


FASE 1

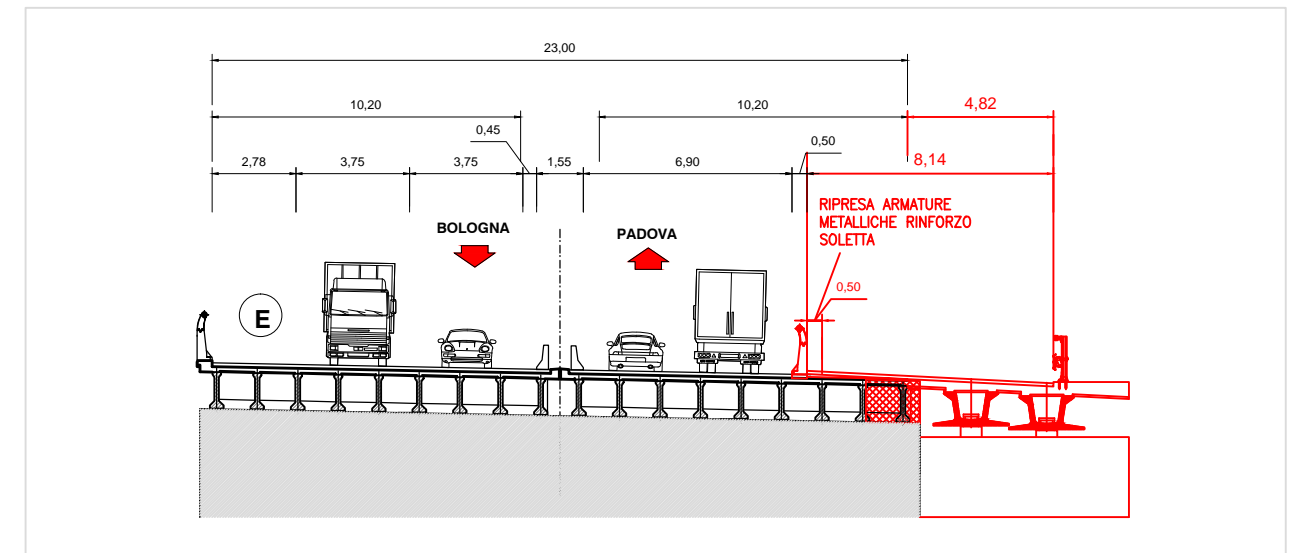

FASE 1

(fase notturna)

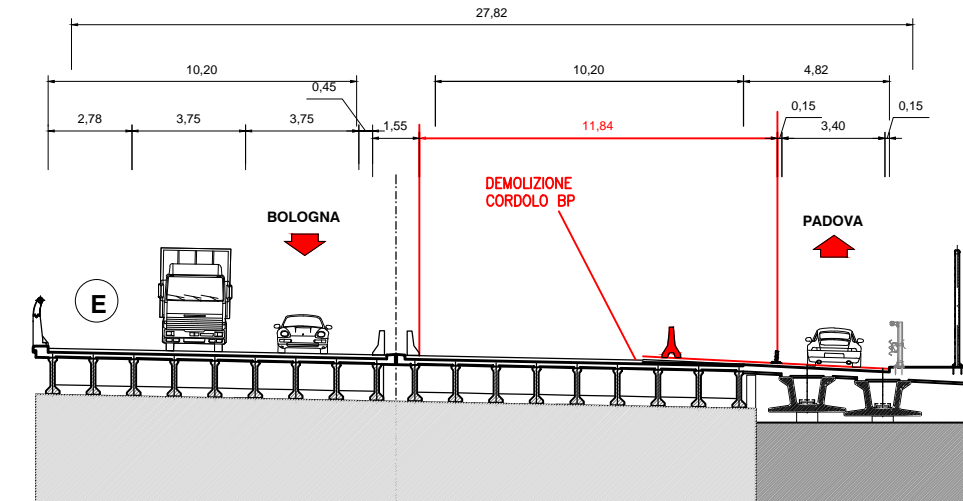

FASE 1quater

