



**STATO ATTUALE**

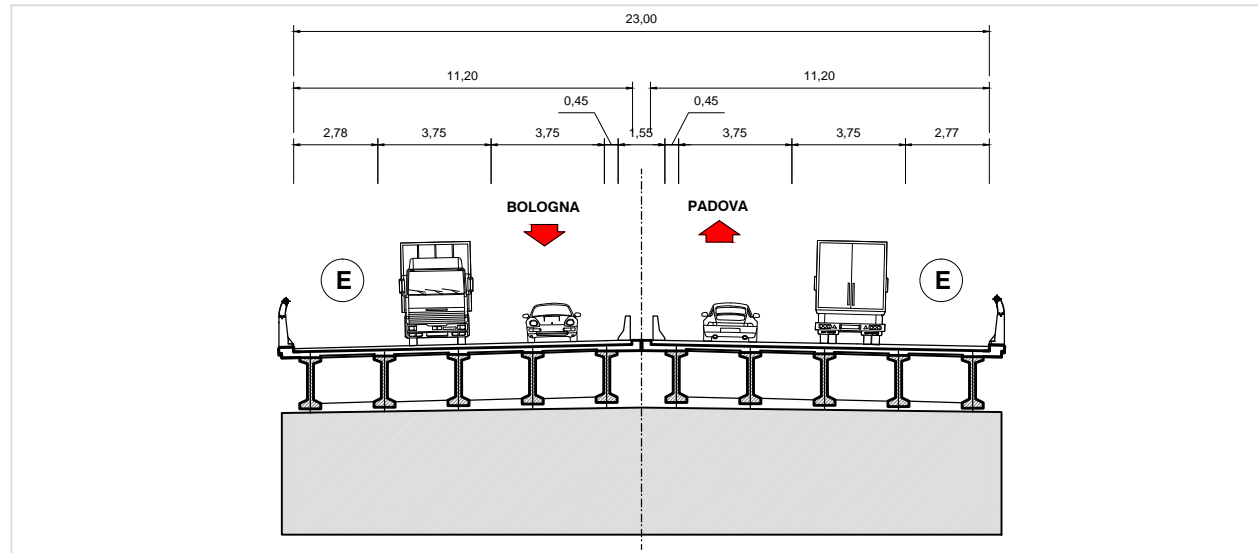


(fase notturna)

SOSTITUZIONE DRENANTE  
 CON BINDER CHIUSO  
 CORSIA DI SORPASSO

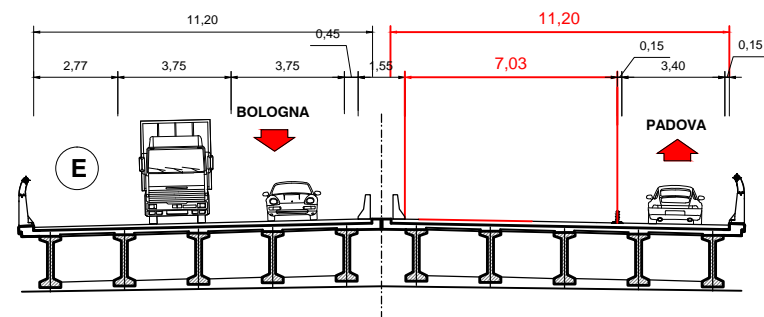


SOSTITUZIONE DRENANTE  
 CON BINDER CHIUSO  
 CORSIA DI MARCIA LENTA

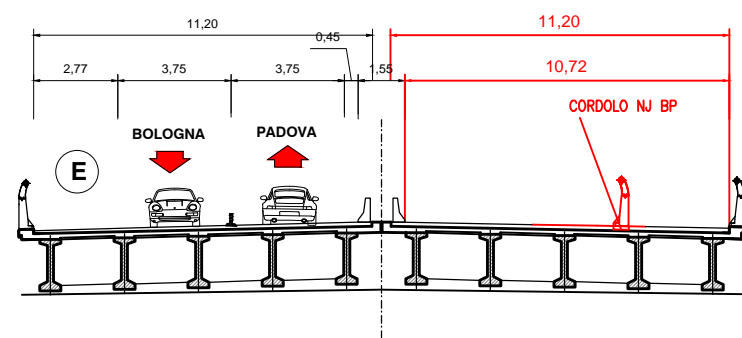

**FASE 1**

NESSUNA LAVORAZIONE

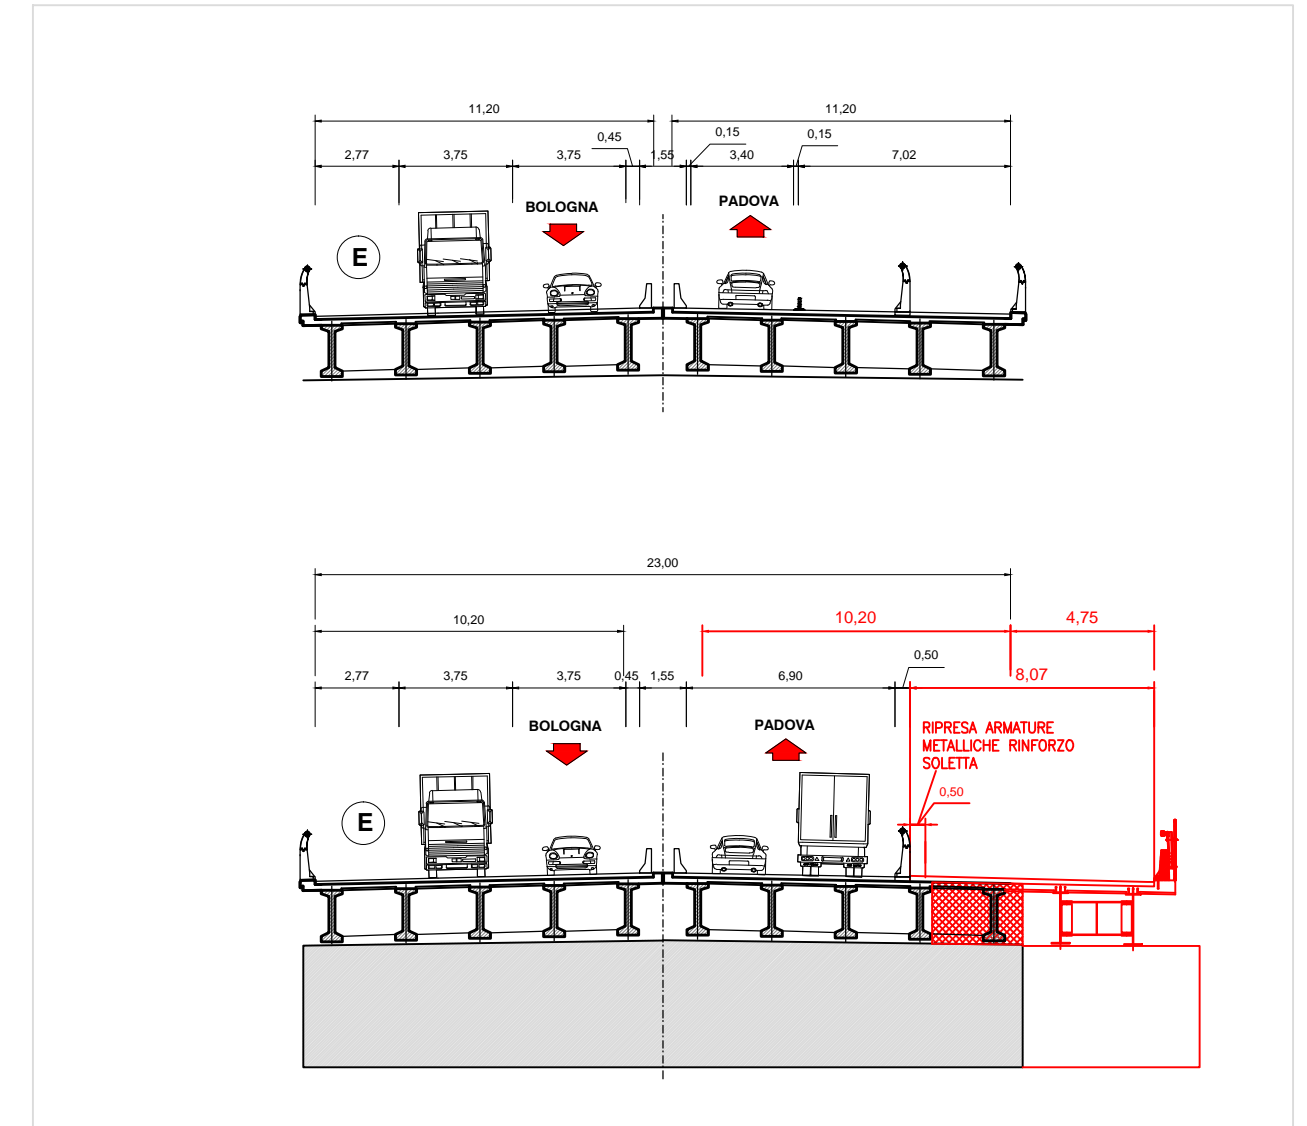

**FASE 1**

(fase notturna)

