

REFERENCE DRAWING		
TAG No	DESCRIPTION	NOTES
0801/IL/166560/4A1	"PIATTAFORMA PREZIOSO-PLANIMETRIA GENERALE-INSTALLAZIONI DI SICUREZZA"	


EQUIPMENT LIST		
TAG No	DESCRIPTION	NOTES
304600VN001A	COMPRESSED AIR BUFFER VESSEL	

LEGENDA	
	RELEVATORE GAS COMBUSTIBILE
	RELEVATORE H2S
	RELEVATORE DI FIANMA
	RELEVATORE DI FUMO OTTICI
	RELEVATORE DI FUMO A IONIZZAZIONE
	RELEVATORE DI FUMO A IONIZZAZIONE INTERRATI
	LANCA SCHUMM A BASSA ESPANSIONE
	NASPO PER SCHUMM
	NASPO A DOPPIO FLUIDO (SCHUMM-POLVERE)
	VALVOLA MANUALE BLOCCO DI PRODUZIONE / VALVOLA MANUALE ATTIVAZIONE SISTEMA ANTINCENDIO
	PREMISCIATORE PER PREMISCIATORE A SPOSTAMENTO DI LIQUIDO
	MONITORE ACQUA
	ERANTE A MURO CON FIBRAZIONE FLESSIBILE
	SEPARATORE POLVERE
	ESTINTORE CARRELLATO A POLVERE DA 50 KG.
	ESTINTORE A POLVERE DA 12 KG.
	ESTINTORE A CO2 DA 5 KG.
	LUCE GIALLA PERIMETRALE PER ELIPIORTO
	LUCE BLU PERIMETRALE PER ELIPIORTO
	LUCE BIANCA LAMPEGGIANTE SEGNALAZIONE OSTACOLI NAVIGAZIONE MARINA TIPO STAGNO
	LUCE ROSSA LAMPEGGIANTE SEGNALAZIONE OSTACOLI NAVIGAZIONE MARINA TIPO STAGNO
	LUCE VERDE LAMPEGGIANTE STATO DI EMERGENZA PIATTAFORMA
	VALVOLA MANUALE DEPRESSURIZZAZIONE RETE TAPPI FUSIBILI
	LUCE ROSSA LAMPEGGIANTE PER PERICOLO NEI LOCALI SUDOROSI
	PULSANTE ALLARME UOMO A MARE
	PULSANTE ALLARME ABBANDONO PIATTAFORMA IMPIANTO
	PULSANTE ALLARME INCENDIO
	PULSANTE ALLARME INCENDIO
	ALTOPARLANTE A PROVA DI ESPLOSIONE EEX-D
	NAUOFONO OMIDIREZIONALE CON PUNTO LUCE ROSSA LAMPEGGIANTE A PROVA DI ESPLOSIONE
	MASCHERA ANTIGAS
	MASCHERA ANTIGAS CON FILTRO
	AUTORESPIRATORE (n= NUMERO DI AUTORESPIRATORI)
	TUTA ANTINCENDIO
	CONTENITORE GUBBETTI SALVAGENTE
	CARTELLINO SEGNALETICA
	IMPIANTO AUTOMATICO GASSOSO AD AGENTE FILTRATO (PERSON)
	PUNTO DI RILASCIO
	MANICA A VENTO
	SALVAGENTE ANULARE CON BOETTA LUMINOSA
	LUCE BIANCA LAMPEGGIANTE SEGNALAZIONE OSTACOLI NAVIGAZIONE MARINA A PROVA DI ESPLOSIONE
	LUCE ROSSA LAMPEGGIANTE SEGNALAZIONE OSTACOLI NAVIGAZIONE MARINA A PROVA DI ESPLOSIONE
	LUCE VERDE LAMPEGGIANTE STATO DI EMERGENZA PIATTAFORMA
	QUADRO SELETTORE INCLUSO - ESCLUSO CON LAMPARE SEGNALAZ.
	PULSANTE ATTIVAZIONE SISTEMA ANTINCENDIO
	GABBA GALLEGGIANTE TRASPORTO PERSONE
	UGELLI NEBULIZZATORI PER ACQUA
	TAPPI FUSIBILI
	ZATTERA DI SALVATAGGIO N= NUMERO DI PERSONE

GENERAL NOTES:  
 1) DOCUMENT USED AS REFERENCE FOR PLOT PLAN IS 0801/IL/166560/4A1 "PIATTAFORMA PREZIOSO-PLANIMETRIA GENERALE-INSTALLAZIONI DI SICUREZZA"

NOTES:  
 1) AFTER UNIT PARTIAL DISMANTLING PART OF CURRENT SK-550-1 AREA TO BE USED FOR 304600VN001A INSTALLATION

HOLDS:  
 1) 304600VN001A INSTALLATION AND DIMENSIONS TO BE CONFIRMED  
 2) J-TUBE POSITION TO BE CONFIRMED  
 3) POSSIBILITY TO SK-550-1 PARTIALLY DISMANTLE TO BE CONFIRMED

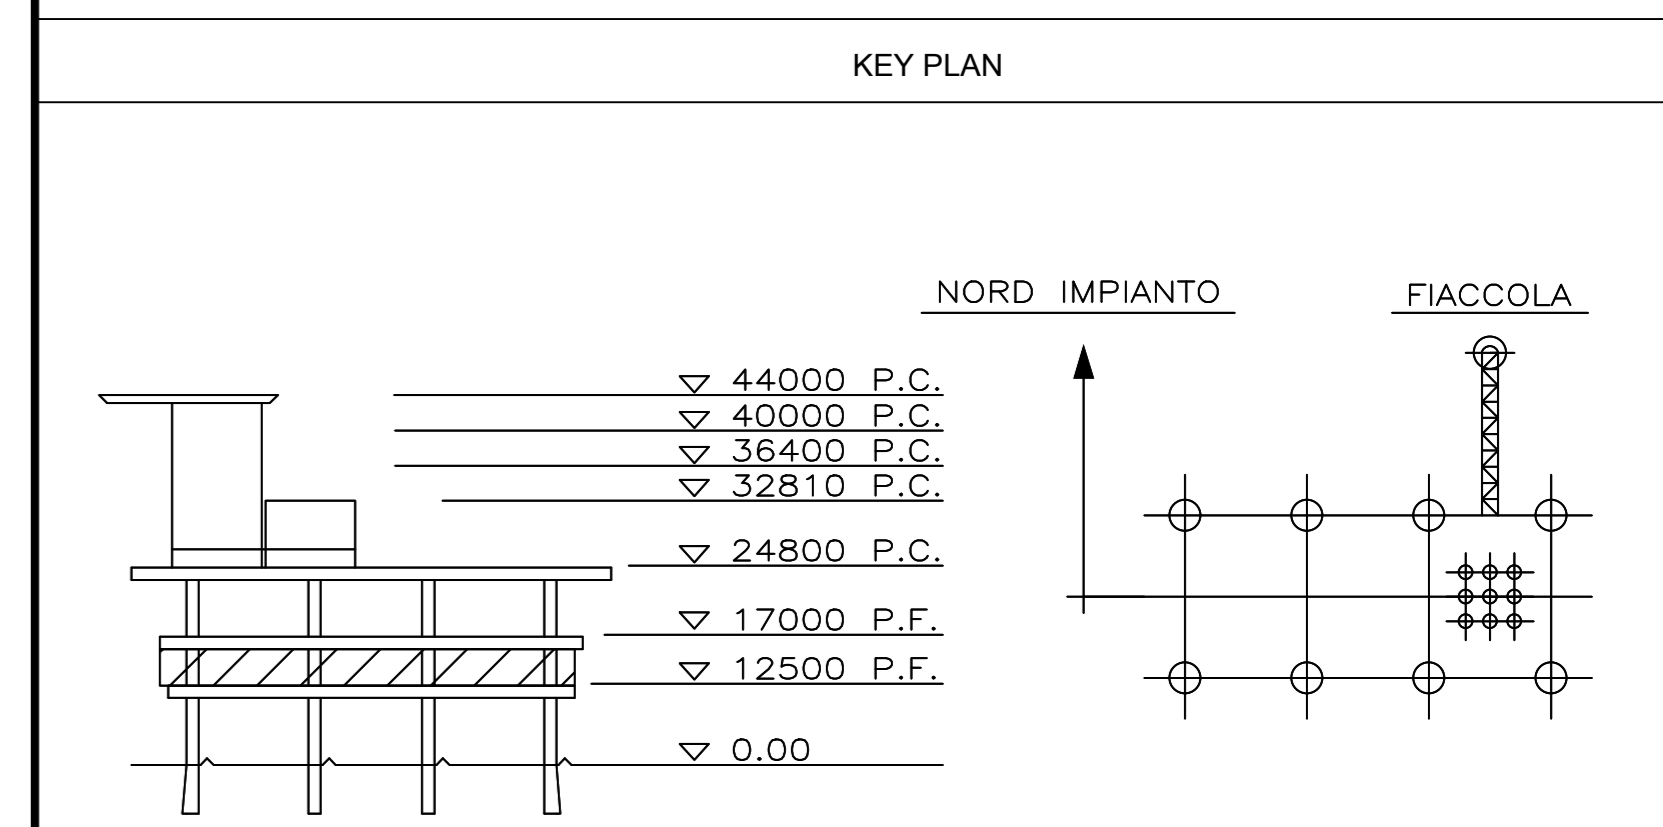

PREZIOSO REVAMPING SCOPE OF WORK

PIANTA - P.F. +12509

Revision	Number	Date	Company Prepared	Company Checked	Company Approved	Company Endorsed
CS-FS	01	17/11/2016		F. Cugliari	R. Cristofaro	M. Sirtoni
CS-FS	00	26/09/2016	Issued for Comments	F. Cugliari	R. Cristofaro	M. Sirtoni
EV-FS	01	30/06/2016	Final Issue	M.L. Pastore	R. Cristofaro	M. Sirtoni
EV-FS	00	31/05/2016	Issued for Comments	M.L. Pastore	R. Cristofaro	M. Sirtoni

Company Document ID: 00081930FTDG63056	
Technomare Document ID:	
Project Name: Onshore Scenario Layout - Prezioso Revamping	Scale: 1/6
Superseded N.:	Superseded by N.:
Plant Area:	Unit: