

Al Ministero dell'Ambiente e della tutela del territorio e del mare
tramite
PEC DGSalvanguardia.Ambientale@PEC.minambiente.it

Oggetto: AUTOSTRADA A12 LIVORNO – CIVITAVECCHIA
(Lotto 5B) Fonteblanda - Ansedonia

Il sottoscritto Dott. Maurizio Gardini, in qualità di Legale Rappresentante della Conserve Italia Società Cooperativa Agricola, con sede in Via P. Poggi n°11 – San Lazzaro di Savena (BO), proprietaria dello stabilimento conserviero Conserve Italia di Albinia,

in riferimento all'avviso di avvio del procedimento di approvazione del progetto definitivo con valutazione di impatto ambientale relativamente allo svincolo di Albinia che interessa in parte anche i terreni della scrivente proprietà, al Km 10+440,

trasmette

la presente osservazione quale contributo per fornire nuovi o ulteriori elementi conoscitivi per l'esistenza di una condotta privata di acquedotto a servizio dello stabilimento di trasformazione del pomodoro di Albinia, che non è stata riportata nella tavola ESC102-1 indicante le interferenze dello svincolo di Albinia.

Pertanto allega una tavola il cui tracciato dell'acquedotto privato è ben evidenziato in celeste sia su base catastale, sulla foto aerea, ed in sovrapposizione alla tavola ESC102-1, lasciando ai progettisti dell'autostrada lo studio della risoluzione delle interferenze, da inserire nella tavola ESC109-1 .

La condotta si trova ad una profondità di circa 2 metri dal piano di campagna e realizzata in polietilene alta densità diametro 315mm.


San Lazzaro di Savena, li 16 GEN. 2017

Dott. Maurizio Gardini

Conserve Italia
Soc. coop. agricola

IL PRESIDENTE
Dr. Maurizio Gardini




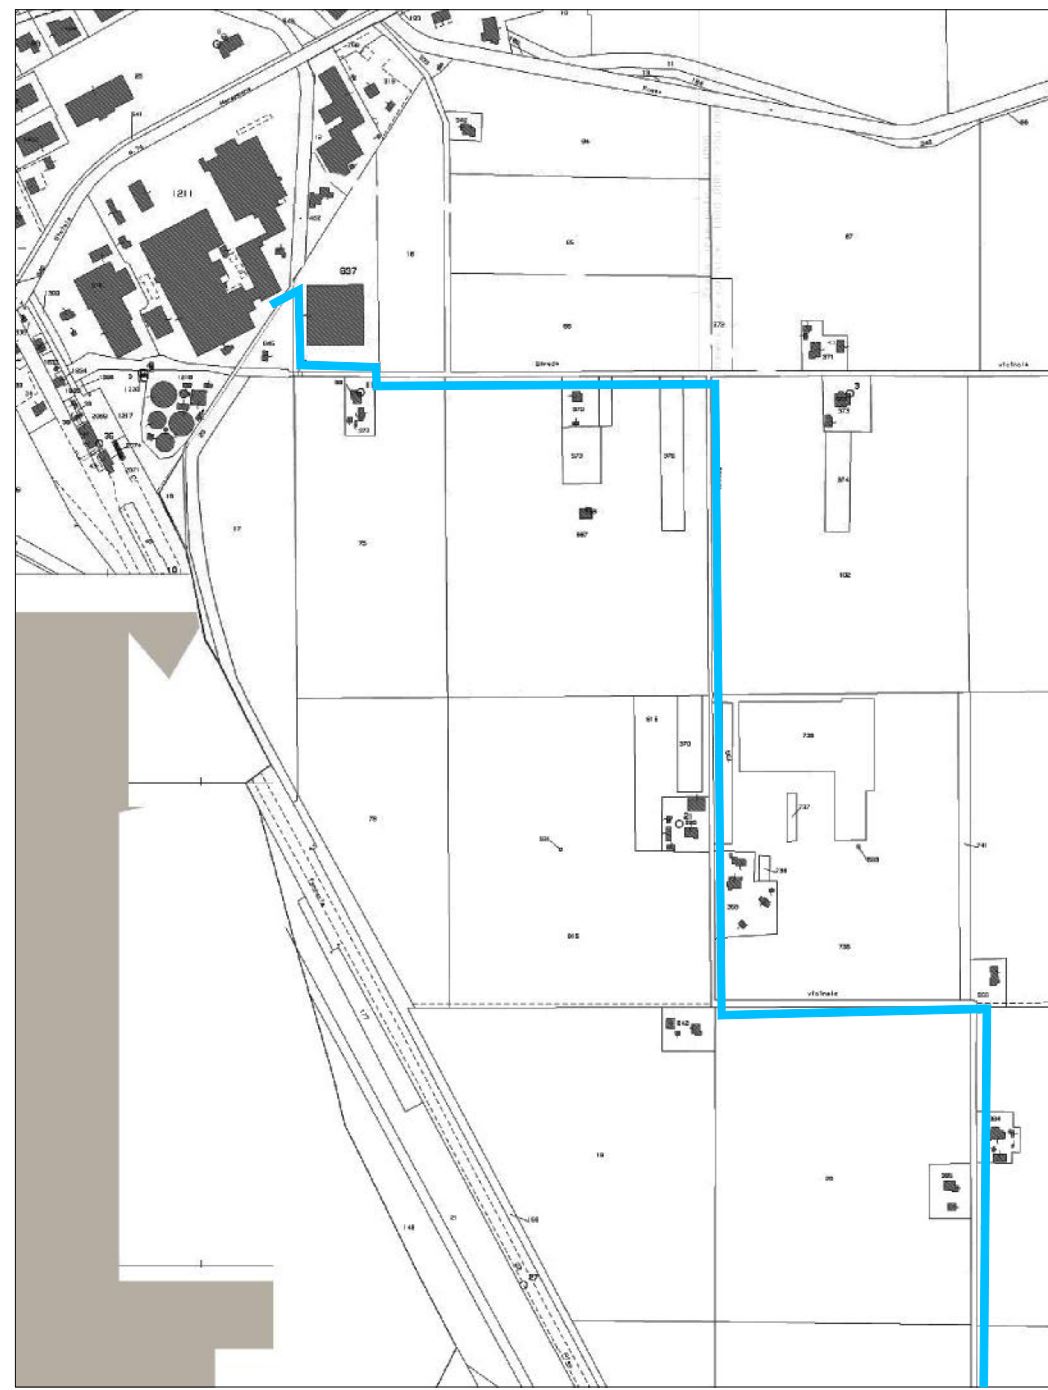

Estratto mappe catastali con sovrapposizione tracciato



Estratto di foto aerea con indicazione tracciato

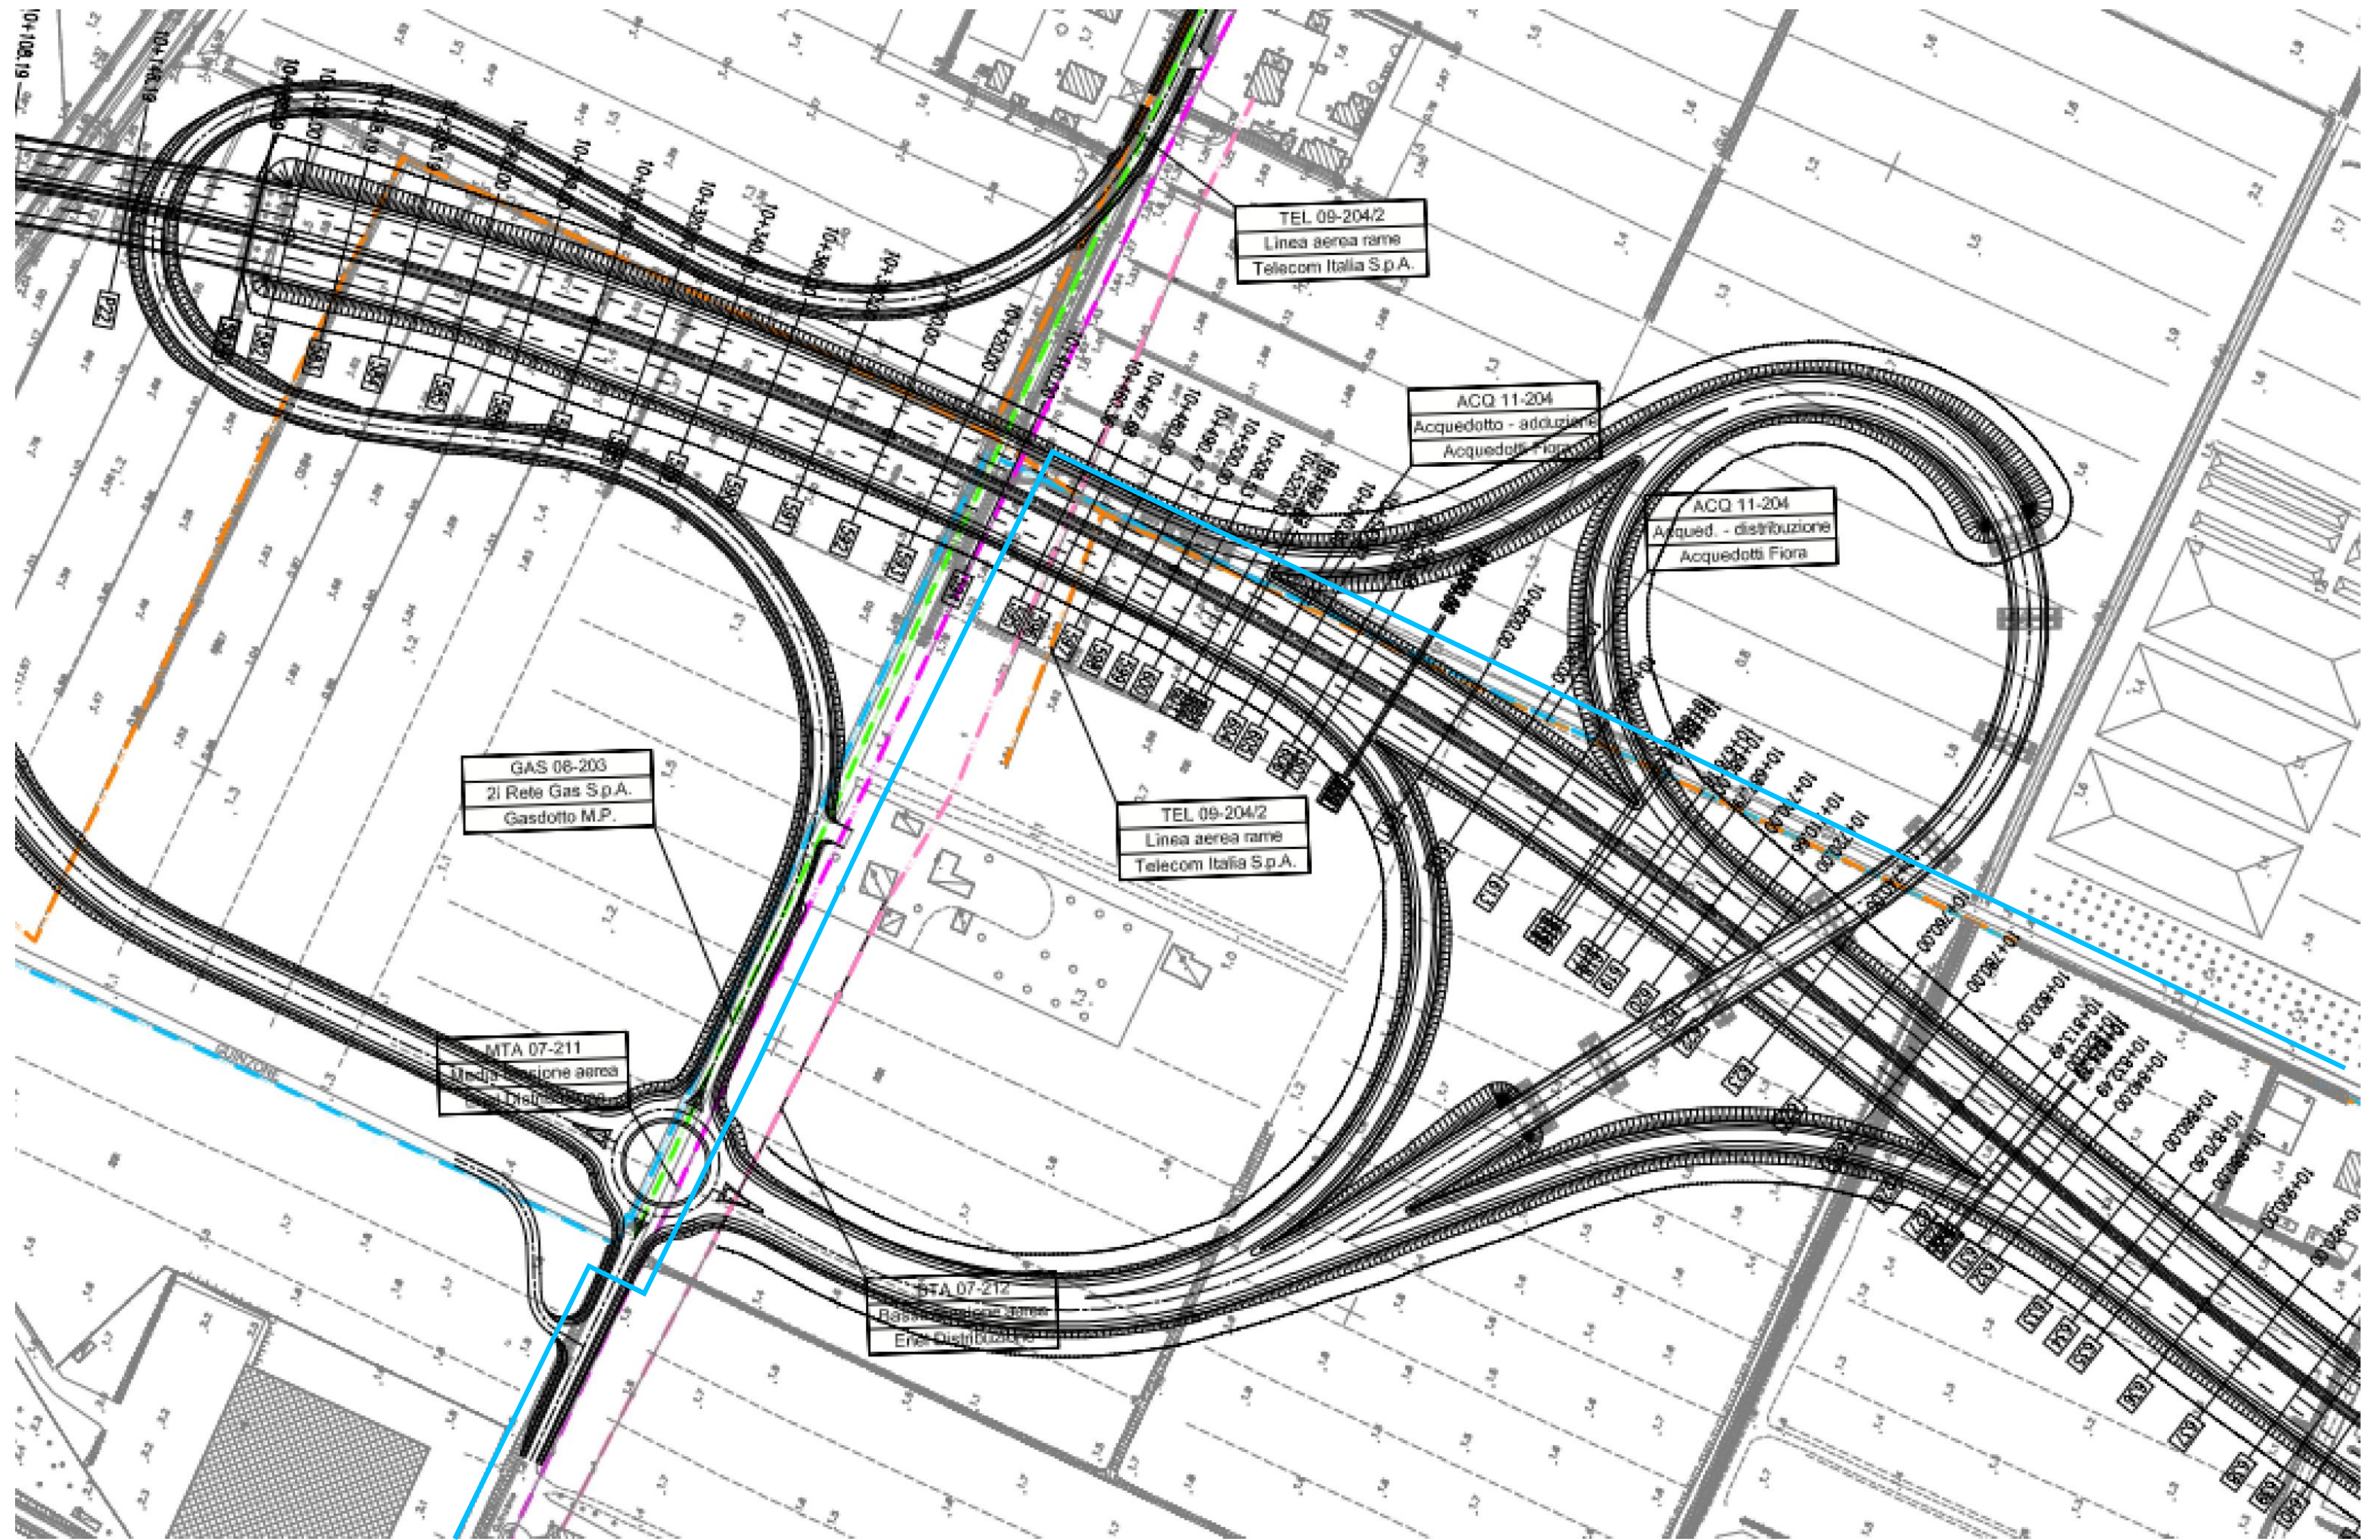

Estratto Tavola ESC 102-1 con svincolo Albinia

LEGENDA			
— 81 — 81 —	Linee Elettriche B.T.	— 01 — 01 —	Fibra Ottica Autostrade
— 82 — 82 —	Linee Elettriche M.T.	— 02 — 02 —	Oleodotti
— A1 — A1 —	Linee Elettriche A.T.	— 03 — 03 —	Ossigenodotti
— 83 — 83 —	Pubblica illuminazione		
— GAS — GAS —	Metanodotti		
— ACQ — ACQ —	Acquedotti		
— FOG — FOG —	Fognature		
— TEL — TEL —	Linee Telefoniche		
— FA — FA —	Fibra Ottica Telecom		
			Impianto interferente da rimuovere o proteggere. Vedi scheda di risoluzione

— Acquedotto esistente



OSSERVAZIONE AL PROGETTO AUTOSTRADA
GROSSETO SUD - ANSEDONIA LOTTO 5b
PER FORNITURA NUOVO ELEMENTO CONOSCITIVO
ESISTENZA ACQUEDOTTO PRIVATO DELLO
STABILIMENTO DI ALBINIA

tavola:

oggetto:

UNICA

PLANIMETRIE CON TRACCIATI ACQUEDOTTO

GENNAIO 2016