



## METROPOLITANA DI NAPOLI S.p.A.

Messaggio Fax Prot. N° 2112 del 29/09/2016

Destinatario:	c. a.	Fax n°
Assessorato alla Mobilità e Infrastrutture		0817954486
Comune di Napoli S.A.T. IV Municipalità		0817951342
Comune di Napoli D. C. Infrastrutture, LL.PP., Mobilità - S.R.M. Linea 1		0817950810
Polizia Municipale - Comando Generale		081/795.90.01
Polizia Municipale U.O. Aeroporto		0817957017
Polizia Municipale U.O. Poggioreale		0817959110
A.N.M. Direzione Movimento		081/763.20.31
Ge.S.A.C. Spa		0817896556
Tangenziale di Napoli S.P.A.		081/5625793
Napoli Metro Engineering S.r.l. D.L.		081/4203021
Capodichino AS.M.S.C.a.r.l		08119134601

Mittente: M.N. Metropolitana di Napoli S.p.A. Via Galileo Ferraris, 101 - 80142 NAPOLI  
 Fax: 081/227.22.60 In caso di cattiva ricezione contattare il N° 081/227.22.223

Rif Mittente: U.E.S./M3588 Pagine inclusa la copertina 1

Urgente

Risposta necessaria


**Oggetto: Metropolitana di Napoli - Linea 1 - Stazione "Capodichino" - Realizzazione rotatoria via  
 O. Salomone/Viale F. R. di Calabria - Occupazione aree Fase 1A**

Si comunica che dalle ore 06:00 di Lunedì 03/10 p.v. la soc. Capodichino AS.M. procederà all'occupazione delle aree di FASE 1A, così come indicato nello stralcio grafico allegato, necessarie per l'esecuzione dei lavori di cui all'oggetto (giusta consegna delle aree del 28/09/2016 e O.D. n° 843 del 23/09/2016).

Per quanto sopra si prega garantire assistenza Polizia Municipale.

Cordiali Saluti

Metropolitana di Napoli S.p.A.  
 Ing. Giorgio Di Tommaso

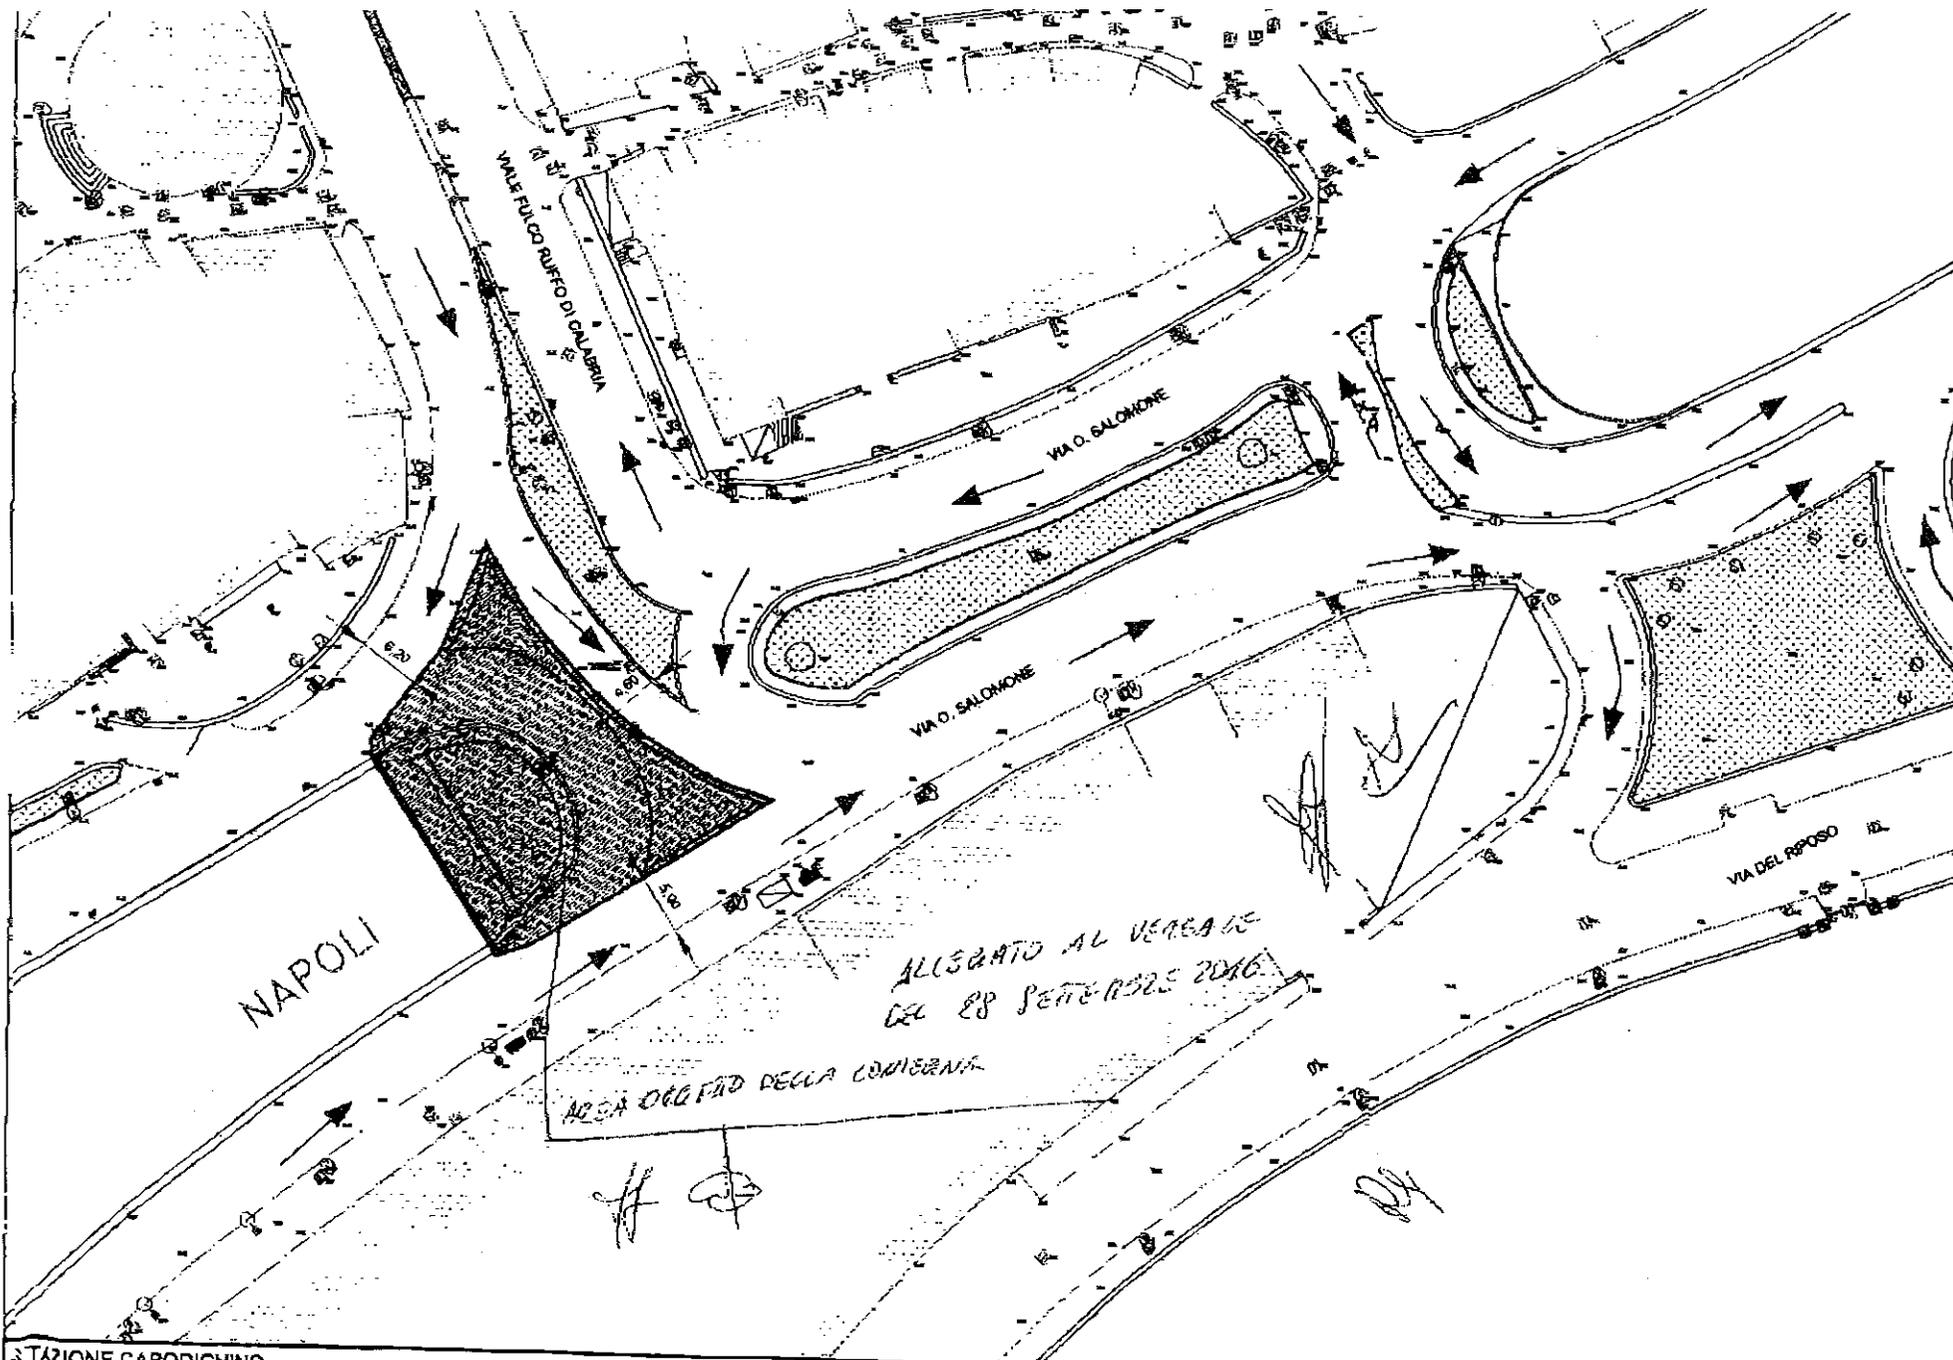

STAZIONE CAPODICHINO  
 Sistemazione Esterna - Rotatoria accesso area aeroportuale - FASI ESECUTIVE

Durata lavorazioni dal 03/10/2016 al 23/10/2016

**FASE**