

**PREVISIONE PROGRAMMAZIONE A FINIRE LAVORI OPERE CONNESSE AL
20/05/2016**

LOTTO A

- C01 - Variante S.P.13 Tangenziale di Pessano con Bornago
COMPLETATA

- C02 - Completamento Variante S.P.176 a Cambiagio
COMPLETATA

- C03 – Variante S.S11 – Tangenziale Villa Fornaci
Le attività relative all'opera sono iniziate nel mese di ottobre 2015, con notevole ritardo rispetto al programma lavori contrattuale a causa della sospensione parziale dei lavori verificatasi. La data di ultimazione lavori è prevista per il 30/09/2016 secondo proroga lavori.

LOTTO B

- C04 Completamento Variante S.P. 103 Cassanese - Tangenziale di Pozzuolo Martesana
COMPLETATA

- C05 - Rotatoria di Accesso alla Zona Industriale di Melzo sulla S.P.13 (Via Dossetti)
COMPLETATA

- C06 - Riqualfica S.P.181 da Comazzo a Merlino con Diramazione Fraz. Lavagna
COMPLETATA

- C07 - Collegamento S.P.39 - S.P. ex S.S. 415
COMPLETATA

- C08 - Variante S.P.16 Tangenziale Zelo Buon Persico
COMPLETATA

- C09 - Rettifica S.P.16 Località Muzzano
COMPLETATA

- C10 - Variante S.P.159 Abitato di Dresano e Sistemazione Stradale/Ambientale Attravers.
Fraz. Balbiano
COMPLETATA
In particolare anche la zona in prossimità del sottopasso SOL02 è stata completata.

- C16 - Variante S.S.9 Tangenziale di Tavazzano
COMPLETATA

- C18 Riqualfica S.P.17 da Salerano a S. Angelo L., con Var. in Loc. Calvenzano e Cascina
Pollarana
COMPLETATA
In particolare anche la nuova rotatoria di intersezione tra la SP17 e la SP205 per Caselle Lurani è stata completata.

- C19 Collegamento Casello di Paullo con S.P.415 "Paullese"
COMPLETATA

- C20 - Variante S.P.201 Tangenziale di Marzano
COMPLETATA


LOTTO C

- C11 - Riqualfica S.P.159 Comuni di Casalmaiocco e Vizzolo Predabissi.
COMPLETATA

- C12 – Raccordo S.P.17 - S.S.9 Comuni di Cerro al Lambro e Vizzolo Predabissi
COMPLETATA

- C13 – Raccordo S.P. 17 – S.S.9 Comuni di Cerro al Lambro – Melegnano
COMPLETATA

- C14 - Raccordo S.P.17 - S.P.40 Comuni di Cerro al Lambro e Melegnano
 L'opera è stata completata e aperta al traffico nel tratto tra la S.P.17 e la S.P. 165. Rimangono da realizzare circa 200m della viabilità nella zona in prossimità della strada provinciale 40 e la relativa rotonda di raccordo (vedi stralcio planimetrico allegato n. 3). Permane la mancanza di autorizzazione da parte di ASPI a lavorare nelle aree di sua competenza; tale criticità determina un ulteriore slittamento della data di ultimazione, che a oggi si può ipotizzare per il 30/09/2016, salvo ulteriori ritardi nelle autorizzazioni.

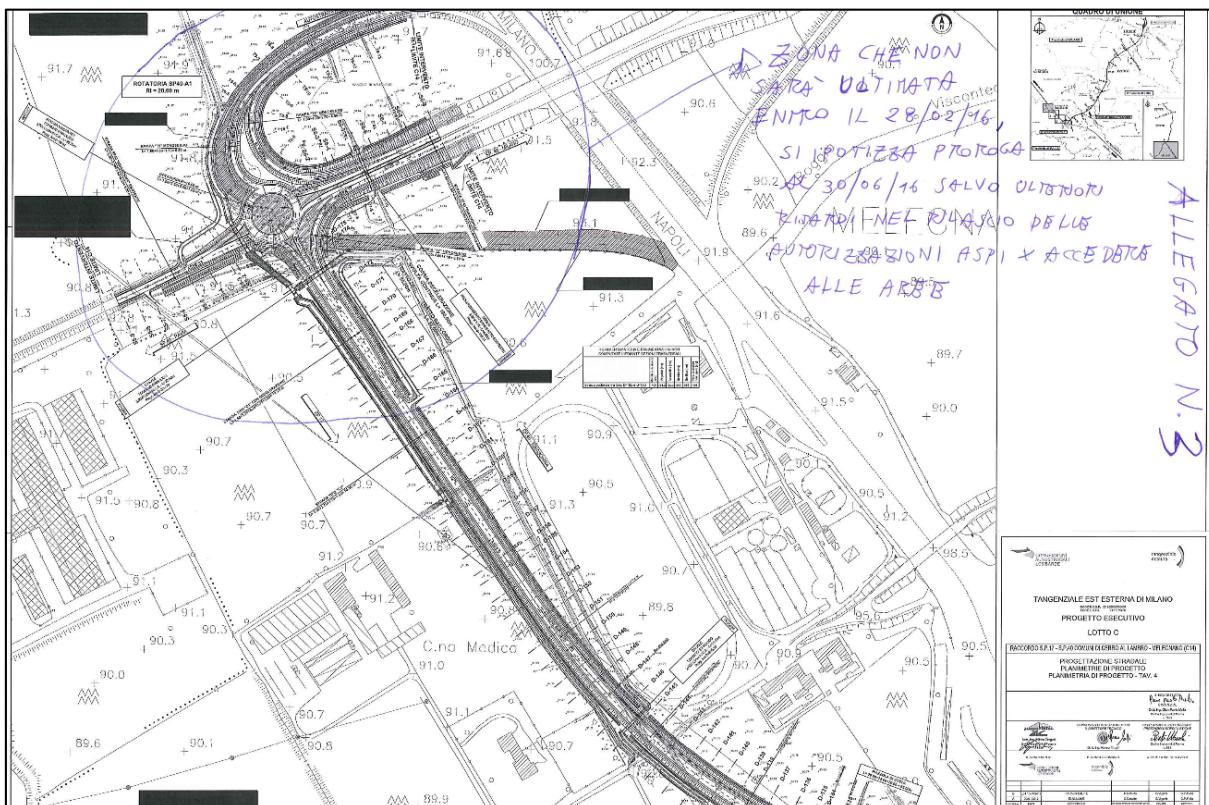

- C15 – Riqualfica e messa in sicurezza della S.S.9 nel Comune di Sordio
COMPLETATA
- C17 - Collegamento S.P.40 "Binaschina" - S.P.39 "Cerca"
COMPLETATA
- C23 - Variante alla S.P.138 "Pandina" nell'abitato di Madonnina di Dresano
COMPLETATA
- C24 - Riqualfica S.P.159 Comuni di Casalmaiocco e Vizzolo Predabissi.
COMPLETATA
- C25 – Potenziamento della S.S.9 "Via Emilia".
COMPLETATA

SITUAZIONE AGGIORNATA STATO DISMISSIONE CANTIERI INDUSTRIALI AL 20/05/2016

Si riportano di seguito le informazioni relative allo stato di dismissione dei campi industriali del cantiere TEEM al 18/05/2016:

- LOTTO A, l'impianto relativo al campo industriale CI01 è stato da tempo dismesso e rimosso, sul piazzale del campo industriale si conferma la presenza ancora di numerosi cumuli di materiale ancora da smaltire, su queste zone dell'area per ora non si può procedere al ripristino agricolo;
- LOTTO B, anche l'impianto Turchi di conglomerato bituminoso del campo industriale CI02 è stato dismesso e rimosso. Una buona parte del piazzale del campo è stata rimossa e verrà ripristinata con terreno vegetale ove questa attività non sia già stata eseguita. Rimangono ancora stoccati alcuni cumuli di materiale inerte.
- LOTTO C, l'impianto di produzione di conglomerati bituminosi di Interstrade è stato dismesso e rimosso, l'area relativa al campo industriale CI04 del lotto C è stata parzialmente già ripristinata.

PROGETTI SPECIALI AMBIENTALI AL 20/05/2016

Le piste ciclabili relative ai piani speciali ambientali del lotto B sono state tutte realizzate. Relativamente al lotto A rimane da realizzare la pista ciclabile del PSA1 e alcune alberature del PSA 2. Relativamente al lotto C sarà da realizzare la nuova pista ciclabile nei Comuni di Colturano e Vizzolo Predabissi di cui alla perizia di variante n. 30 approvata da CAL.

Sono inoltre in fase di ultimazione alcune finiture non sostanziali delle opere di compensazione e mitigazione, quali recinzioni, arredi urbani, etc..