


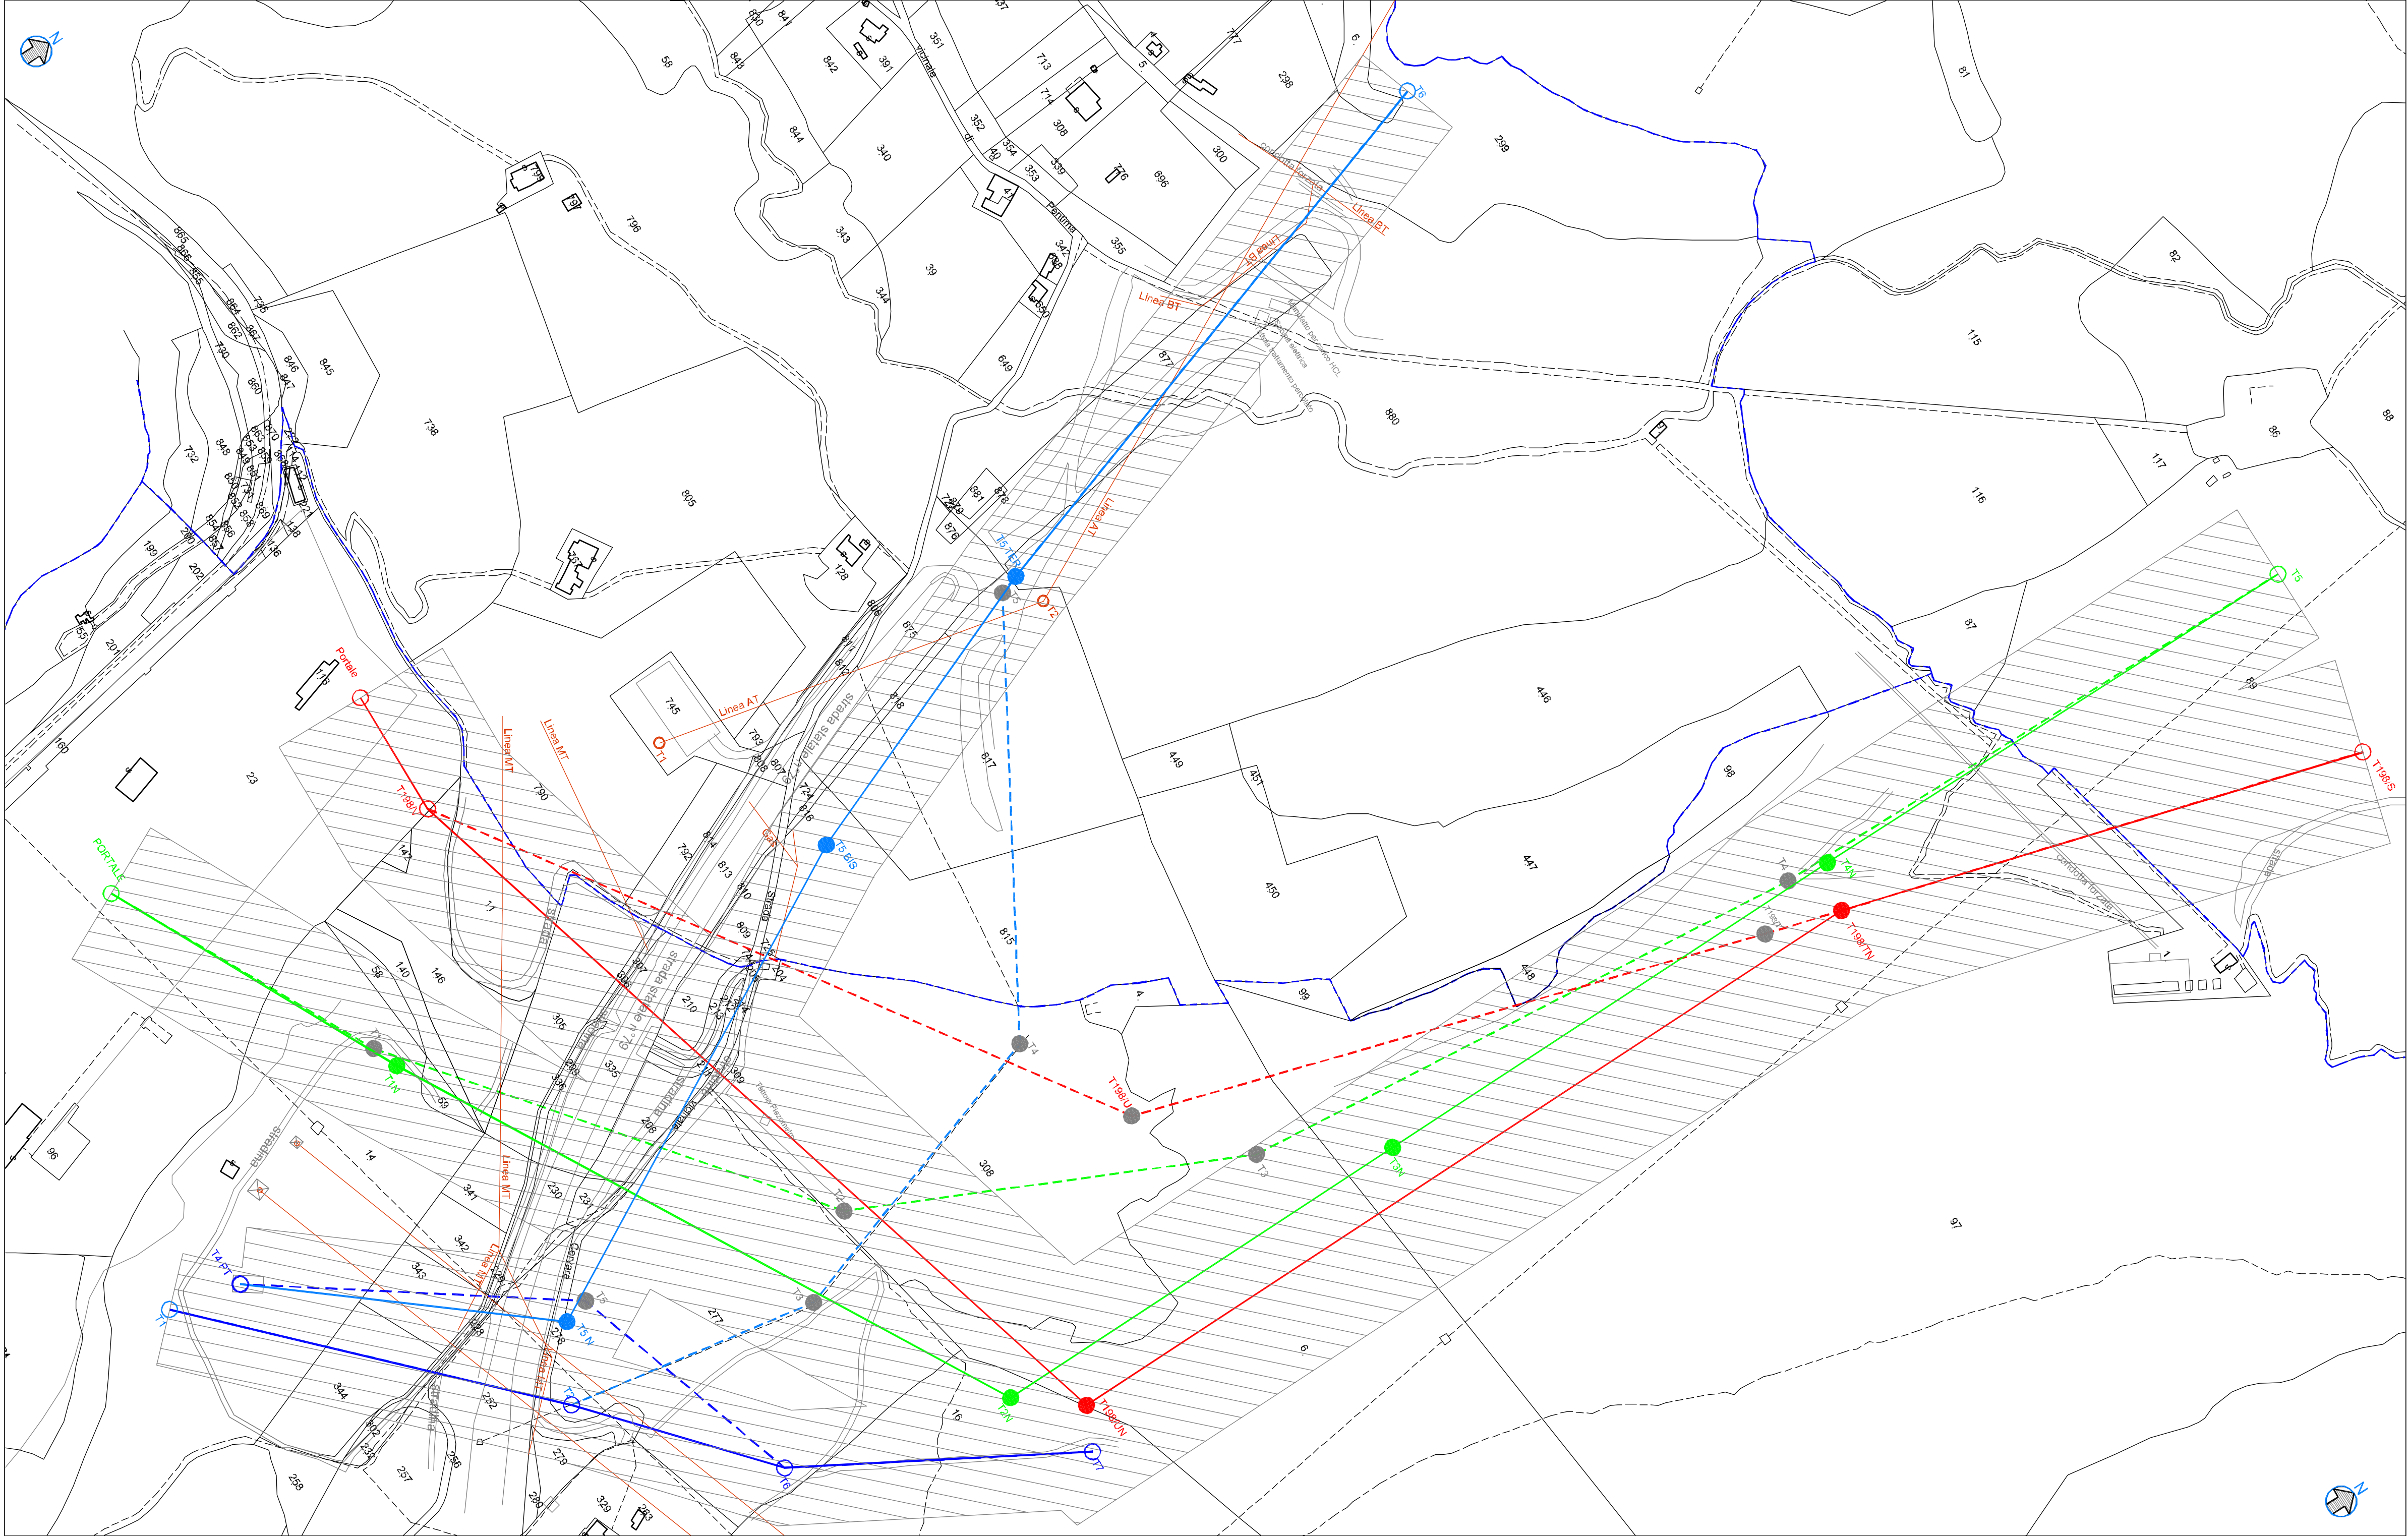

	TRACCIATO		SOSTEGNI		
	Esistente	Progetto	Esistente	Progetto	da Demolire
Elettrodotto 380 kV 21333B1 Tuscania - Villavalle Villavalle - Villanova					
Elettrodotto 220 kV 22269D1 Villavalle - Pietrafitta					
Elettrodotto 150 kV 23647B1 Villavalle - Acquasparta					
Elettrodotto 150 kV 23682E1 Villavalle - S. Gemini					
Fascio delle aree potenzialmente Impegnate (API)					

PROGEDI S.R.L.
Servizi di Ingegneria Integrata
Architettura & C.A.D.
GPS Surveying
Topografia - Aerofotogrammetria
Energie da Fonti Rinnovabili
Site Web: www.progedi.it email: info@progedi.it

REVISIONI							
00	07-03-2016	PRIMA EMISSIONE		PROGETTISTA	R. F. oneri - E. Maffione	A. LUNIONE	
N.	DATA	DESCRIZIONE		ELABORATO	VERIFICATO	APPROVATO	
TIPOLOGIA DELL'ELABORATO			CODIFICA DELL'ELABORATO				
Elaborato Grafico			D-E-21331B1-C-EX-0004				
PROGETTO			TITOLO				
RICAVATO DAL DOC. TERNA			VARIANTE AI TRACCIATI PER INTERFERENZA CON NUOVA DISCARICA AST TERNI IN LOCALITÀ VOCABOLO VALLE Comune di Terni PLANIMETRIA CATASTALE GENERALE CON AREE POTENZIALMENTE IMPEGNATE				
CLASSIFICAZIONE DI SICUREZZA							
NOME DEL FILE		SCALA CAD	FORMATO	SCALA	FOGLIO		
D-E-21331B1-C-EX-0004_00.dwg		1 unità = 1m	470x865	1:2000	01 / 01		

Questo documento contiene informazioni di proprietà Terna S.p.A. e deve essere utilizzato esclusivamente dal destinatario in relazione alle finalità per le quali è stato fornito. È vietata qualsiasi forma di riproduzione o di divulgazione senza l'esplicito consenso di Terna S.p.A.
This document contains information proprietary to Terna S.p.A. and it will have to be used exclusively for the purposes for which it has been furnished. Whichever shape of spreading or reproduction without the written permission of Terna S.p.A. is prohibi.