

LEGENDA

	SITUAZIONE	
	Esistente	Progetto
Elettrodotto 380 kV 21333B1 Tuscania - Villalvale Villalvale - Villanova		
Elettrodotto 220 kV 22269D1 Villalvale - Pietrafitta		
Elettrodotto 150 kV 23647B1 Villalvale - Acquasparta		
Elettrodotto 150 kV 23682E1 Villalvale - S. Gemini		

Limite proprieta' AST

Sede discarica

Stazione Villalvale

PROGEDI S.R.L.
 Servizi di Ingegneria Integrata
 Architettura & C.A.D.
 GPS Surveying
 Topografia - Aerofotogrammetria
 Energie da Fonti Rinnovabili
 P.Iva e C. F.: 05809251217
 Via San Pietro n°105, 80038 Pomigliano D'Arco - Napoli -
 www.progedi.it - progedi@email.it -
 Tel. e fax +39 081 8843122




REVISIONI	N.	DATA	DESCRIZIONE	ELABORATO	VERIFICATO	APPROVATO
	00	07-03-2016	PRIMA EMISSIONE	PROGEDI	M. D'Angio - S. Madonna UPRI	A. LIMONE UPRI

TIPOLOGIA DELL'ELABORATO	Elaborato Grafico	CODIFICA DELL'ELABORATO	DE 21331B1 C EX 0006	
PROGETTO		TITOLO		

RICAVATO DAL DOC. TERNA	VARIANTE AI TRACCIATI PER INTERFERENZA CON NUOVA DISCARICA AST TERNI IN LOCALITÀ VOCABOLO VALLE			
CLASSIFICAZIONE DI SICUREZZA	Comune di Terni			
	RELAZIONE PAESAGGISTICA			
	COROGRAFIA DEL TRACCIATO CON AREA DI STUDIO			

NOME DEL FILE	SCALA CAD	FORMATO	SCALA	FOGLIO
DE 21331B1 C EX 0006.dwg	1 unità = 1m	300x650	1:25000 - 1:10000	01 / 01


Questo documento contiene informazioni di proprietà Terna S.p.A. e deve essere utilizzato esclusivamente dal destinatario in relazione alle finalità per le quali è stato ricevuto. E' vietata qualsiasi forma di riproduzione o di divulgazione senza l'esplicito consenso di Terna S.p.A.
 This document contains information proprietary to Terna S.p.A. and it will have to be used exclusively for the purposes for which it has been furnished. Whichever shape of spreading or reproduction without the written permission of Terna S.p.A. is prohibiit.

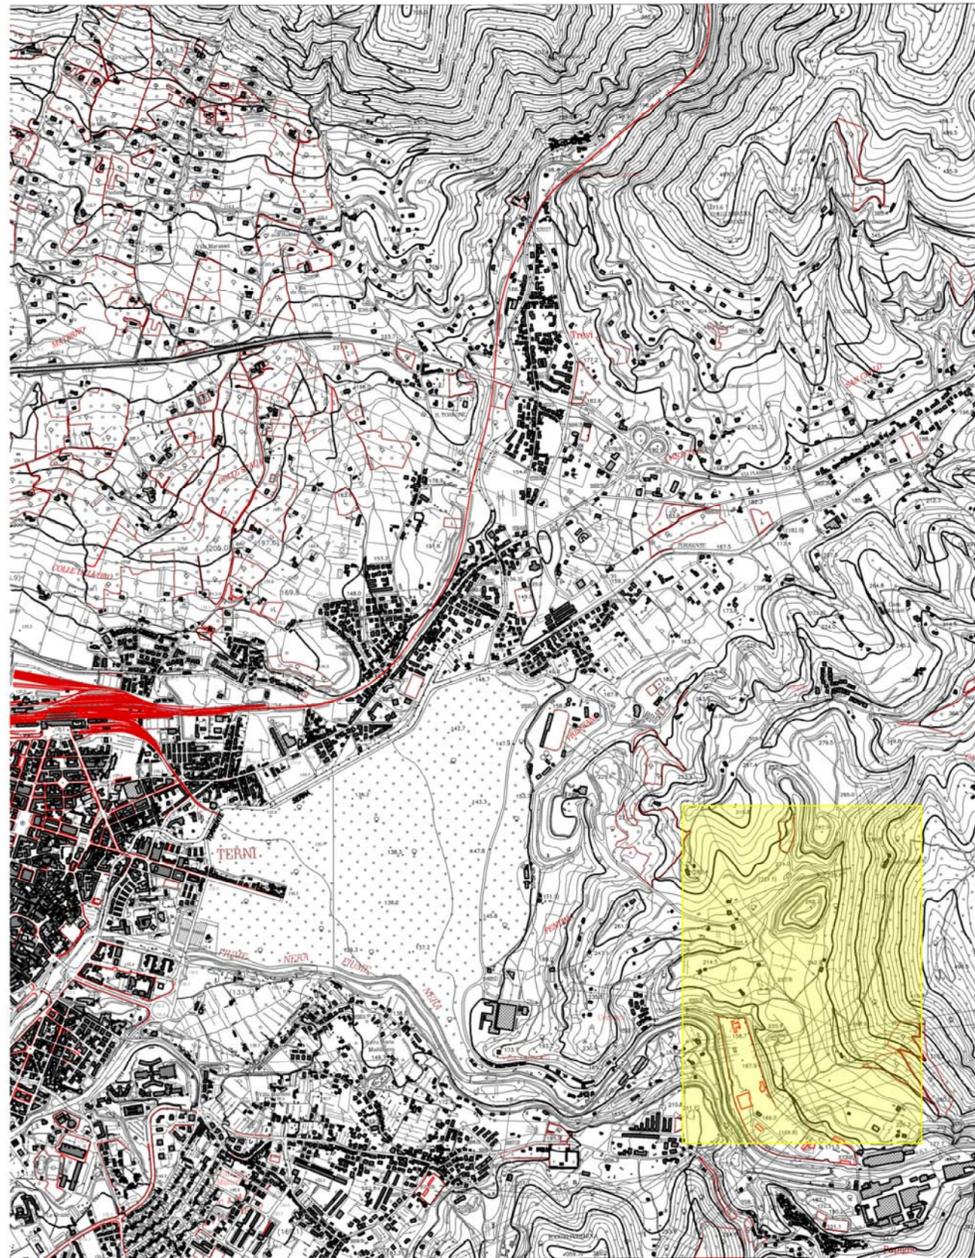

ZONA DI INTERVENTO

CARTOGRAFIA DI INQUADRAMENTO

SCALA 1:25000

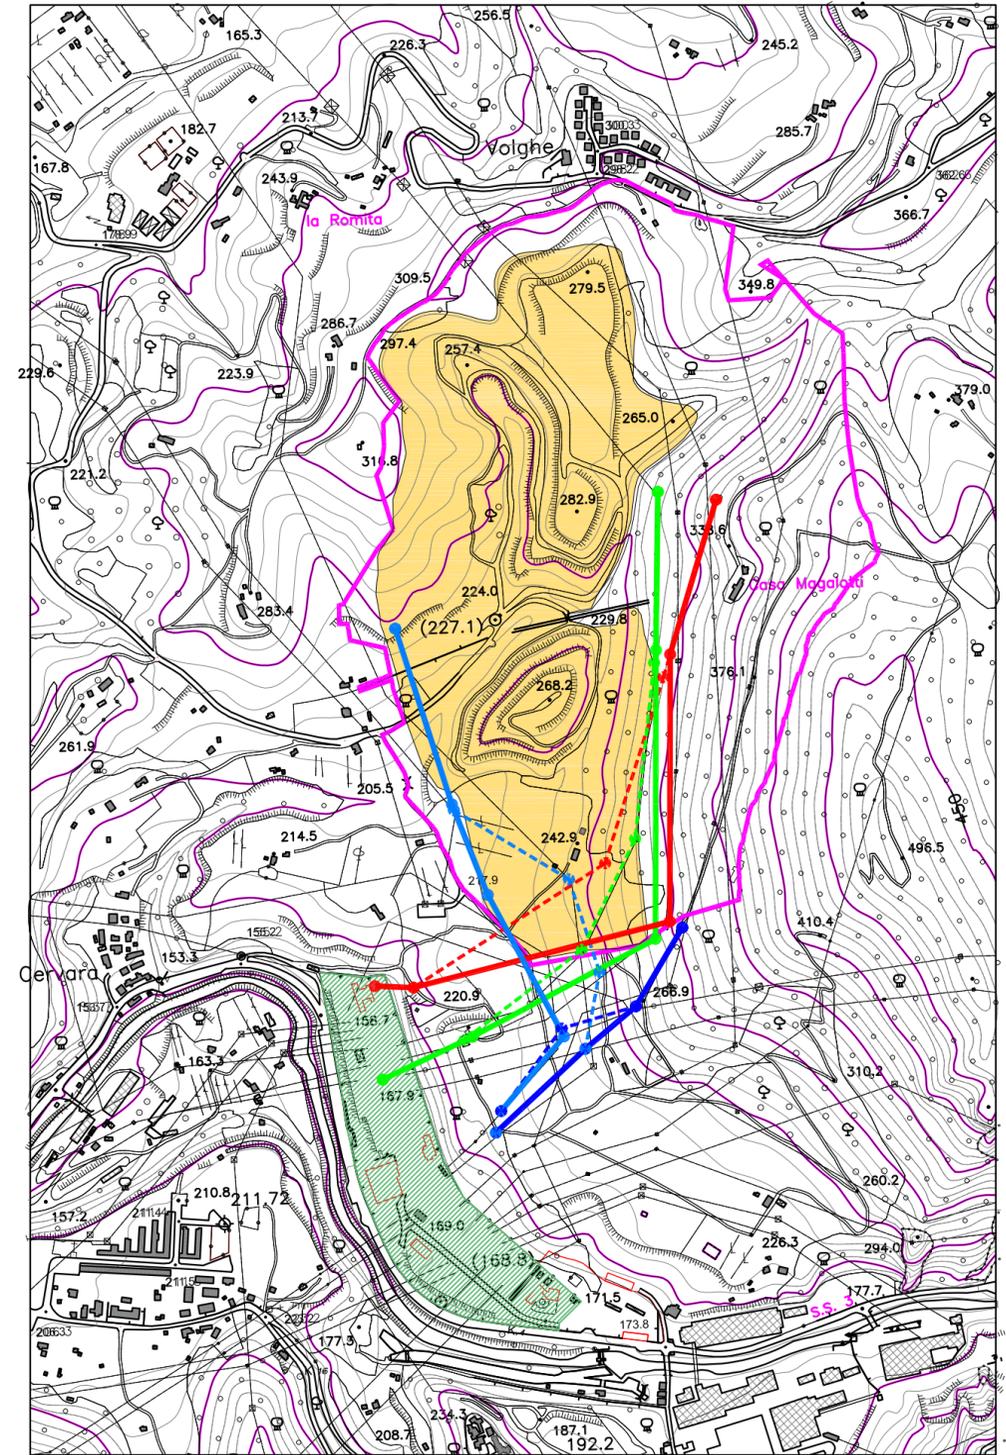

SCALA 1:10000

Stato di fatto con Interventi