


Individuazione dell'intervento nella SIN Terni - Papigno

scala 1:10000



SIN TERNI - PAPIGNO

IL SITO DI INTERESSE NAZIONALE TERNI - PAPIGNO con DM 468/2001 è stato individuato il sito di interesse nazionale Terni - Papigno con successivo DMA del 08/07/02 è avvenuta la perimetrazione del sito. Detto decreto individua le aree potenzialmente contaminate da sottoporre ad interventi di caratterizzazione, messa in sicurezza d'emergenza, bonifica, ripristino ambientale e attività di monitoraggio. Il SIN ricopre un'area di circa 656 ettari.

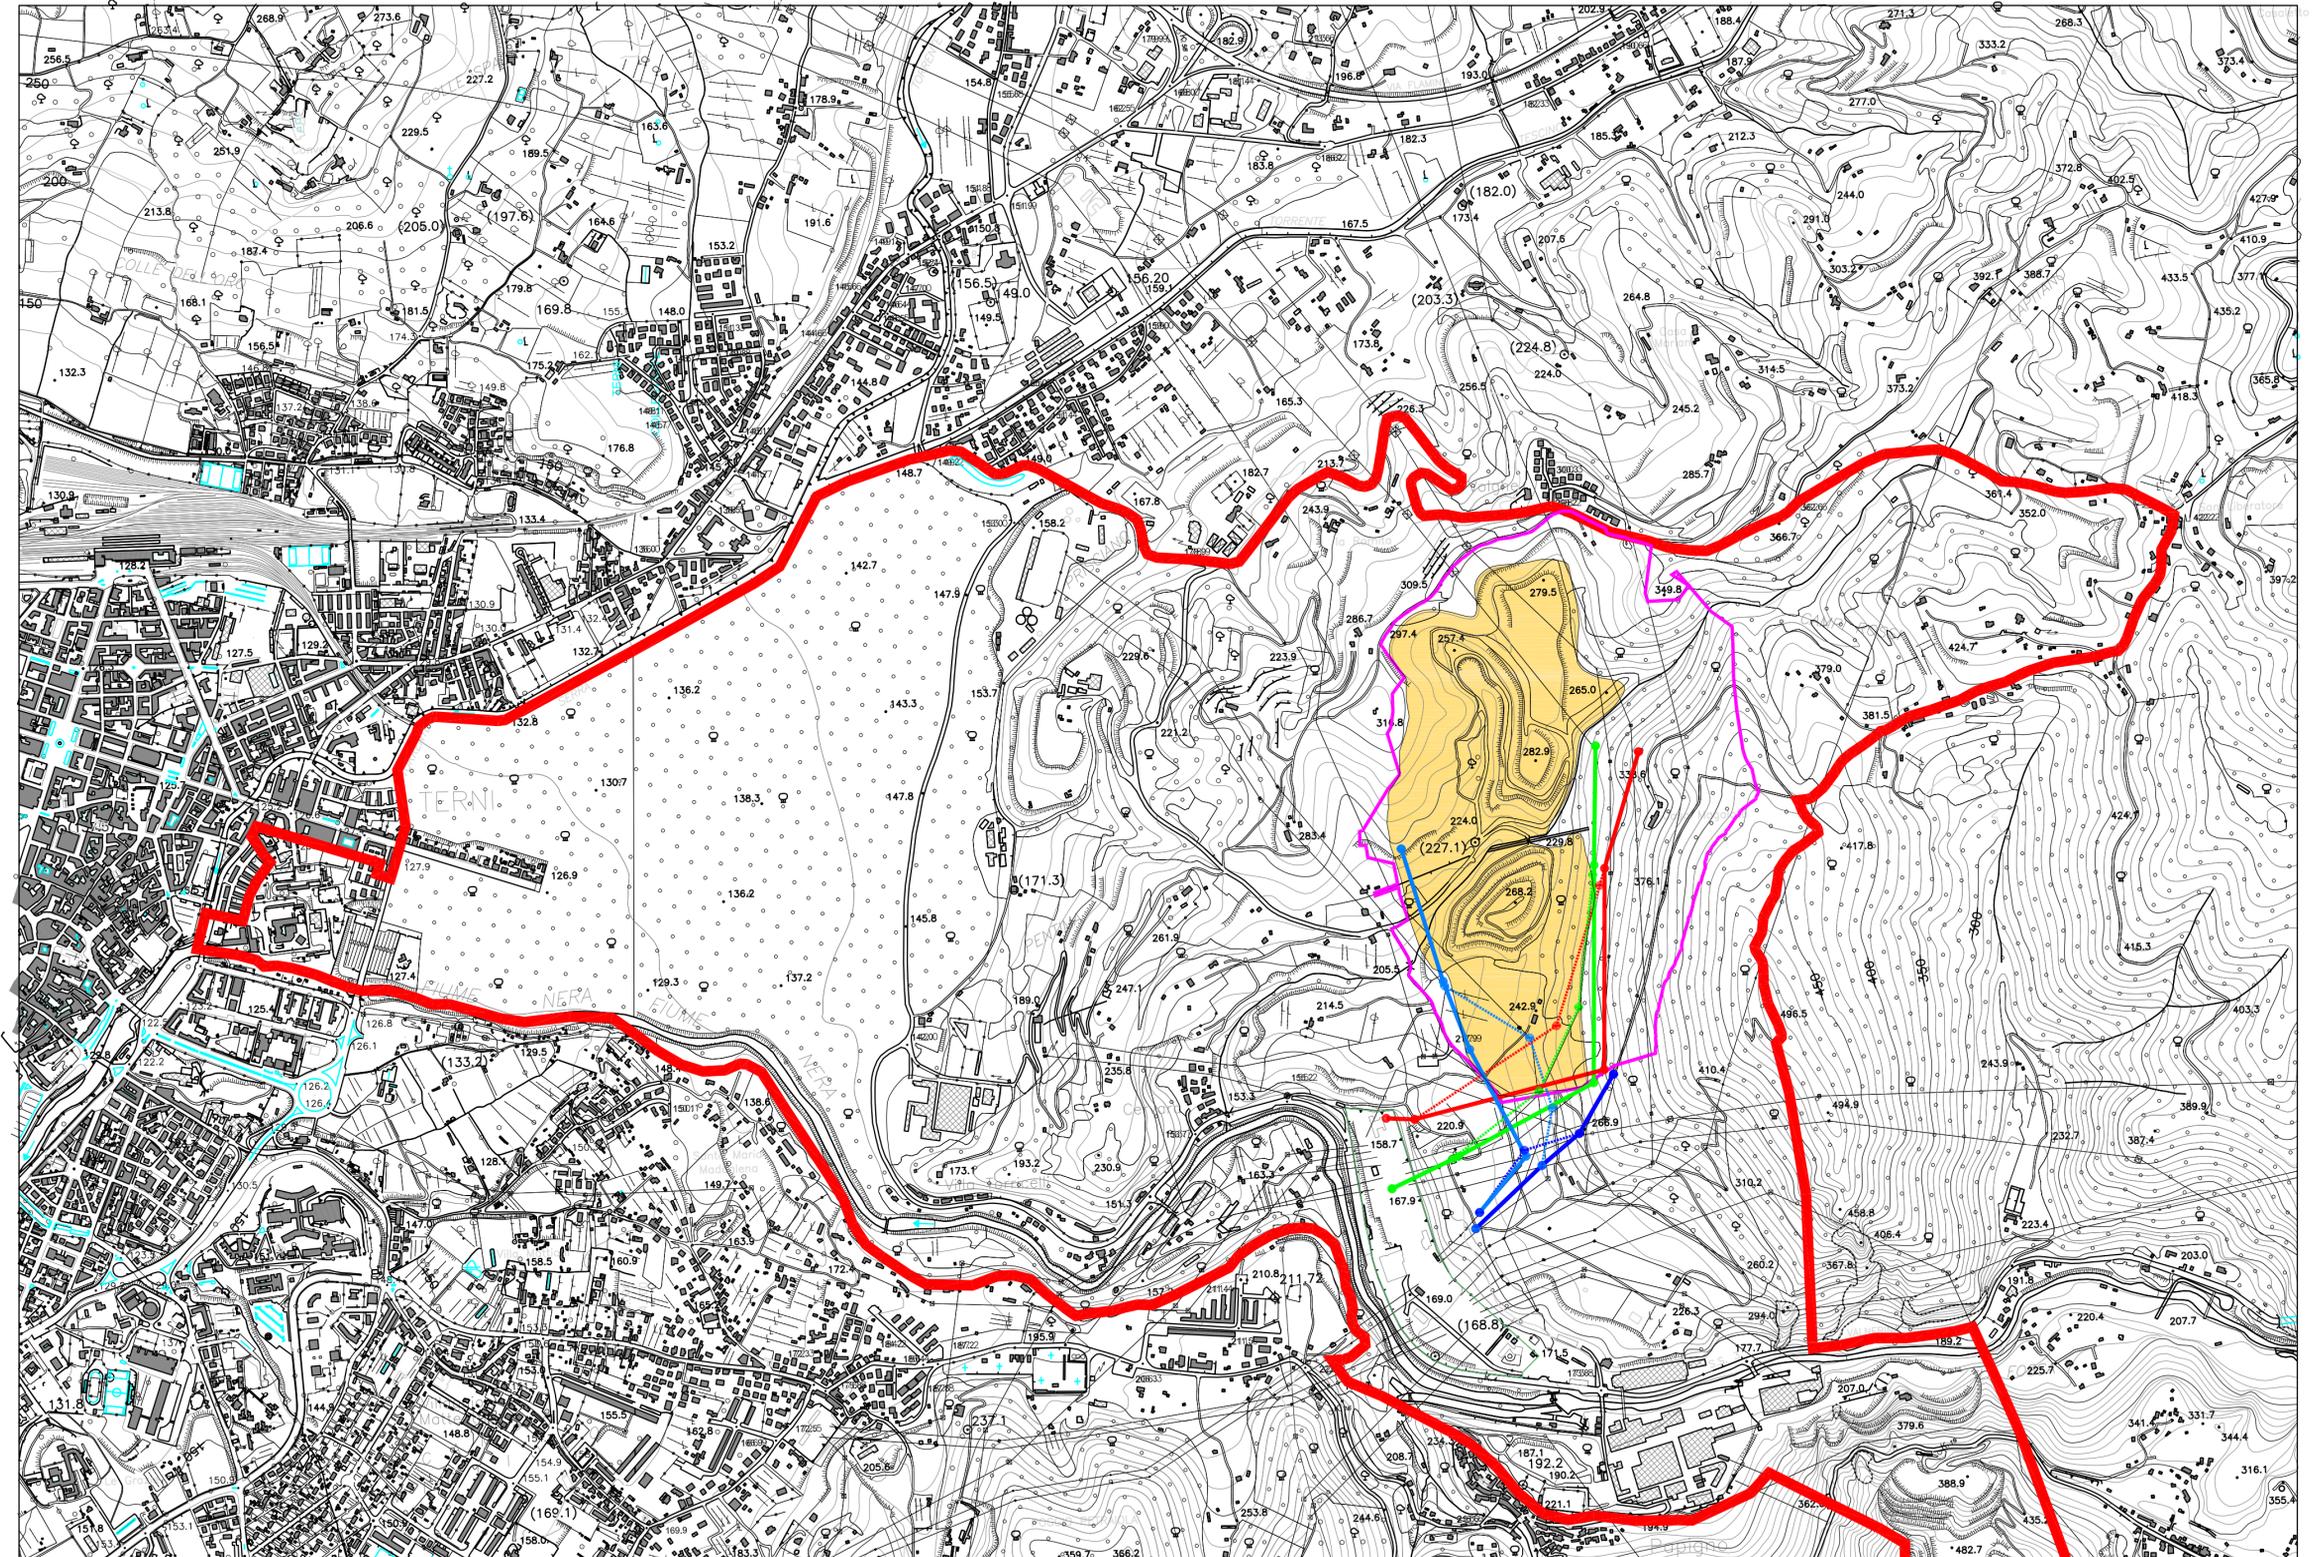

LEGENDA

- | | SITUAZIONE | |
|--|------------|----------|
| | Esistente | Progetto |
| Elettrodotto 380 kV 21333B1
Tuscania - Villavalle
Villavalle - Villanova | | |
| Elettrodotto 220 kV 22269D1
Villavalle - Pietrafitta | | |
| Elettrodotto 150 kV 23647B1
Villavalle - Acquasparta | | |
| Elettrodotto 150 kV 23682E1
Villavalle - S. Gemini | | |
| Limite proprietà AST | | |
| Sede discarica | | |

PROGEDI S.R.L.
 Servizi di Ingegneria Integrata
 Architettura & C.A.D.
 GPS Surveying
 Topografia - Aerofotogrammetria
 Energie da Fonti Rinnovabili
 P.Iva e C. F.: 05809251217
 Via San Pietro n°105, 60036 Pomigliano D'Arco - Napoli -
 www.progedi.it - progedi@email.it
 Tel. e fax +39 081 8843122



REVISIONI	N.	DATA	PRIMA EMISSIONE	DESCRIZIONE	ELABORATO	VERIFICATO	APPROVATO
00	07-03-2016	PRIMA EMISSIONE			PROGEDI SRL	M. D'Angelo - S. Madonna UPRI	A. LIMONE UPRI

TIPOLOGIA DELL'ELABORATO	Elaborato Grafico	CODIFICA DELL'ELABORATO	DE 21331B1 C EX 0007
PROGETTO	VARIANTE AI TRACCIATI PER INTERFERENZA CON NUOVA DISCARICA AST TERNI IN LOCALITÀ VOCABOLO VALLE Comune di Terni RELAZIONE PAESAGGISTICA INTERVENTO SU AREA SIN		
RICAVATO DAL DOC. TERNA			
CLASSIFICAZIONE DI SICUREZZA			

NOME DEL FILE	SCALA CAD	FORMATO	SCALA	FOGLIO
DE 21331B1 C EX 0007.dwg	1 unità = 1m	450x800	1:10000	01 / 01

Questo documento contiene informazioni di proprietà Terni S.p.A. e deve essere utilizzato esclusivamente dal destinatario in relazione alle finalità per le quali è stato ricevuto. E' vietata qualsiasi forma di riproduzione o di divulgazione senza l'esplicito consenso di Terni S.p.A.
 This document contains information proprietary to Terni S.p.A. and it will have to be used exclusively for the purposes for which it has been furnished. Whichever shape of spreading or reproduction without the written permission of Terni S.p.A. is prohibi.