


ELETTRODOTTO	SITUAZIONE	
	Esistente	Progetto
DT 380 KV 21333B1 Tuscania - Villavalle Villavalle - Villanova		
ST 220 KV 22269D1 Villavalle - Pietrafitta		
ST 150 KV 23647B1 Villavalle - Acquasparta		
ST 150 KV 23682E1 Villavalle - S. Gemini		


**PROGEDI S.R.L.**  
 Servizi di Ingegneria Integrata  
 Architettura & C.A.D.  
 GPS Surveying  
 Topografia - Aerofotogrammetria  
 Energie da Fonti Rinnovabili  
 P.Iva e C.F.: 05809251217  
 Via San Pietro n° 105, 80038 Pontigiano d'Arco - Napoli -  
 www.progedi.it - progedi@progedi.it -  
 Tel. e fax +39 081 8843122



REVISIONI														
N.	DATA	DESCRIZIONE	VERIFICATO	APPROVATO										
00	07-03-2016	PRIMA EMISSIONE												
<table border="1"> <tr> <td>PROGEDI SRL</td> <td>M. D'Angelo - S. Madonna</td> <td>A. LIMONE</td> <td colspan="2"></td> </tr> <tr> <td>ELABORATO</td> <td>VERIFICATO</td> <td>APPROVATO</td> <td colspan="2"></td> </tr> </table>					PROGEDI SRL	M. D'Angelo - S. Madonna	A. LIMONE			ELABORATO	VERIFICATO	APPROVATO		
PROGEDI SRL	M. D'Angelo - S. Madonna	A. LIMONE												
ELABORATO	VERIFICATO	APPROVATO												
TIPOLOGIA DELL'ELABORATO	CODIFICA DELL'ELABORATO													
Elaborato Grafico	DE 21331B1 C EX 0010													
PROGETTO	TITOLO													
	<b>VARIANTE AI TRACCIATI PER INTERFERENZA CON NUOVA DISCARICA AST TERNI IN LOCALITÀ VOCABOLO VALLE</b> <b>Comune di Terni</b> <b>RELAZIONE PAESAGGISTICA</b> <b>INTERVENTO SU PRG</b>													
RICAVATO DAL DOC. TERNA														
CLASSIFICAZIONE DI SICUREZZA														
NOME DEL FILE	SCALA CAD	FORMATO	SCALA	FOGLIO										
DE 21331B1 C EX 0010_00.dwg	1 unità = 1m	485 X 865	1:5000	01 / 01										

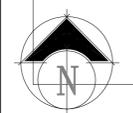

### Sit Terni

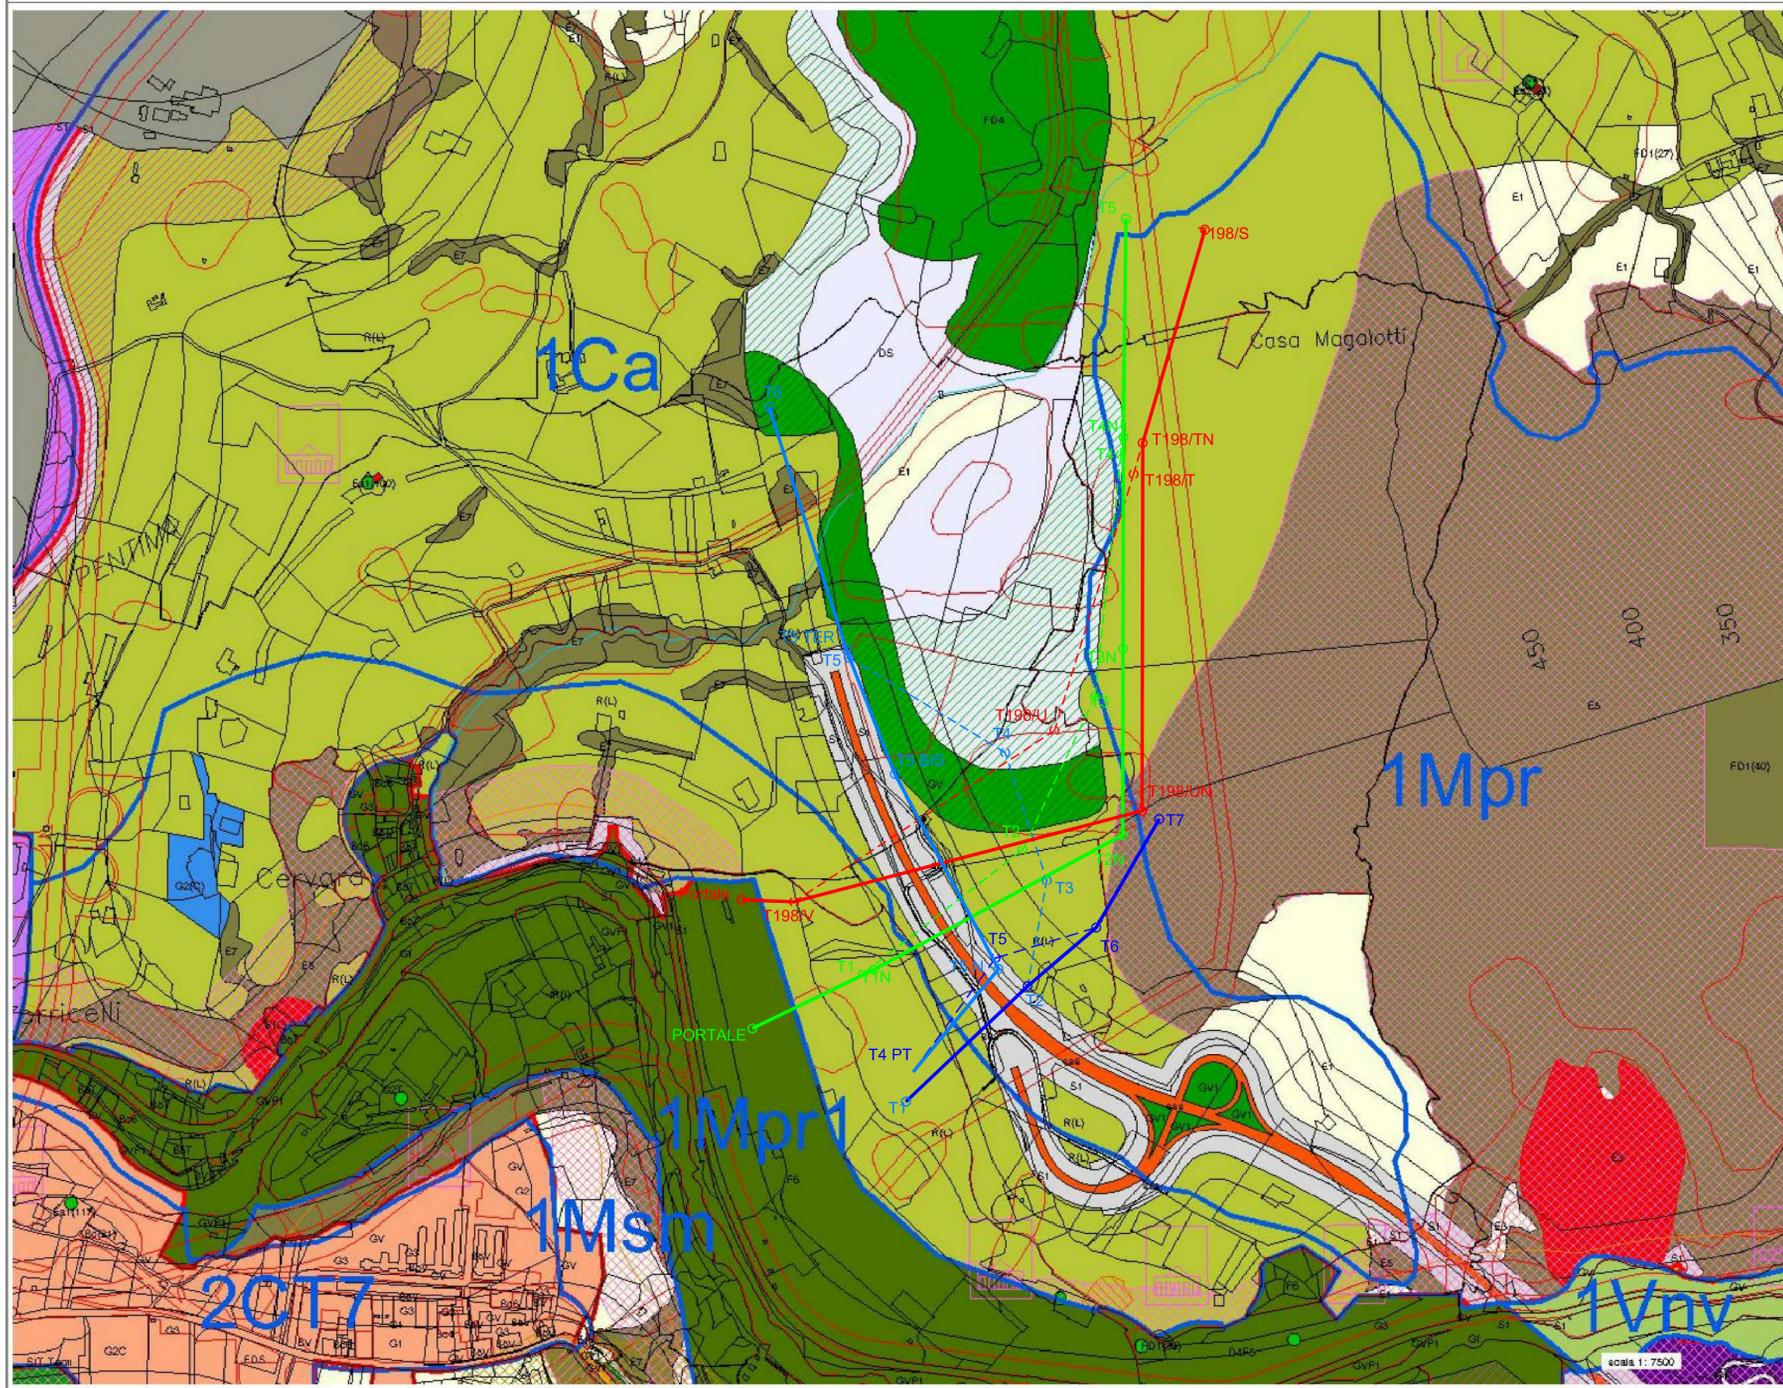

Legenda	
	particelle Testo rispetto rischio serbatoi
	Particelle catastali
	Piano prevalente
	Perimetri unita di paesaggio
	Rispetto rischio serbatoi
	Green ways
	Beni di valore culturale
	Scheda normativa SG1: Schema guida quartiere Polymer
	Scheda normativa SG6: Schema guida Rivo
	Scheda normativa SG5: Schema guida Gabelletta - Campitelli
	Scheda normativa SG3: Schema guida Santa Maria Maddalena
	Scheda normativa SG4: Schema guida Campomicciolo
	Scheda normativa SG2: Schema guida quartiere Borgo Bovio
	Aree prevalentemente residenziali
	Aree di tipo misto protette
	Aree di intensa attività umana
	Aree particolarmente protette
	Aree prevalentemente industriali
	Aree esclusivamente industriali (nessuno)
	Vincolo monumentale art.2-4 DLgs.n.490 29/10/1999
	Emergenze Storiche-Archeologiche
	Testo rispetto serbatoi
	Simbolo emerg Stor-Arch
	Perimetri macroaree



Questo documento contiene informazioni di proprietà Terni S.p.A. e deve essere utilizzato esclusivamente dal destinatario in relazione alle finalità per le quali è stato ricevuto. È vietata qualsiasi forma di riproduzione o di divulgazione senza l'espresso consenso di Terni S.p.A.  
 This document contains information proprietary to Terni S.p.A. and it will have to be used exclusively for the purposes for which it has been furnished. Whichever shape of spreading or reproduction without the written permission of Terni S.p.A. is prohibe.