

LEGENDA

Interventi in progetto

 Tracciato e sostegni esistenti
(ALTERNATIVA LOCALIZZATIVA)

 Tracciato e sostegni autorizzati
da non realizzare

Linee esistenti

 Linea 380 kV esistente

 Linea 132 kV esistente

Limiti amministrativi

 Limite comunale

 Limite provinciale

REVISIONI	N.	DATA	DESCRIZIONE	ELABORATO	VERIFICATO	APPROVATO
01	19/01/2017	Revisione a seguito accettazione con email del 19/01/2017		R. MIRAGLINO	A. MOLINO	L. MORRA
00	10/12/2015	Prima emissione per approvazione		R. MIRAGLINO	A. MOLINO	L. MORRA

CODIFICA ELABORATO APPALTATORE	Timbro e Firma Appaltatore	Logo Appaltatore
DU23512B1CDX30976		

TERNA RETE ITALIA Spa						
Direzione Territoriale Nord Est						
Unità Progettazione e Realizzazione Impianti						
Responsabile (N. Ferracin)						
REVISIONI	N.	DATA	DESCRIZIONE	ELABORATO	ESAMINATO	ACCETTATO
00	19/01/2017	Prima emissione		AI ENGINEERING SRL	F. CARLETTI NE-PR-LIN	N. FERRACIN DTNE-PRI


TIPOLOGIA DELL'ELABORATO	CODIFICA DELL'ELABORATO	
PLANIMETRIA	DU23512B1CDX30976	TERNA GROUP

PROGETTO	TITOLO
512/Cerasomma TE-DX-00-049	Risanamento e nuovo assetto rete elettrica AT nei Comuni di Lucca e Borgo a Mozzano
RICAVATO DAL DOC. TERNA	Linea a 132 kV Lucca Ronco - Filettole n°512 Variante in località Cerasomma - tratto H-I
CLASSIFICAZIONE DI SICUREZZA	VARIANTE LOCALIZZATIVA
	STUDIO DI IMPATTO AMBIENTALE
	PLANIMETRIA DI PROGETTO

NOME DEL FILE	SCALA CAD	FORMATO	SCALA	FOGLIO
DU23512B1CDX30976.dwg	1 unità = 1 m	A3	1:10.000	1 / 1

Questo documento contiene informazioni di proprietà Terna Rete Italia S.p.A. e deve essere utilizzato esclusivamente dal destinatario in relazione alle finalità per le quali è stato ricevuto. E' vietata qualsiasi forma di riproduzione o di divulgazione senza l'esplicito consenso di Terna Rete Italia S.p.A.

This document contains information proprietary to Terna Rete Italia S.p.A. and it will have to be used exclusively for the purposes for which it has been furnished. Whichever shape of spreading or reproduction without the written permission of Terna Rete Italia S.p.A. is prohib.

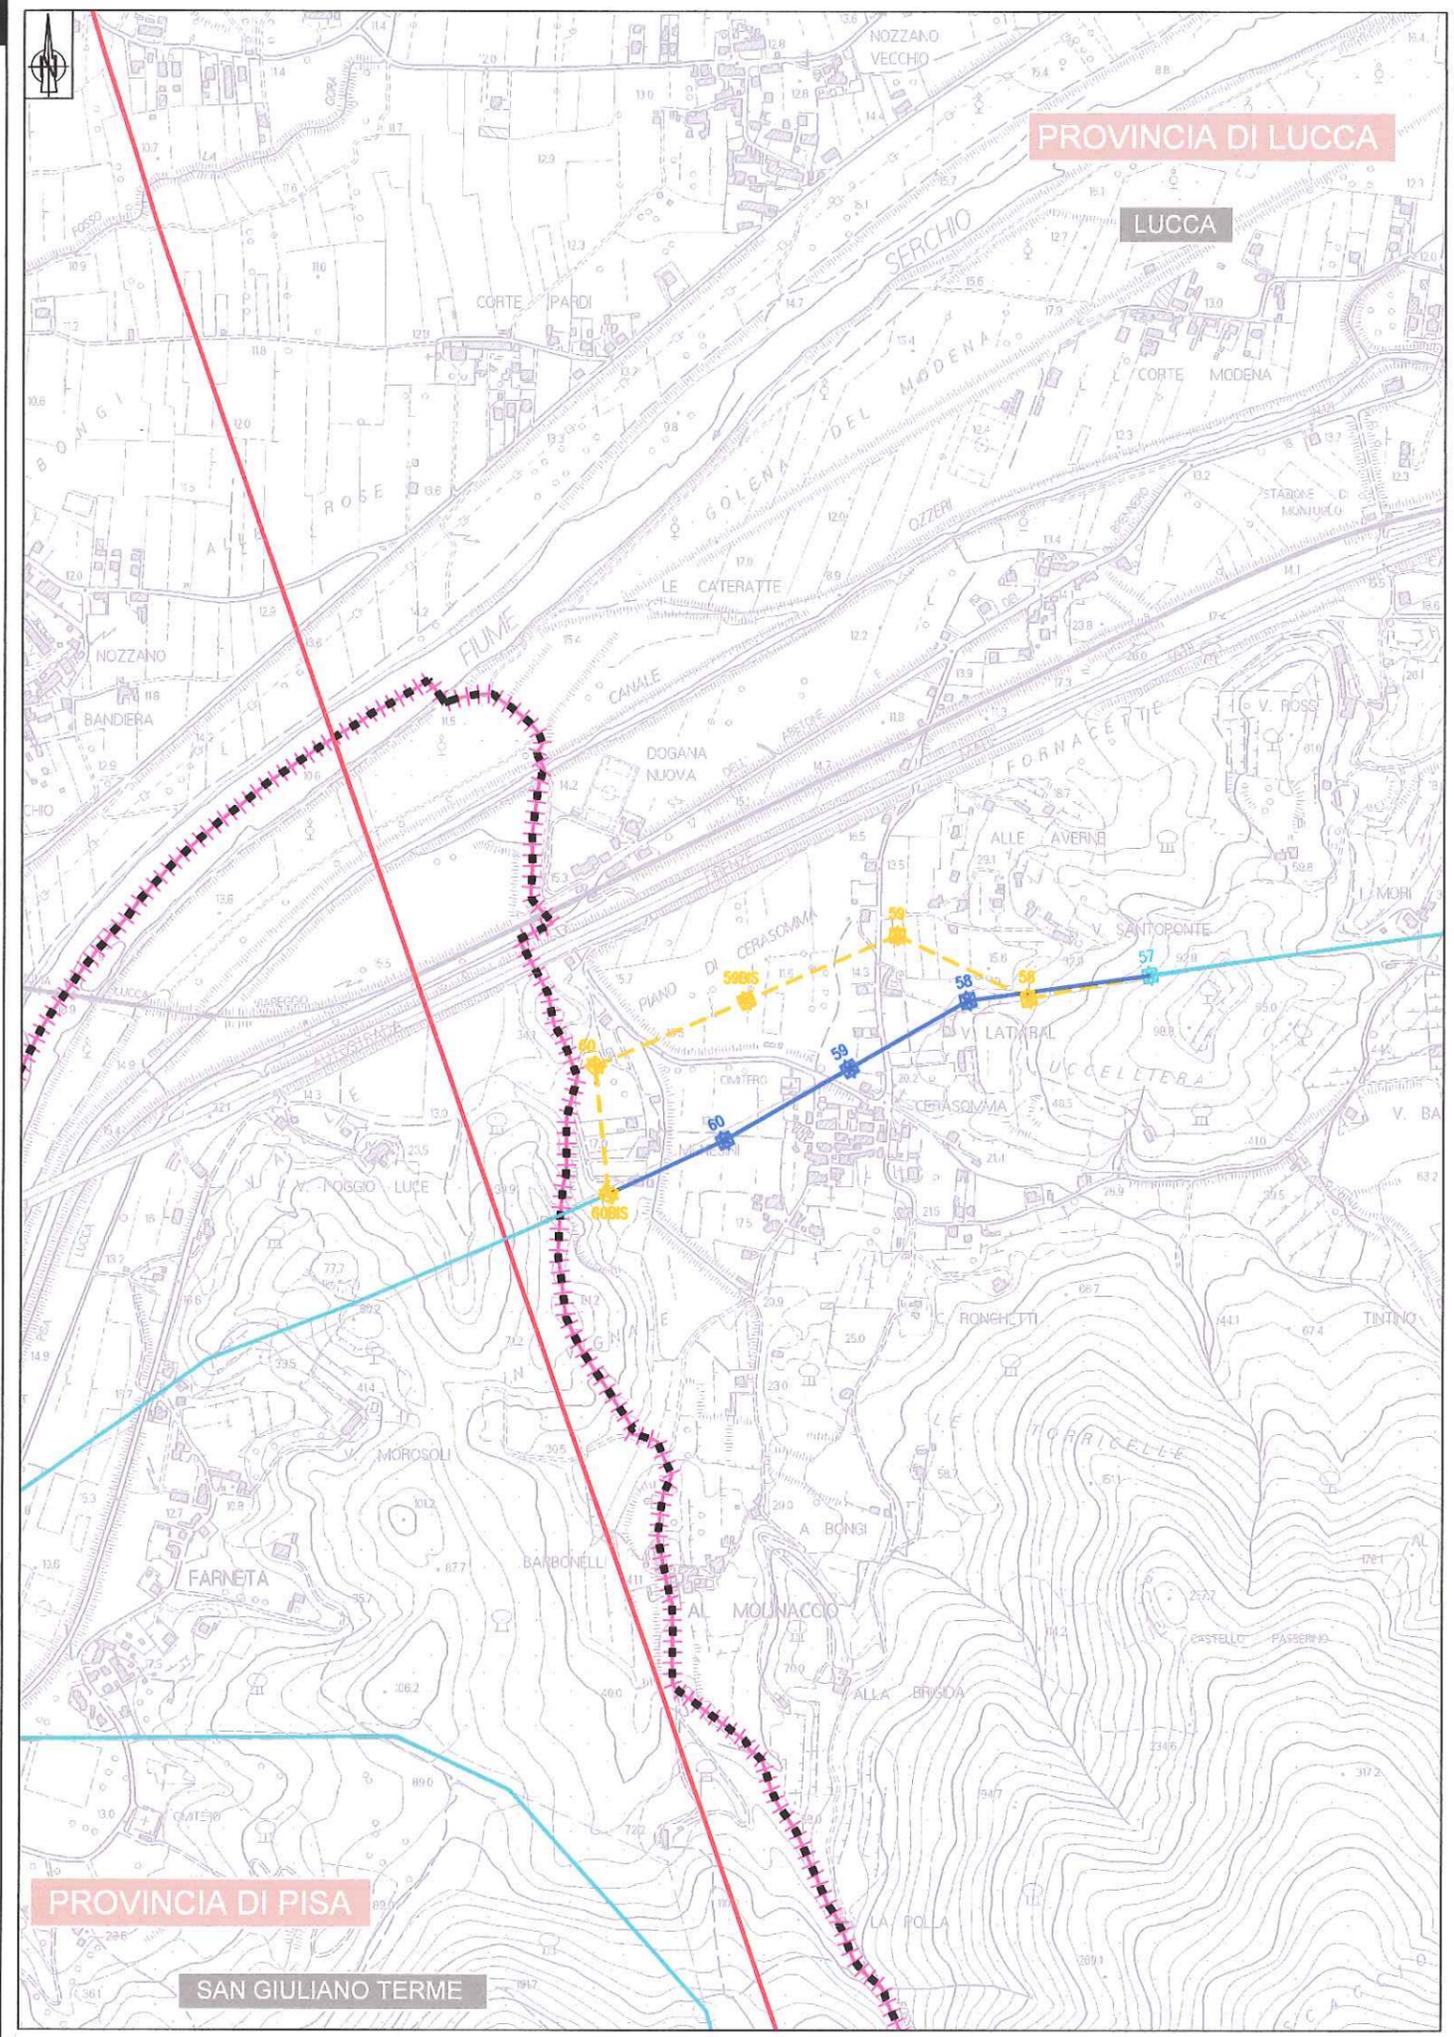

PROVINCIA DI LUCCA

LUCCA

PROVINCIA DI PISA

SAN GIULIANO TERME