
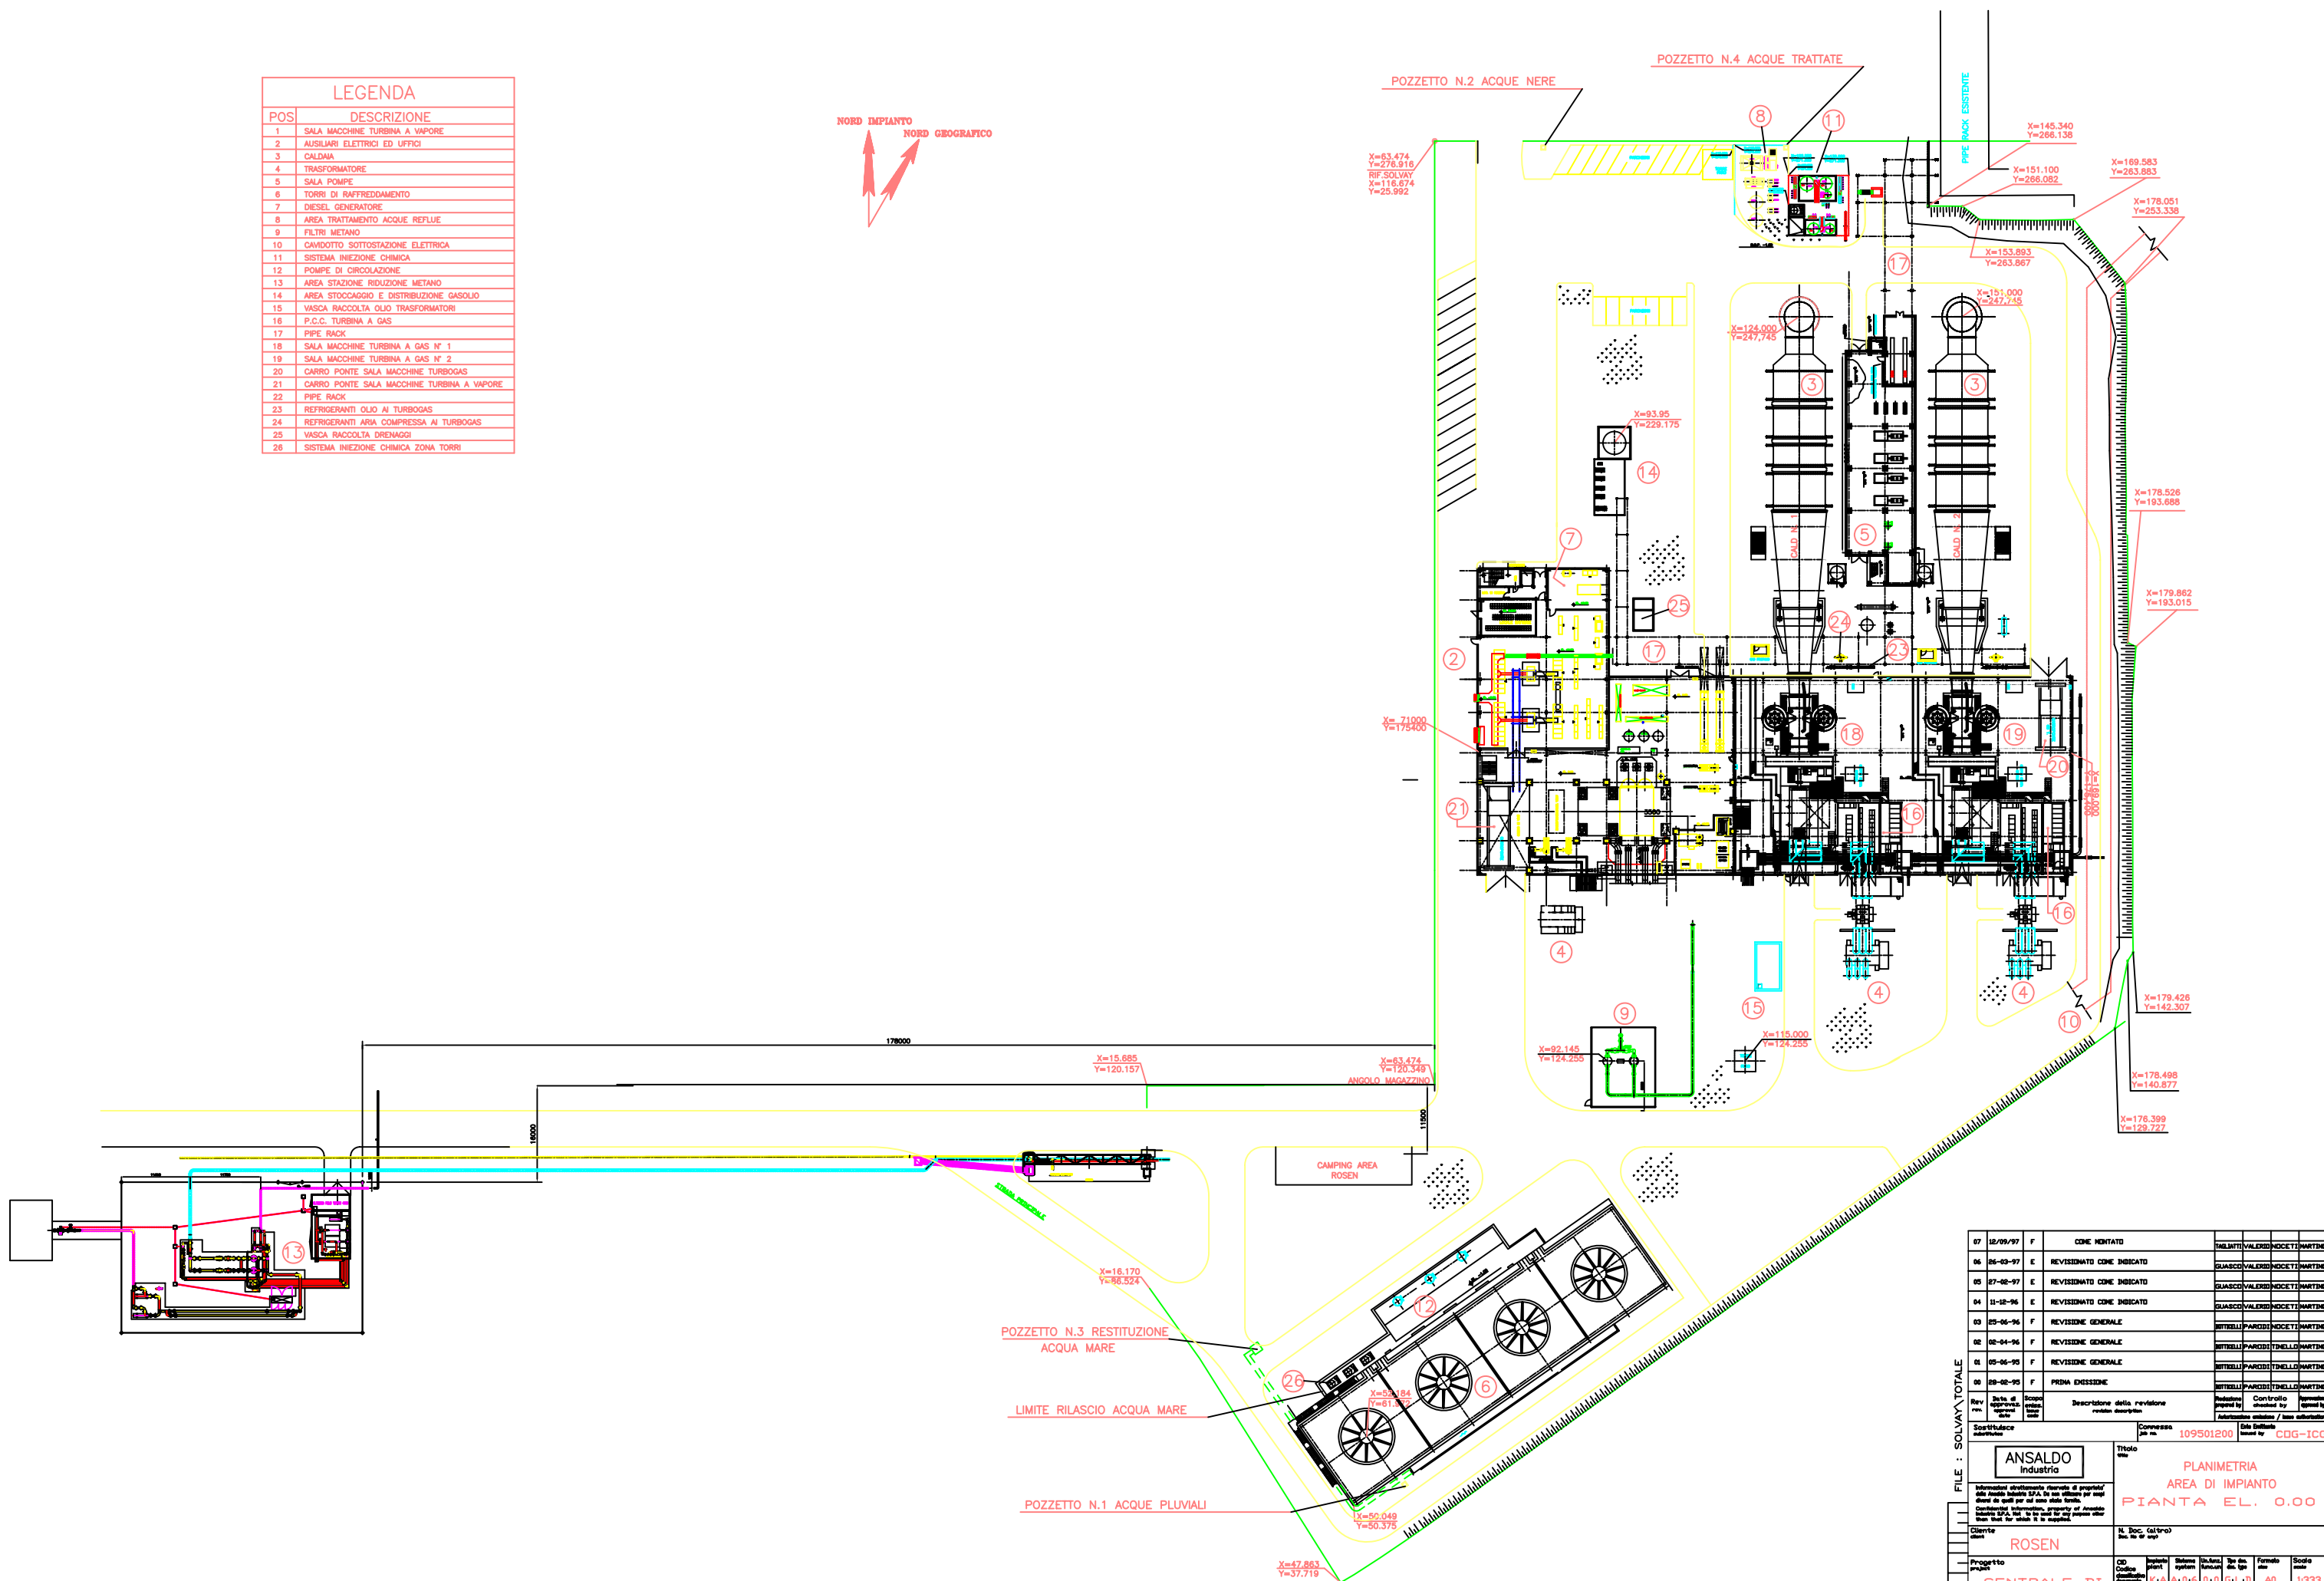


LEGENDA	
POS	DESCRIZIONE
1	SALA MACCHINE TURBINA A VAPORE
2	AUSILIARI ELETTRICI ED UFFICI
3	CALDAIA
4	TRASFORMATORE
5	SALA POMPE
6	TORRI DI RAFFREDDAMENTO
7	DIESEL GENERATORE
8	AREA TRATTAMENTO ACQUE REFLUE
9	FILTRI METANO
10	CAVODOTTO SOTTOSTAZIONE ELETTRICA
11	SISTEMA INIEZIONE CHIMICA
12	POMPE DI CIRCOLAZIONE
13	AREA STAZIONE RIDUZIONE METANO
14	AREA STOCCAGGIO E DISTRIBUZIONE GASOLIO
15	VASCA RACCOLTA OLIO TRASFORMATORI
16	P.C.C. TURBINA A GAS
17	PIPE RACK
18	SALA MACCHINE TURBINA A GAS N° 1
19	SALA MACCHINE TURBINA A GAS N° 2
20	CARRO PONTE SALA MACCHINE TURBOGAS
21	CARRO PONTE SALA MACCHINE TURBINA A VAPORE
22	PIPE RACK
23	REFRIGERANTI OLIO AI TURBOGAS
24	REFRIGERANTI ARIA COMPRESSA AI TURBOGAS
25	VASCA RACCOLTA DRENAGGI
26	SISTEMA INIEZIONE CHIMICA ZONA TORRI

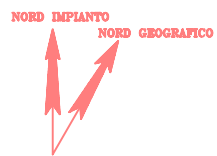

Rev	Descrizione della revisione	Autore	Controllo
06	04-03-97	E	REVISIONATO CODE INDEICATO
05	27-02-97	E	REVISIONATO CODE INDEICATO
04	11-02-96	E	REVISIONATO CODE INDEICATO
03	25-06-96	F	REVISIONE GENERALE
02	02-04-96	F	REVISIONE GENERALE
01	05-06-95	F	REVISIONE GENERALE
00	28-02-95	F	PRIMA EMISSIONE

Sostitutrice		Commissio	109501200	Info	CDG-ICG
ANSALDO Industria		TITOLO			
ROSEN		PLANIMETRIA AREA DI IMPIANTO Pianta EL. 0.00			
CENTRALE DI COGENERAZIONE		N. Doc. Gidro			
950120010002		001 001			