


# STRALCIO CTR

SCALA 1:10.000

# ZONA DI INTERVENTO

SCALA 1:500

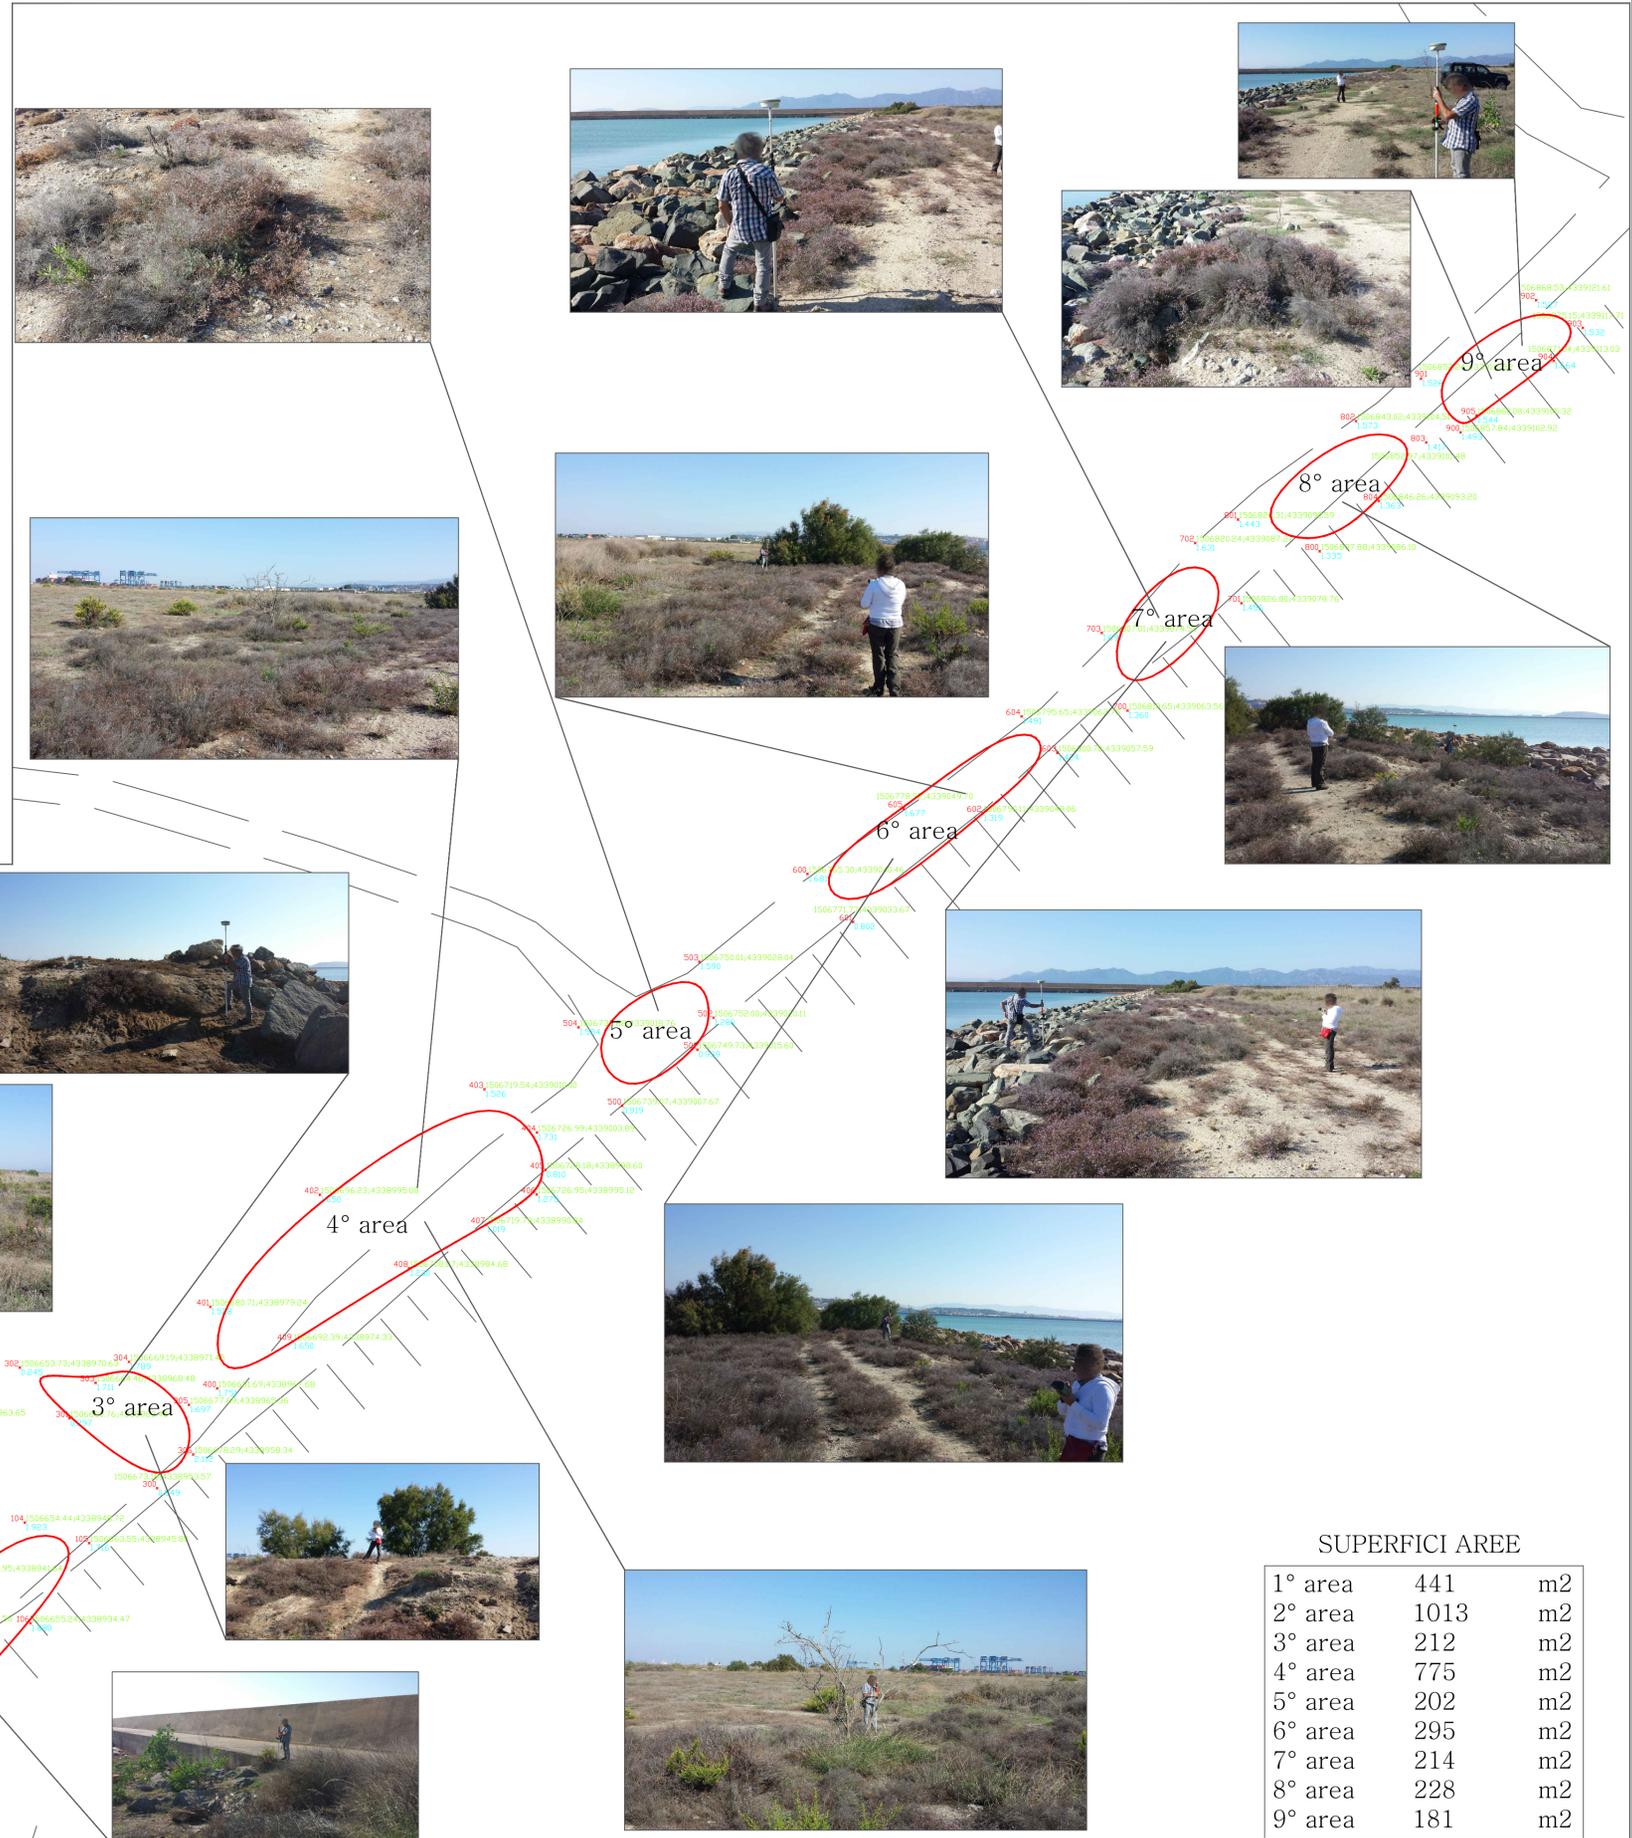

PROVINCIA DI CAGLIARI  
Comune di Cagliari

PORTO CANALE DI CAGLIARI  
NUOVO TERMINAL RO-RO  
Colmata di Ponente

SIC ITB040023 "Stagno di Cagliari, Saline di  
Macchiareddu, Laguna di Santa Gilla"

Rilievo di *Limonium sp. pl.*  
Habitat 1510\*- Steppe salate mediterranee (*Limonieta*)

TECNICO INCARICATO:  
Dott. Francesco Lecis  
(Agrotecnico - Naturalista)

COMMITTENTE:  
**AUTORITA' PORTUALE DI CAGLIARI**  
Responsabile del Procedimento  
Dott. Ing. Alessandra Mannai

DATA: Ottobre 2016

SCALA: Varie

TAVOLA: 1

Collaboratore:  
Dott. Ing. Donatella Mereu (rilievi con GPS)



Studio Tecnico Naturalistico  
Via delle Greggi, 20  
09134 Cagliari

### SUPERFICI AREE

1° area	441	m2
2° area	1013	m2
3° area	212	m2
4° area	775	m2
5° area	202	m2
6° area	295	m2
7° area	214	m2
8° area	228	m2
9° area	181	m2