




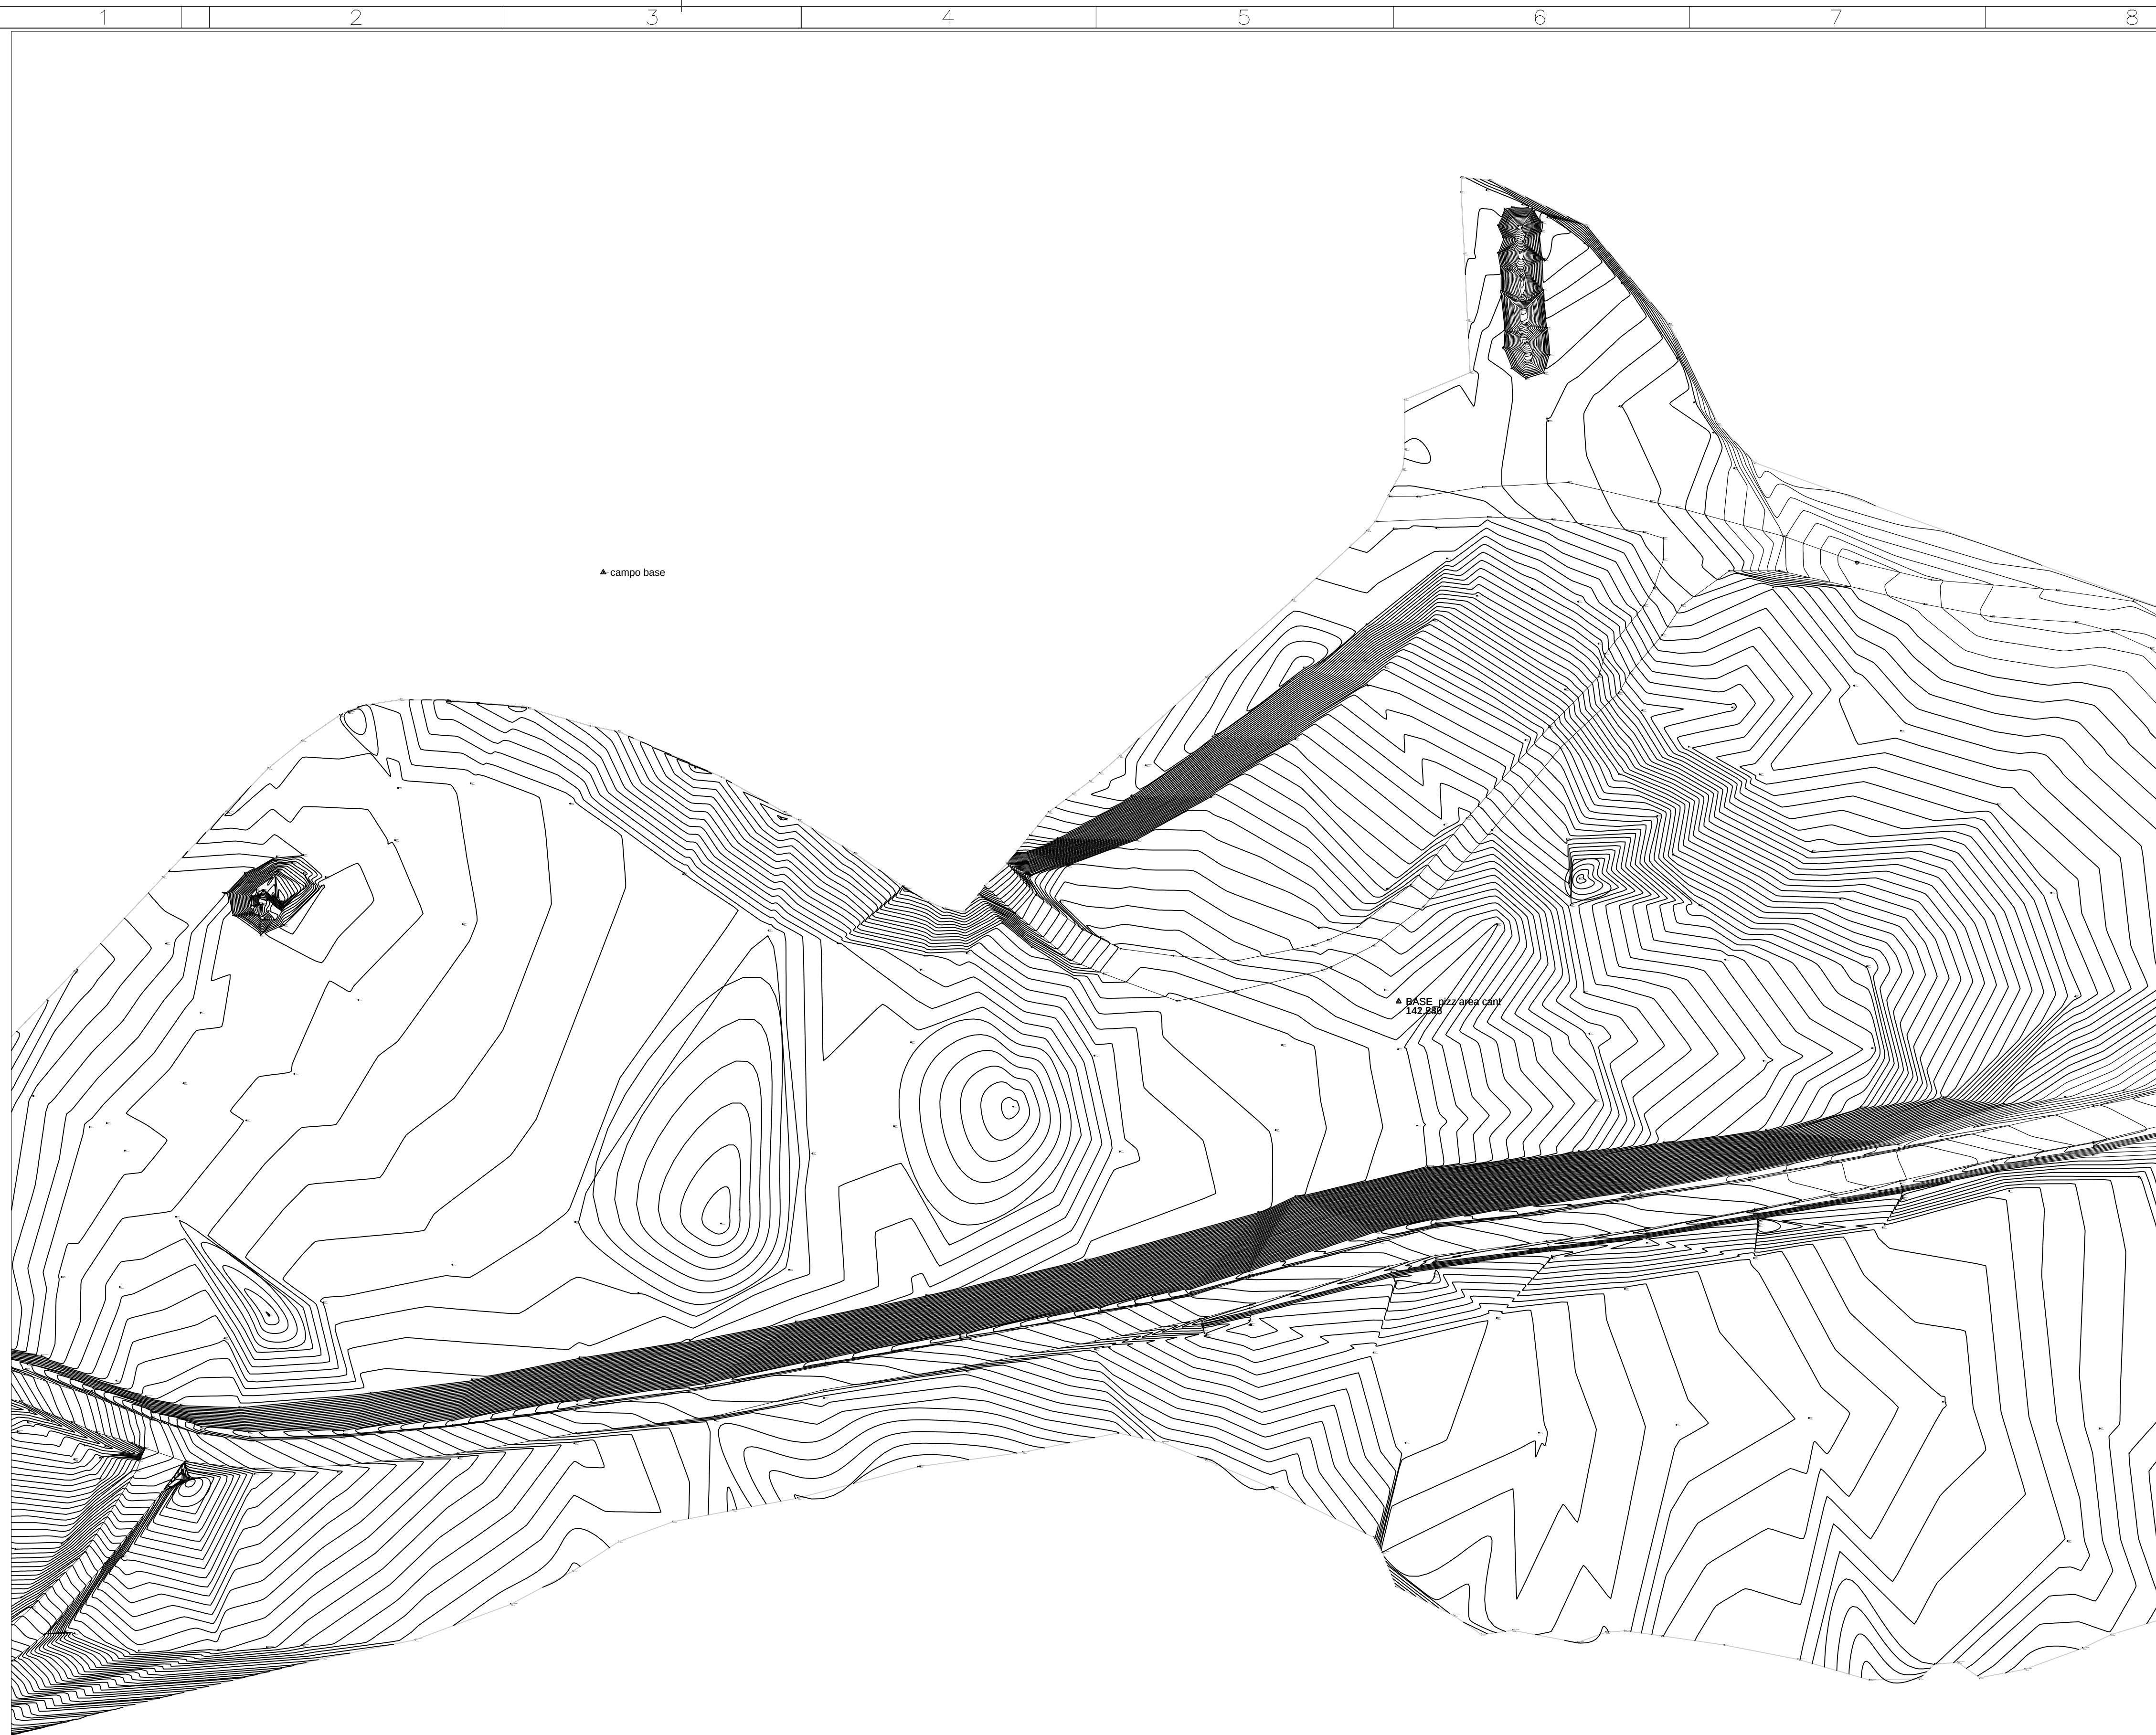

INQUADRAMENTO TAVOLE

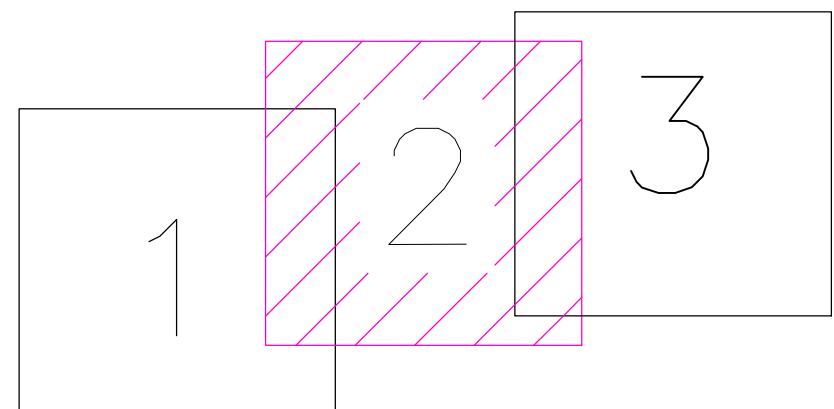

QUADRO DI UNIONE

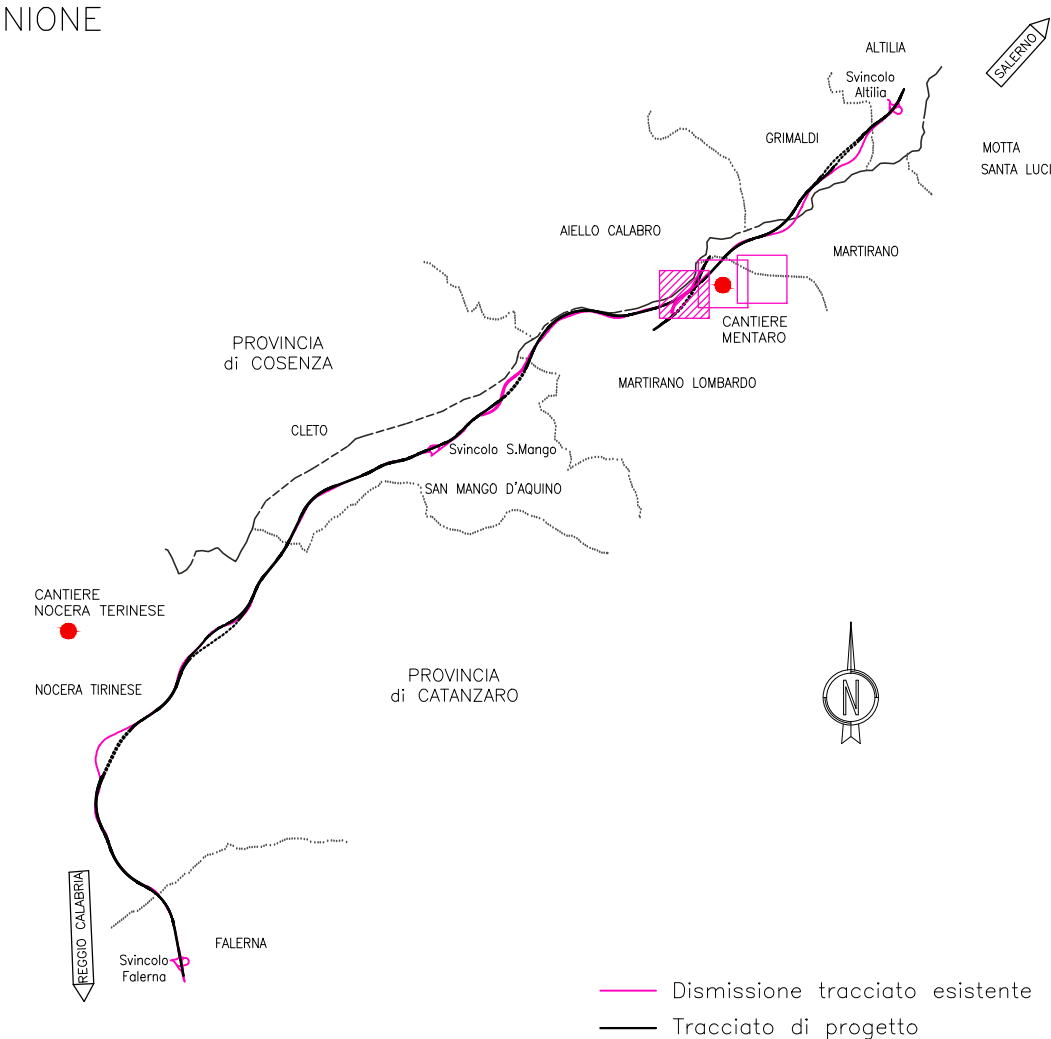

Contraente generale:



Fondata nel 1945

Impresa Pizzarotti & C. S.p.a.




ANAS S.p.A.

Direzione Centrale Programmazione Progettazione

DG 39/04

"Licitazione privata con procedura d'urgenza per l'affidamento a contraente generale a sensi dell'articolo 1, comma 2, lett. f) della legge 443/2001, nonché art.9 del D.Lgs.vo 20.8.2002, n.190 - Autostrada SA-RC - Lavori di ammodernamento ed adeguamento al tipo 1/a delle Norme CNR/80 - Tronco 2° Tratto 6° Lotto unico - dal km 286+000 (vincolo di Altilia escluso) al km 294+600 (vincolo di S. Mango incluso). Autostrada SA-RC - Lavori di ammodernamento ed adeguamento al tipo 1/a delle Norme CNR/80 - Tronco 2° Tratto 7° Lotto unico - dal km 294+600 (vincolo di S. Mango escluso) al km 304+200 (vincolo di Falerna incluso)."

PROGETTO ESECUTIVO

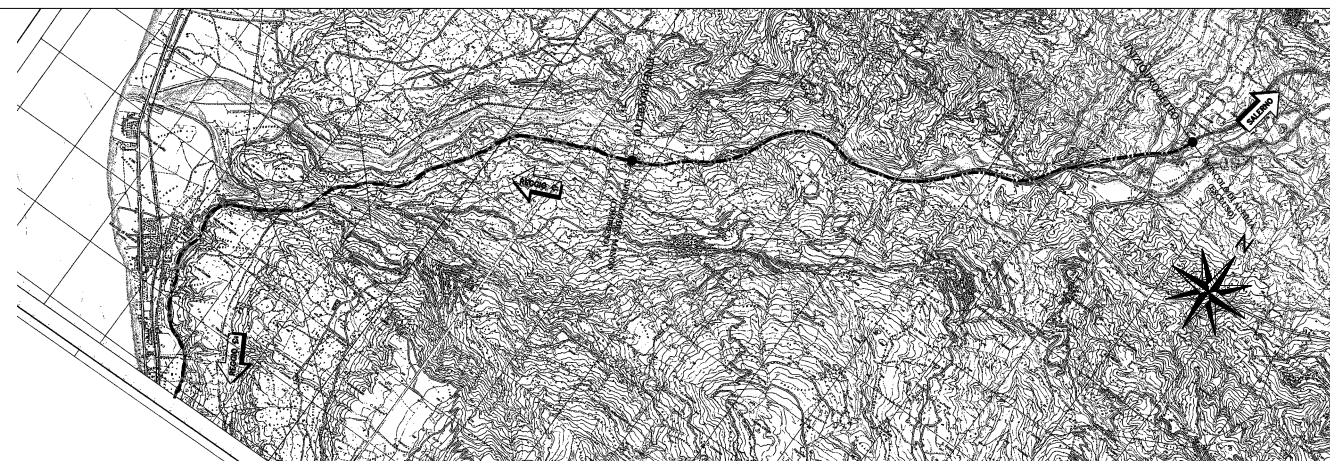

Progettazione:



ProGen Soc. Coop.
Progettazioni Generali

Sede legale:
Via Colonna, 2 89042 - Gioiosa Jonica (RC)
Tel.0964/384042 fax. 0964/384042
e-mail: info@progen.pro

Unità operativa:
Via Tamburi,4 - Siderno (RC)
Tel.0964/384042 fax. 0964/384042
e-mail: info@progen.pro

Elaborato:

MONITORAGGIO AMBIENTALE

STATO FISICO DEI LUOGHI (SFL) - 4ª CAMPAGNA POST OPERAM

RILIEVO TOPOGRAFICO AREA CANTIERE - FASE POST OPERAM (PO)

INDAGINE RT - TAV.02

Progetto				Lotto		Fase prog.	Ente		Tipo doc.			Tipo opera		Numero opera		Parte opera	Progressivo			Rev.	Foglio	
D	G	3	9	X	D	P	G	P	L	A	M	A	F	0	0	P	1	6	6	A	2 di 3	

Data: 11/05/2015		Scala:1:500			
Rev.	Data:	Descrizione revisione	Eseguito:	Controllato:	Approvato:
A	11/05/2015	Emissione	D. Brunetti	G. Scarfò	P. Mazzoli
B					
C					
D					
E					