



INQUADRAMENTO TAVOLE

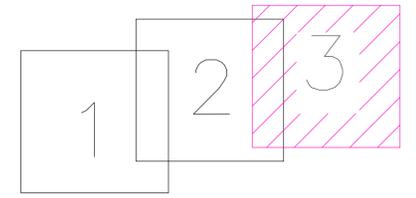

QUADRO DI UNIONE

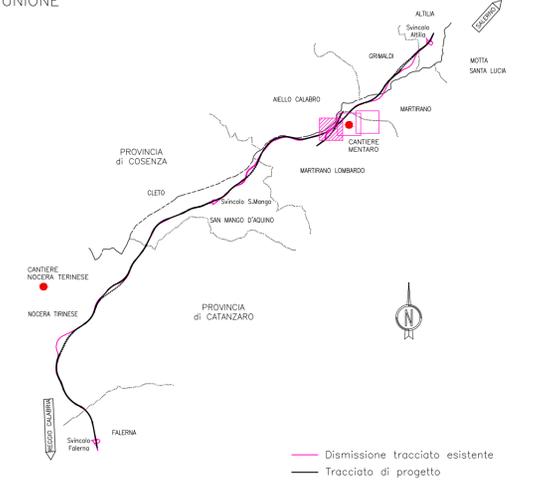


Contraente generale:
 *Impresa Pizzarotti & C. S.p.a.*
Fondata nel 1945

 **ANAS S.p.A.**
 Direzione Centrale Programmazione Progettazione

DG 39/04
 "Licitazione privata con procedura d'urgenza per l'affidamento a contraente generale ai sensi dell'articolo 1, comma 2, lett. f) della legge 443/2001, nonché art.9 del D.Lgs. vo 20.8.2002, n.190 - Autostrada SA-RC - Lavori di ammodernamento ed adeguamento al tipo 1/a delle Norme CNR/80 - Tronco 2° Tratto 6° Lotto unico - dal km 286+000 (svincolo di Altilia escluso) - al km 294+600 (svincolo di S. Mango incluso) . Autostrada SA-RC - Lavori di ammodernamento ed adeguamento al tipo 1/a delle Norme CNR/80 - Tronco 2° Tratto 7° Lotto unico - dal km 294+600 (svincolo di S. Mango escluso) al km 304+200 (svincolo di Falerna incluso)."

PROGETTO ESECUTIVO

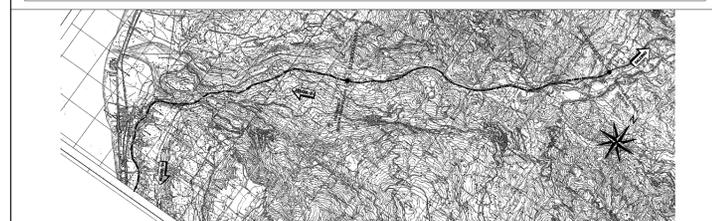

Progettazione:
 **ProGen Soc. Coop.**
 Progettazioni Generali
 Sede legale: Via Colombo, 2 - 89042 - Gioiosa Jonica (RC) Unità operativa: Via Tamburini, 4 - Siderno (RC)
 Tel.0964/384042 fax. 0964/384042 Tel.0964/384042 fax. 0964/384042
 e-mail: info@progen.pro e-mail: info@progen.pro

Elaborato: **MONITORAGGIO AMBIENTALE**
STATO FISICO DEI LUOGHI (SFL) - 4ª CAMPAGNA POST OPERAM
RILIEVO TOPOGRAFICO AREA CANTIERE - FASE POST OPERAM (PO)
INDAGINE RT - TAV.03

Progetto	Lotto Fase prog.	Ente	Tipo doc.	Tipo opera	Numero opera	Parte opera	Progressivo	Rev.	Foglio
DG39	X	D	PG	PLA	MA	F00	P168	A	3 di 3

Rev.	Data	Descrizione revisione	Eseguito:	Controllato:	Approvato:
A	11/05/2015	Emissione	D. Brunetti	G. Scarfo	P. Mazzoli
B					
C					
D					
E					