ProGen Soc. Coop.
Progettazioni Generali

Impresa Pizzarotti & C.

ANAS SpA – AUTOSTRADA SALERNO–REGGIO CALABRIA
DG 39/04
PROGETTO ESECUTIVO

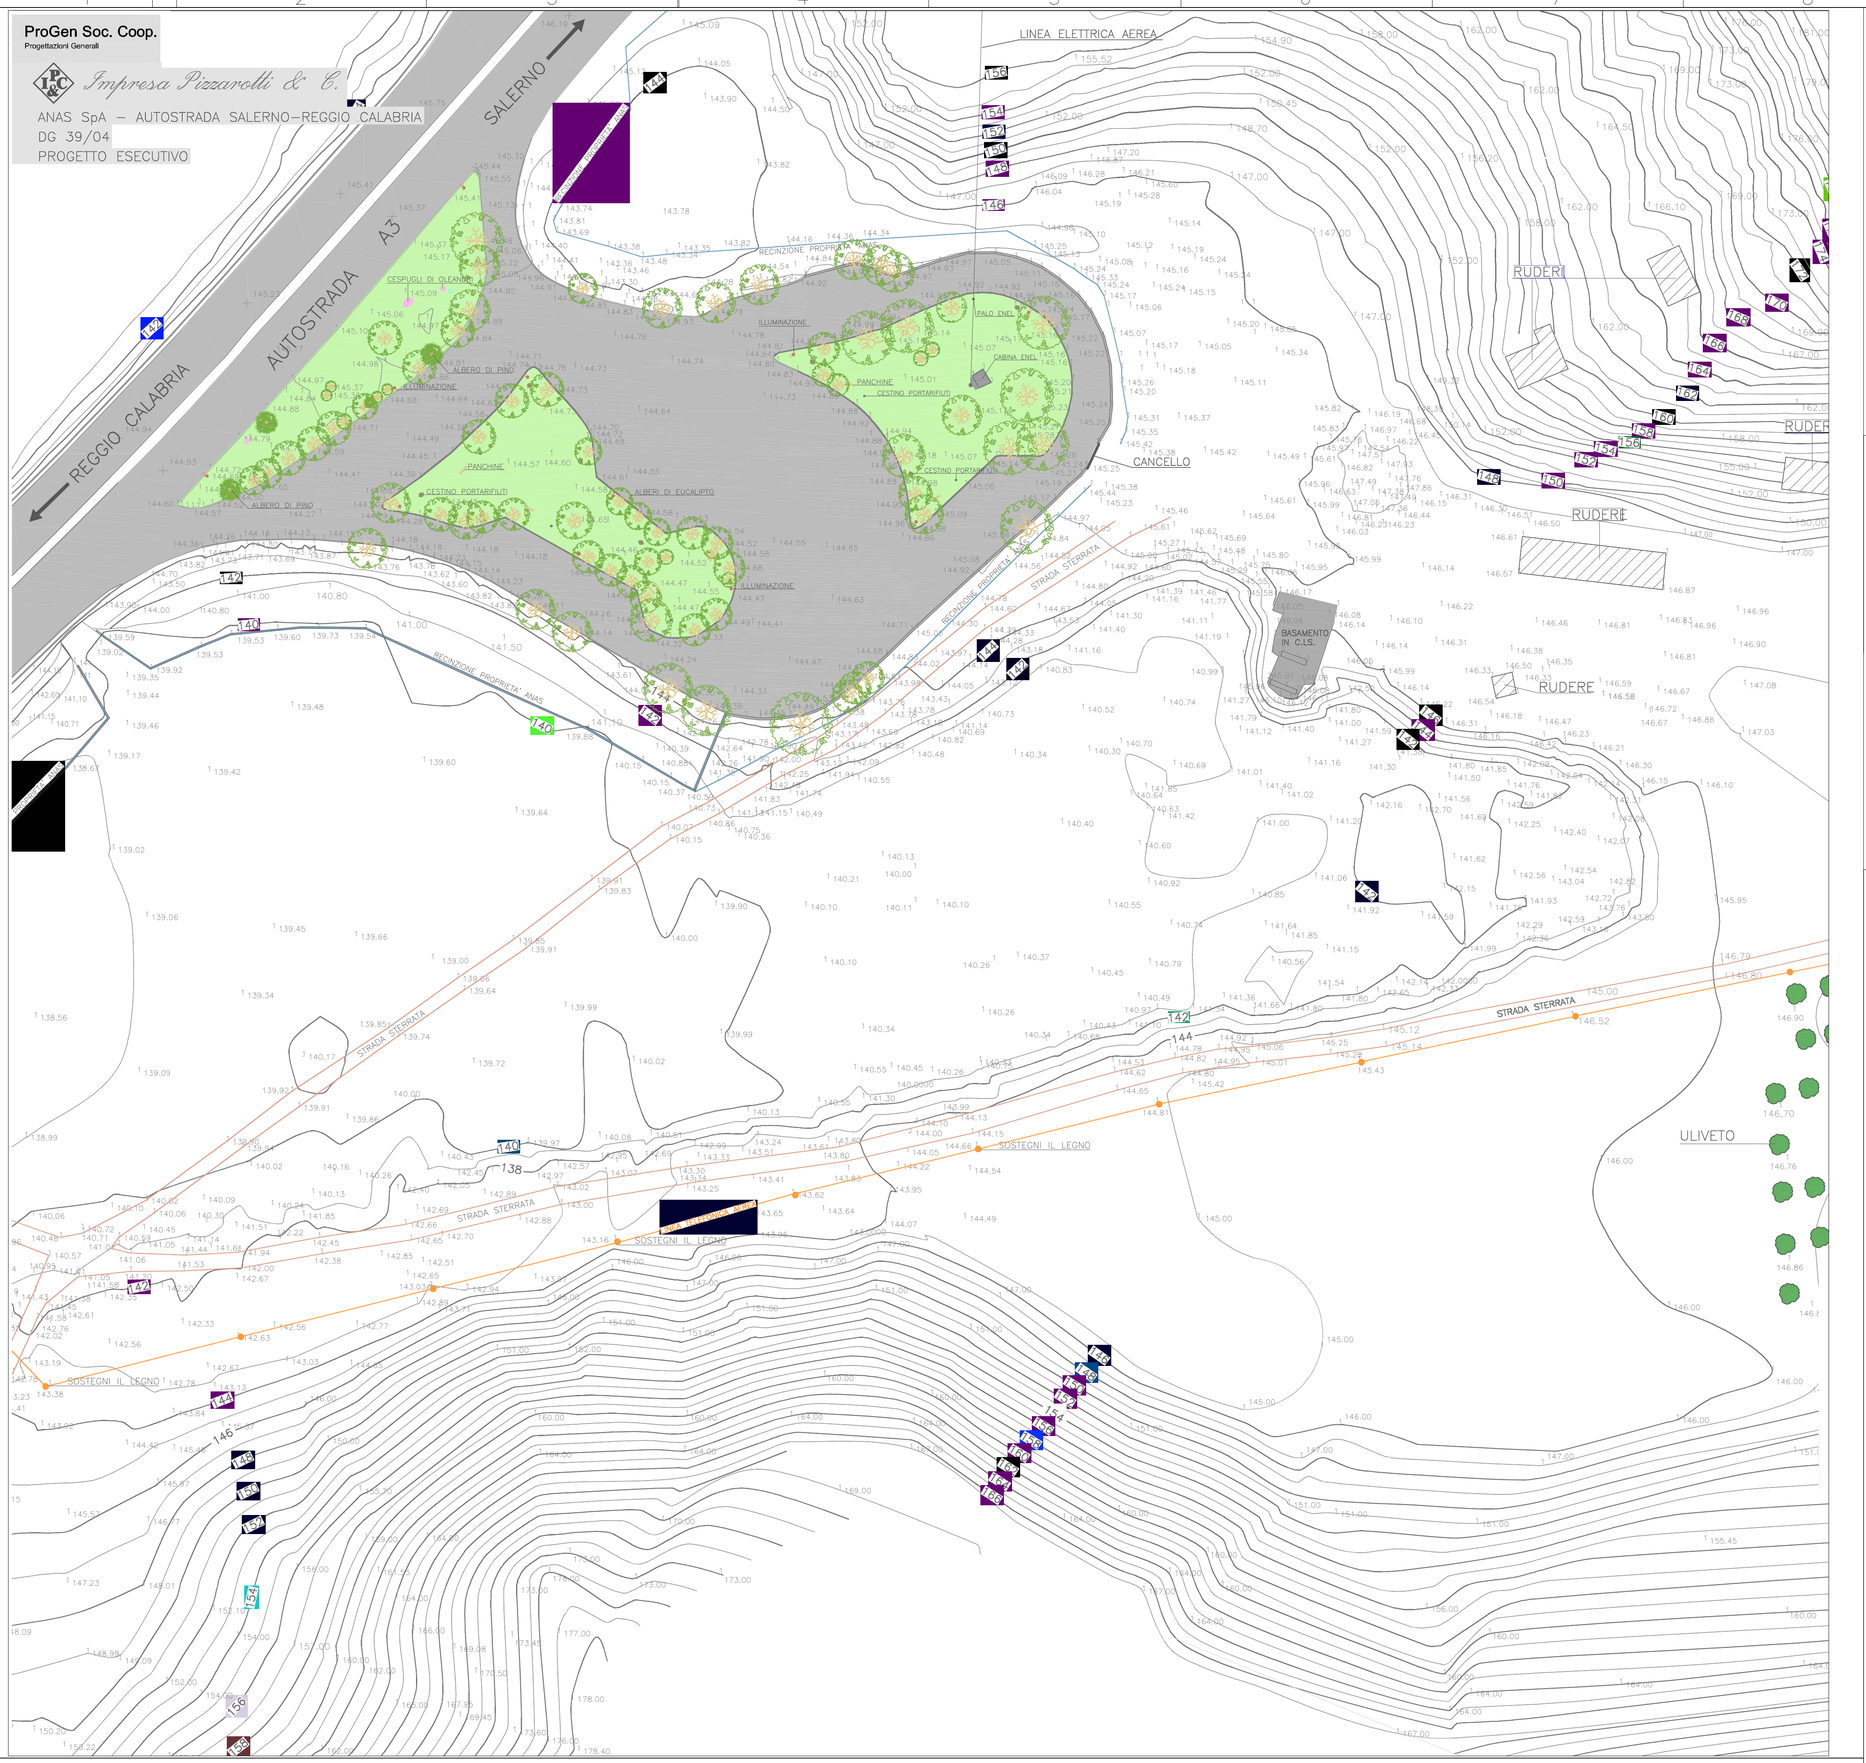

INQUADRAMENTO TAVOLE

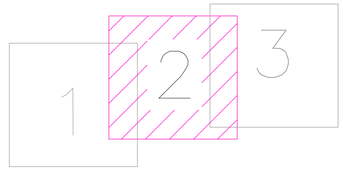

QUADRO DI UNIONE

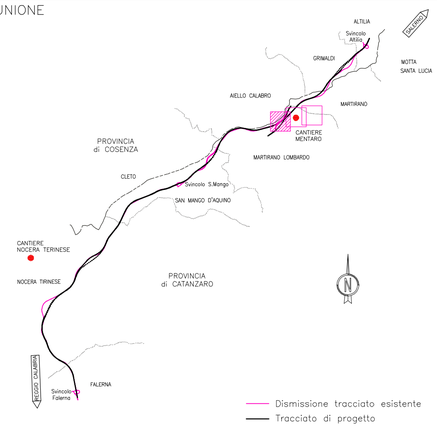

Contraente generale:

Impresa Pizzarotti & C. S.p.a.
Fondata nel 1945

ANAS S.p.A.
Direzione Centrale Programmazione Progettazione

DG 39/04

"Licitazione privata con procedura d'urgenza per l'affidamento a contraente generale ai sensi dell'articolo 1, comma 2, lett. f) della legge 443/2001,nonchè art.9 del D.Lgs.vo 20.8.2002, n.190 - Autostrada SA-RC - Lavori di ammodernamento ed adeguamento al tipo 1/a delle Norme CNR/80 - Tronco 2° Tratto 6° Lotto unico - dal km 286+000 (svincolo di Altilia escluso) al km 294+600 (svincolo di S. Mango incluso). Autostrada SA-RC - Lavori di ammodernamento ed adeguamento al tipo 1/a delle Norme CNR/80 - Tronco 2° Tratto 7° Lotto unico - dal km 294+600 (svincolo di S. Mango escluso) al km 304+200 (svincolo di Falerna incluso)."

PROGETTO ESECUTIVO

PRO GEN coop.
L'a.d. e direttore tecnico
arch. Giacomo Scarfò

ORDINE NAZIONALE DEI DOTTORI AGRONOMI E FORESTALI

Progettazione:

ProGen Soc. Coop.
Progettazioni Generali
www.progen.pro

Sede legale:
Via Colonna, 2 89042 - Gioiosa Jonica (RC)
Tel.0964/384042 fax. 0964/384042
e-mail: info@progen.pro

Unità operativa:
Via Tamburi,4 - Sideno (RC)
Tel.0964/384042 fax. 0964/384042
e-mail: info@progen.pro

Elaborato:

MONITORAGGIO AMBIENTALE

STATO FISICO DEI LUOGIH (SFL) - 4ª CAMPAGNA POST OPERAM

RILIEVO TOPOGRAFICO AREA CANTIERE - FASE ANTE OPERAM (AO)

INDAGINE RT - TAV.02

Progetto	Lotto	Fase	prog.	Ente	Tipo doc.	Tipo opera	Numero opera	Parte opera	Progressivo	Rev.	Foglio
DG39	X	D		PG	PLA	MA	F00	P	164	A	2 di 3

Data: 11/05/2015 Scala:1:500

Rev.	Data:	Descrizione revisione	Eseguito:	Controllato:	Approvato:
A	11/05/2015	Emissione	G. Misasi	G. Scarfò	P. Mazzoli
B					
C					
D					
E					