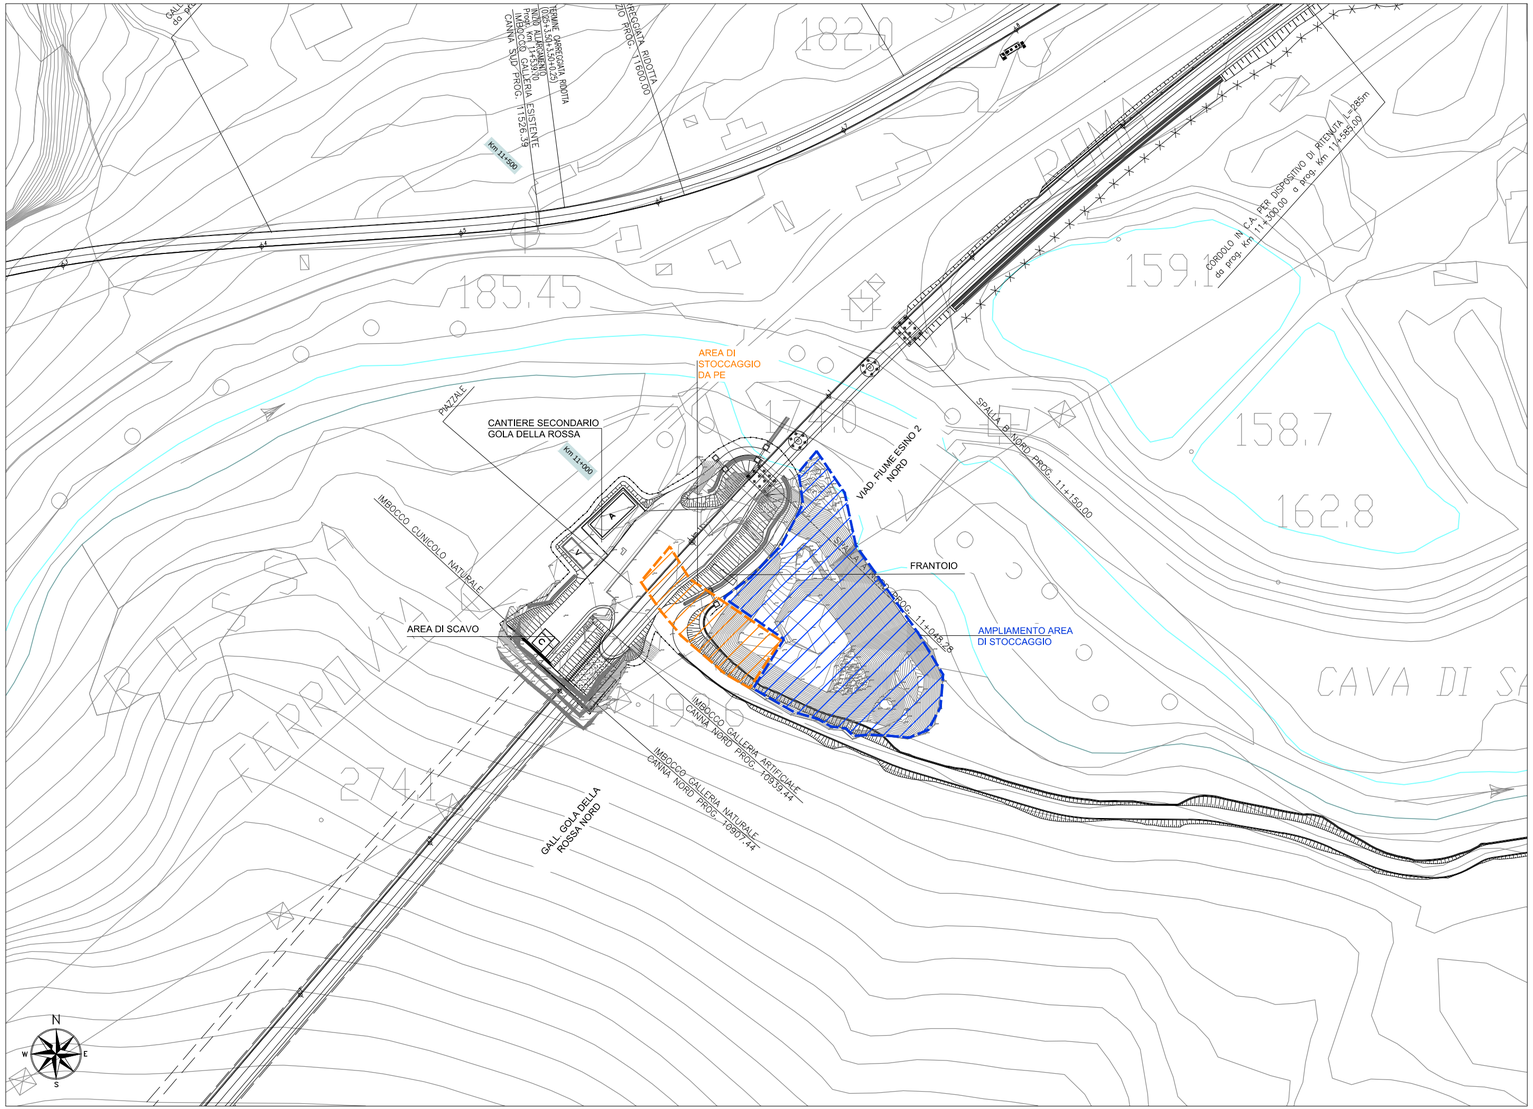


QUADRILATERO Marche Umbria S.p.A.

# ASSE VIARIO MARCHE-UMBRIA E QUADRILATERO DI PENETRAZIONE INTERNA MAXI LOTTO 2

LAVORI DI COMPLETAMENTO DELLA DIRETTRICE PERUGIA ANCONA:
SS. 318 DI "VALFABBRICA", TRATTO PIANELLO -VALFABBRICA
SS. 76 "VAL D'ESINO", TRATTI FOSSATO VICO - CANCELLI E ALBACINA - SERRA SAN QUIRICO
"PEDEMONTANA DELLE MARCHE", TRATTO FABRIANO-MUCCIA-SFERCIA.

## Art. 169 comma 4 Dlgs.vo 163/06

| CONTRAENTE GENERALE: | Il responsabile del Contraente Generale: | Il responsabile Integrazioni delle Prestazioni Specialistiche: |
|---|---|---|
| DIRPA 2 s.c.a r.l. | Ing. Federico Montanari | Ing. Salvatore Lieto |

**PROGETTAZIONE:** *Associazione Temporanea di Imprese*

*Mandataria:* PROGETTAZIONE GRANDI INFRASTRUTTURE PROGIN S.p.A.

*Mandanti:* LOMBARDI SA INGEGNERI CONSULENTI; LOMBARDI-REICO INGEGNERIA S.r.l.; SGAI s.r.l. di E.Forlani & C. Studio di Ingegneria e Geologia Applicata — www.sgai.com

| RESPONSABILE PER L'A.T.I. | IL DIRETTORE DEI LAVORI |
|---|---|
| Ing. Antonio | Ing. Peppino Marascio |

| IL RESPONSABILE DEL PROCEDIMENTO | IL COORDINATORE DELLA SICUREZZA IN FASE DI ESECUZIONE | IL COORDINATORE DELLA SICUREZZA IN FASE DI PROGETTAZIONE |
|---|---|---|
| Ing. Giulio Petrizzelli | Ing. Salvatore Chirico | Geom. Donato De Paola |

SS.76 LOTTO 1.1.B Tratto "Albacina – Serra S. Quirico"
23. Cantieri Piste di accesso, Cave e Discariche

Progetto di Variante: Ampliamento area di cantiere Gola della Rossa
Planimetria di Progetto

**SCALA:** 1:2000

**DATA:** Marzo 2017

Codice Unico di Progetto (CUP) **F12C03000050021** (Assegnato CIPE 20-04-2015)

Codice elaborato:

| Opera | Tratto | Settore | CEE | WBS | Id. doc. | N. prog. | Rev. |
|---|---|---|---|---|---|---|---|
| L07 03 | 11B | E | 23 | 00010 0 | PLA | 12 | A |

| REV. | DATA | DESCRIZIONE | Redatto | | Controllato | Approvato |
|---|---|---|---|---|---|---|
| A | Marzo 2017 | EMISSIONE art. 169 c. IV Dlg.vo 163/06 | Lamberti | Lamberti | Lieto | Grimaldi |
| | | | | | | |
| | | | | | | |