


PLANIMETRIA DA PROGETTO ESECUTIVO



PLANIMETRIA DI PROGETTO IN VARIANTE

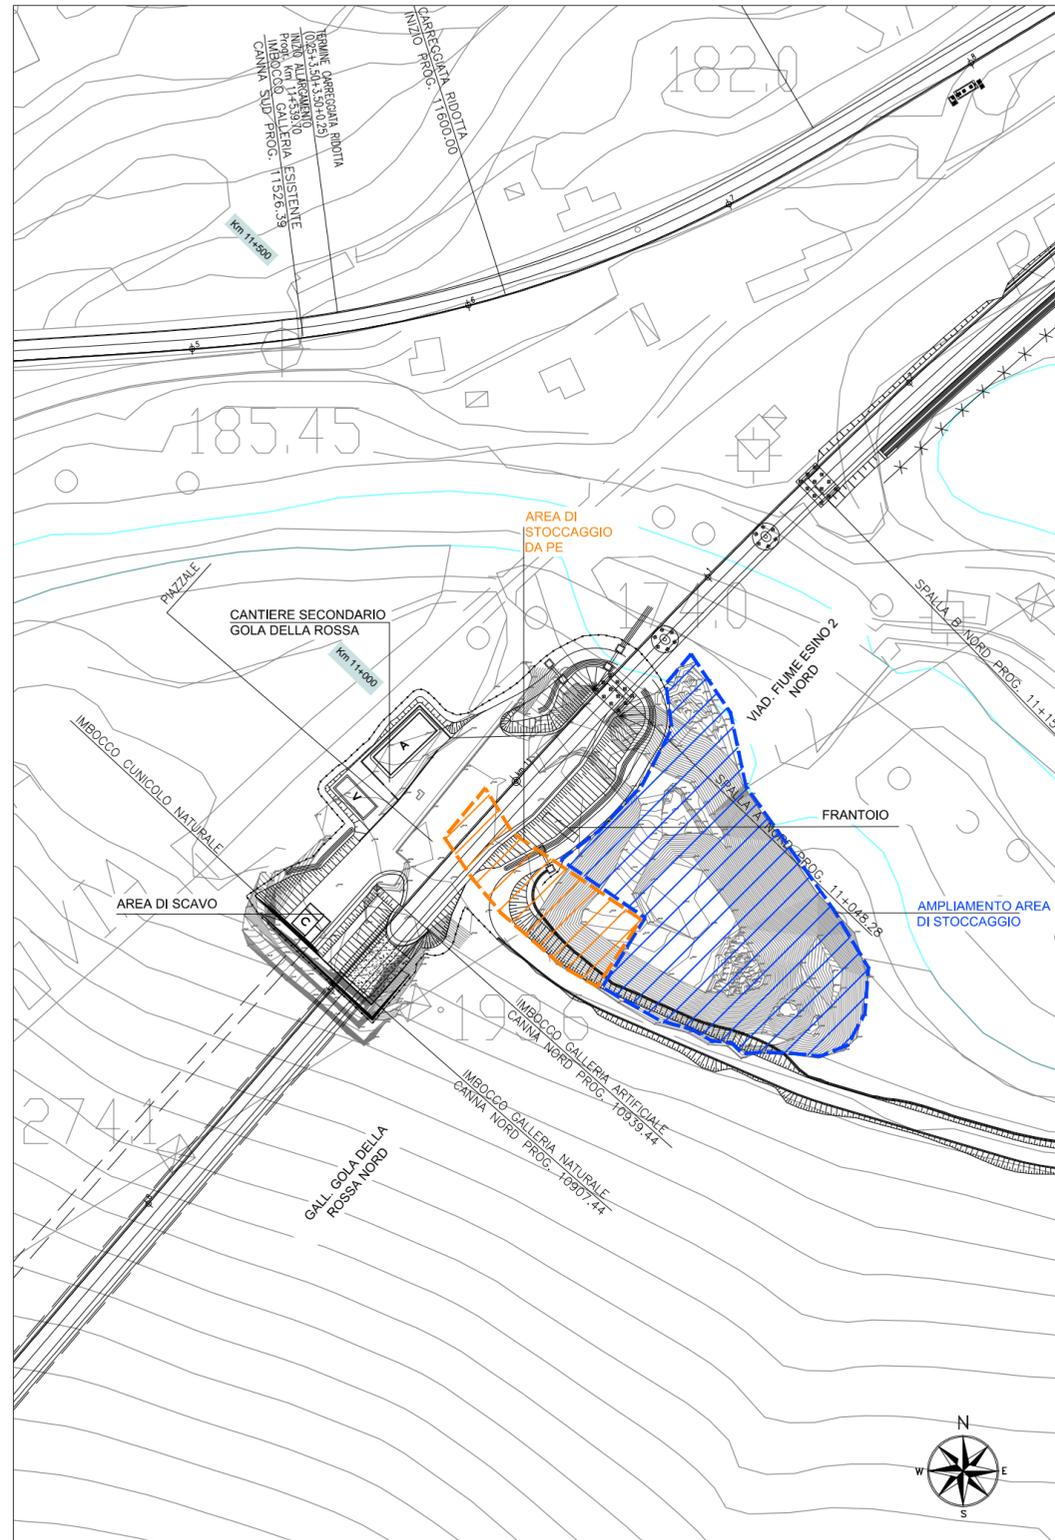

ASSE VIARIO MARCHE-UMBRIA E QUADRILATERO DI PENETRAZIONE INTERNA MAXI LOTTO 2

LAVORI DI COMPLETAMENTO DELLA DIRETTRICE PERUGIA ANCONA:
SS. 318 DI "VALFABBRICA", TRATTO PIANELLO - VALFABBRICA
SS. 76 "VAL D'ESINO", TRATTI FOSSATO VICO - CANCELLI E ALBACINA - SERRA SAN QUIRICO
"PEDEMONTANA DELLE MARCHE", TRATTO FABRIANO-MUCCIA-SFERCIA.

Art. 169 comma 4 Dlgs.vo 163/06

CONTRAENTE GENERALE:
DIRPA 2
s.c.a.r.l.

Il responsabile del Contraente Generale:
Ing. Federico Montanari

Il responsabile Integrazioni delle Prestazioni Specialistiche:
Ing. Salvatore Lieto

PROGETTAZIONE: Associazione Temporanea di Imprese

Mandataria: PROGETTAZIONE
GRANDI
INFRASTRUTTURE
PROGIN S.p.A.

Mandanti:
LOMBARDI SA
INGEGNERI CONSULENTI

LOMBARDI-REICO
INGEGNERIA S.r.l.

SGAI s.r.l.
di E.Forlani & C.
Studio di Ingegneria e Geologia Applicata
Via Marche, 26 - 47023 Montano di Romagna (RN) - ITALY
P.IVA 01804420481 - tel/fax +39 0541980277 - e-mail: sgai@sgai.com
www.sgai.com

RESPONSABILE PER L.A.T.I.

Ing. Antonio



IL DIRETTORE DEI LAVORI

Ing. Peppino Marascio

IL RESPONSABILE DEL PROCEDIMENTO

Ing. Giulio Petrizzelli

IL COORDINATORE DELLA SICUREZZA IN FASE DI ESECUZIONE

Ing. Salvatore Chirico

IL COORDINATORE DELLA SICUREZZA IN FASE DI PROGETTAZIONE

Geom. Donato De Paola

SS.76 LOTTO 1.1.B Tratto "Albacina - Serra S. Quirico"
23. Cantieri Piste di accesso, Cave e Discariche

Progetto di Variante: Ampliamento area di cantiere Gola della Rossa
Planimetria di Confronto

SCALA:
1:2000

DATA:
Marzo 2017

Codice Unico di Progetto (CUP) **F12C03000050021** (Assegnato CIPE 20-04-2015)

Codice elaborato:

Opera	Tratto	Settore	CEE	WBS	Id. doc.	N. prog.	Rev.
L0703	113	E	23	000100	PLA	13	A

REV.	DATA	DESCRIZIONE	Redatto	Controllato	Approvato
A	Marzo 2017	EMISSIONE art. 169 c. IV Dlgs.vo 163/06	Lamberti	Lamberti	Lieto Grimaldi