


PROVINCIA : RAGUSA
 COMUNE : Comiso

2 Delibera Cipe n° 3/2010
 Prescrizione n° 60
 In località Castiglione, svincolo n.1, SS115 - progressiva nn. 21-31, il tracciato non dovrà prevaricare ulteriormente ad ovest l'attuale percorso al fine di evitare ogni interferenza con l'area delle necropoli greco-italiche (VI sec. A.C.) di Castiglione, prevedendo in ogni caso uno scavo archeologico preventivo dell'area che coincide con la zona tutelata. Il nuovo assetto della viabilità secondaria previsto nel progetto definitivo consente di migliorare l'accessibilità dell'area archeologica.

Lotto 1

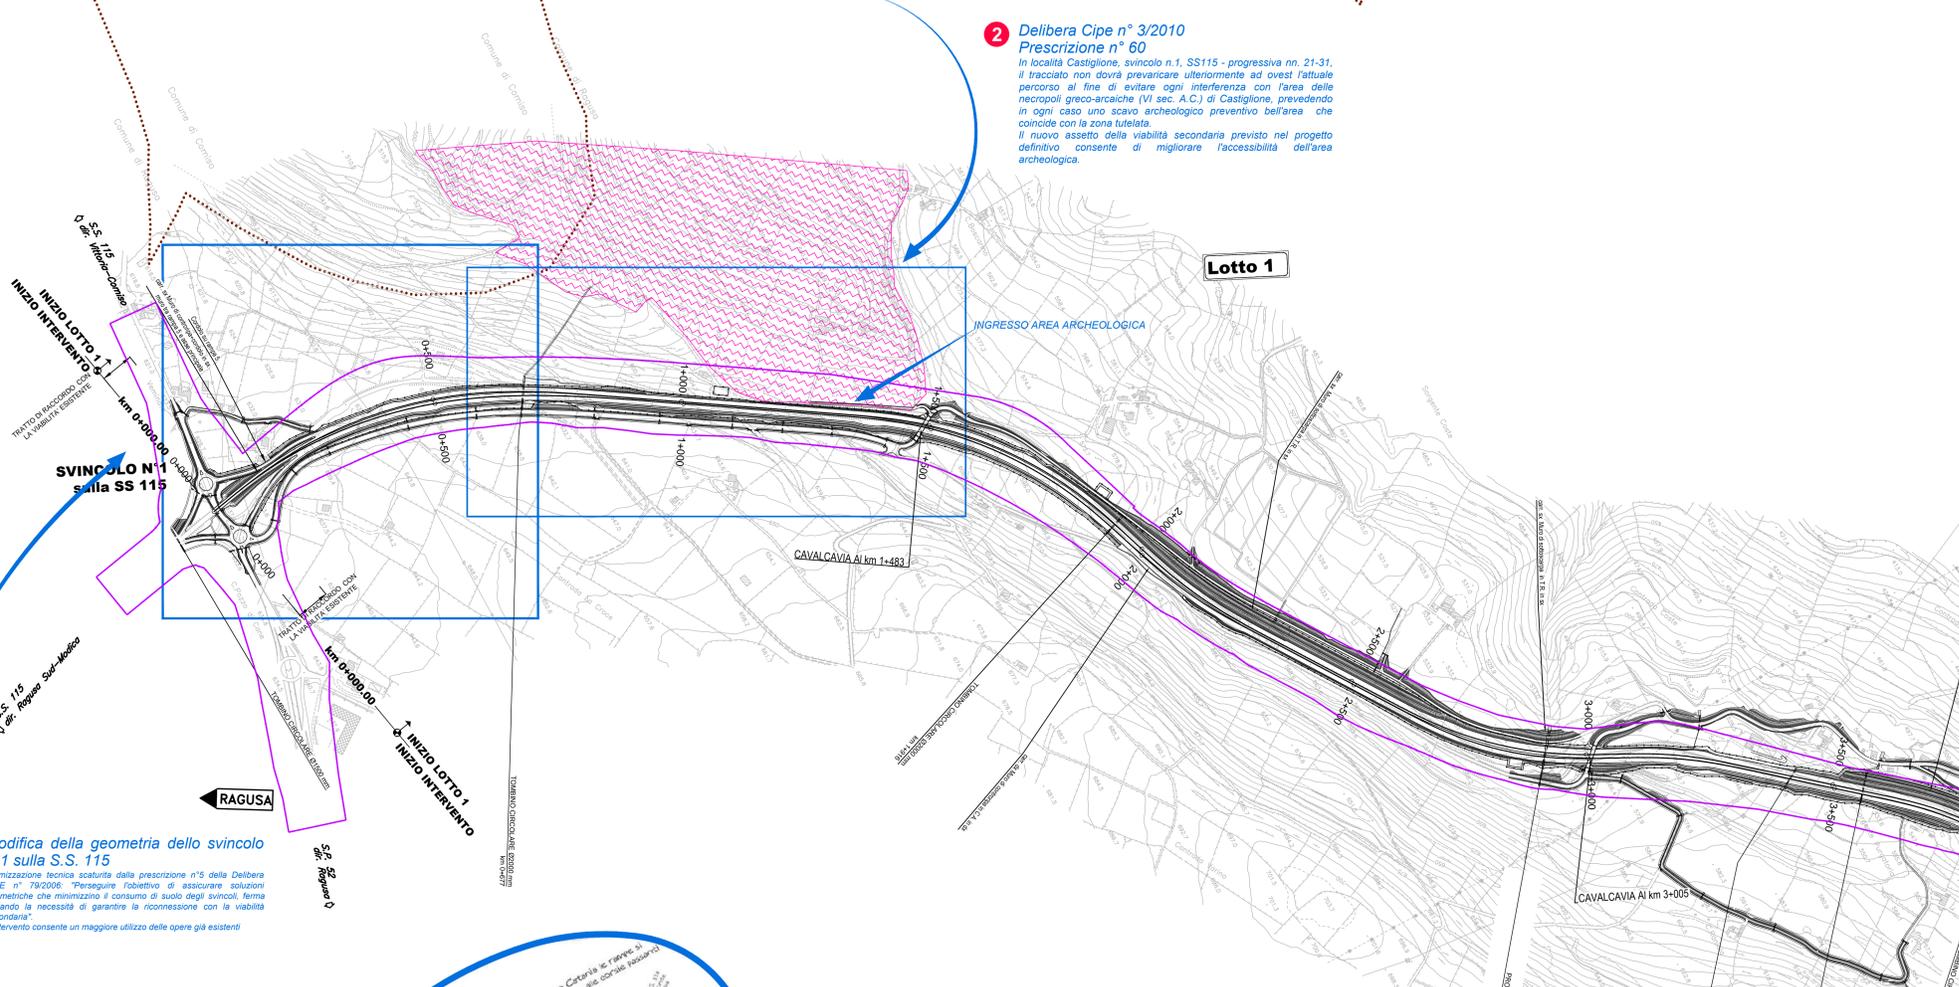

1 Modifica della geometria dello svincolo n°1 sulla S.S. 115
 Ottimizzazione tecnica scaturita dalla prescrizione n°5 della Delibera Cipe n° 79/2006 "Perseguire l'obiettivo di assicurare soluzioni geometriche che minimizzano il consumo di suolo degli svincoli, ferme restando la necessità di garantire la riconnessione con la viabilità secondaria".
 L'intervento consente un maggiore utilizzo delle opere già esistenti





LEGENDA PROGETTO PRELIMINARE PUBBLICATO

	Sezione corrente
	Tratte in viadotto
	Tratte in galleria
A	Viabilità di servizio - A=su strada esistente - B=su strada da adeguare - C=tratto nuovo
B	
C	
	Cavalcavia
	Sottovia
	giallo = viabilità esistente

LEGENDA ELEMENTI COMUNI

	Limite aree impegnate
	Confine provinciale
	Confine comunale
	Località
	Direzioni principali

Sv.1 su SS 115 PROGETTO PRELIMINARE

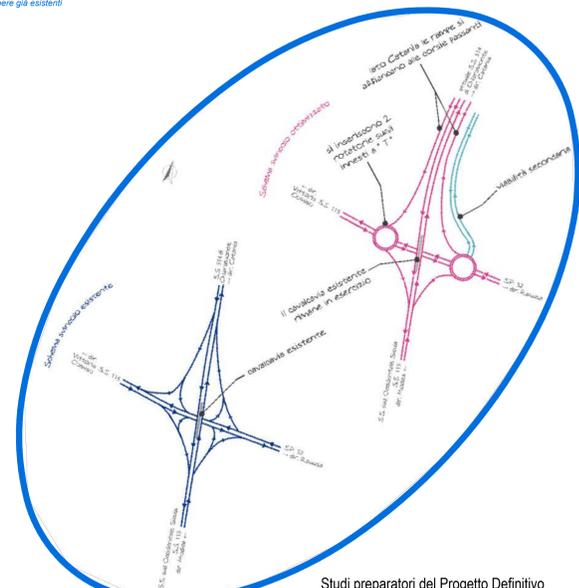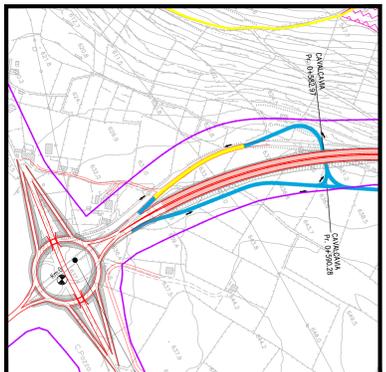

Studi preparatori del Progetto Definitivo

Ministero delle Infrastrutture e dei Trasporti
 Struttura di Vigilanza sulle Concessionarie Autostradali

AMMODERNAMENTO A N° 4 CORSIE DELLA S.S. 514 "DI CHIARAMONTE" E DELLA S.S. 194 RAGUSANA DALLO SVINCOLO CON LA S.S. 115 ALLO SVINCOLO CON LA S.S. 114.
 (C.U.P. F12C0300000001)

PROGETTO DEFINITIVO

PARTE GENERALE
 INQUADRAMENTO DELL'INTERVENTO
 Planimetrie di confronto del progetto definitivo con il progetto preliminare con indicazione delle aree impegnate
 Tavola 1 di 16

Il Progettista **Supporto specialistico**
 Responsabile di progetto ed incaricato della progettazione: **SILECspa**
 Ing. Santa Monaco - Ordine Ing. Torino 5760H
 Incarico della carteggiatura delle opere: **CFarm**
 Ing. Giannaria De Stavola - Ordine Ing. Venezia 2074

Consulenze specialistiche
Geologo: Dott. Geologo Fabio Melchiorri - Ordine Geologi del Lazio A.P. n. 663
Geotecnica e opere d'arte minori: Ing. Antonio Alparone
Opere d'arte principali: Gallerie: Ing. G. Guiducci
Opere di mitigazione dell'impatto ambientale: **ALISEA**
 Ing. G. Mondello
Ecossistemi e paesaggio: **GPingegneria**
Rumore, vibrazioni ed atmosfera: **ALTRAN**

IT/ALCONSULT

REFERIMENTO ELABORATO: FASE: TRLT: DISCIPLINA/OPERA: DOC: PROG: ST/REV: FOGLIO: DATA: GENNAIO '17
 D011 T100 GE0001 P5 001 0A 0116 SCALA: 1:5000

REV.	DATA	DESCRIZIONE	REDATTO/VERIFICATO	VERIFICATO	APPROVATO
A	GENNAIO '17	Emissione	SILEC	Zia	Monaco

IL RESPONSABILE DEL PROCEDIMENTO: **SARC SRL** L'ENTITA' COSTRUTTRICE: **ALTRAN**