



b) OTTIMIZZAZIONE PER RIDUZIONE DEL CAVALCAVIA DI SVINCOLO

PROGETTO DEFINITIVO

OTTIMIZZAZIONE
CAVALCAVIA DI SVINCOLO N°4
PROG. 18+234.89
PLANIMETRIA


INIZIO LOTTO 3 - km 0+000,00
FINE LOTTO 2 - km 6+874,72

SVINCOLO N°3
SULLA SP 5

Lotto 3


2
OTTIMIZZAZIONE DEL VIADOTTO DIRILLO:
l'estensione dell'opera in progetto viene ridotta e riportata ad una lunghezza
simile a quella del viadotto attuale (vedi foto)

Viadotto Dirillo PROGETTO PRELIMINARE

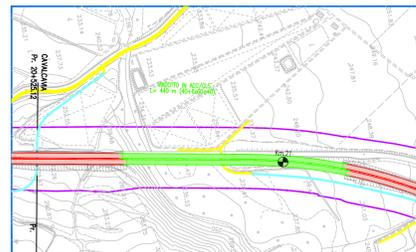

CATANIA

1
OTTIMIZZAZIONE DELLO SVINCOLO N°3
(EX SVINCOLO N°4) SULLA S.P. 5
Valutazione tecnica scaturita da:
a) l'approfondimento della conoscenza del territorio (salvaguardia
accessi privati);
b) esigenza di ridurre il consumo di suolo e l'impatto paesaggistico
(riduzione del cavalcavia).

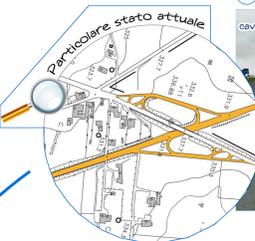

a) SALVAGUARDIA ACCESSI PRIVATI




a) SALVAGUARDIA ACCESSI PRIVATI



Svincolo SP 5 PROGETTO PRELIMINARE



PROVINCIA: RAGUSA
COMUNE Chiamonte Gulfi

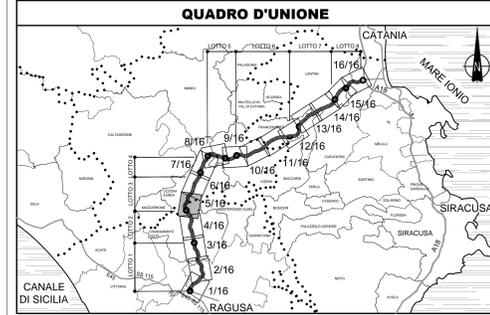

LEGENDA PROGETTO PRELIMINARE PUBBLICATO

	Sezione corrente
	Tratte in viadotto
	Tratte in galleria
	Viabilità di servizio - A= su strada esistente - B= su strada da adeguare - C= tratto nuovo
	Cavalcavia
	Sottovia

LEGENDA ELEMENTI COMUNI

	Limite aree impegnate
	Confine provinciale
	Confine comunale
	Località
	Direzioni principali

Ministero delle Infrastrutture e dei Trasporti
Struttura di Vigilanza sulle Concessionarie Autostradali

AMMODERNAMENTO A N° 4 CORSIE DELLA S.S. 514
"DI CHIARAMONTE" E DELLA S.S. 194 RAGUSANA
DALLO SVINCOLO CON LA S.S. 115 ALLO
SVINCOLO CON LA S.S. 114.
(C.U.P. F12C0300000001)

PROGETTO DEFINITIVO
PARTE GENERALE
INQUADRAMENTO DELL'INTERVENTO
Planimetrie di confronto del progetto definitivo con il progetto preliminare
con indicazione delle aree impegnate
Tavola 5 di 16

Il Progettista: **SILECspa** Supporto specialistico: **CFarm**

Responsabile di progetto ed incaricato delle progettazioni: **Ing. Santa Monaco - Ordine Ing. Torino 5760H** Direzione delle cantierizzazioni delle opere: **Ing. Giannaria De Stavola - Ordine Ing. Venezia 2074**

Consulenze specialistiche:
Geologo: **Coat. Geologo Fabio Melchioni Ordine Geologi del Lazio A.P. n. 663** Geotecnica e opere d'arte minori: **Ing. Antonio Alparone**
Opere d'arte principali: **Ing. G. Guiducci** Opere di mitigazione dell'impatto ambientale: **ALTRAN**
Vibrazioni ed atmosfera: **ALTRAN**

IT/CONSULT **GPingegneria**

FASE	TRLT	DISCIPLINA/OPERA	DOC	PROGR.	ST/REV.	FOGLIO	DATA
D011	T100	GE0001	P5	005	0A	05	16

SCALA: 1:5000
GENNAIO '17

REV.	DATA	DESCRIZIONE	REVISIT/CONSULENTE	VERIFICATO	APPROVATO
A	GENNAIO 17	Emissione	SILEC	Zia	Monaco

IL RESPONSABILE DEL PROCEDIMENTO: **SARC SRL** L'ENTITA' COSTRUTTRICE: **ALTRAN**