
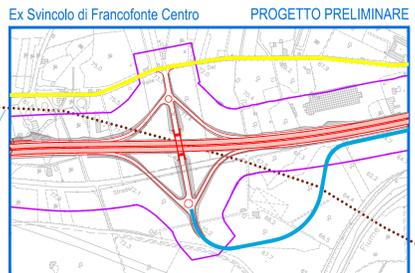



PROVINCIA : SIRACUSA  
 COMUNE : Lentini

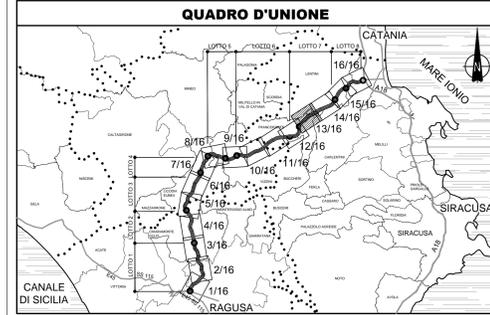


**1** Eliminazione dell'ex svincolo di Francofonte centro  
 Grazie all'ottimizzazione dell'assetto degli svincoli di Francofonte, con l'introduzione dello S.v. di Francofonte Est (vedi tav. precedente), è possibile eliminare lo S.v. di Francofonte Centro previsto nel Progetto Preliminare. Validazione tecnica in linea con la prescrizione n°5 della Delibera CIPE n° 79/2006. Paragangere l'obiettivo di assicurare soluzioni geometriche che minimizzano il consumo di suolo degli svincoli, ferma restando la necessità di garantire la riconnessione con la viabilità secondaria\*

**Lotto 7**

**SVINCOLO N° 8 FRANCOFONTE LATO EST**

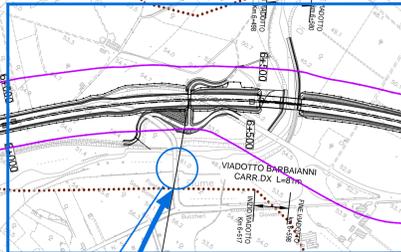

**2** Ottimizzazione viabilità secondaria per salvaguardia del vecchio ponte San Giovanni sul fiume Barbaiani (non carrabile)

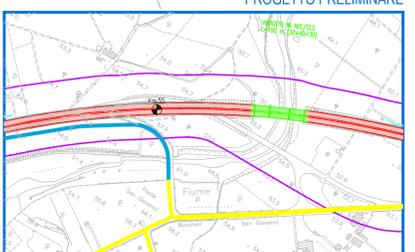

**LEGENDA PROGETTO PRELIMINARE PUBBLICATO**

	Sezione corrente
	Tratte in viadotto
	Tratte in galleria
	Viabilità di servizio - A= su strada esistente - B= su strada da adeguare - C= tratto nuovo
	Cavalcatavia
	Sottovia

**LEGENDA ELEMENTI COMUNI**

	Limite aree impegnate
	Confine provinciale
	Confine comunale
	Località
	Direzioni principali

Ministero delle Infrastrutture e dei Trasporti  
 Struttura di Vigilanza sulle Concessionarie Autostradali

AMMODERNAMENTO A N° 4 CORSIE DELLA S.S. 514 "DI CHIARAMONTE" E DELLA S.S. 194 RAGUSANA DALLO SVINCOLO CON LA S.S. 115 ALLO SVINCOLO CON LA S.S. 114.  
 (C.U.P. F12C03000000001)

**PROGETTO DEFINITIVO**

PARTE GENERALE  
 INQUADRAMENTO DELL'INTERVENTO  
 Planimetrie di confronto del progetto definitivo con il progetto preliminare con indicazione delle aree impegnate  
 Tavola 13 di 16

<b>Il Progettista</b> Responsabile di progetto ed incaricato delle integrazioni tra le varie prestazioni: Ing. Santa Monaco - Ordine Ing. Torino 5760H	<b>Supporto specialistico</b> Ottimizzazione della caratterizzazione delle opere: Ing. Giannaria De Stavola - Ordine Ing. Venezia 2074
<b>Geologo:</b> Dott. Geologo Fabio Melchioni Ordine Geologi del Lazio A.P. n. 663	<b>Geotecnica e opere d'arte minori:</b> Ing. Antonio Alparone
<b>Opere d'arte principali:</b> Viadotti: Ing. G. Mandello	<b>Opere di mitigazione dell'impatto ambientale:</b> Gallerie: Ing. G. Guiducci
<b>Consulenze specialistiche</b> Ecossistemi e paesaggio: GPingegneria	<b>Consulenze specialistiche</b> Rumore, vibrazioni ed atmosfera: ALTRAN

REPERTORIO ELABORATO	DATA	GENNAIO '17
FASE	TR.LT.	DISCIPLINA/OPERA
D01	T1	00
REV.	DATA	DESCRIZIONE
A	GENNAIO 17	Emissione

IL RESPONSABILE DEL PROCEDIMENTO: SARC SRL  
 IL CONCESSIONARIO: SARC SRL  
 L'ENTITA' COSTRUTTRICE: VISTO PER ACCETTAZIONE

PROVINCIA : SIRACUSA  
 COMUNE : Francofonte

PROVINCIA : SIRACUSA  
 COMUNE : Carletini