



Ex Svincolo Lentini Ospedale PROGETTO PRELIMINARE

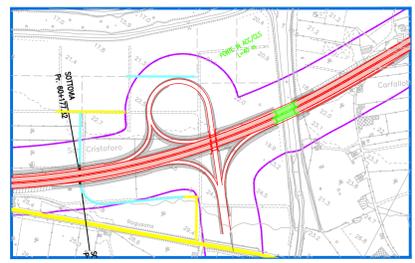

Lotto 7

1
Spostamento ad est dello svincolo n°9 Lentini Ospedale
 Valutazione tecnica scaturita dalla prescrizione n°9 della Delibera CIPE n° 79/2006: "Perseguire l'obiettivo di assicurare soluzioni geometriche che minimizzino il consumo di suolo degli svincoli, ferma restando la necessità di garantire la connessione con la viabilità secondaria".
 Soluzione proposta dalla Provincia di Siracusa (tavolo tecnico del 23.01.2013) al fine di ottimizzare il collegamento con l'Ospedale di Lentini.
 Il posizionamento del nuovo svincolo è riportato nella tavola seguente

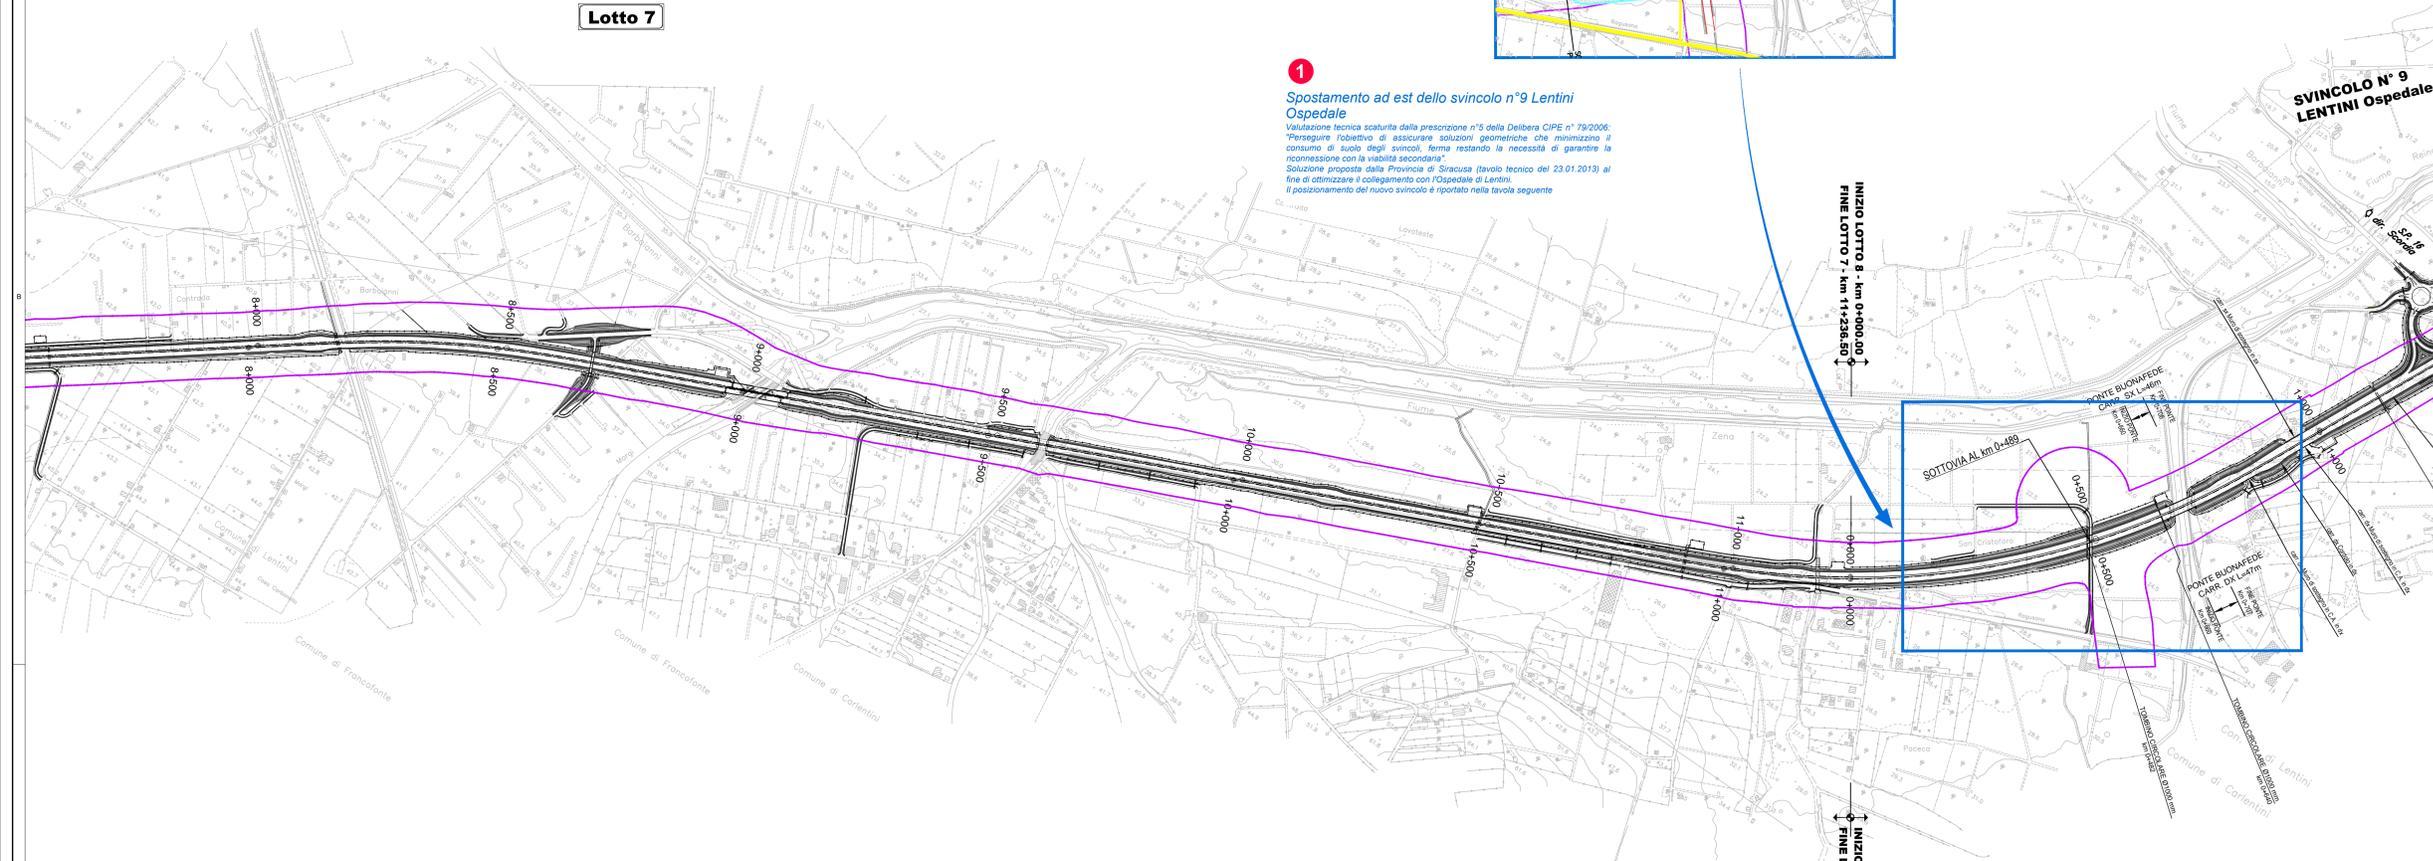

LEGENDA PROGETTO PRELIMINARE PUBBLICATO

	Sezione corrente
	Tratte in viadotto
	Tratte in galleria
	Viabilità di servizio - A=su strada esistente - B=su strada da adeguare - C=tratto nuovo
	Cavalcavia
	Sottovia

LEGENDA ELEMENTI COMUNI

	Limite aree impegnate
	Confine provinciale
	Confine comunale
	Località
	Direzioni principali

Ministero delle Infrastrutture e dei Trasporti
 Struttura di Vigilanza sulle Concessionarie Autostradali

AMMODERNAMENTO A N° 4 CORSIE DELLA S.S. 514 "DI CHIARAMONTE" E DELLA S.S. 194 RAGUSANA DALLO SVINCOLO CON LA S.S. 115 ALLO SVINCOLO CON LA S.S. 114.
 (C.U.P. F12C03000000001)

PROGETTO DEFINITIVO

PARTE GENERALE
 INQUADRAMENTO DELL'INTERVENTO
 Planimetrie di confronto del progetto definitivo con il progetto preliminare con indicazione delle aree impegnate
 Tavola 14 di 16

Il Progettista Responsabile di progetto ed incaricato delle integrazioni tra le varie prestazioni: Ing. Santa Monaco - Ordine Ing. Torino 5762H	Supporto specialistico Osservazione della caratterizzazione delle opere: Ing. Giannaria De Stavola - Ordine Ing. Venezia 2074
Geologo: Dott. Geologo Fabio Melchioni Ordine Geologi del Lazio A.P. n. 663	Geotecnica e opere d'arte minori: Ing. Antonio Alparone
Opere d'arte principali: Gallerie: Ing. G. Guiducci	Opere di mitigazione dell'impatto ambientale: Ecosistemi e paesaggio: Rumore, vibrazioni ed atmosfera: ALTRAN

REPERTORIO ELABORATO	DISCIPLINA/OPERA	DOC	PROGR.	ST.BREV.	FOGLIO	DATA
D01	T100	GE000	1	P5	014	0A
REV.	DATA	DESCRIZIONE	REVISIONI/CONSULENZE	VERIFICATO	APPROVATO	
A	GENNAIO '17	Emissione	SILEC	Zia	Morabio	

IL RESPONSABILE DEL PROCEDIMENTO	IL CONCESSIONARIO SARC SRL	L'ENTITA' COSTRUTTRICE VISTO PER ACCETTAZIONE
----------------------------------	-------------------------------	--