



AMMODERNAMENTO A N° 4 CORSIE DELLA S.S. 514  
"DI CHIARAMONTE" E DELLA S.S. 194 RAGUSANA  
DALLO SVINCOLO CON LA S.S. 115 ALLO  
SVINCOLO CON LA S.S. 114.

(C.U.P. F12C03000000001)

PROGETTO DEFINITIVO

PARTE GENERALE  
INTERFERENZE

Schede censimento delle interferenze esistenti - Lotto 4

<b>Il Progettista</b>	<b>Supporto specialistico</b>
Responsabile di progetto ed incaricato delle integrazioni tra le varie prestazioni:   Ing. Santa Monaco - Ordine Ing. Torino 5760H	Ottimizzazione della cantierizzazione delle opere   Ing. Gianmaria De Stavola - Ordine Ing. Venezia 2074

<b>Consulenze specialistiche</b>			
<b>Geologo:</b>		<b>Geotecnica e opere d'arte minori:</b>	
Dott. Geologo Fabio Melchiorri Ordine Geologi del Lazio A.P. n 663		Ing. Antonio Alparone 	
<b>Opere d'arte principali:</b>		<b>Opere di mitigazione dell'impatto ambientale:</b>	
Viadotti Ing. G. Mondello 	Gallerie Ing. G. Guiducci 	Ecosistemi e paesaggio 	Rumore, vibrazioni ed atmosfera 

RIFERIMENTO ELABORATO							DATA	
FASE	TR/LT	DISCIPLINA/OPERA	DOC	PROGR.	ST.REV.	FOGLIO	GENNAIO '17	
D01	T1L4	SE013	1	RG	001	0A	01	DI 01
							SCALA	
							-	
REV.	DATA	DESCRIZIONE				REDATTO/CONSULENTE	VERIFICATO	APPROVATO
A	GENNAIO '17	Emissione				SILEC/EFARM	Zoi	Monaco

IL RESPONSABILE DEL PROCEDIMENTO	IL CONCESSIONARIO		L'ENTITA' COSTRUTTRICE
	SARC SRL		VISTO PER ACCETTAZIONE

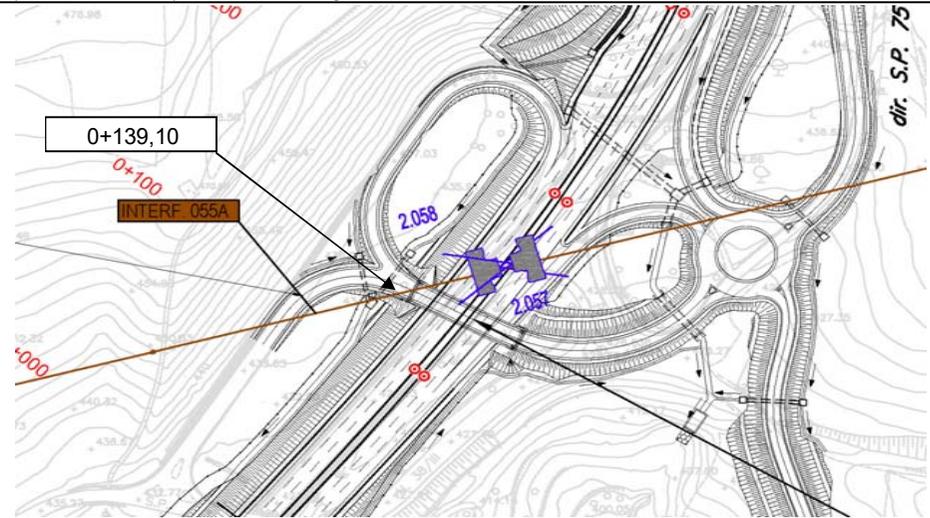
ENEL

GENERALITÀ INTERFERENZA			
Provincia	Catania	Coord. GPS	37°08'51"N
Comune	Licodia Eubea		14°40'17"E
Tipologia interferenza	Pubblici servizi	Picchetto	518 / 519
		Attraversamento	<input checked="" type="checkbox"/>
Data rilievo topografico	11/09/2003	Parallelismo	<input type="checkbox"/>
Data rilievo fotografico	16/01/2013	<b>Codice Id Interferenza</b>	Interf.055A
Ente	ENEL (CT)		
Indirizzo	Via Domenico Tempio, 4, CT		
Personale di riferimento	Ing. Bonanno, Sig. Sparacino		
Telefono	095 7469111 / 7469800 / 746 9766		
Fax	095 7469770		

PREVISIONE INTERVENTO	
Descrizione	Linea elettrica media tensione.
Ipotesiolutiva	Non è necessario eseguire alcun intervento. È opportuno verificare se in fase di cantiere saranno necessarie sospensioni temporanee del servizio.
Stima dei costi di intervento	.....
Stima dei tempi di intervento	.....

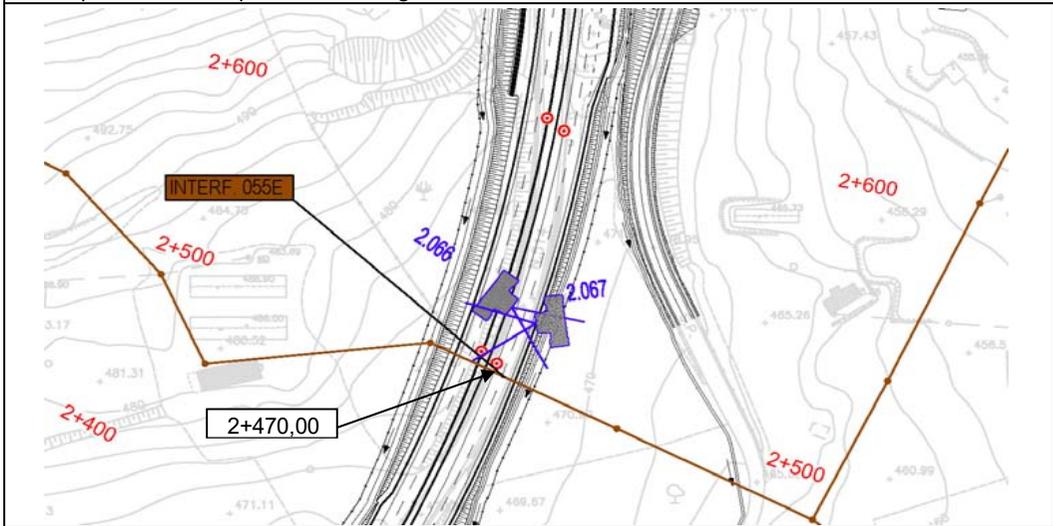
DOCUMENTAZIONE FOTOGRAFICA	
FOTO: 2.057, 2.058	
	
Stralcio planimetrico con punti di vista fotografici	
	

GENERALITÀ INTERFERENZA			
Provincia	Catania	Coord. GPS	37°10'06"N
Comune	Licodia Eubea		14°40'45"E
Tipologia interferenza	Pubblici servizi	Picchetto	
		Attraversamento	<input checked="" type="checkbox"/>
Data rilievo topografico		Parallelismo	<input type="checkbox"/>
Data rilievo fotografico	16/01/2013	Codice Id Interferenza	Interf.055E
Ente	ENEL (CT)		
Indirizzo	Via Domenico Tempio, 4, CT		
Personale di riferimento	Ing. Bonanno, Sig. Sparacino		
Telefono	095 7469111 / 7469800 / 746 9766		
Fax	095 7469770		

PREVISIONE INTERVENTO	
Descrizione	Linea elettrica media tensione.
Ipotesi solutiva	Non è necessario eseguire alcun intervento. È opportuno verificare se in fase di cantiere saranno necessarie sospensioni temporanee del servizio.
Stima dei costi di intervento	
Stima dei tempi di intervento	

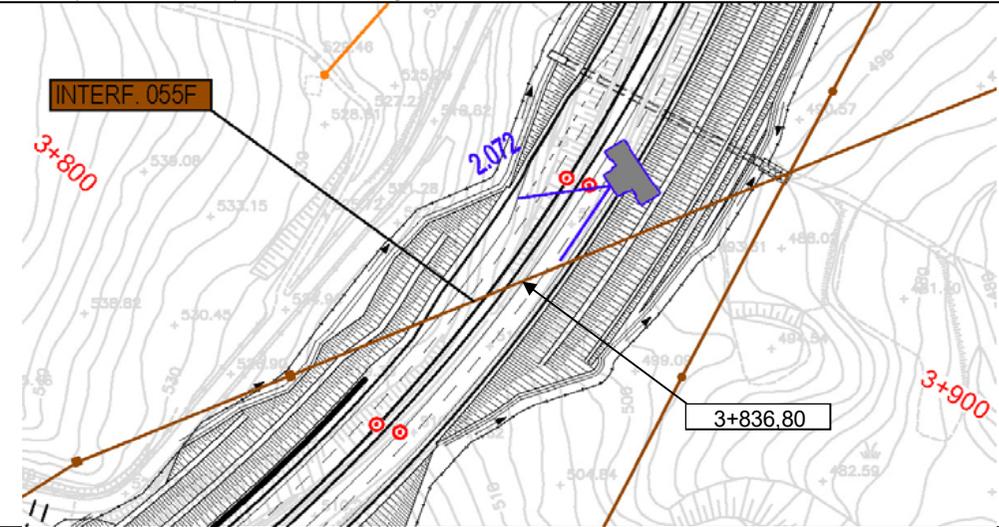
DOCUMENTAZIONE FOTOGRAFICA	
FOTO:	2.066, 2.067
	
Stralcio planimetrico con punti di vista fotografici	
	

GENERALITÀ INTERFERENZA			
Provincia	Catania	Coord. GPS	37°10'37"N
Comune	Licodia Eubea		14°41'08"E
Tipologia interferenza	Pubblici servizi	Picchetto	
		Attraversamento	<input checked="" type="checkbox"/>
Data rilievo topografico		Parallelismo	<input type="checkbox"/>
Data rilievo fotografico	16/01/2013	Codice Id Interferenza	Interf.055F
Ente	ENEL (CT)		
Indirizzo	Via Domenico Tempio, 4, CT		
Personale di riferimento	Ing. Bonanno, Sig. Sparacino		
Telefono	095 7469111 / 7469800 / 746 9766		
Fax	095 7469770		

PREVISIONE INTERVENTO	
Descrizione	Linea elettrica media tensione.
Ipotesi solutiva	Non è necessario eseguire alcun intervento. È opportuno verificare se in fase di cantiere saranno necessarie sospensioni temporanee del servizio.
Stima dei costi di intervento	
Stima dei tempi di intervento	

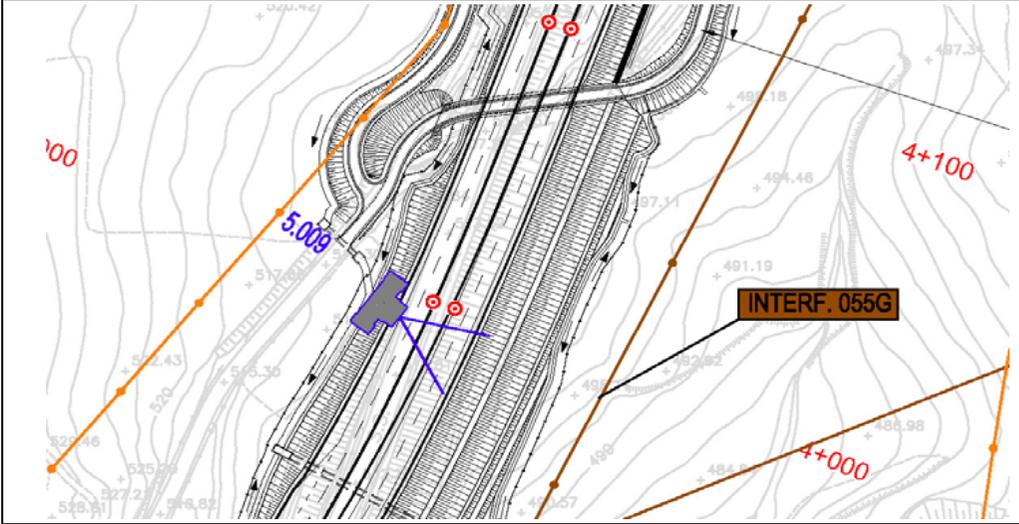
DOCUMENTAZIONE FOTOGRAFICA	
FOTO: 2.072	
Stralcio planimetrico con punti di vista fotografici	
	

GENERALITÀ INTERFERENZA			
Provincia	Catania	Coord. GPS	37°10'44"N
Comune	Licodia Eubea		14°41'13"E
Tipologia interferenza	Pubblici servizi	Picchetto	
		Attraversamento	<input type="checkbox"/>
Data rilievo topografico		Parallelismo	<input checked="" type="checkbox"/>
Data rilievo fotografico	19/03/2013	Codice Id Interferenza	Interf.055G
Ente	ENEL (CT)		
Indirizzo	Via Domenico Tempio, 4, CT		
Personale di riferimento	Ing. Bonanno, Sig. Sparacino		
Telefono	095 7469111 / 7469800 / 746 9766		
Fax	095 7469770		

PREVISIONE INTERVENTO	
Descrizione	Linea elettrica media tensione.
Ipotesiolutiva	Non è necessario eseguire alcun intervento. È opportuno verificare se in fase di cantiere saranno necessarie sospensioni temporanee del servizio.
Stima dei costi di intervento	
Stima dei tempi di intervento	

DOCUMENTAZIONE FOTOGRAFICA	
FOTO: 5.009	
Stralcio planimetrico con punti di vista fotografici	
	

GENERALITÀ INTERFERENZA			
Provincia	Catania	Coord. GPS	37°10'55"N
Comune	Licodia Eubea		14°41'18"E
Tipologia interferenza	Pubblici servizi	Picchetto	
		Attraversamento	<input checked="" type="checkbox"/>
		Parallelismo	<input type="checkbox"/>
Data rilievo topografico		<b>Codice Id Interferenza</b>	Interf.0551
Data rilievo fotografico	16/01/2013		
Ente	ENEL (CT)		
Indirizzo	Via Domenico Tempio, 4, CT		
Personale di riferimento	Ing. Bonanno, Sig. Sparacino		
Telefono	095 7469111 / 7469800 / 746 9766		
Fax	095 7469770		

DOCUMENTAZIONE FOTOGRAFICA	
FOTO: 2.077, 2.078	
	

PREVISIONE INTERVENTO	
Descrizione	Linea elettrica bassa tensione.
Ipotesiolutiva	Poiché il tracciato in progetto intercetta uno o più sostegni, sarà necessario l'interramento della linea per un tratto di circa 80 m.
Stima dei costi di intervento	
Stima dei tempi di intervento	

