
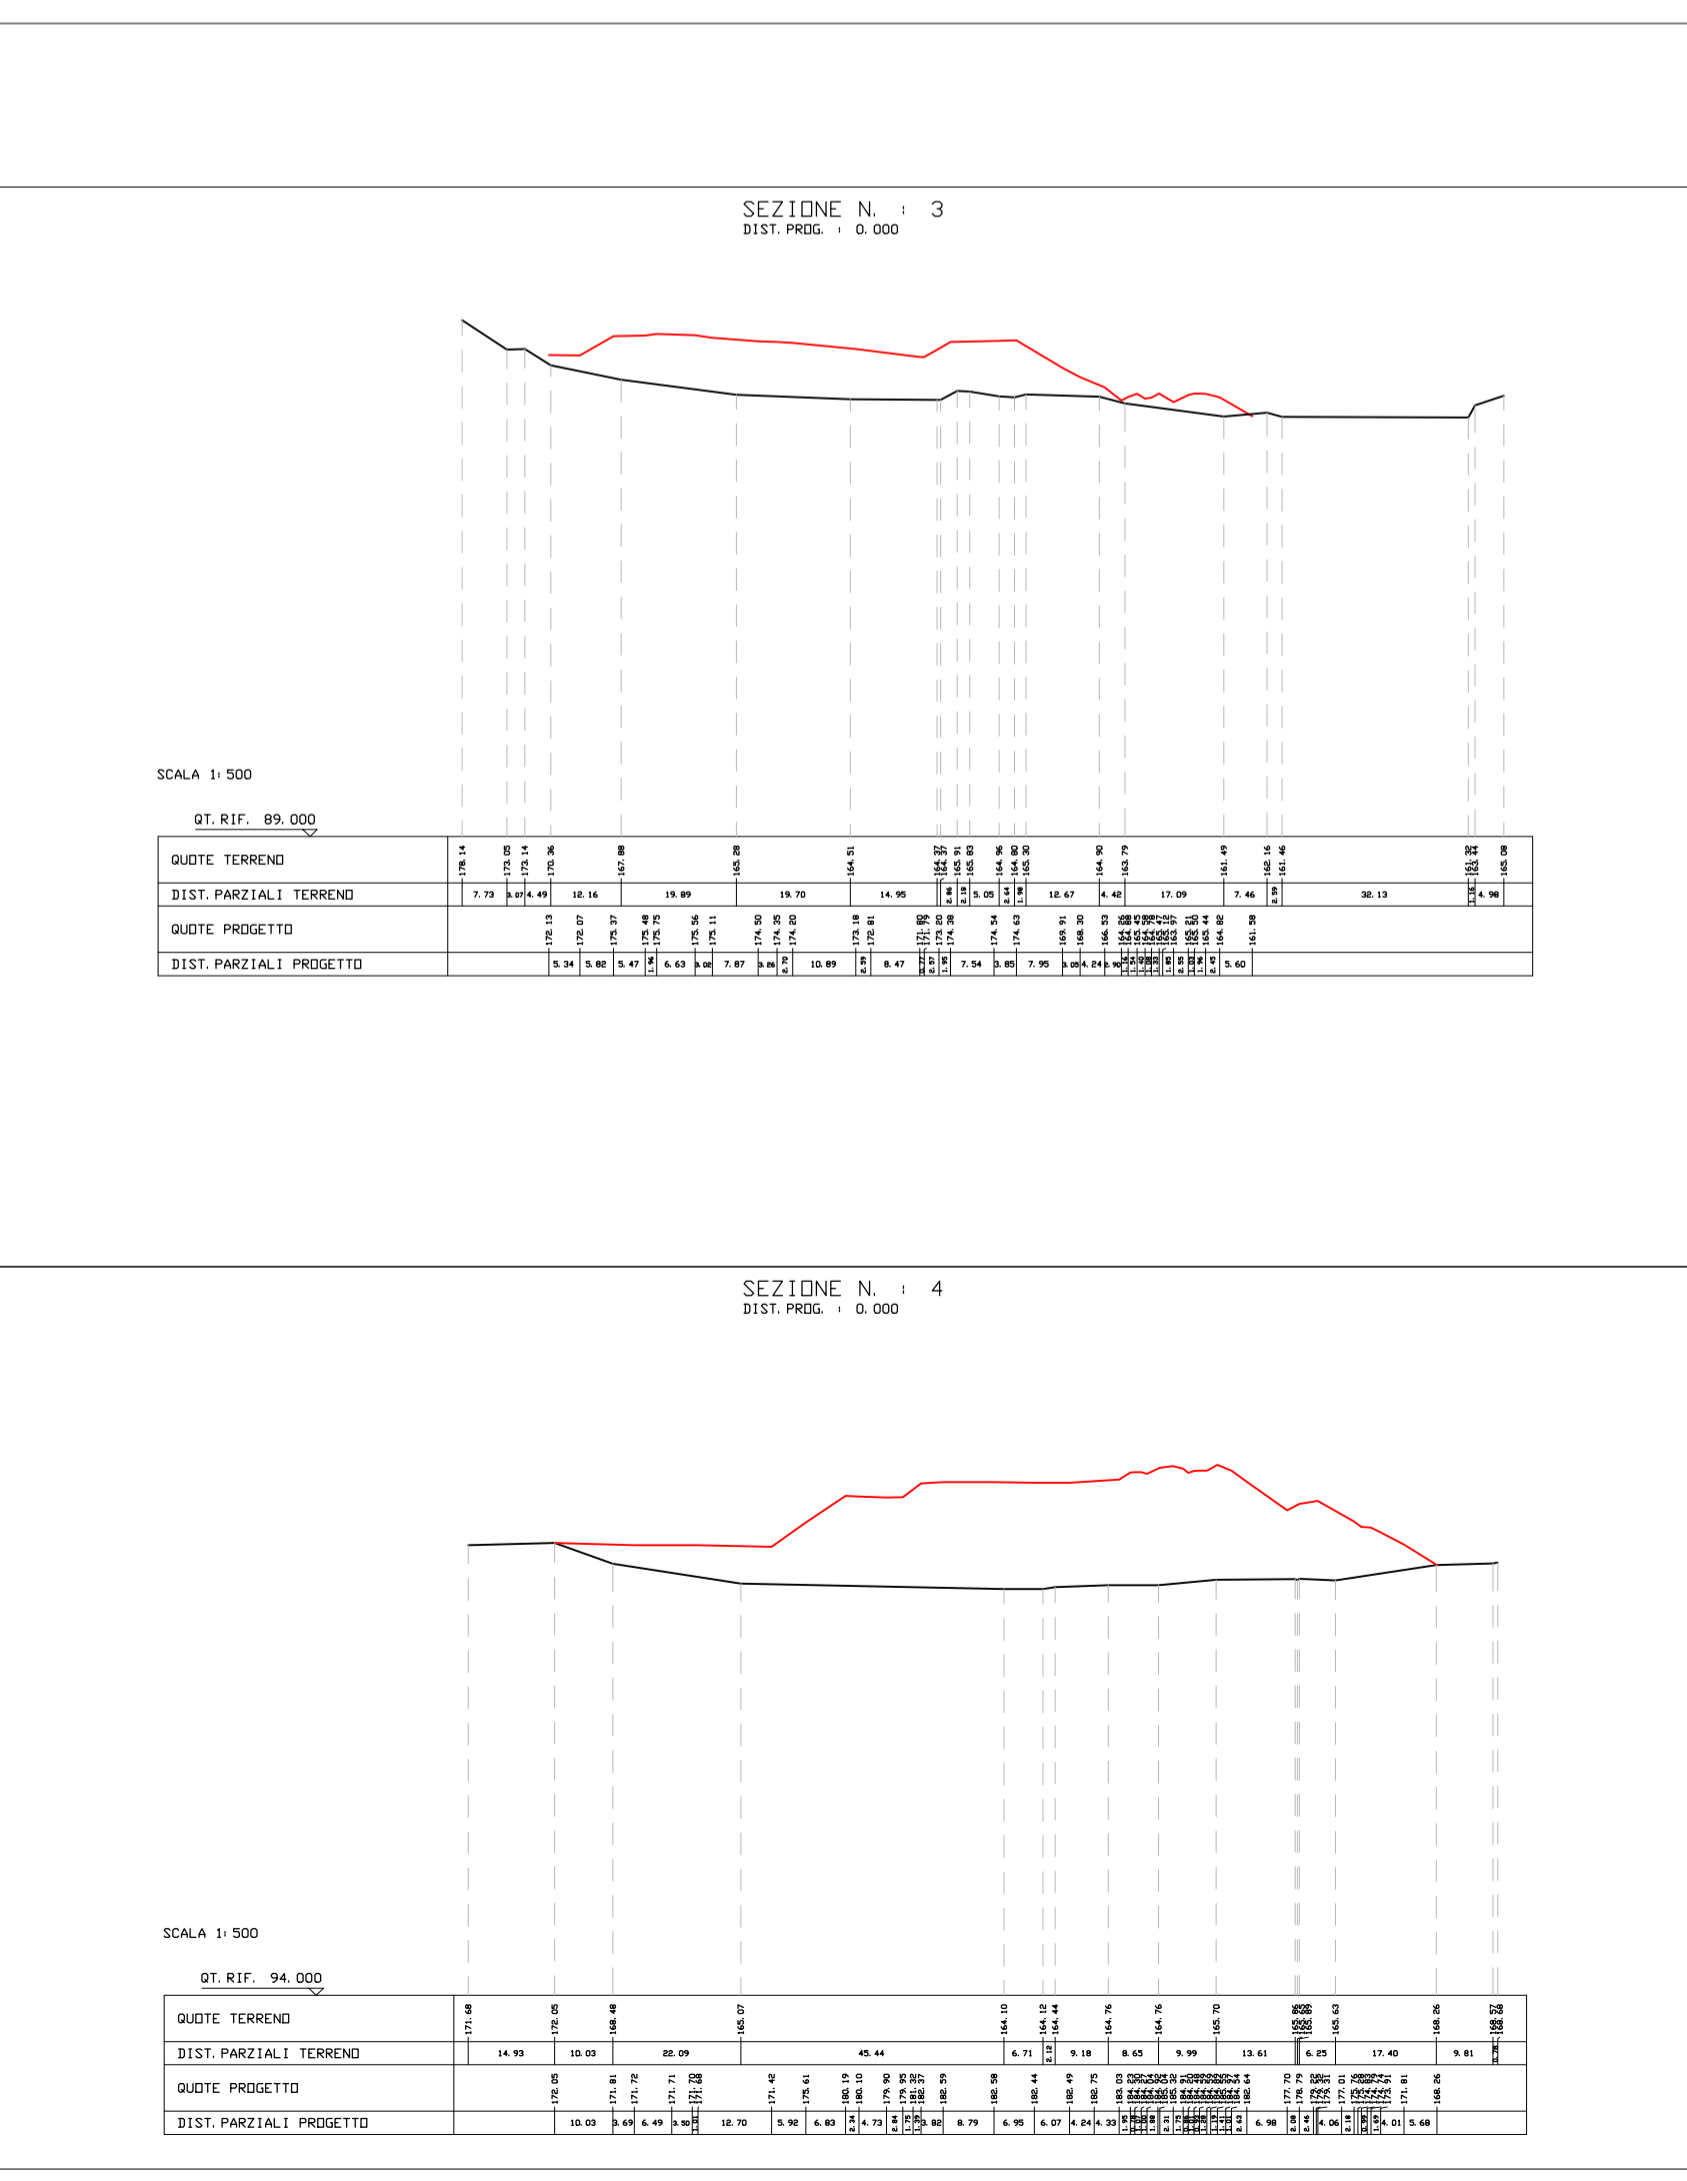


Materiale di deposito abbancato 68010mc

(la quantità di materiale abbancato è stata determinata mediante calcolo del volume del solido ottenuto dal raffronto di modelli digitali del terreno tramite software Sierrasoft-Pro.St)

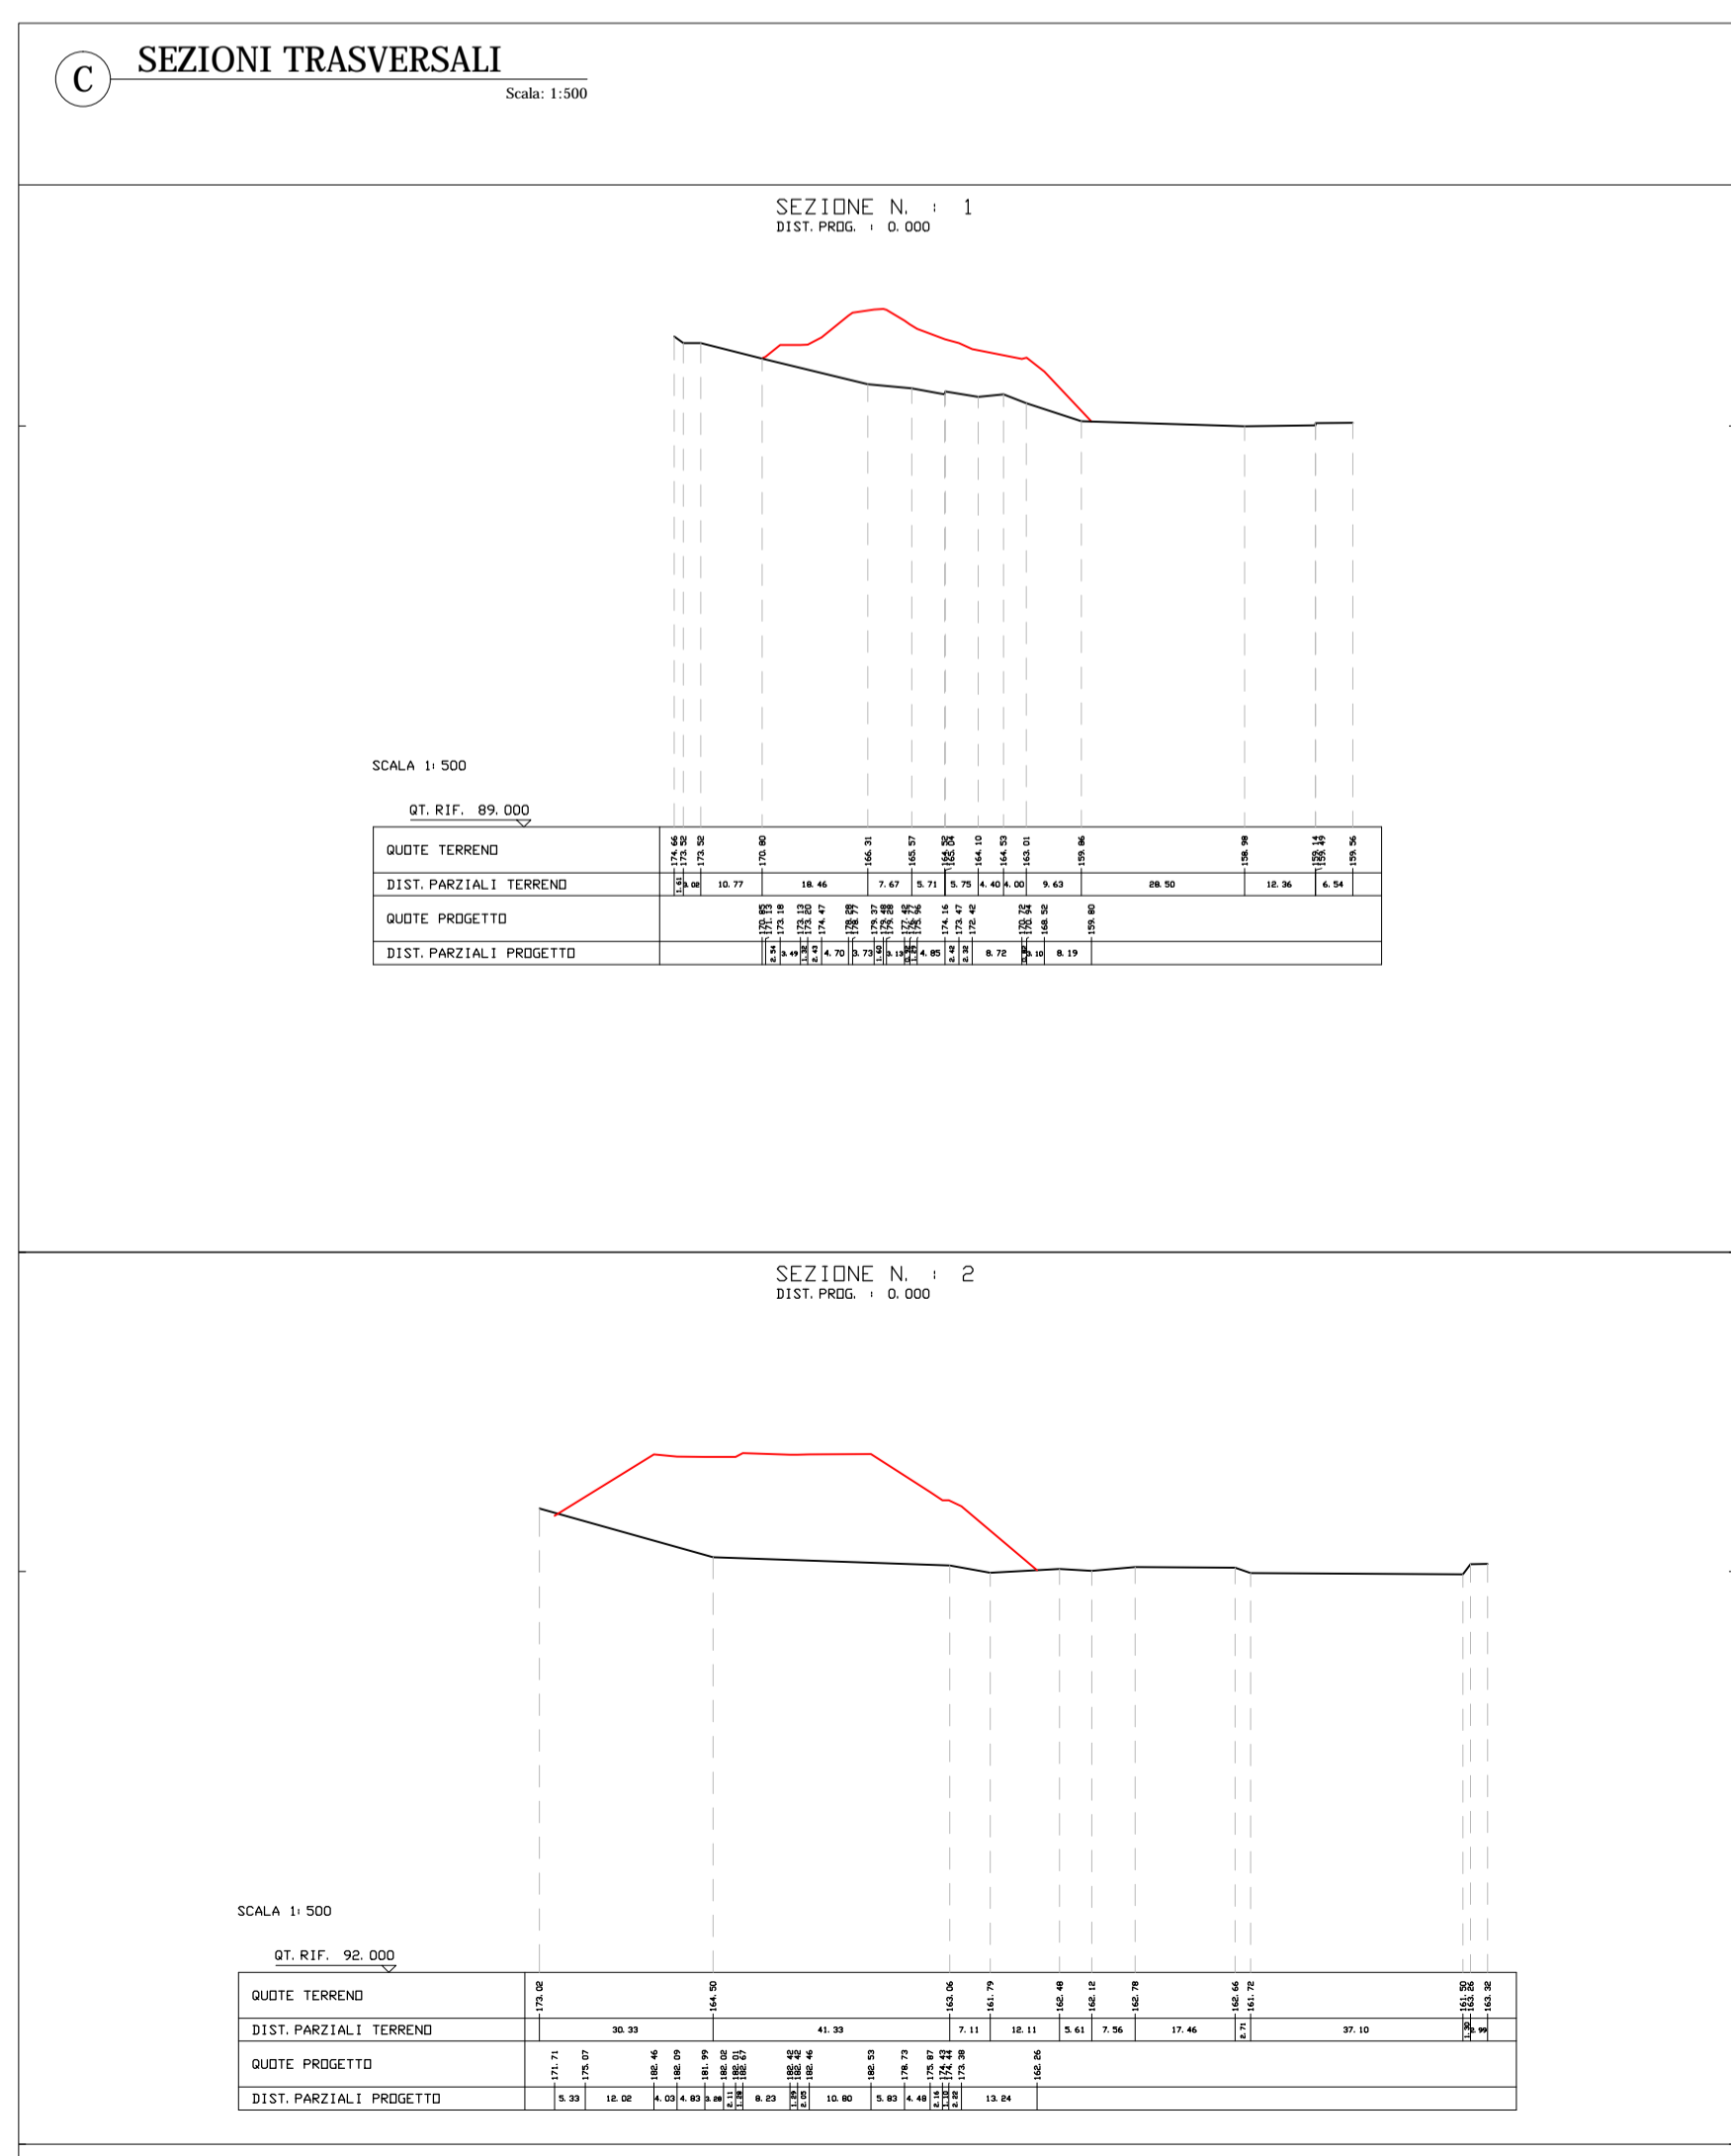

**ASSE VIARIO MARCHE-UMBRIA
E QUADRILATERO DI PENETRAZIONE INTERNA
MAXI LOTTO 2**

LAVORI DI COMPLETAMENTO DELLA DIRETTRICE PERUGIA ANCONA:
SS. 318 DI "VALFABBRICA", TRATTO PIANELLO -VALFABBRICA
SS. 76 "VAL D'ESINO", TRATTI FOSSATO VICO - CANCELLI E ALBACINA - SERRA SAN QUIRICO
"PEDEMONTANA DELLE MARCHE", TRATTO FABRIANO-MUCCIA-SFERCIA.

Art. 169 comma 4 Dlgs.vo 163/06

<p>CONTRAENTE GENERALE:</p>	<p>Il responsabile del Contraente Generale:</p> <p>Ing. Federico Montanari</p>	<p>Il responsabile Integrazioni delle Prestazioni Specialistiche:</p> <p>Ing. Salvatore Lieto</p>
------------------------------------	---	--

PROGETTAZIONE: Associazione Temporanea di Imprese

Mandataria: Mandanti:

<p>RESPONSABILE PER L'ATL</p> <p>Ing. Antonio</p>	<p>IL DIRETTORE DEI LAVORI</p> <p>Ing. Peppino Marascio</p>	<p>IL RESPONSABILE DEL PROCEDIMENTO</p> <p>Ing. Giulio Petruzzelli</p>	<p>IL COORDINATORE DELLA SICUREZZA IN FASE DI ESECUZIONE</p> <p>Ing. Salvatore Chirico</p>	<p>IL COORDINATORE DELLA SICUREZZA IN FASE DI PROGETTAZIONE</p> <p>Geom. Donato De Paola</p>
--	--	---	---	---

SS.76 LOTTO 1.1.B Tratto "Albacina - Serra S. Quirico"
23. Cantieri Piste di accesso, Cave e Discariche

Progetto di Variante: Ampliamento area di cantiere Gola della Rossa
Sezioni e calcolo delle volumetrie del materiale abbancato

SCALA:
varie

DATA:
Maggio 2017

Codice Unico di Progetto (CUP) **F12C03000050021** (Assegnato CIPE 20-04-2015)

Codice elaborato: 070317923000700P1A23A

REV.	DATA	DESCRIZIONE	Redatto	Controllato	Approvato
A	Maggio 2017	RISCONTRO NOTA GIUNTA REGIONE MARCHE	Lamberti	Lamberti	Lieto