

***Razionalizzazione RTN nell'area di Trento***

***Inquadramento***

**GEOTECNICA VENETA s.r.l.**  
Via Dosa, 26/A - 30030 Olmo di Martellago (Ve)  
Tel. 041/908157 - Fax 041/908905  
e-mail [gv@geotecnicaveneta.it](mailto:gv@geotecnicaveneta.it)

LABORATORIO AUTORIZZATO DAL MINISTERO DELLE  
INFRASTRUTTURE E DEI TRASPORTI ALL'ESECUZIONE E  
CERTIFICAZIONE DE  
- INDAGINI GEOGNOSTICHE, PRELIEVO DI CAMPIONI, PRO-  
VE IN SITO  
- PROVE SU TERRE  
AI SENSI DELL'ART. 59 D.P.R. n. 380/2001



AZIENDA CON SISTEMA  
DI QUALITA' CERTIFICATO

***Storia delle revisioni***

Rev.00	31/03/2017	Prima emissione – Approvazione tramite mail del 31/03/2017
--------	------------	--

Elaborato	Esaminato	Esaminato	Accettato
Geotecnica Veneta	Costantini N. DTNE-PRI-Lin	Toniolo G. DTNE-PRI-Lin	Ferracin N. DTNE-PRI

a02IO301SR\_REV02

Questo documento contiene informazioni di proprietà di Terna Rete Italia SpA Gruppo Terna SpA e deve essere utilizzato esclusivamente dal destinatario in relazione alle finalità per le quali è stato ricevuto. E' vietata qualsiasi forma di riproduzione o di divulgazione senza l'esplicito consenso di Terna Rete Italia SpA Gruppo Terna SpA



**GEOTECNICA VENETA S.r.l.**  
 Via Dosa 26/A - 30030 Olmo di Martellago (Ve)  
 Tel. 041/908157 - Fax. 041/908905  
 e-mail gv@geotecnicaveneta.it

LABORATORIO AUTORIZZATO DAL MINISTERO DELLE  
 INFRASTRUTTURE E DEI TRASPORTI ALL'ESECUZIONE E  
 CERTIFICAZIONE DI:  
 - INDAGINI GEOGNOSTICHE, PRELIEVO DI CAMPIONI,  
 - PROVE IN SITO  
 - PROVE SU TERRE  
 AI SENSI DELL'ART. 59 D.P.R. n. 380/2001



## TERNA RETE ITALIA S.p.A.


### PLANIMETRIA (Comune di Civezzano)

 **SONDAGGI GEOGNOSTICI AMBIENTALI**



Oggetto:  Indagine ambientale relativa alla razionalizzazione RTN area di Trento. (Cod. Id. RU22290C1BCX20010)	Tecnico: D.R.	Direttore del Laboratorio: D.M.
	Elaborato: 1	Tavola: 2
	Scala: 1:2.000	
	Doc. n. Elab.1-Tav.2-16/101	Revisione: Rev. 0.0 del 20/02/17

mod\_Cart. (rev. 2 del 03/03)

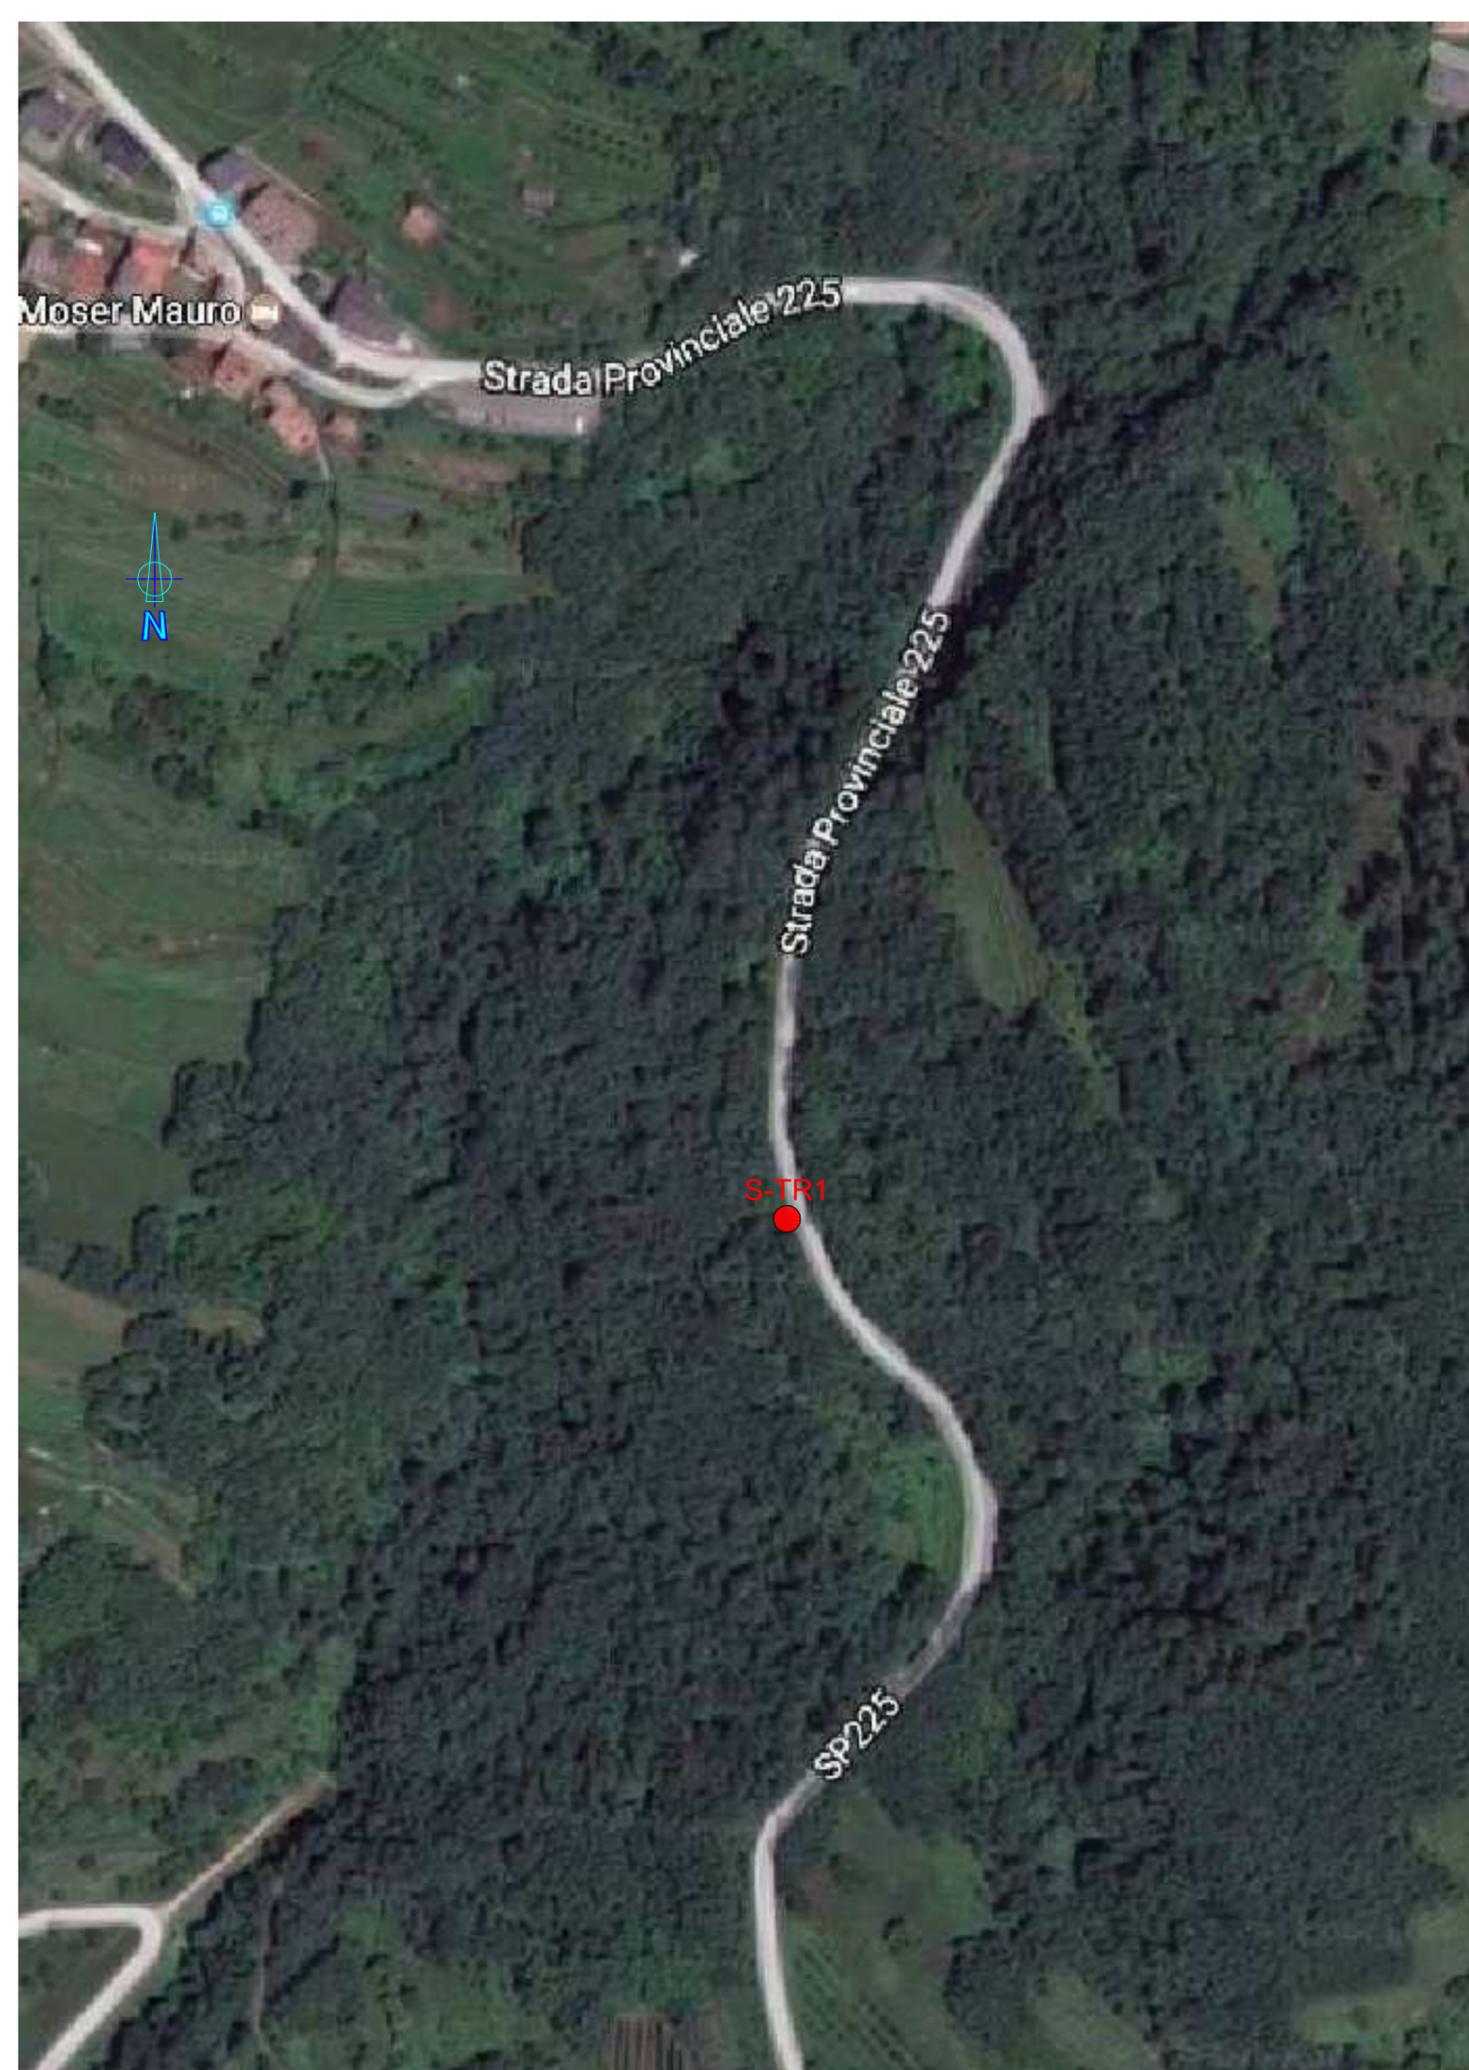

**GEOTECNICA VENETA S.r.l.**  
 Via Dosa 26/A - 30030 Olmo di Martellago (Ve)  
 Tel. 041/908157 - Fax. 041/908905  
 e-mail gv@geotecnicaveneta.it

LABORATORIO AUTORIZZATO DAL MINISTERO DELLE  
 INFRASTRUTTURE E DEI TRASPORTI ALL'ESECUZIONE E  
 CERTIFICAZIONE DI:  
 - INDAGINI GEOGNOSTICHE, PRELIEVO DI CAMPIONI,  
 - PROVE IN SITO  
 - PROVE SU TERRE  
 AI SENSI DELL'ART. 59 D.P.R. n. 380/2001



AZIENDA CON SISTEMA  
 DI QUALITA' CERTIFICATO

# TERNA RETE ITALIA S.p.A.

## PLANIMETRIA (Comune di Pergine Valsugana)


 **SONDAGGI GEOGNOSTICI AMBIENTALI**



Oggetto:  Indagine ambientale relativa alla razionalizzazione RTN area di Trento. (Cod. Id. RU22290C1BCX20010)	Tecnico: D.R.	Direttore del Laboratorio: D.M.
	Elaborato: 1	Tavola: 3
	Scala: 1:5.000	
	Doc. n. Elab.1-Tav.3-16/101	Revisione: Rev. 0.0 del 20/02/17

P16/101

mod\_Cart. (rev. 2 del 03/03)

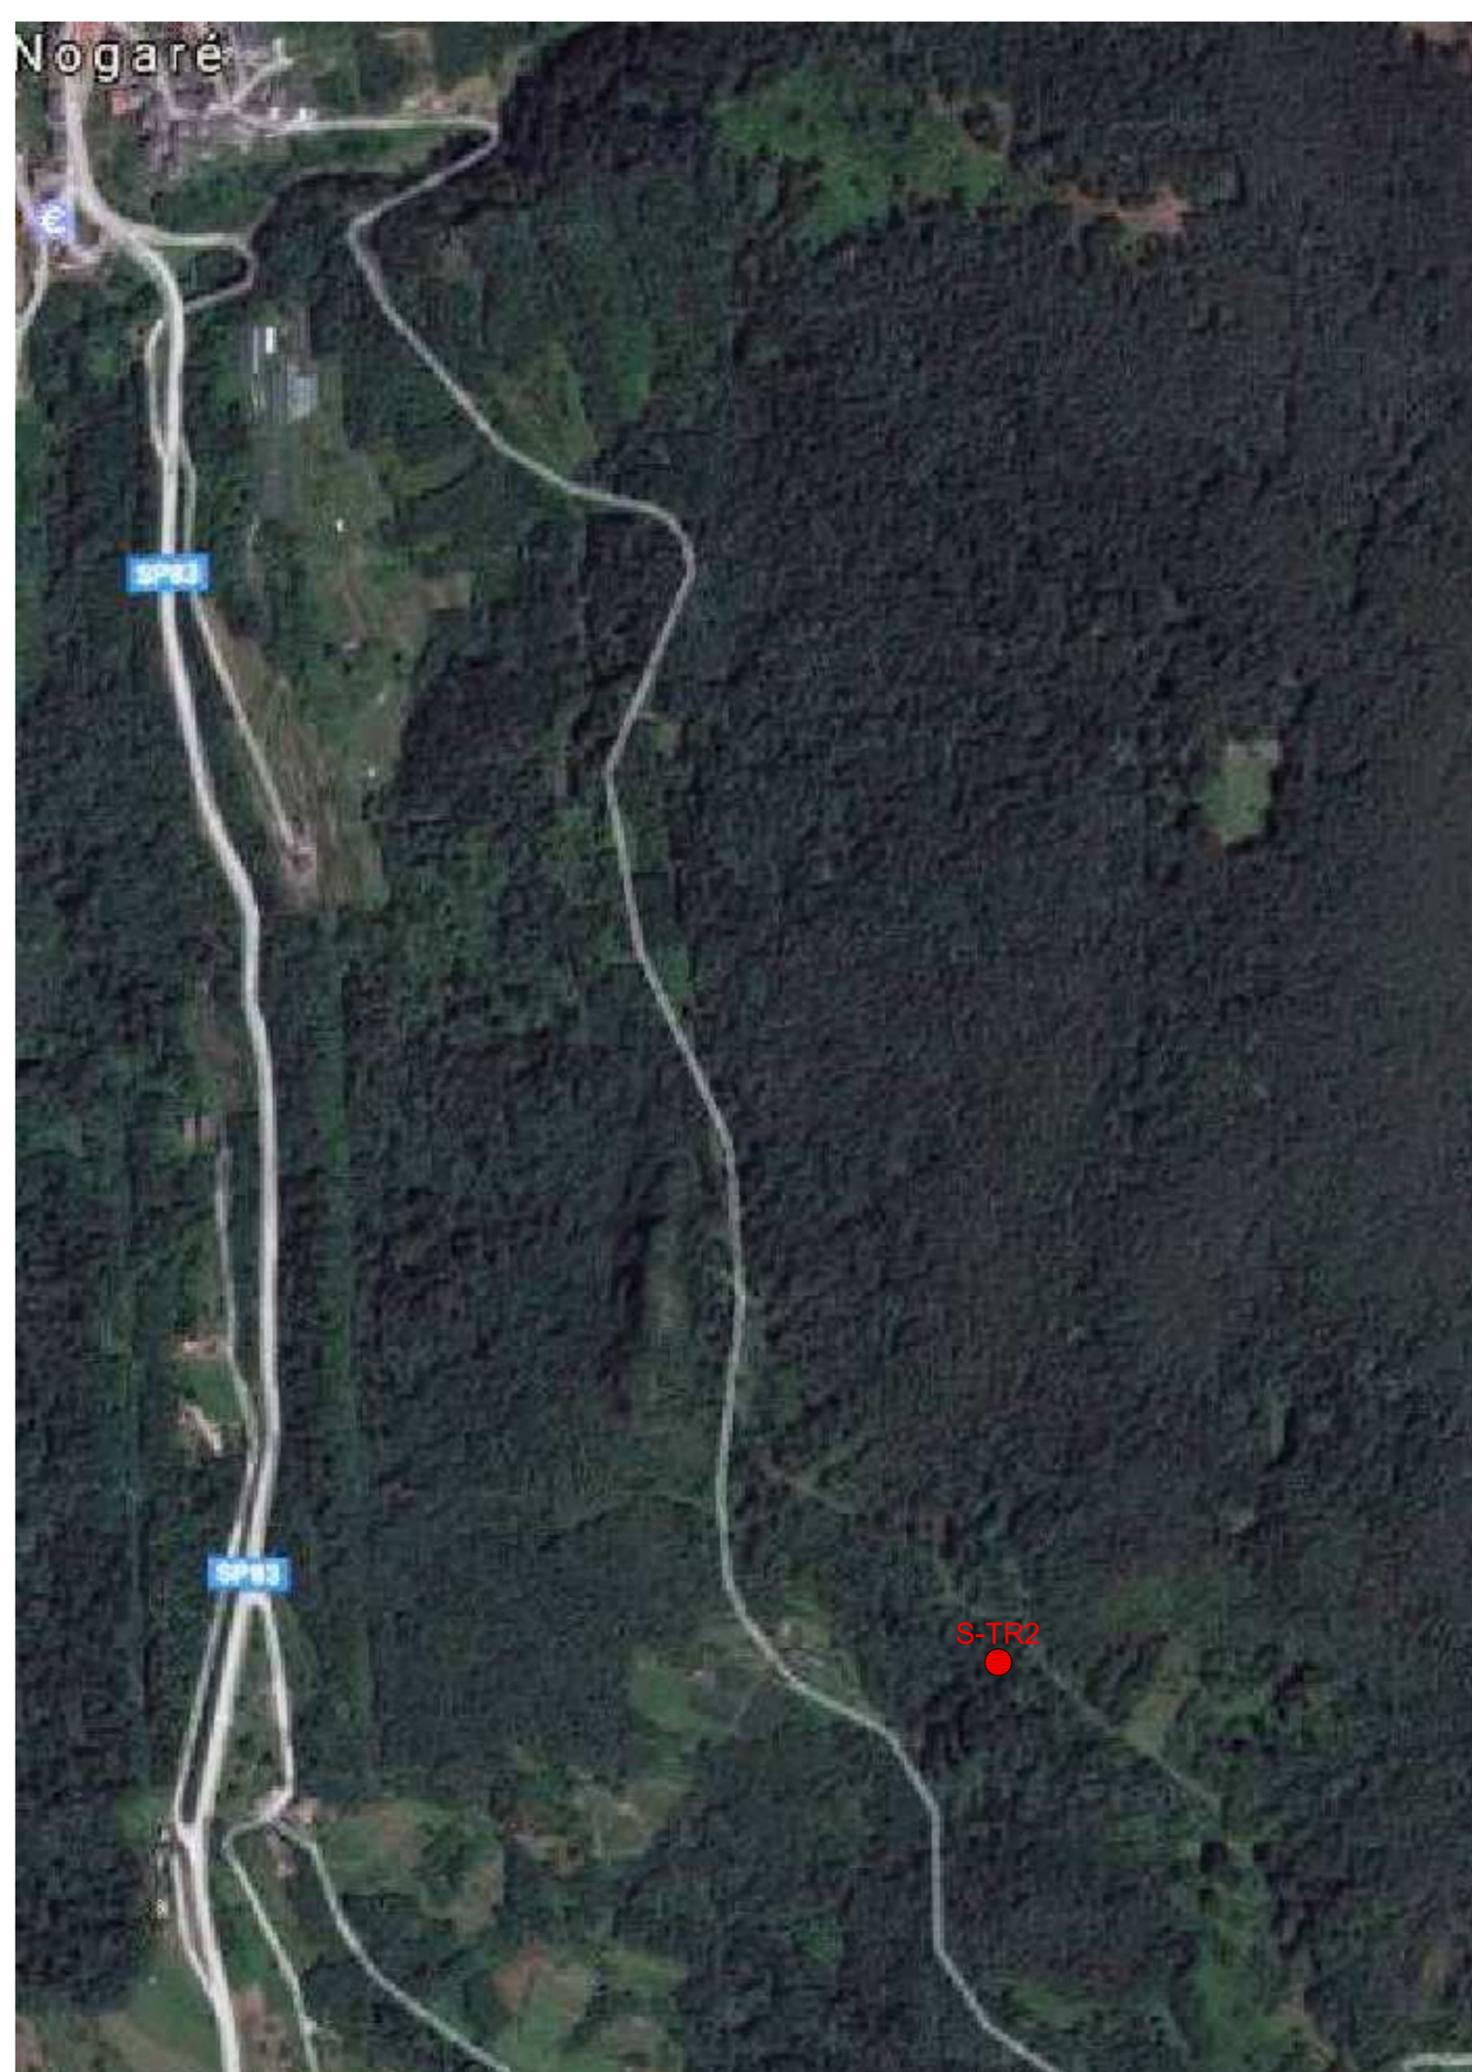

**GEOTECNICA VENETA S.r.l.**  
 Via Dosa 26/A - 30030 Olmo di Martellago (Ve)  
 Tel. 041/908157 - Fax. 041/908905  
 e-mail gv@geotecnicaveneta.it

LABORATORIO AUTORIZZATO DAL MINISTERO DELLE  
 INFRASTRUTTURE E DEI TRASPORTI ALL'ESECUZIONE E  
 CERTIFICAZIONE DI:  
 - INDAGINI GEOGNOSTICHE, PRELIEVO DI CAMPIONI,  
 - PROVE IN SITO  
 - PROVE SU TERRE  
 AI SENSI DELL'ART. 59 D.P.R. n. 380/2001



AZIENDA CON SISTEMA  
 DI QUALITA' CERTIFICATO

## TERNA RETE ITALIA S.p.A.

### PLANIMETRIA (Comune di Pergine Valsugana)

 **SONDAGGI GEOGNOSTICI AMBIENTALI**



Oggetto:  Indagine ambientale relativa alla razionalizzazione RTN area di Trento. (Cod. Id. RU22290C1BCX20010)	Tecnico: D.R.	Direttore del Laboratorio: D.M.
	Elaborato: 1	Tavola: 4
	Scala: 1:5.000	
	Doc. n. Elab.1-Tav.4-16/101	Revisione: Rev. 0.0 del 20/02/17

P16/101

mod\_Cart. (rev. 2 del 03/03)



**GEOTECNICA VENETA S.r.l.**  
 Via Dosa 26/A - 30030 Olmo di Martellago (Ve)  
 Tel. 041/908157 - Fax. 041/908905  
 e-mail gv@geotecnicaveneta.it

LABORATORIO AUTORIZZATO DAL MINISTERO DELLE  
 INFRASTRUTTURE E DEI TRASPORTI ALL'ESECUZIONE E  
 CERTIFICAZIONE DI:  
 - INDAGINI GEOGNOSTICHE, PRELIEVO DI CAMPIONI,  
 - PROVE IN SITO  
 - PROVE SU TERRE  
 AI SENSI DELL'ART. 59 D.P.R. n. 380/2001



AZIENDA CON SISTEMA  
 DI QUALITA' CERTIFICATO

## TERNA RETE ITALIA S.p.A.

### PLANIMETRIA (Comune Trento)

 **SONDAGGI GEOGNOSTICI AMBIENTALI**



Oggetto:  Indagine ambientale relativa alla razionalizzazione RTN area di Trento. (Cod. Id. RU22290C1BCX20010)	Tecnico: D.R.	Direttore del Laboratorio: D.M.
	Elaborato: 1	Tavola: 5
	Scala: 1:2.500	
	Doc. n. Elab.1-Tav.5-16/101	Revisione: Rev. 0.0 del 20/02/17

P16/101

mod\_Cart. (rev. 2 del 03/03)

