
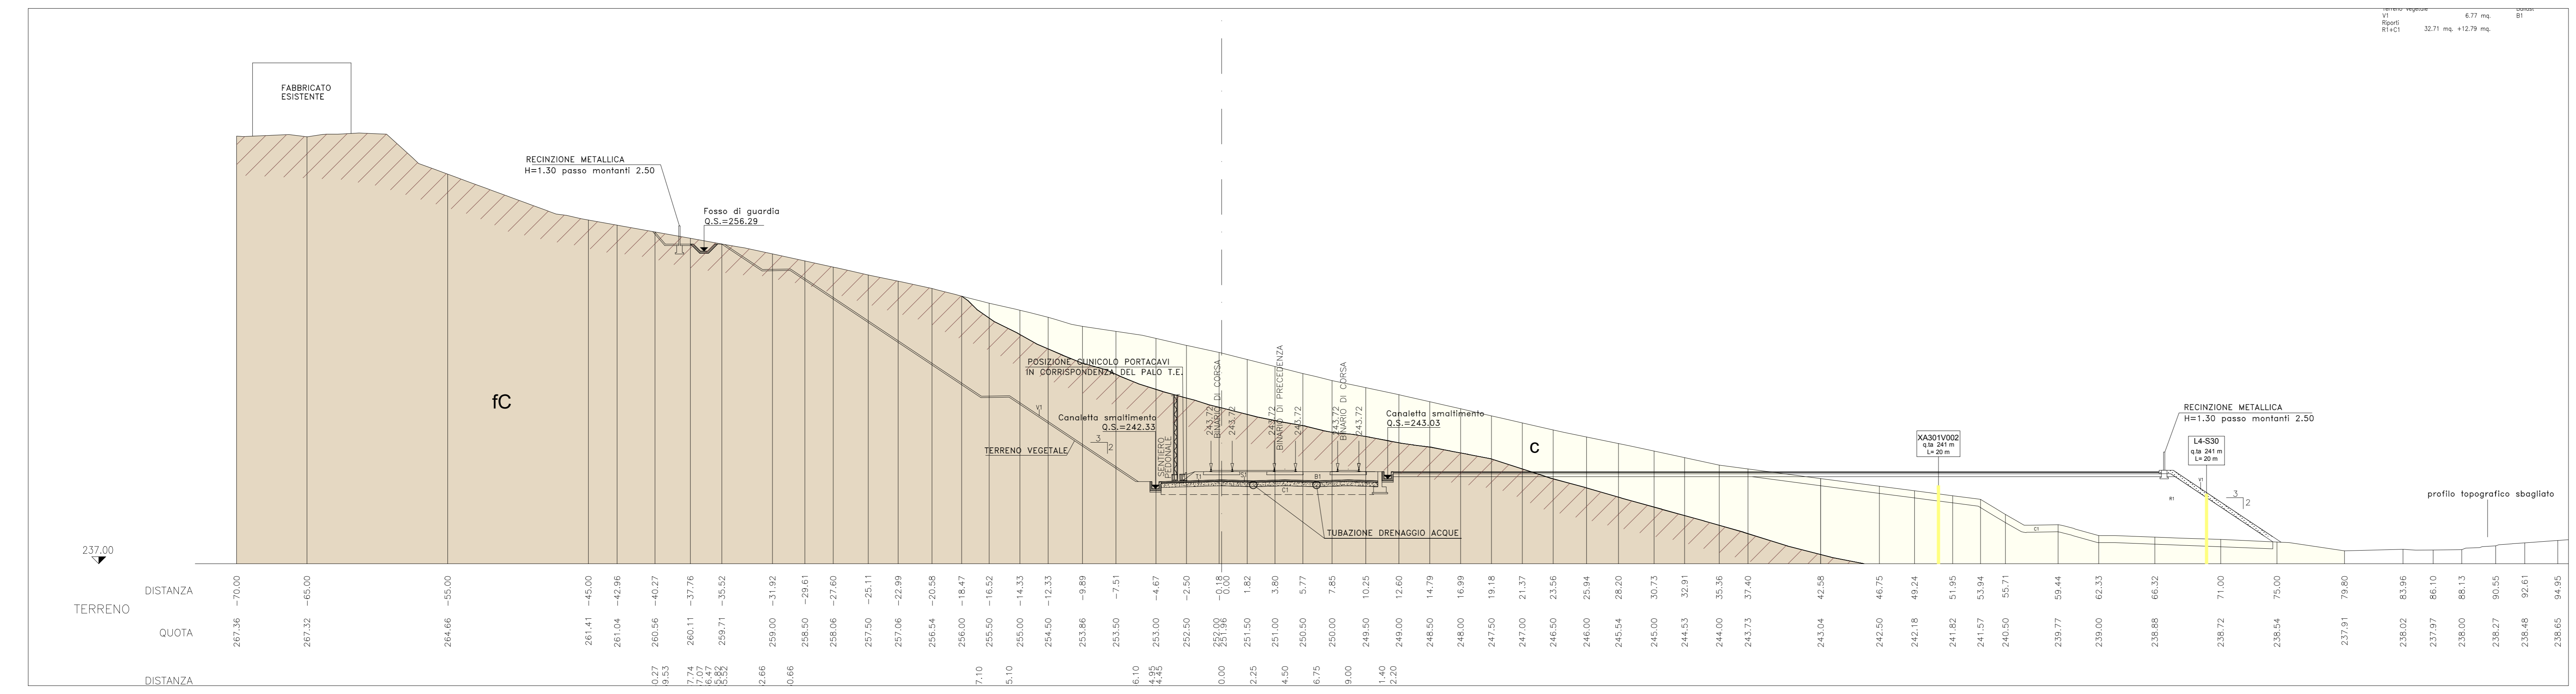


CARTA GEOLOGICA E GEOMORFOLOGICA - Scala 1:500

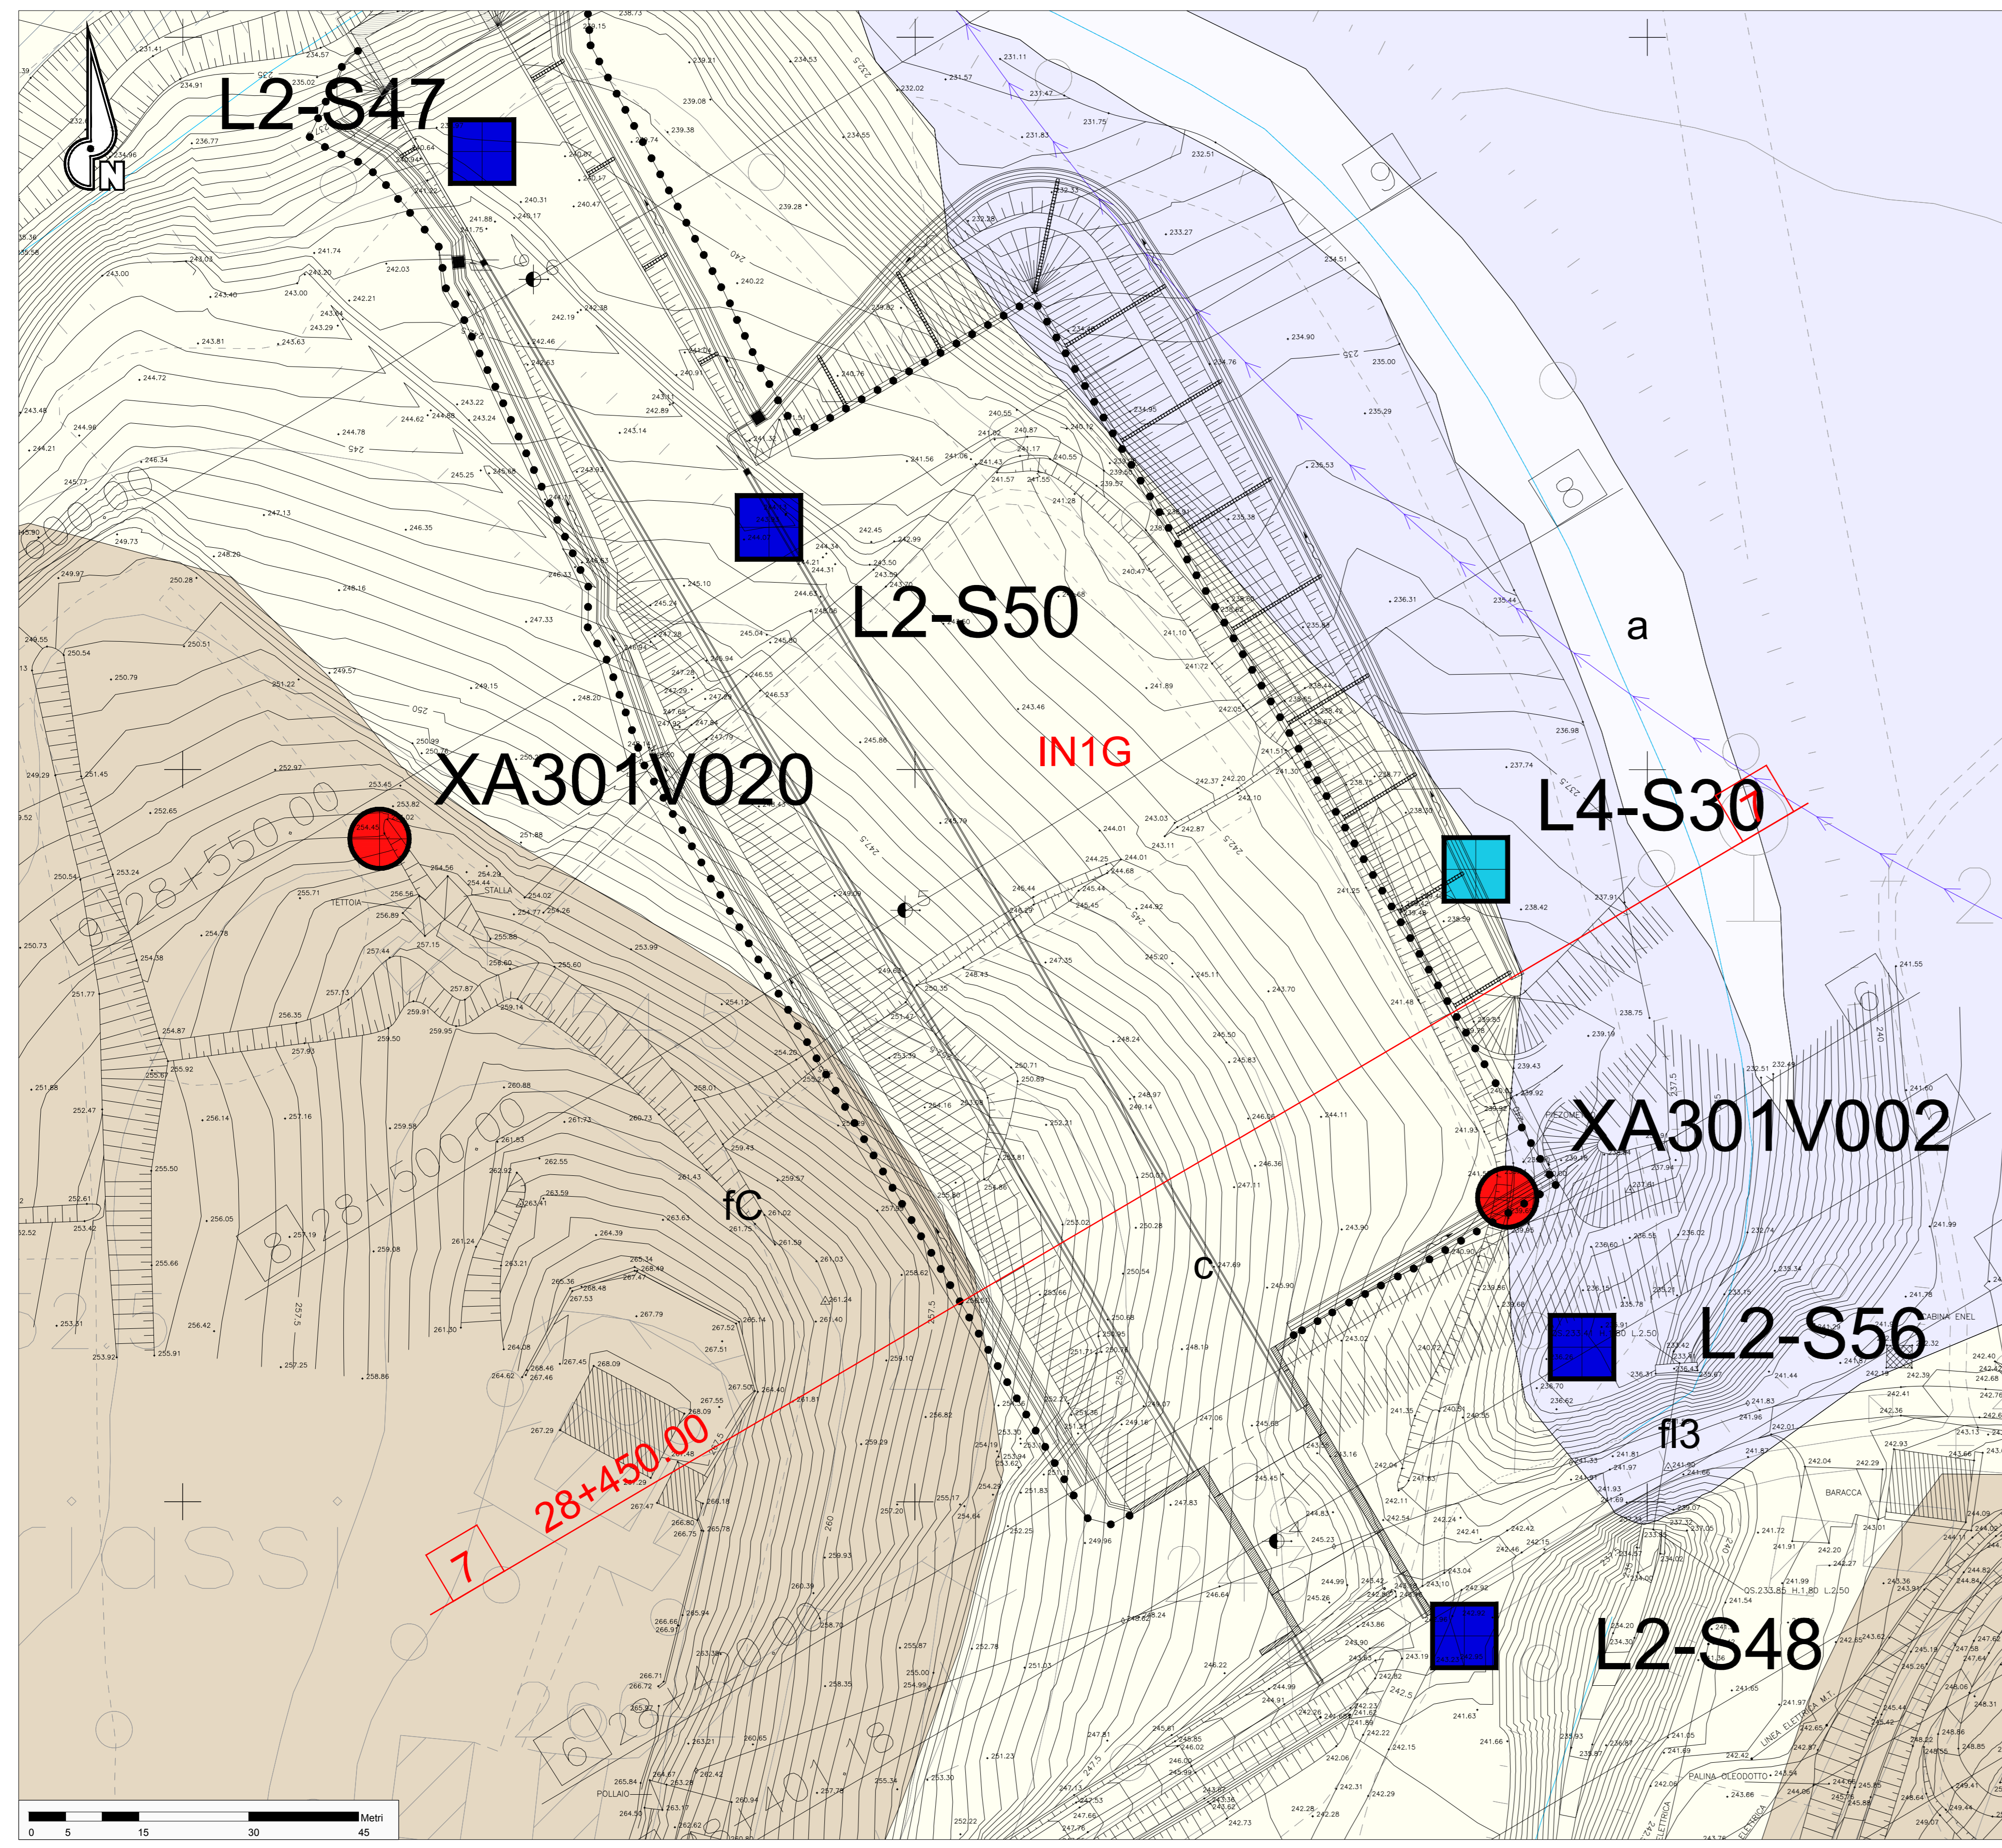

**COMMITTEE:**

**ALTA SORVEGLIANZA:**

**GENERAL CONTRACTOR:**

**INFRASTRUTTURE FERROVIARIE STRATEGICHE DEFINITE DALLA LEGGE OBIETTIVO N.443/01**  
**TRATTA A.V./A.C. TERZO VALICO DEI GIOVI**  
**PROGETTO ESECUTIVO**

**Piazzale - Fabbricato sicurezza imbocco Galleria di Valico Nord - tratto 0**  
 Inquadramento geologico, geomorfologico (Profilo e sezioni geologico-stratigrafiche)

**GENERAL CONTRACTOR**  
**Cociv**  
 Ing. N. Meero

**DIRETTORE LAVORI**  
 Ing. N. Meero

**SCALA:**  
 varie

**COMMESSA**  
 IG51 04 E CV AZ IN1G00 001 A

**PROGETTAZIONE:**

Rev.	Descrizione emissione	Redatto	Data	Verificato	Data	Progettista Integratore	Data	IL PROGETTISTA
A00	Prima emissione	GGP	24/02/2014	PROCONSOL	26/02/2014	A. Paganò	28/04/2014	
A01	Rilascio generale	GGP	24/04/2015	PROCONSOL	27/04/2015	A. Paganò	30/04/2015	
A02	Aggiornamento cartiglio	GGP	12/12/2016	PROCONSOL	12/12/2016	A. Manfelloni	12/12/2016	

**PROGETTISTA:**  
 Ing. N. Meero

**Nome File:** IG51-04-CV42-IN1G-00-001-A32  
**CUP:** F81H5200000008

Scala di progetto: 1:1