



PLANIMETRIA: "Recupero architettonico e ambientale Torre del Marzocco - Porto di Livorno"
 Progetto: Arch. G. Trotta - Commissionato da Autorità Portuale di Livorno - Anno 2002
 Parere Favorevole all'intervento - Prot. n° 864 Fasc. 70181 - MiBAC Soprintendenza Beni Architettonici Pisa - (2 Mar. 2004)

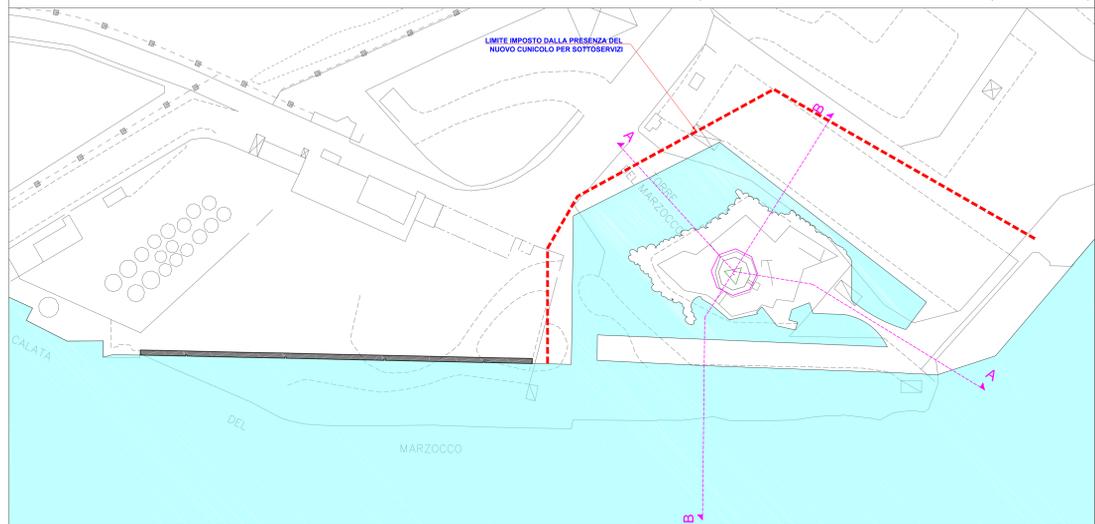


PLANIMETRIA: "Lavori di resecazione del Canale del accesso al Porto di Livorno presso la Torre del Marzocco"
 Progetto: Area Progettazione - Direzione Tecnica - Autorità Portuale di Livorno - Anno 2014

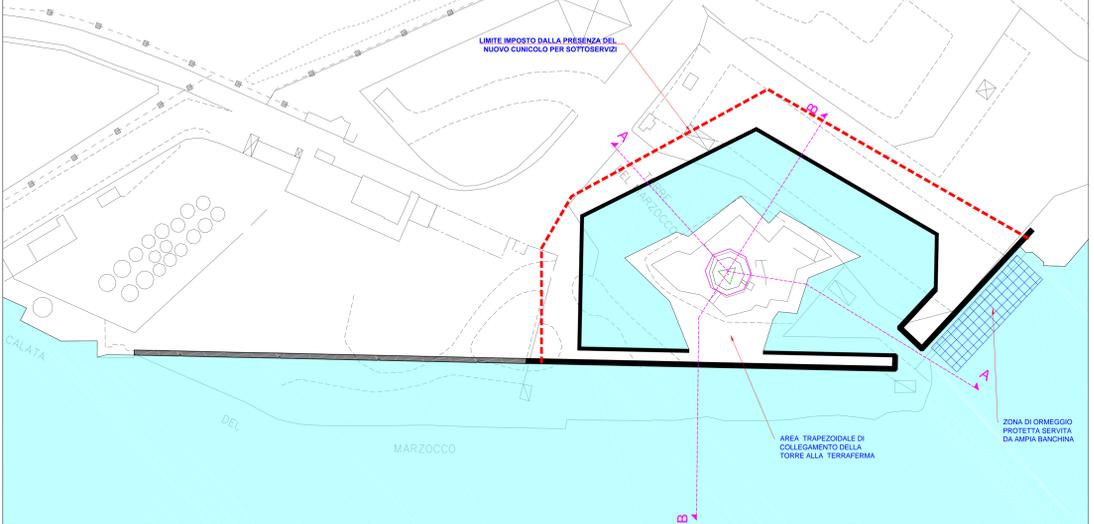


PLANIMETRIA SATELLITARE: "Recupero architettonico e ambientale Torre del Marzocco - Porto di Livorno"
 Progetto: Arch. G. Trotta - Commissionato da Autorità Portuale di Livorno - Anno 2002
 Parere Favorevole all'intervento - Prot. n° 864 Fasc. 70181 - MiBAC Soprintendenza Beni Architettonici Pisa - (2 Mar. 2004)




PLANIMETRIA SATELLITARE: "Lavori di resecazione del Canale del accesso al Porto di Livorno presso la Torre del Marzocco"
 Progetto: Area Progettazione - Direzione Tecnica - Autorità Portuale di Livorno - Anno 2014

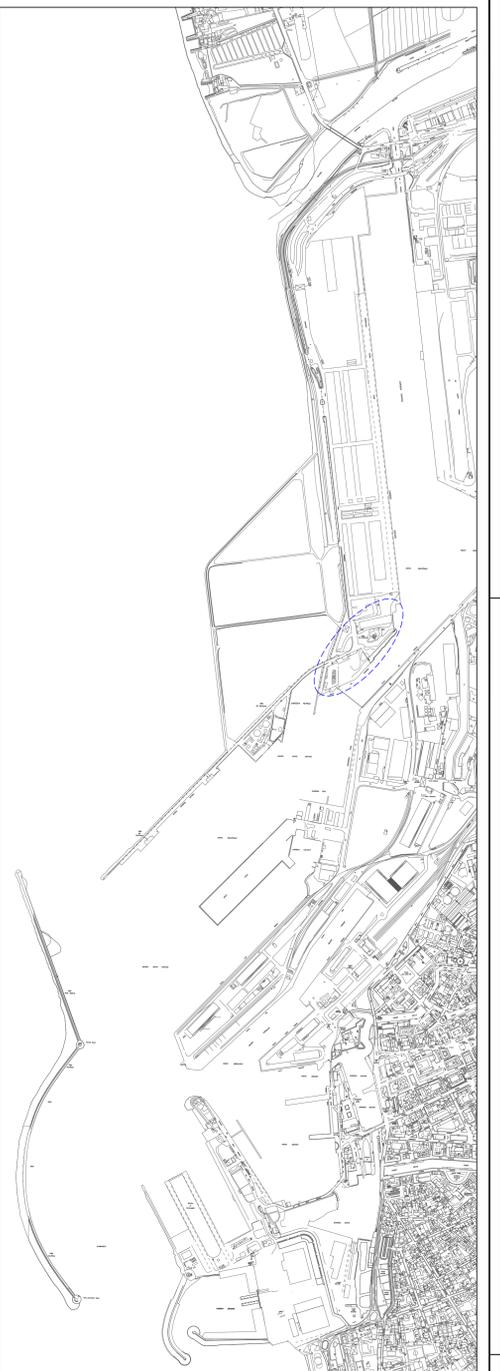

SEZIONE AA 1:500 - CONFRONTO NUOVA IPOTESI - PRECEDENTE

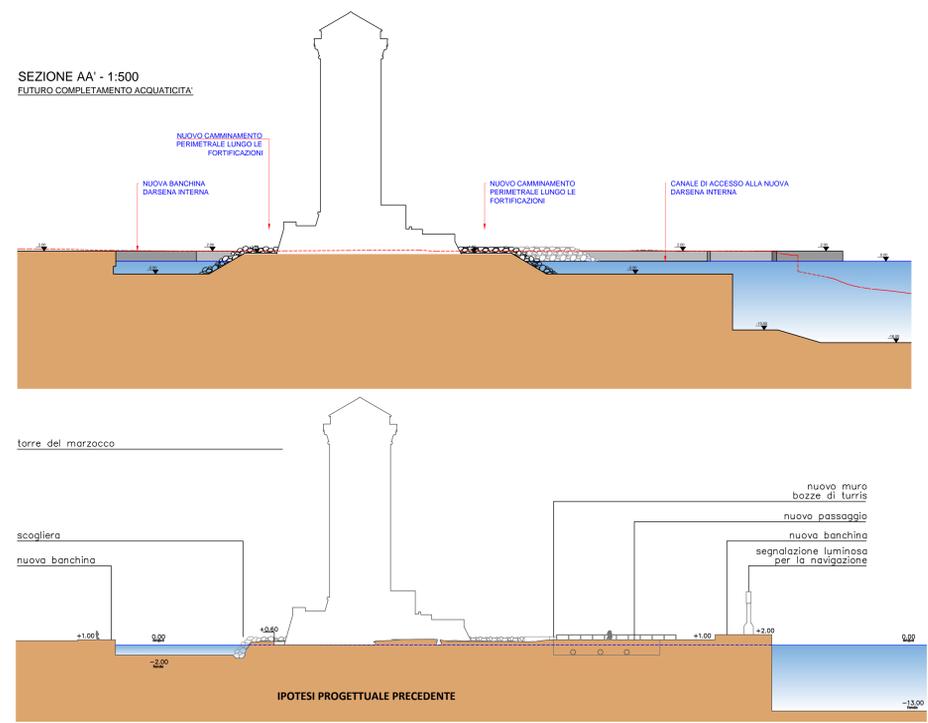

SEZIONE BB 1:500 - CONFRONTO NUOVA IPOTESI - PRECEDENTE

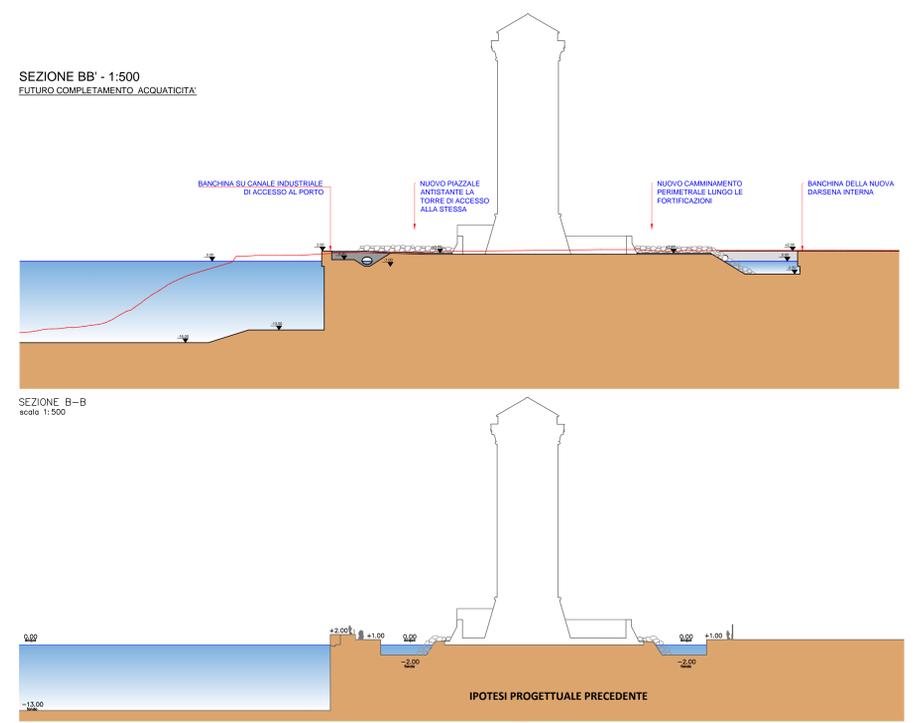

0	MARZO 2017	PRIMA EMISSIONE	BB	BB	UC
REV.	DATA/STATE	DIREZIONE/DESCRIZIONE	ESEGUITO/BY	CONT./CHG.	INVIATO/APPROV.
 AUTORITÀ DI SISTEMA PORTUALE DEL MAR TIRRENO SETTENTRIONALE UFFICI DI LIVORNO Scali Rosciano 6/7 57123 Livorno, tel. 0586249411					
OGGETTO: CONFRONTO TRA ALTERNATIVE PROGETTUALI					
Progetto PRELIMINARE: LAVORI DI ATTUAZIONE DELLE PREVISIONI DI ACQUATICITÀ DELLA TORRE DEL MARZOCCO			Progettazione Dott. Ing. Ilaria LOTTI Coordinatore della Sicurezza per la Progettazione Dott. Arch. Riccardo RUFFALLI DIREZIONE TECNICA - AREA PROGETTAZIONE - Responsabile Unico del Procedimento: Dott. Ing. ENRICO PRIBAZZINI		
FIRMA/SIGNATURE DATA/DATE SCALA/SCALE DISEGNO No./DRAWING No.					DATA: MARZO 2017
ESEGIUTO/BY CONT./CHG. BY APPROV./APPROV.					TAV 05