

**LEGENDA OCCUPAZIONI**

- OCCUPAZIONI DEFINITIVE
- ASSERVIMENTI
- OCCUPAZIONI TEMPORANEE
- AREA NON PIÙ SOGGETTA AD OCCUPAZIONE

**FASCE DI RISPETTO**

- ASSE CAVO 132 Kv IN PROGETTO
- ASSE CAVO 132 Kv DA NON REALIZZARE
- FASCIA DI RISPETTO FERROVIA
- FASCIA DI RISPETTO VIABILITÀ
- FASCIA DI RISPETTO CAVO 132 Kv

**REGIONE PIEMONTE**  
Comrensorio di Torino

**CONSORZIO DEI COMUNI DELLA VALLE CENISCHIA**  
Giugliano - Moncenisio - Novalesa - Venaus

**PIANO REGOLATORE INTERCOMUNALE**

All. P<sub>2a</sub>  
oggetto: VIABILITÀ E ZONIZZAZIONE  
scala: 1:5.000  
data:

progettista: Dott. Arch. Edda Folla Giovanetto

**AREE DESTINATE ALL'ATTIVITÀ AGRICOLA**

**AREE PRODUTTIVE**


aa1	Giugliano Moncenisio Novalesa Venaus	Aree a seminativo e prato permanente
aa2	Giugliano Venaus	Aree a colture legnose specializzate (Vigneti e frutteti)
aa3	Giugliano Moncenisio Novalesa Venaus	Aree a bosco
aa4	Giugliano Moncenisio Novalesa Venaus	Aree a pascolo e prato pascolo permanente
aa	Venaus	Area ad alloggio di indirizzo pubblico

**AREE IMPRODUTTIVE**

aa5	Giugliano Moncenisio Novalesa Venaus	Aree ad incolto
-----	---	-----------------

**CLASSIFICAZIONE DEI FABBRICATI RICADENTI IN AREE AGRICOLE**

*	Giugliano Moncenisio Novalesa Venaus	Fabbricati e nuclei rurali funzionali ad uso agricolo
•	Giugliano Moncenisio Novalesa Venaus	Fabbricati e nuclei rurali parzialmente utilizzati

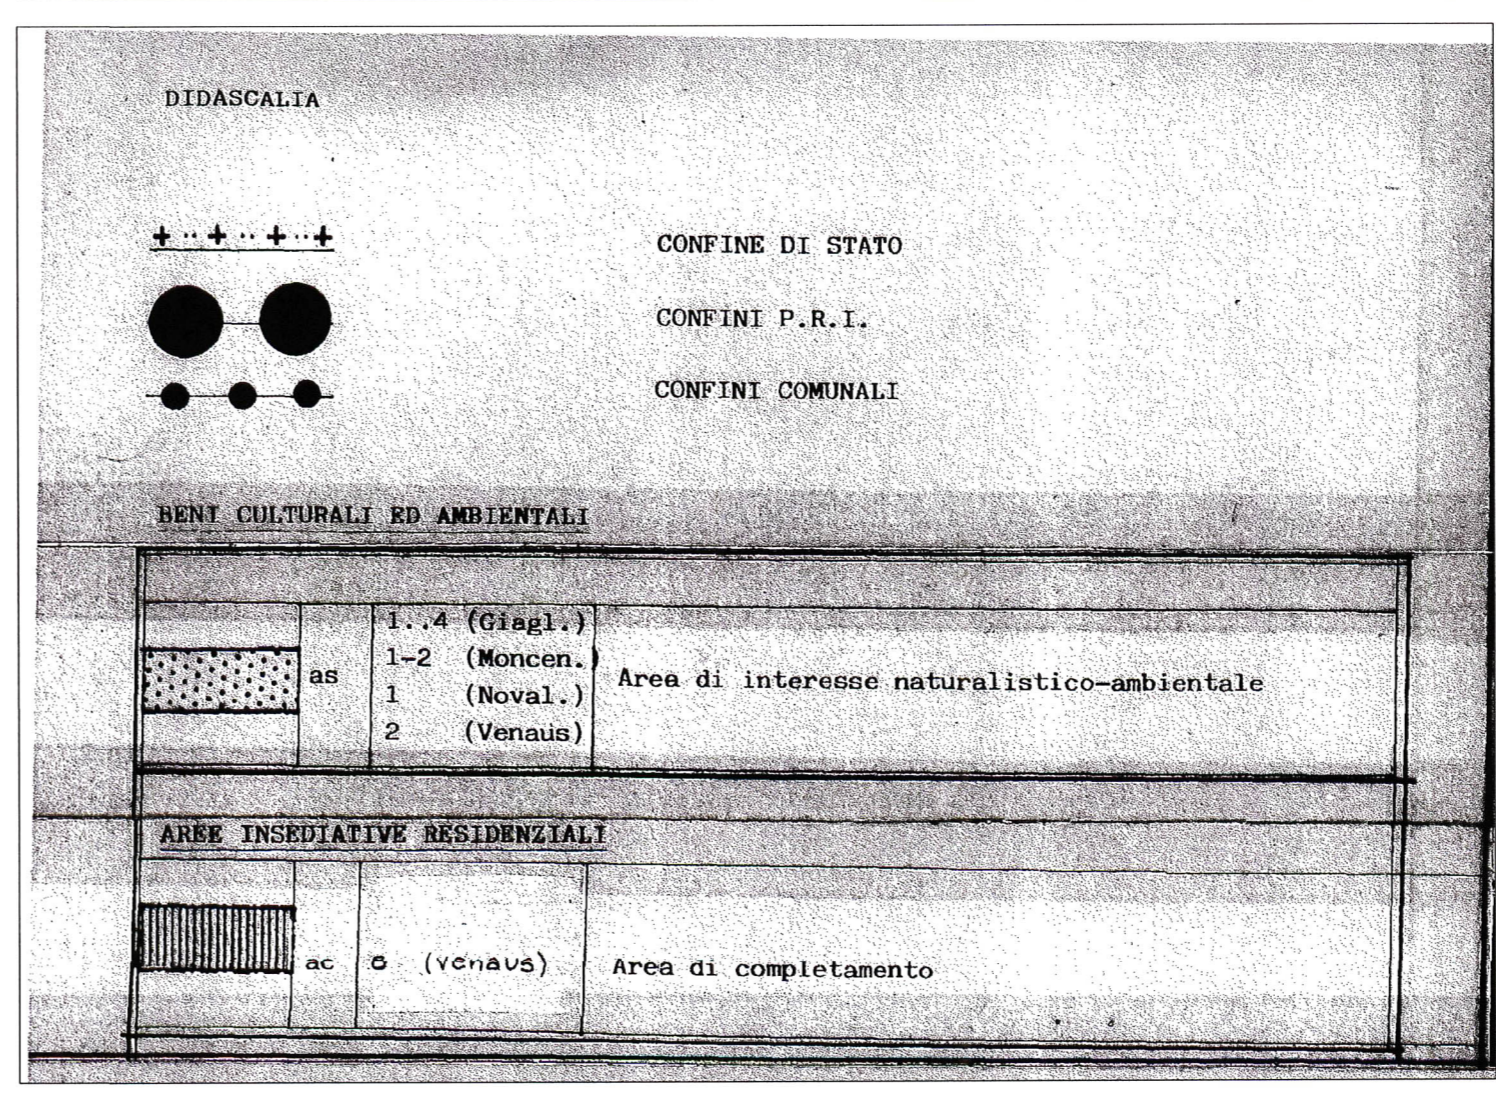

**LIASON LYON - TURIN / COLLEGAMENTO TORINO - LIONE**

Partie commune franco-italienne / Section transfrontalière

Parte comune italo-francese / Sezione transfrontaliere

**NOUVELLE LIGNE LYON TURIN - NUOVA LINEA TORINO LIONE**  
PARTIE COMMUNE FRANCO-ITALIENNE - PARTE COMUNE ITALO-FRANCESE

**PARTE IN TERRITORIO ITALIANO - PROGETTO IN VARIANTE**  
(OTTEMPERANZA ALLA PRESCRIZIONE N. 235 DELLA DELIBERA CIPE 19/2015)  
CUP C11J0500030001 - PROGETTO DEFINITIVO

**GENIE CIVIL - OPERE CIVILI**  
EXPROPRIATIONS / ASSERVISSEMENTS / URBANISME  
ESPROPRI / ASSERVIMENTI / URBANISTICA

**GALERIE MADDALENA ET ACCES - GALLERIA MADDALENA E AREA ACCESSO**  
SUPERPOSITION DES OCCUPATIONS SUR PRGC  
SOVRAPPOSIZIONE DEGLI INGOMBRI DI OCCUPAZIONE SU PRGC  
Comune di Giugliano

Indice	Date / Data	Modifications / Modifiche	Elab. per / Concepito da	Verifié par / Controlato da	Autorité per / Autorizzato da
D	09/12/2012	Première diffusion / Prima emissione	GHEA	M. RUSSO C. OGIBBENE	L. CHANTRON M. PANTALEO
A	08/02/2013	Passage au statut AP / Passaggio allo stato AP	GHEA	M. RUSSO C. OGIBBENE	L. CHANTRON M. PANTALEO
B	10/02/2017	Première diffusion phase PRV Prima emissione fase PRV	GHEA	F. MAGNORFI C. OGIBBENE	L. CHANTRON A. MORDASINI
C	30/03/2017	Passage au statut AP / Passaggio allo stato AP	GHEA	F. MAGNORFI C. OGIBBENE	L. CHANTRON A. MORDASINI

Code Doc: P R V C 3 A T S 3 1 3 6 7 C A P P L A

INDRIZZO GED / ADRESSE GED: CSA # / # 37 48 06 30 02

ÉCHELLE / SCALA: 1:5000

TEL eas - Savoie Technolac - Bâtiment "Hornibro" - 13 allée du Lac de Courvoisier - 73370 LE BOURGET DU LAC - France  
Tél: +33 (0) 4 79 68 56 50 - Fax: +33 (0) 4 79 68 56 75  
RCS Chambéry 439 556 952 - TVA FR 0343956692  
Propriété TEL Tous droits réservés - Propriété TEL Tutti i diritti riservati