



ASSENZA DI OCCUPAZIONI

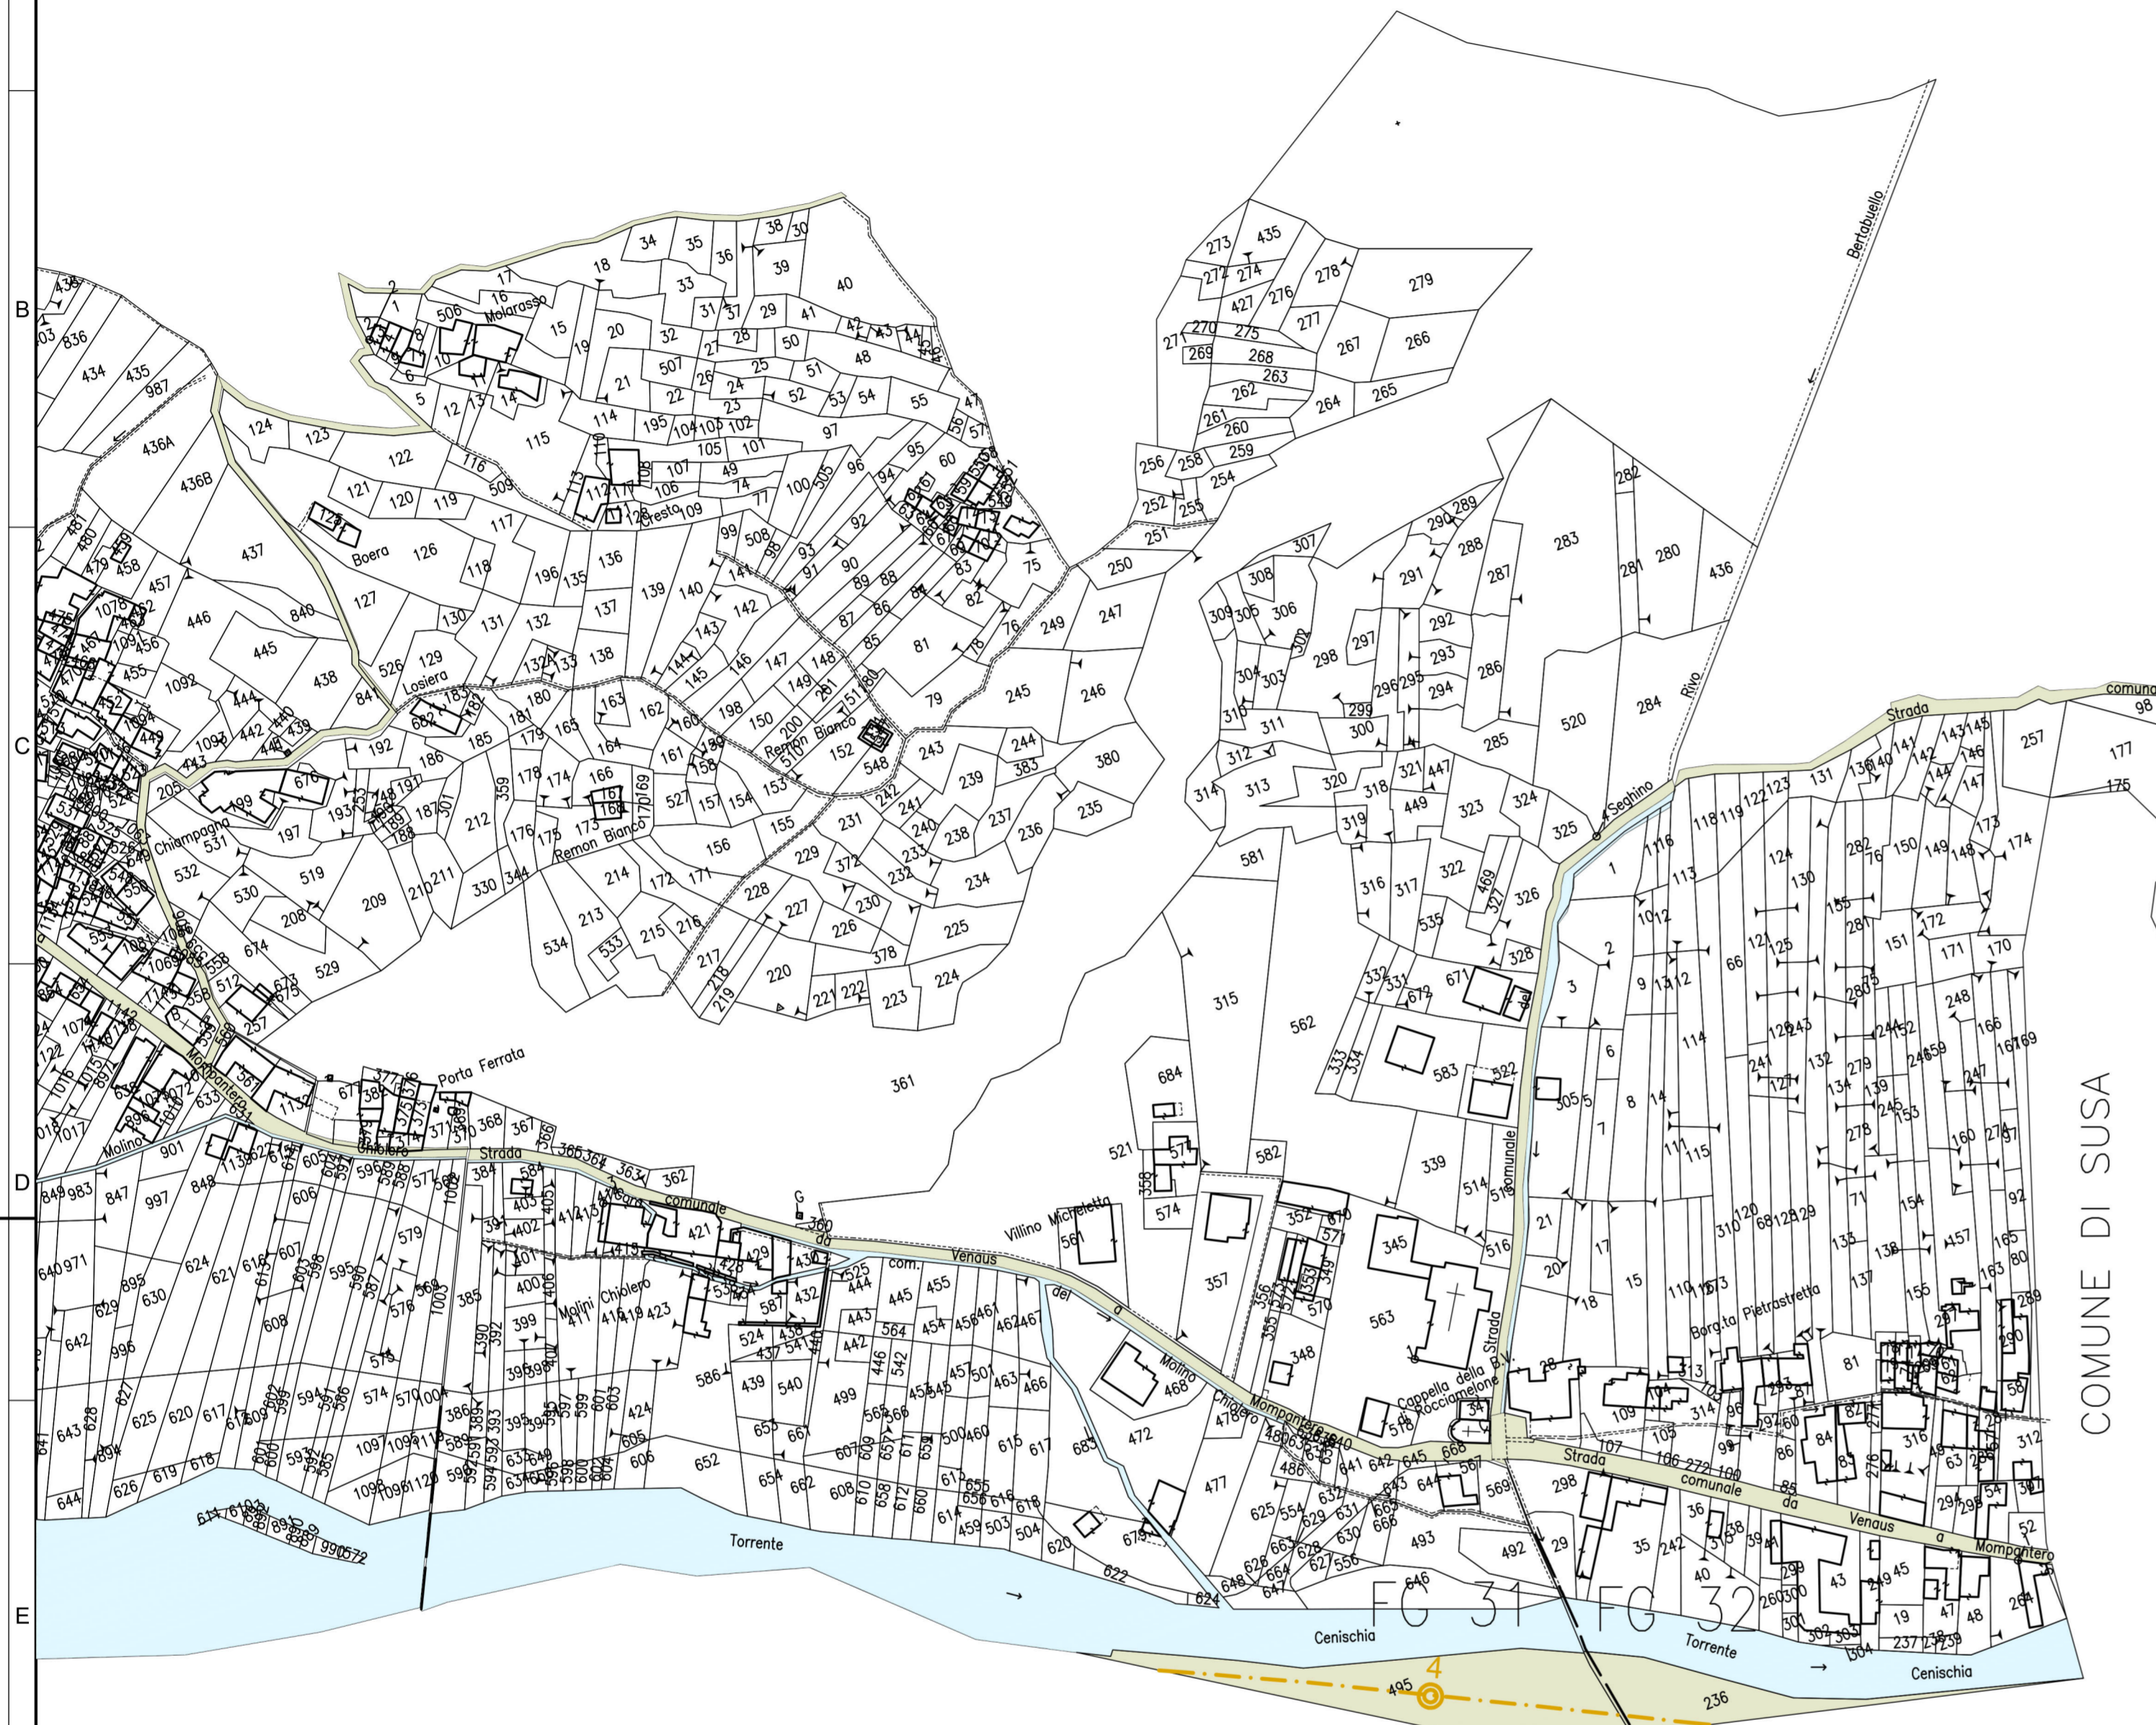

COMUNE DI SUSÀ

COMUNE DI SUSÀ

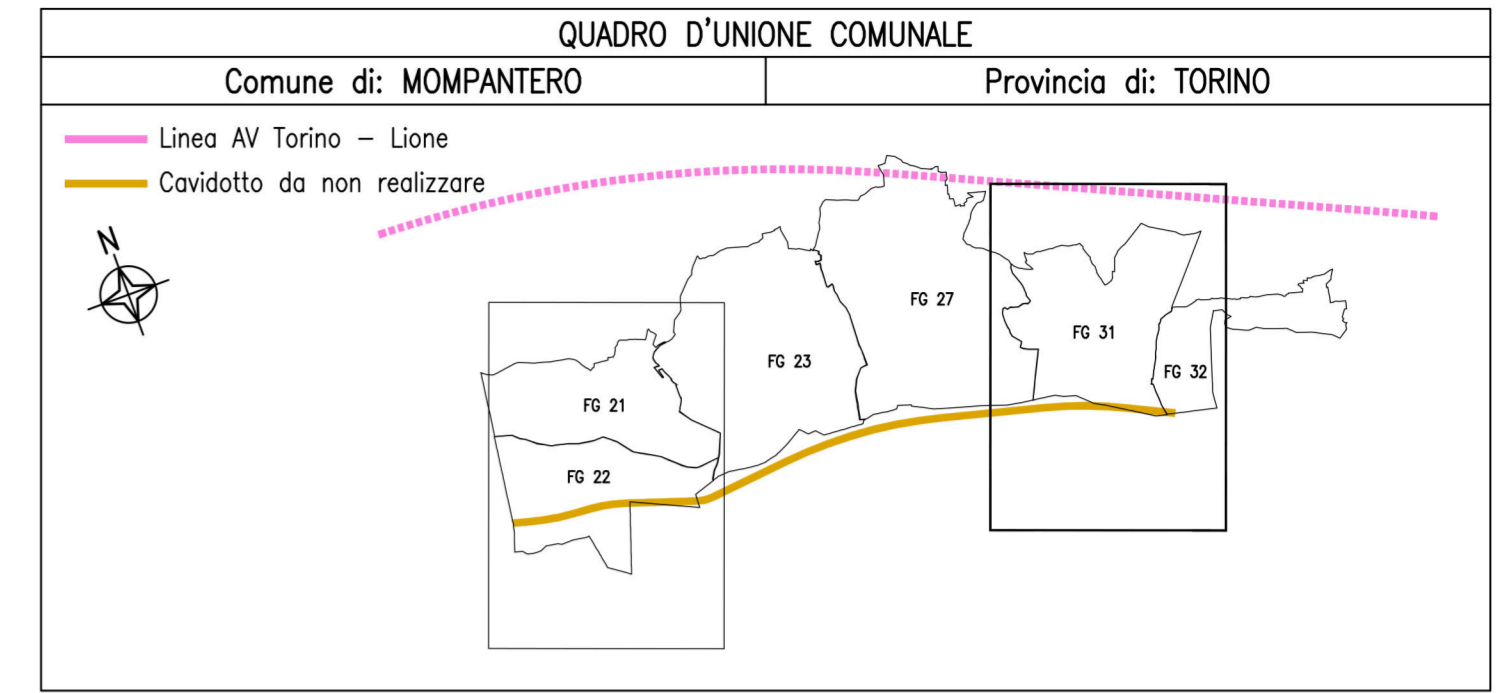

ESISTENTE		TITOLI DI OCCUPAZIONE	
STRADE PUBBLICHE / ANAS / DEMANIO DELLO STATO RAMO STRADE	AREE DA CONVENZIONARE PER OCCUPAZIONI DEFINITIVE	SEDE FERROVIA E SUE PERTINENZE	STAZIONE FERROVIARIA
ACQUE ESENTI DA ESTIMO	AREE DA CONVENZIONARE PER ASSERVIMENTO	VIABILITA' STAZIONE FERROVIARIA	VIABILITA' STAZIONE FERROVIARIA
DIREZIONE GENERALE DEL DEMANIO	AREE DA CONVENZIONARE PER OCCUPAZIONI TEMPORANEE	VIABILITA' AUTOSTRADALE	VIABILITA' AUTOSTRADALE
PROPRIETA' TELT	SVINCOLO A32	ALTRE VIABILITA'	ALTRE VIABILITA'
PARTICELLA O PORZIONE INTERESSATA DA USI CIVICI	ASSE CAVO 132 Kv IN PROGETTO	DEVAZIONI CANALI	DEVAZIONI CANALI
	ASSE CAVO 132 Kv DA NON REALIZZARE	SISTEMAZIONE IDRALUICA	SISTEMAZIONE IDRALUICA
	FASCIA DI RISPETTO FERROVIA	SISTEMAZIONE AMBIENTALE stazione ferroviaria	SISTEMAZIONE AMBIENTALE stazione ferroviaria
	FASCIA DI RISPETTO VIABILITA'	SISTEMAZIONE AMBIENTALE	SISTEMAZIONE AMBIENTALE
	FASCIA DI RISPETTO CAVO 132 Kv	SERVITU' PER CAVODOTTO 132 Kv VENAU-SUSA	SERVITU' PER CAVODOTTO 132 Kv VENAU-SUSA
		SERVITU' IMPIANTISTICHE	SERVITU' IMPIANTISTICHE
		SERVITU' DI PASSAGGIO	SERVITU' DI PASSAGGIO
		OCCUPAZIONI TEMPORANEE	OCCUPAZIONI TEMPORANEE

LIAISON LYON - TURIN / COLLEGAMENTO TORINO - LIONE
 Partie commune franco-italienne / Section transfrontalière | Parte comune italo-francese / Sezione transfrontaliera

NOUVELLE LIGNE LYON TURIN - NUOVA LINEA TORINO LIONE
 PARTIE COMMUNE FRANCO-ITALIENNE - PARTE COMUNE ITALO-FRANCESE

PARTE IN TERRITORIO ITALIANO - PROGETTO IN VARIANTE
 (OTTEMPERANZA ALLA PRESCRIZIONE N. 235 DELLA DELIBERA CIPE 19/2015)
 CUP C11J0500030001 - PROGETTO DEFINITIVO

GENIE CIVIL - OPERE CIVILI
ESPROPRIATIONS / ASSERVISSEMENTS / URBANISME
ESPROPRI / ASSERVIMENTI / URBANISTICA
LIGNE EN CABLE 132 kV Venaus - Susa - CAVIDOTTO 132 Kv Venaus - Susa
Superposition axe de projet a ne pas realiser sur vue un plan cadastrale -
Sovrapposizione asse di progetto da non realizzare su planimetria catastale
Comune di Mompantero
Tav 2 di 2

Indice	Date / Data	Modifications / Modifiche	Elabè per / Concepito da	Verifié per / Controlato da	Autenti per / Autorizzato da
D	09/11/2012	Première diffusion / Prima emissione	GHEA	M. RUSSO C. OGIBENE	L. CHANTRON M. PANTALEO
A	08/02/2013	Révision suite aux commentaires LTF / Revisione a seguito commenti LTF	GHEA	M. RUSSO C. OGIBENE	L. CHANTRON M. PANTALEO
B	08/02/2013	Passage au statut AP / Passaggio allo stato AP	GHEA	M. RUSSO C. OGIBENE	L. CHANTRON M. PANTALEO
C	23/12/2016	Première diffusion phase PRV Prima emissione fase PRV	GHEA	F. MAGNORFI C. OGIBENE	L. CHANTRON A. MORDASINI
D	31/01/2017	Passage au statut AP / Passaggio allo stato AP	GHEA	F. MAGNORFI C. OGIBENE	L. CHANTRON A. MORDASINI

Code Doc P R V C 3 A T S 3 1 4 1 8 D A P P L A
 Phase / Fase | Sigle étude / Sigla | Fonction / Funzione | Numéro | Indice | Statut / Stato | Type / Tipo

INDRIZZO GED / ADRESSE GED CSA // // 37 49 09 30 02 | **ÉCHELLE / SCALA** 1:1500

TUNNEL EURALPIN LYON TURIN | TELT sas - Savoie Technolac - Bâtiment "Homère" - 13 allée du Lac de Constance - 73070 LE BOURGET DU LAC (France) | TEL: +33 (0) 4 79 68 56 50 - FAX: +33 (0) 4 79 68 56 75 | RCS Chambéry 439 556 952 - TVA: FR 03439556952 | Propriété TELT Tous droits réservés - Propriété TELT Tutti i diritti riservati

SCALA DI RIFERIMENTO 1: 1.5