


**LEGENDA OCCUPAZIONI**


	OCCUPAZIONI DEFINITIVE
	ASSERVIMENTI
	OCCUPAZIONI TEMPORANEE
	AREA NON PIÙ SOGGETTA AD OCCUPAZIONE

**FASCE DI RISPETTO**

	ASSE CAVO 132 Kv IN PROGETTO
	ASSE CAVO 132 Kv DA NON REALIZZARE
	FASCIA DI RISPETTO FERROVIA
	FASCIA DI RISPETTO VIABILITÀ
	FASCIA DI RISPETTO CAVO 132 Kv

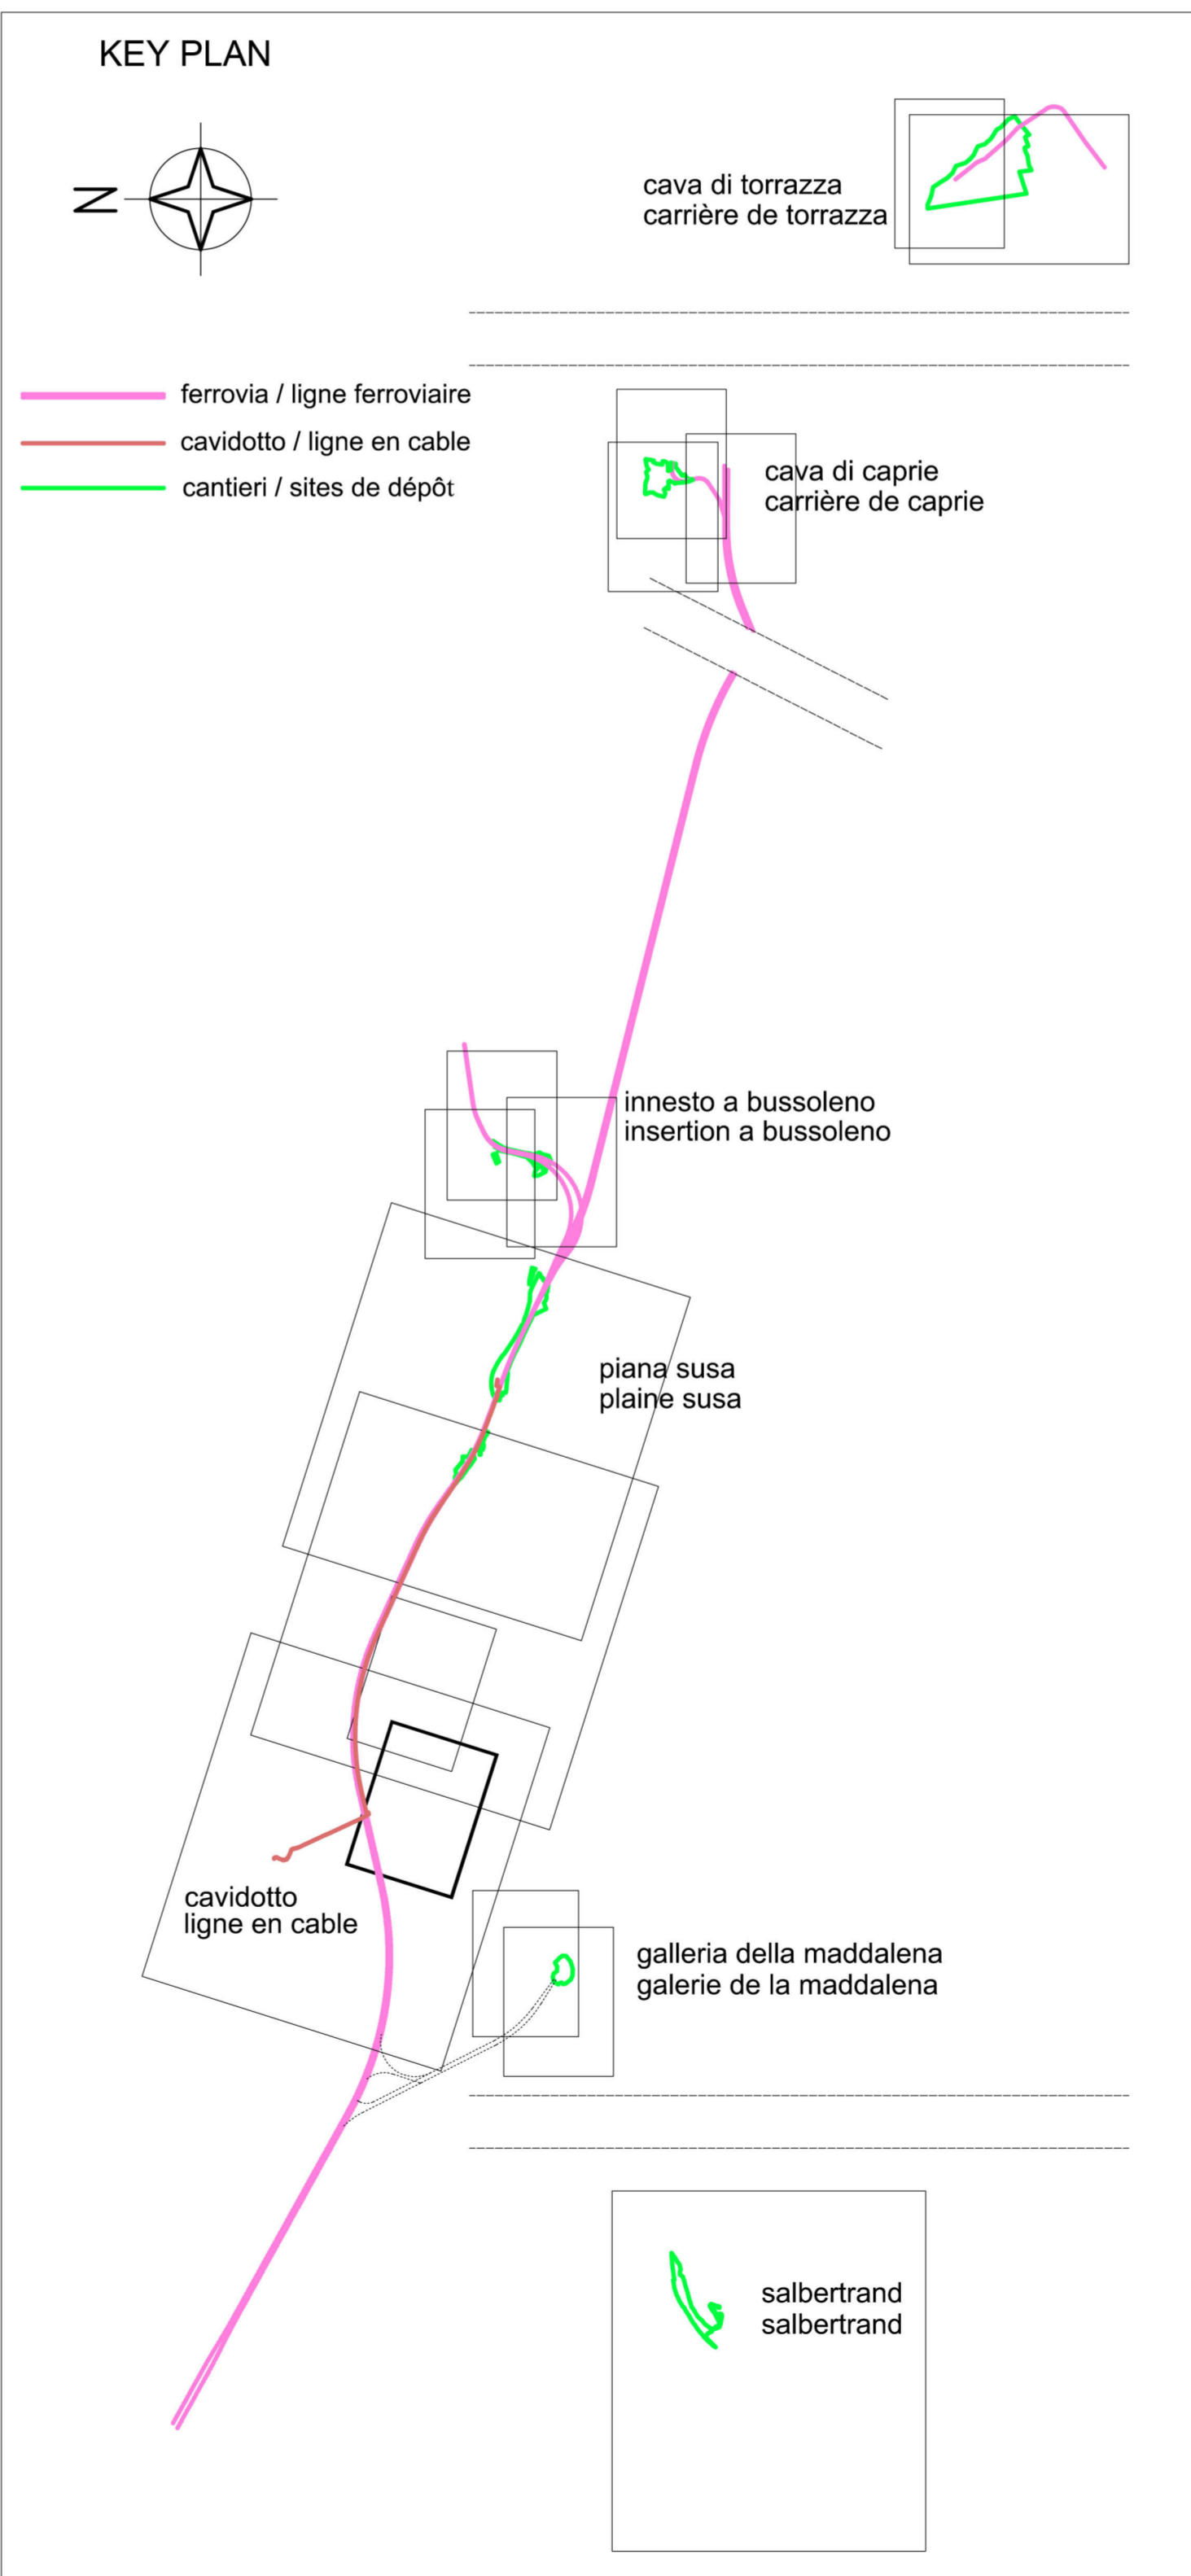

ASSENZA DI OCCUPAZIONI

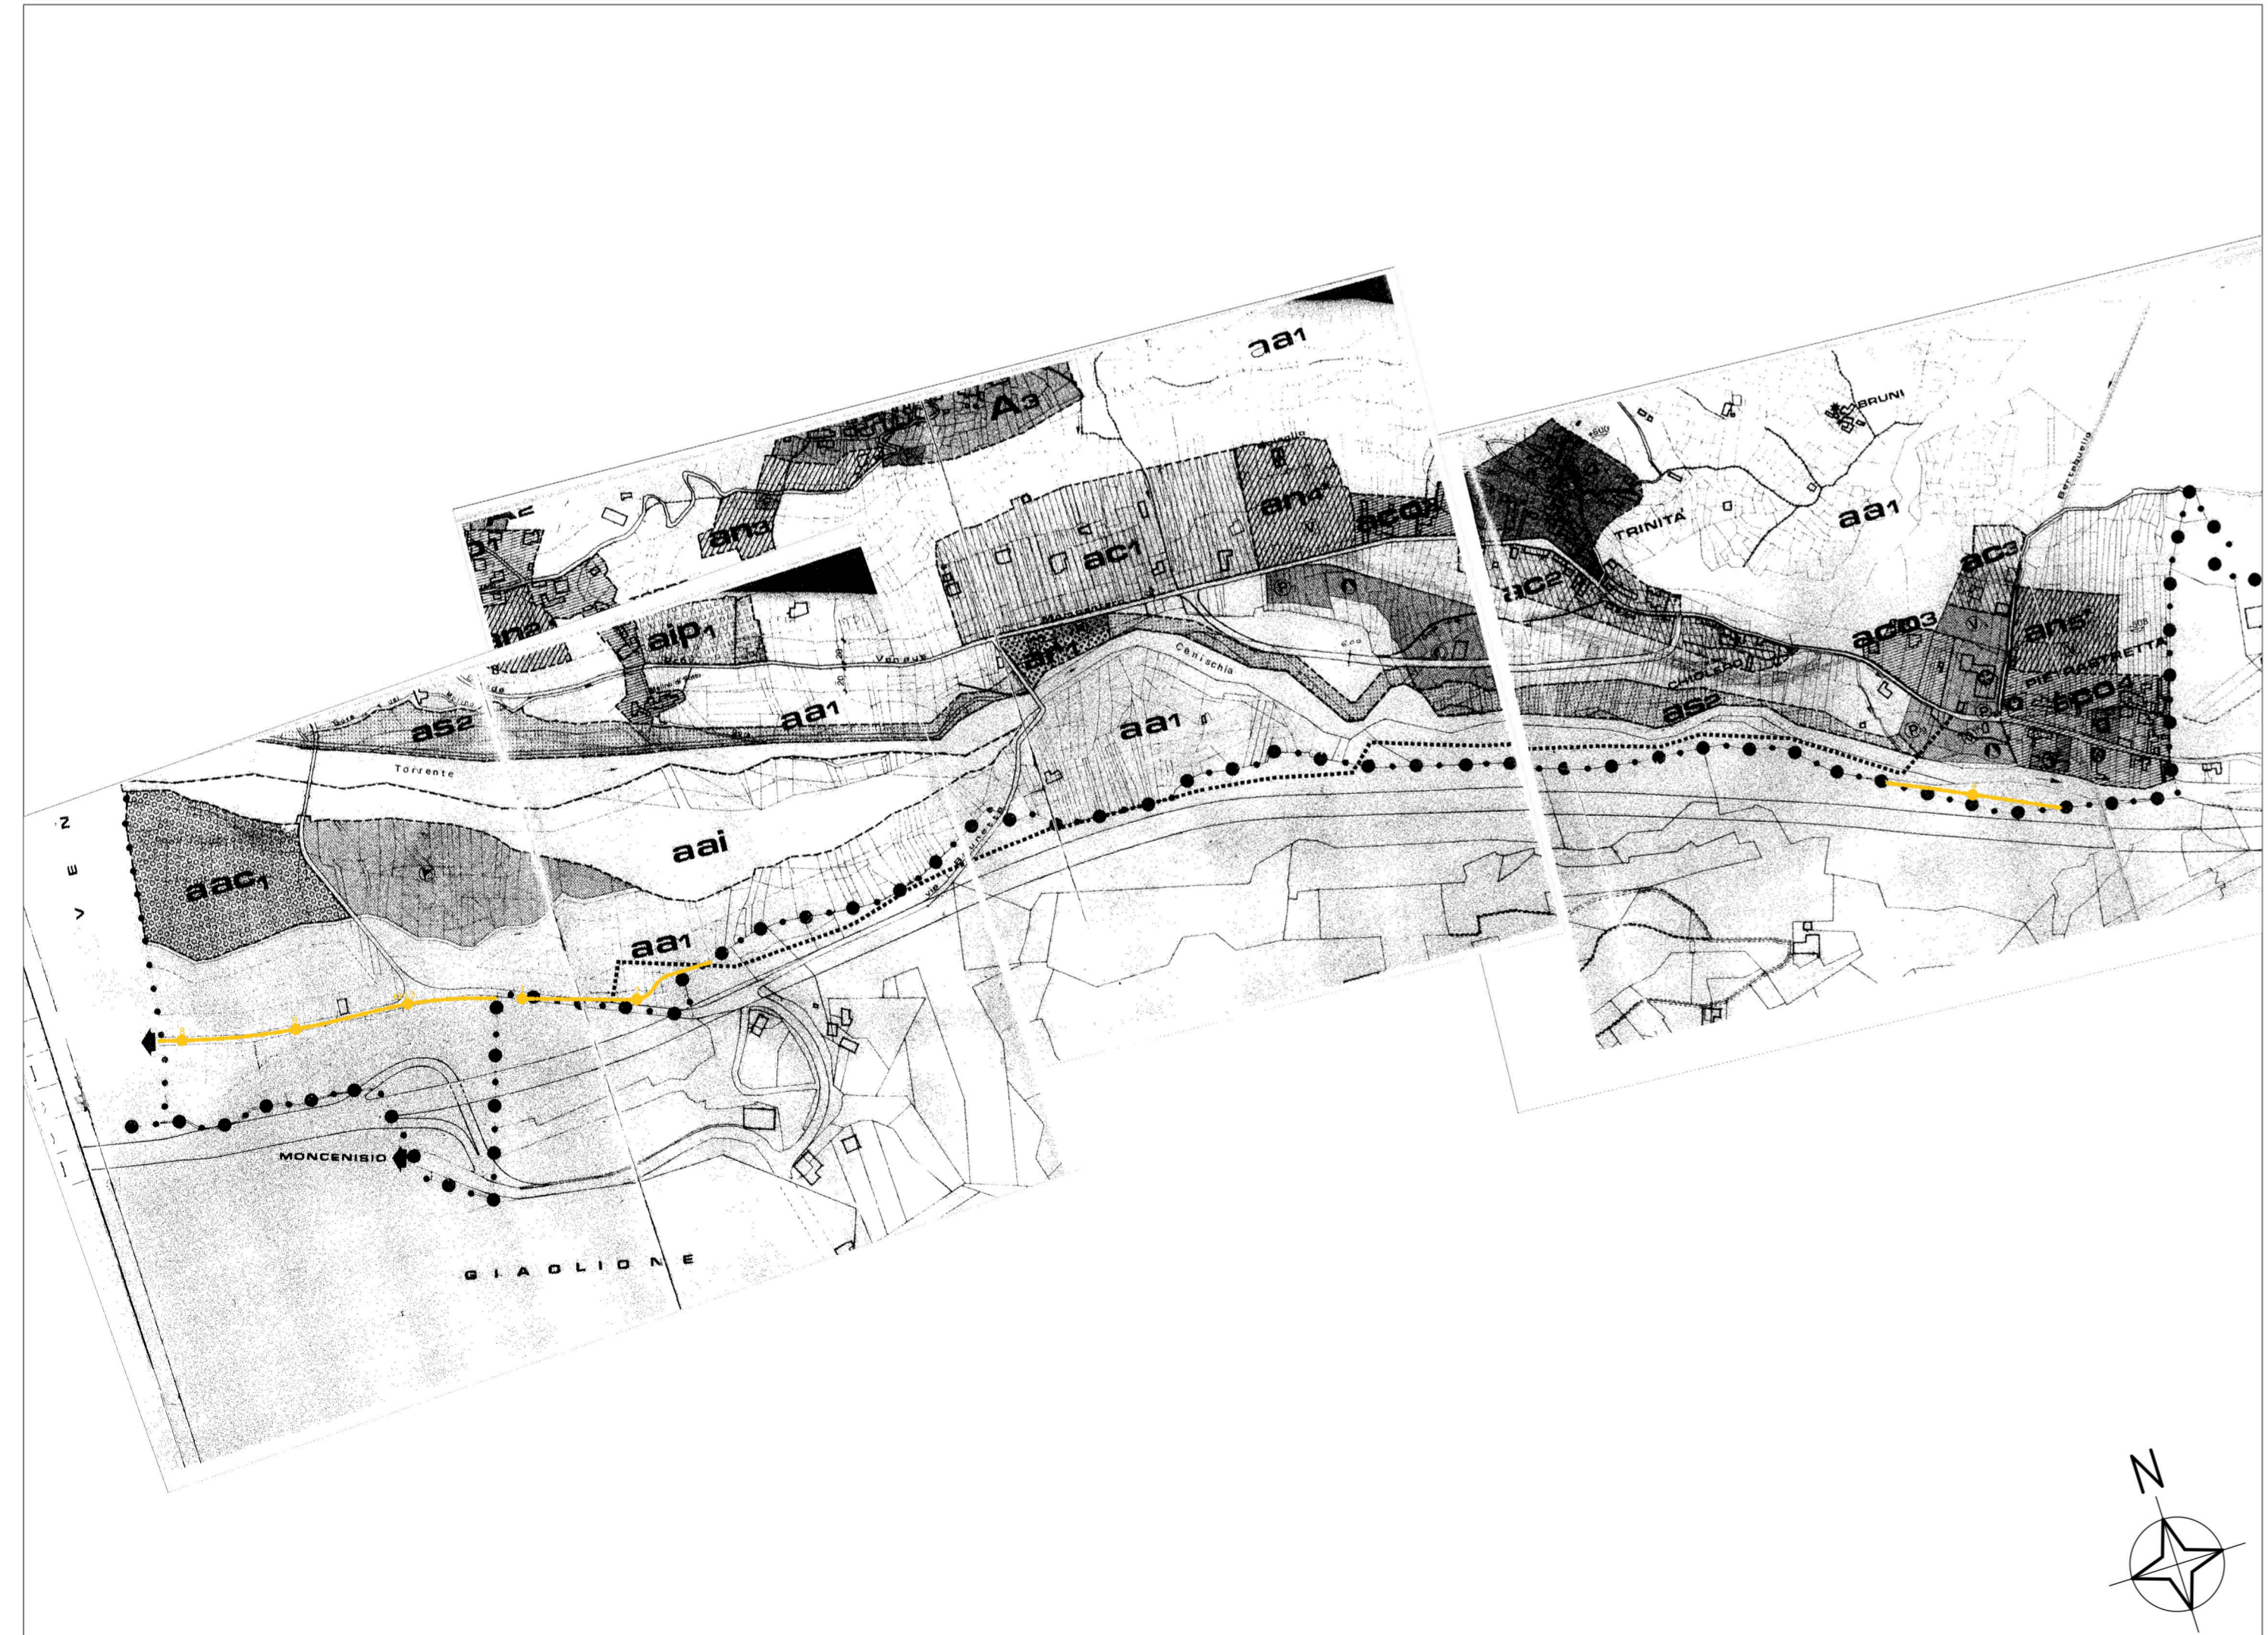

**LAISON LYON - TURIN / COLLEGAMENTO TORINO - LIONE**

Partie commune franco-italienne / Section transfrontalière | Parte comune italo-francese / Sezione transfrontaliera

**NOUVELLE LIGNE LYON TURIN - NUOVA LINEA TORINO LIONE**  
 PARTIE COMMUNE FRANCO-ITALIENNE - PARTE COMUNE ITALO-FRANCESE

**PARTE IN TERRITORIO ITALIANO - PROGETTO IN VARIANTE**  
 (OTTEMPERANZA ALLA PRESCRIZIONE N. 235 DELLA DELIBERA CIPE 19/2015)  
 CUP C11J05000030001 - PROGETTO DEFINITIVO

**GENIE CIVIL - OPERE CIVILI**  
**EXPROPRIATIONS / ASSERVISSEMENTS / URBANISME**  
**ESPROPRI / ASSERVIMENTI / URBANISTICA**

**LIGNE EN CABLE 132 KV VENAUS - SUSA - CAVIDOTTO 132 KV VENAUS - SUSA**  
 Superposition axe de projet a ne pas realiser sur PRGC -  
 Sovrapposizione asse di progetto da non realizzare su PRGC  
 Comune di Mompantero

Indice	Date / Data	Modifications / Modifiche	Établi par / Concepito da	Vérifié par / Controlato da	Autorisé par / Autorizzato da
D	09/11/2012	Première diffusion / Prima emissione	GHEA	M. RUSSO C. OGNIBENE	L. CHANTRON M. PANTALEO
A	08/02/2013	Révision suite aux commentaires LTF / Revisione a seguito commenti LTF	GHEA	M. RUSSO C. OGNIBENE	L. CHANTRON M. PANTALEO
B	08/02/2013	Passage au statut AP / Passaggio allo stato AP	GHEA	M. RUSSO C. OGNIBENE	L. CHANTRON M. PANTALEO
C	23/12/2016	Première diffusion phase PRV Prima emissione fase PRV	GHEA	F. MAGNORFI C. OGNIBENE	L. CHANTRON A. MORDASINI
D	31/01/2017	Passage au statut AP / Passaggio allo stato AP	GHEA	F. MAGNORFI C. OGNIBENE	L. CHANTRON A. MORDASINI

**Code Doc** P R V C 3 A T S 3 1 4 2 0 D A P P L A

INDRIZZO GED / ADRESSE GED: CSA // // // 37 49 09 30 03

ÉCHELLE / SCALA: 1:5000

TELT sas - Savoie Technolac - Bâtiment "Homère" -  
 13 allée du Lac de Constance - 73370 LE BOURGET DU LAC ( France )  
 Tél: +33 (0) 4 79 68 56 50 - Fax: +33 (0) 4 79 68 56 75  
 RCS Chambéry 439 596 962 - TVA: FR 03439556952  
 Propriété TELT Tous droits réservés - Propriété TELT Tutti i diritti riservati

TUNNEL EURALPIN | LYON - TURIN