Aree private	Aree pubbliche	Aree da convenzionare	
			PROPRIETA' TELT
			OCCUPAZIONI DEFINITIVE PROGETTO CIPE N° 19/2015
			OCCUPAZIONI TEMPORANEE PROGETTO CIPE N° 19/2015
			OCCUPAZIONI DEFINITIVE IN VARIANTE
			ASSERVIMENTI IN VARIANTE
			OCCUPAZIONI TEMPORANEE IN VARIANTE
			AREA NON PIÙ SOGGETTA AD OCCUPAZIONE DEFINITIVA
			AREA NON PIÙ SOGGETTA AD ASSERVIMENTO
			AREA NON PIÙ SOGGETTA AD OCCUPAZIONE TEMPORANEA
1			RIFERIMENTO DITTA INTERESSATA DAL PROGETTO DI VARIANTE

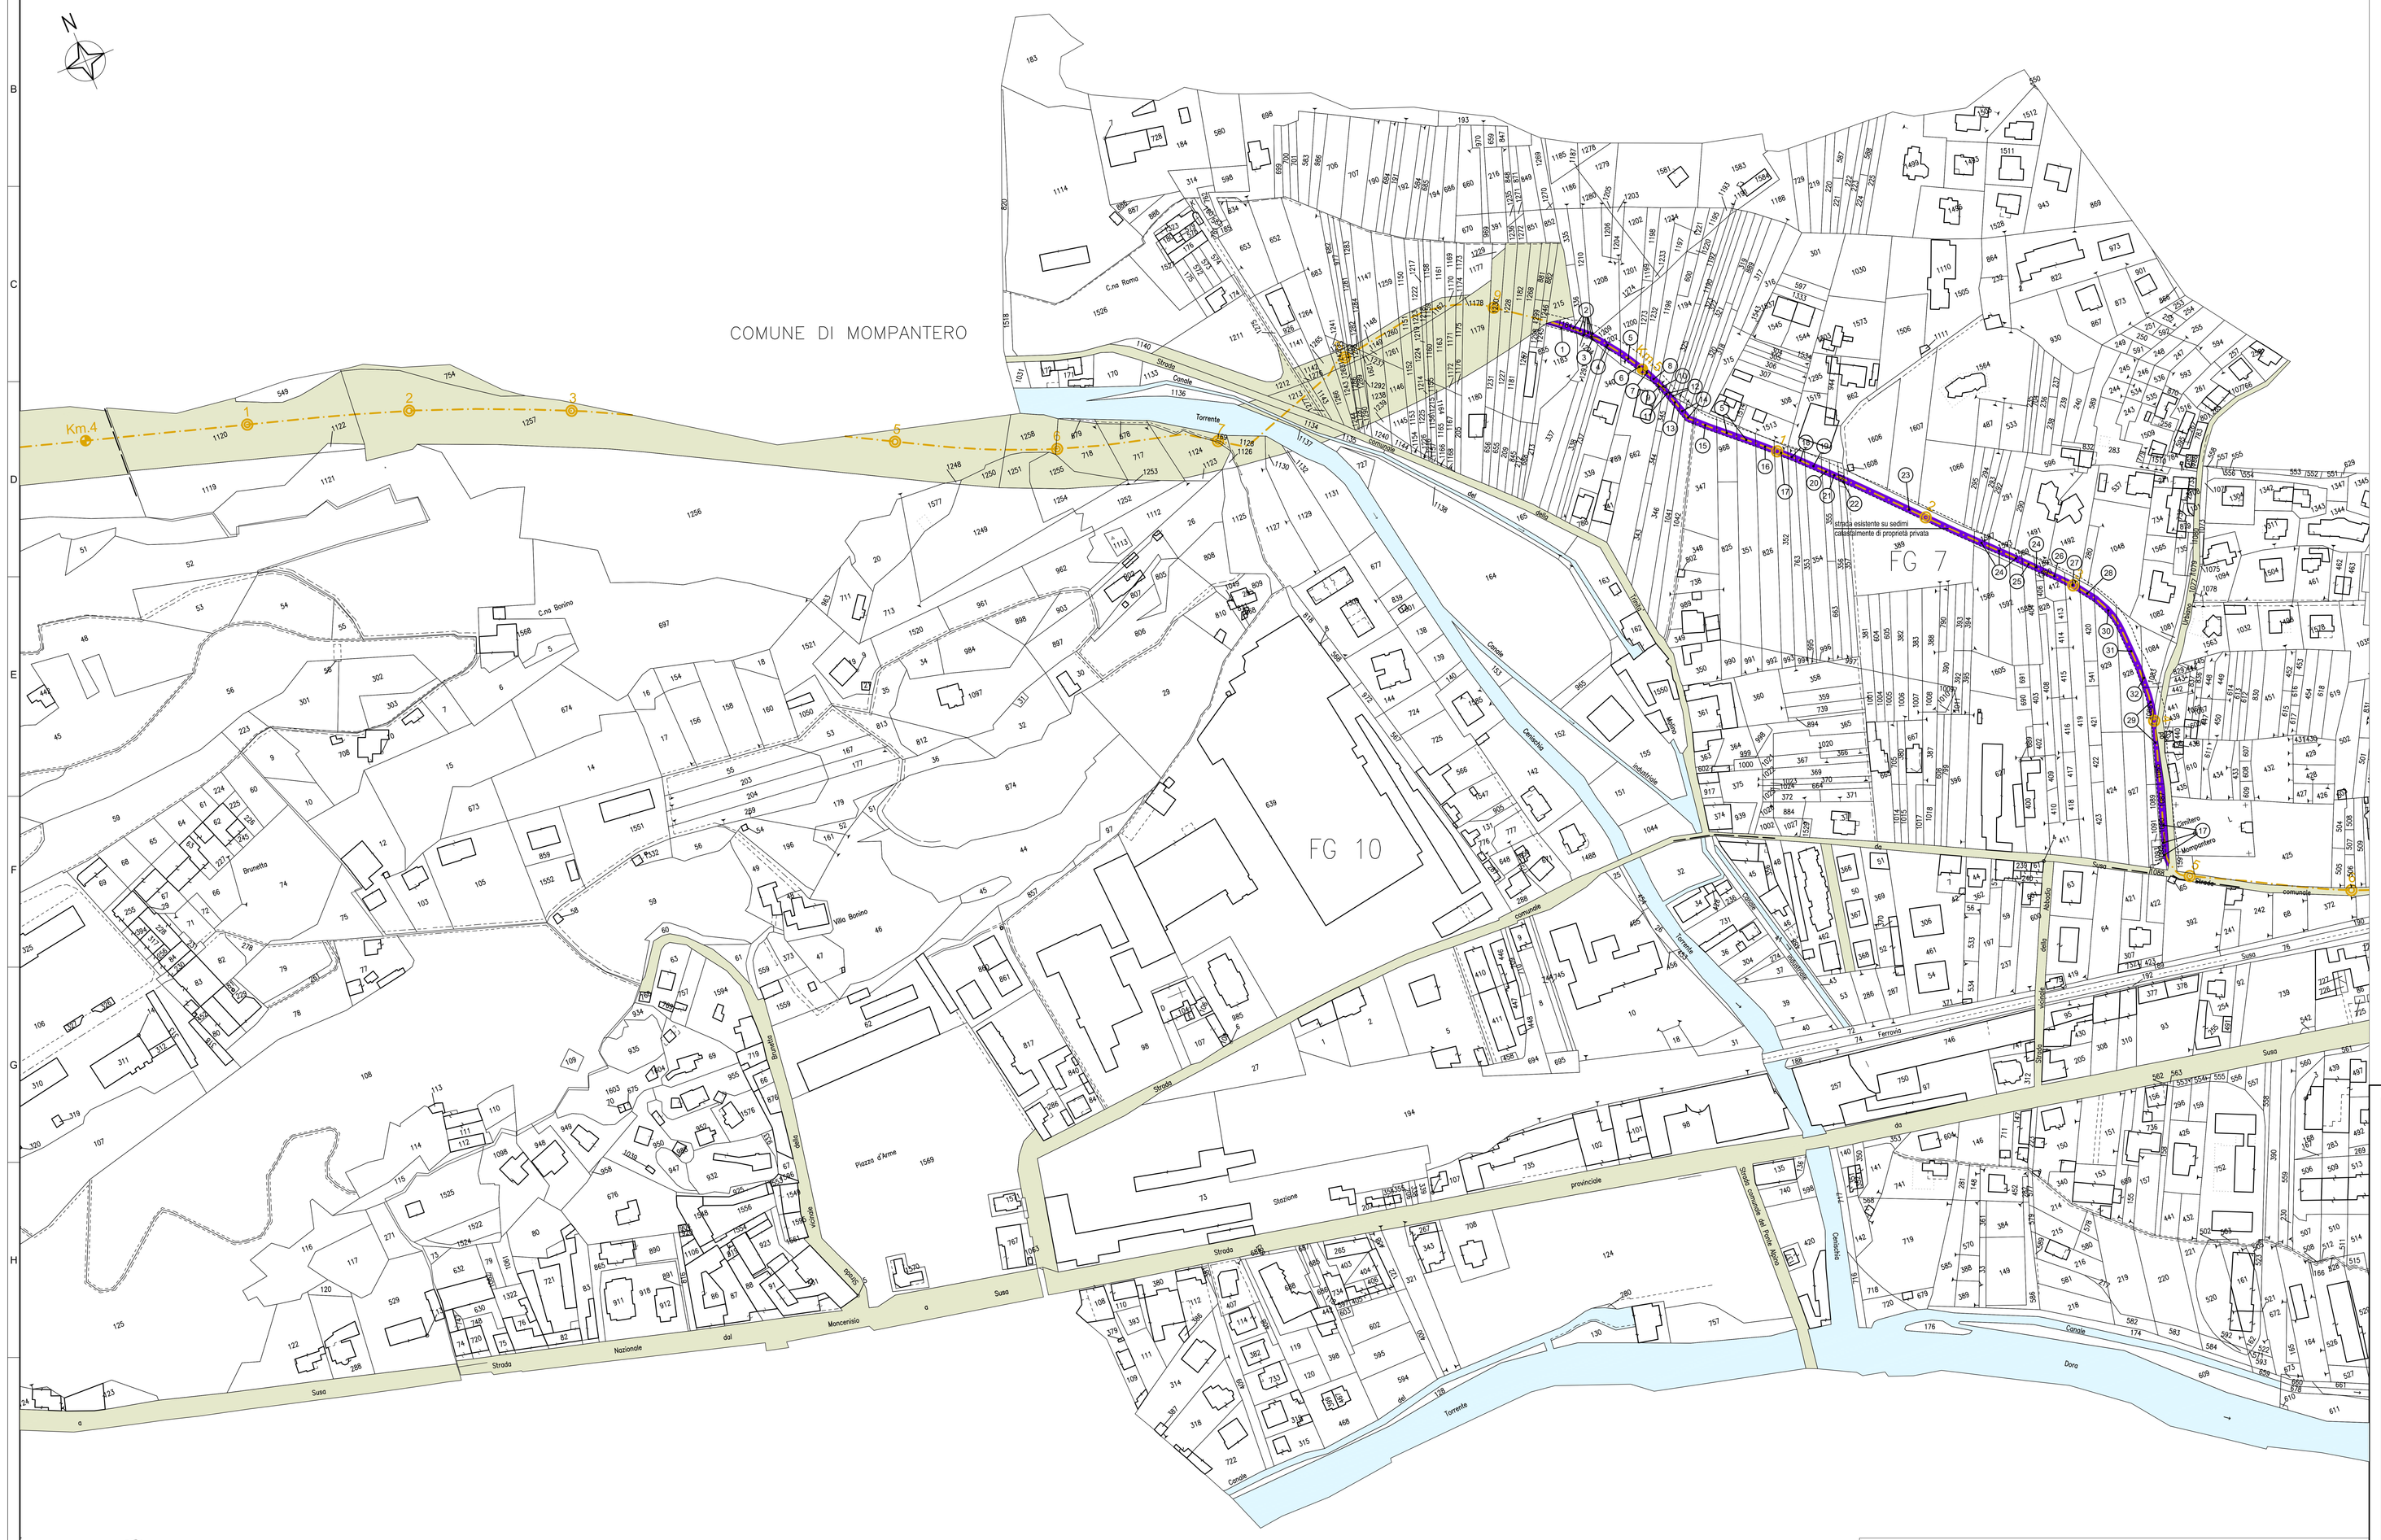

KEY PLAN

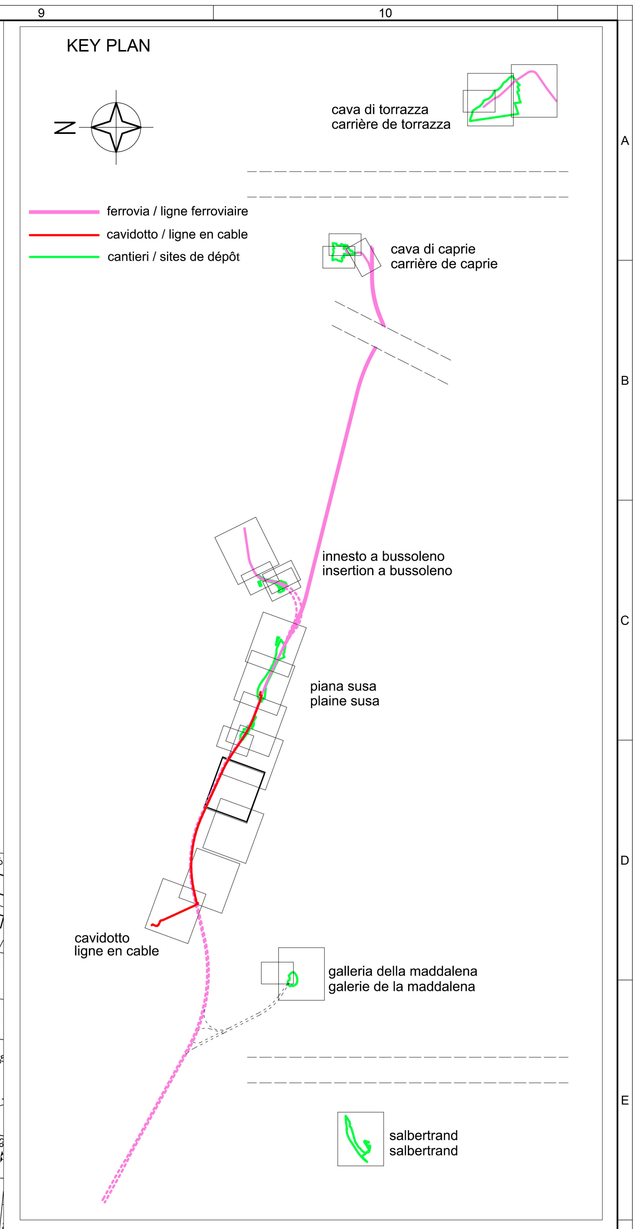

SIMBOLOGIA DI PIANO PARTICELLARE

ESISTENTE	Aree private	Aree pubbliche	TITOLI DI OCCUPAZIONE
STRADE PUBBLICHE / ANAS / DEMANIO DELLO STATO RAMO STRADE			SEDE FERROVIA E SUE PERTINENZE
ACQUE ESENTI DA ESTIMO			STAZIONE FERROVIARIA
DIREZIONE GENERALE DEL DEMANIO			VIABILITA' STAZIONE FERROVIARIA
PROPRIETA' TELT			VIABILITA' AUTOSTRADALE
PARTICELLA O PORZIONE INTERESSATA DA USI CIVICI			ALTRE VIABILITA'
AREE IN CONVENZIONE			DEVIAZIONI CANALI
AREE DA CONVENZIONARE PER OCCUPAZIONI DEFINITIVE			SISTEMAZIONE IDRAULICA
AREE DA CONVENZIONARE PER ASSERVIMENTO			SISTEMAZIONE AMBIENTALE stazione ferroviaria
AREE DA CONVENZIONARE PER OCCUPAZIONI TEMPORANEE			SISTEMAZIONE AMBIENTALE
SVINCOLO A32			SERVITU' PER CAVIDOTTO 132 KV VENAUS–SUSA
ASSE CAVO 132 Kv IN PROGETTO			SERVITU' IMPIANTISTICHE
ASSE CAVO 132 Kv DA NON REALIZZARE			SERVITU' DI PASSAGGIO
FASCIA DI RISPETTO FERROVIA			OCCUPAZIONI TEMPORANEE
FASCIA DI RISPETTO VIABILITA			
FASCIA DI RISPETTO CAVO 132 Kv			

LIAISON LYON - TURIN / COLLEGAMENTO TORINO - LIONE

Partie commune franco-italienne
Section transfrontalière

Parte comune italo-francese
Sezione transfrontaliera

NOUVELLE LIGNE LYON TURIN - NUOVA LINEA TORINO LIONE
PARTIE COMMUNE FRANCO-ITALIENNE - PARTE COMUNE ITALO-FRANCESE

PARTE IN TERRITORIO ITALIANO - PROGETTO IN VARIANTE
(OTTEMPERANZA ALLA PRESCRIZIONE N. 235 DELLA DELIBERA CIPE 19/2015)

CUP C11J05000030001 - PROGETTO DEFINITIVO

GENIE CIVIL - OPERE CIVILI
EXPROPRIATIONS / ASSERVISSEMENTS / URBANISME
ESPROPRI / ASSERVIMENTI / URBANISTICA
LIGNE EN CABLE 132 kV Venaus - Susa - CAVIDOTTO 132 Kv Venaus - Susa
Plan parcellaire des aires ne plus sujettes à occupation -
Piano particellare delle aree non più soggette ad occupazione
Comune di Susa
Tav 2 di 3

Indice	Date / Data	Modificatione / Modifiche	Etabli par / Concepito da	Verifié par / Controllato da	Autorisé par / Autorizzato da
0	09/11/2012	Première diffusion / Prima emissione	GHEA	M. RUSSO C. OGNIBENE	L. CHANTRON M. PANTALEO
A	08/02/2013	Révision suite aux commentaires LTF/ Revisione a seguito commenti LTF	GHEA	M. RUSSO C. OGNIBENE	L. CHANTRON M. PANTALEO
B	08/02/2013	Passage au statut AP / Passaggio allo stato AP	GHEA	M. RUSSO C. OGNIBENE	L. CHANTRON M. PANTALEO
C	23/12/2016	Première diffusion phase PRV Prima emissione fase PRV	GHEA	F. MAGNORFI C. OGNIBENE	L. CHANTRON A. MORDASINI
D	31/01/2017	Passage au statut AP / Passaggio allo stato AP	GHEA	F. MAGNORFI C. OGNIBENE	L. CHANTRON A. MORDASINI

Code Doc	P	R	V	C	3	A	T	S	3	1	4	2	5	D	A	P	P	L	A
	Phase / Fase		Sigle étude / Sigla				Emetteur / Emittente			Numero				Indice	Statut / Stato			Type / Tipo	

INDIRIZZO GED / ADRESSE GED	C3A	#	#	37	49	10	30	02

ÉCHELLE / SCALA
1:1500

TELT sas - Savoie Technolac - Bâtiment "Hermès" -
13 allée du Lac de Constance - 73370 LE BOURGET DU LAC - (France)
Tél.: +33 (0) 4.79.68.56.50 - Fax: +33 (0) 4.79.68.56.79
RCS Chambéry 439 556 952 - TVA FR 03439556952

Propriété TELT Tous droits réservés - Proprietà TELT Tutti i diritti riservati

TUNNEL EURALPIN LYON TURIN

Cofinancé par l'Union Européenne
Cofinanziato dall'Unione Europea

QUADRO D'UNIONE COMUNALE

Comune di: SUSA	Provincia di: TORINO

Linea AV Torino – Lione
Cavidotto da non realizzare