CITTÀ DI SUSA

REGIONE PIEMONTE

PIANO REGOLATORE GENERALE COMUNALE

APPROV. D.G.R. n° 112/30387 del 3/6/80

E SUCCESSIVA VARIANTE n° 1

APPROV. D.G.R. n. 373-46961 del 9/6/95

progettisti
arch. Edda Follis To C.so Re Umberto 37
arch. Giovanni Picco To C.so Re Umberto 38
arch. Fabio Minucci To C.so Marconi 9

oggetto della tavola:
Perimetrazione delle aree urbanizzate e urbanizzande

TAV. P/2

scala 1:5000

data: 09 GIUGNO 1995

ZONE DI PIANO

- Cs — CENTRO STORICO
- Vn — NUCLEO URBANO DI VECCHIA FORMAZIONE
- $Ar_{1-5..15-17..22}$ — AREE CONSOLIDATE
- $Aru_{1..5}$ — AREE DI RISTRUTTURAZIONE URBANISTICA
- $Ac_{0..19}$ — AREE DI COMPLETAMENTO
- $Ni_{1,4}$ — AREE DI NUOVO IMPIANTO - CON S.U.E.
- $Ep_{1,2}$ — AREE ASSOGGETTATE AD EDILIZIA PUBBLICA
- Acp — AREA ASSOGGETTATA A PECO DA COMPLETARE
- T_1 — AREA PER ATTIVITA' TERZIARIA - CON S.U.E.
- Aurp — AREA URBANA DI RILOCALIZZAZIONE INDUSTRIALE PER ATTIVITA' POLIFUNZIONALI - CON S.U.E.
- $Aup_{1,2}$ — AREE URBANE PER ATTIVITA' POLIFUNZIONALI
- $Ia_{1..6}$ — IMPIANTI PRODUTTIVI ESISTENTI
- $It_{1..9}$ — AREE PER IMPIANTI TECNOLOGICI
- $Td_{1..5}$ — IMPIANTI DI DISTRIBUZIONE CARBURANTE
- $Te_{1-3..7}$ — AREE PER ATTIVITA' TERZIARIE ESISTENTI
- $An_{1..4}$ — AREE DI VALORE AMBIENTALE
- Bs — BENE CULTURALE AMBIENTALE
- Pa — PARCO ARCHEOLOGICO
- Pb — PARCO DELLA BRUNETTA
- Ap — AREE AGRICOLE
- ✱ — CASCINA ESISTENTE
- PIP — AREA DI NUOVO IMPIANTO PER RILOCALIZZAZIONI ARTIGIANALI ED ATTIVITA' TERZIARIE
- $Nf_{1..8}$ — NUCLEI FRAZIONALI
- $Nr_{1..6}$ — NUCLEI RURALI DI VECCHIA FORMAZIONE
- Ie — AREA PER ATTIVITA' ESTRATTIVA
- $Apa_{1,2}$ — AREE PRODUTTIVE CONNESSE CON L'ATTIVITA' AGRICOLA
- Ta — AREA PER ATTIVITA' POLIFUNZIONALE DI CARATTERE ARTERIALE CONNESSA CON LA VIABILITA' INTERNAZIONALE
- $Am_{..1}$ — AREA MILITARE
- AREA DI PROPRIETA' MILITARE

INFRASTRUTTURE

- FERROVIA
- AUTOSTRADA
- SEDIME VIARIO ESISTENTE O IN PROGETTO
- SOTTOPASSI
- VIALE ALBERATO

SERVIZI SOCIALI

- AREE PER SERVIZI PUBBLICI
- AREE PRIVATE DI INTERESSE PUBBLICO

SERVIZI DI INTERESSE COMUNALE LOCALIZZATI

ESISTENTE — PROGETTO

- ASILO NIDO
- SCUOLA MATERNA
- SCUOLA ELEMENTARE
- SCUOLA MEDIA INFERIORE
- ATTREZZATURE AMMINISTRATIVE-COMUNI
- ATTREZZATURE SOCIO-CULTURALE-SANITARIE
- ATTREZZATURE RELIGIOSE
- SPAZI PER TEMPO LIBERO, VERDE, GIOCO, SPORT
- PARCHEGGI
- VERDE ATTREZZATO
- CASERMA CARABINIERI

SERVIZI DI INTERESSE GENERALE LOCALIZZATI

- ATTREZZATURE PER L'ISTRUZIONE SUPERIORE ALL'OBBLIGO
- ATTREZZATURE SOCIALI-CULTURALI-SANITARIE-OSPEDALIERE
- PARCHI PUBBLICI, URBANI E TERRITORIALI

SERVIZI DA LOCALIZZARE

- ATTREZZATURE SOCIO-SANITARIE-CULTURALI
- ATTREZZATURE COMUNI (area macello)
- SPAZI PER IL TEMPO LIBERO (verde, gioco, sport)
- VERDE ATTREZZATO
- PARCHI PUBBLICI, URBANI E TERRITORIALI
- PARCHEGGI

LIMITI E VINCOLI

- confine territorio comunale
- limite aree inedificabili (quota 5,50 s.l.m.)
- area soggetta a vincolo ambientale
- zona di recupero (L. 5/8/78 n° 457)
- limite aree di P.R.G.
- allineamenti di P.
- rispetti cimiteriali
- limiti aree di rispetto per fiumi od opere stradali
- VINCOLO ARCHEOLOGICO
- ZONA NON EDIFICABILE D.M.P. L. 22.03.'66
- ZONA FABBRICATI H. MAX MT. 4.50
- / H MAX MT 6.00
- / H MAX MT 4.50
- / H MAX MT 6.00
- DISCARICA

LEGENDA OCCUPAZIONI

- OCCUPAZIONI DEFINITIVE
- ASSERVIMENTI
- OCCUPAZIONI TEMPORANEE
- AREA NON PIÙ SOGGETTA AD OCCUPAZIONE

FASCE DI RISPETTO

- ASSE CAVO 132 Kv IN PROGETTO
- ASSE CAVO 132 Kv DA NON REALIZZARE
- FASCIA DI RISPETTO FERROVIA
- FASCIA DI RISPETTO VIABILITÀ
- FASCIA DI RISPETTO CAVO 132 Kv

KEY PLAN

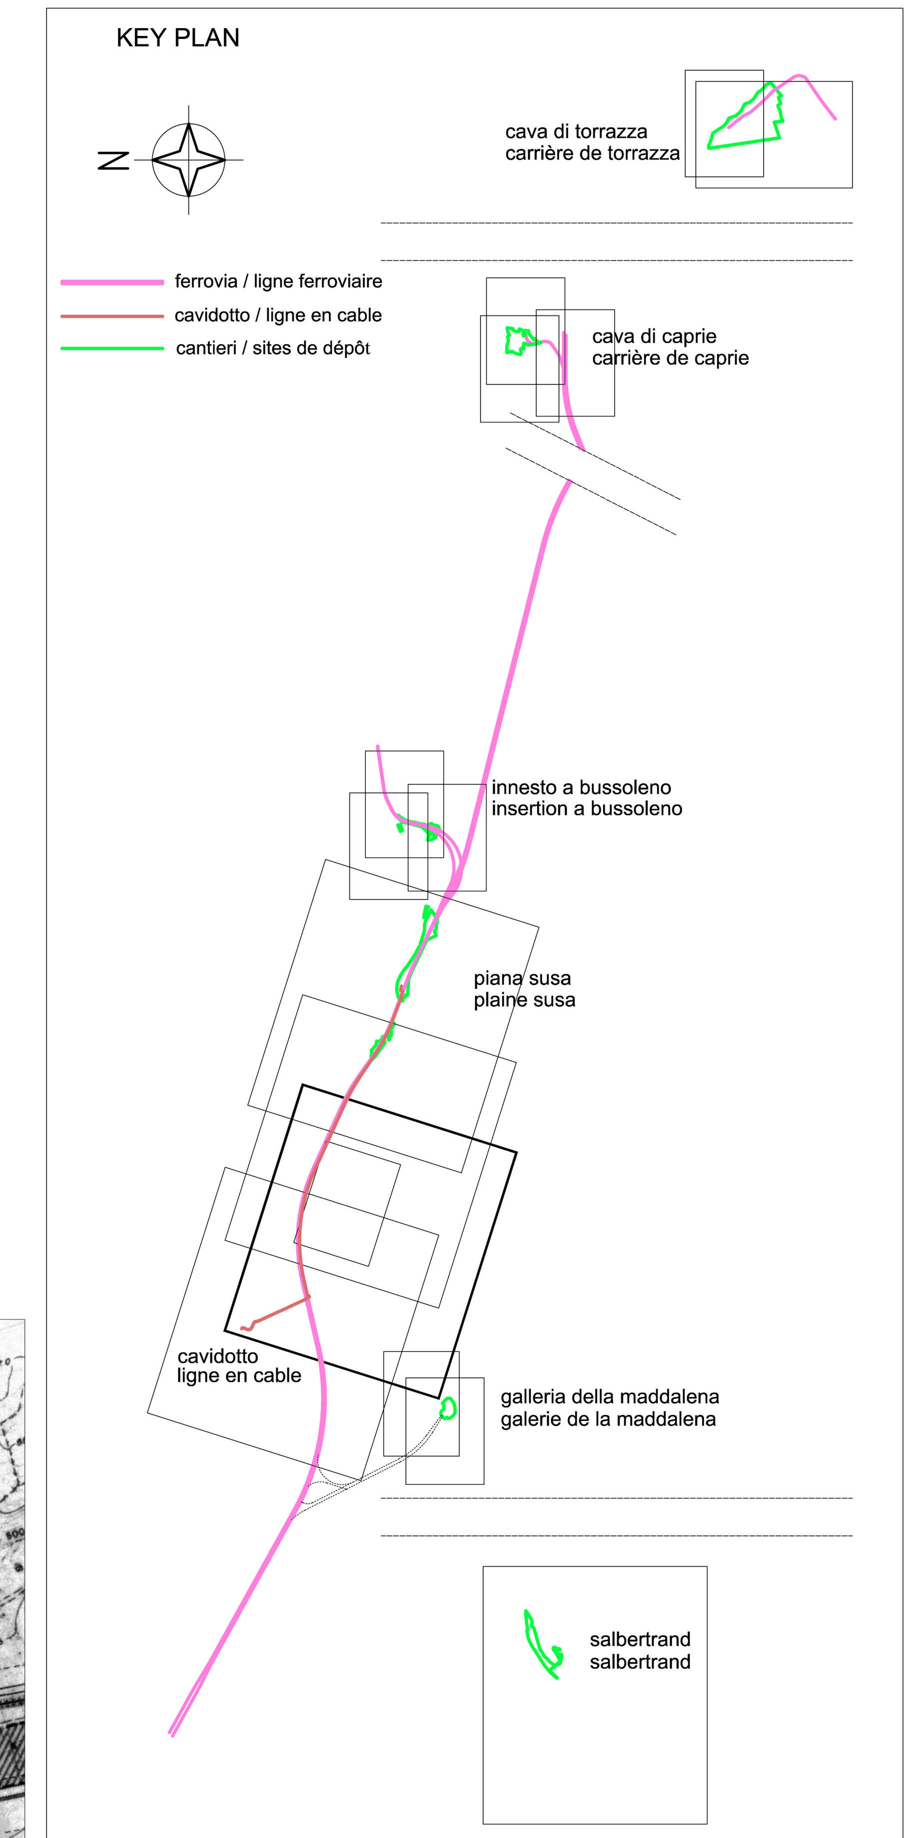

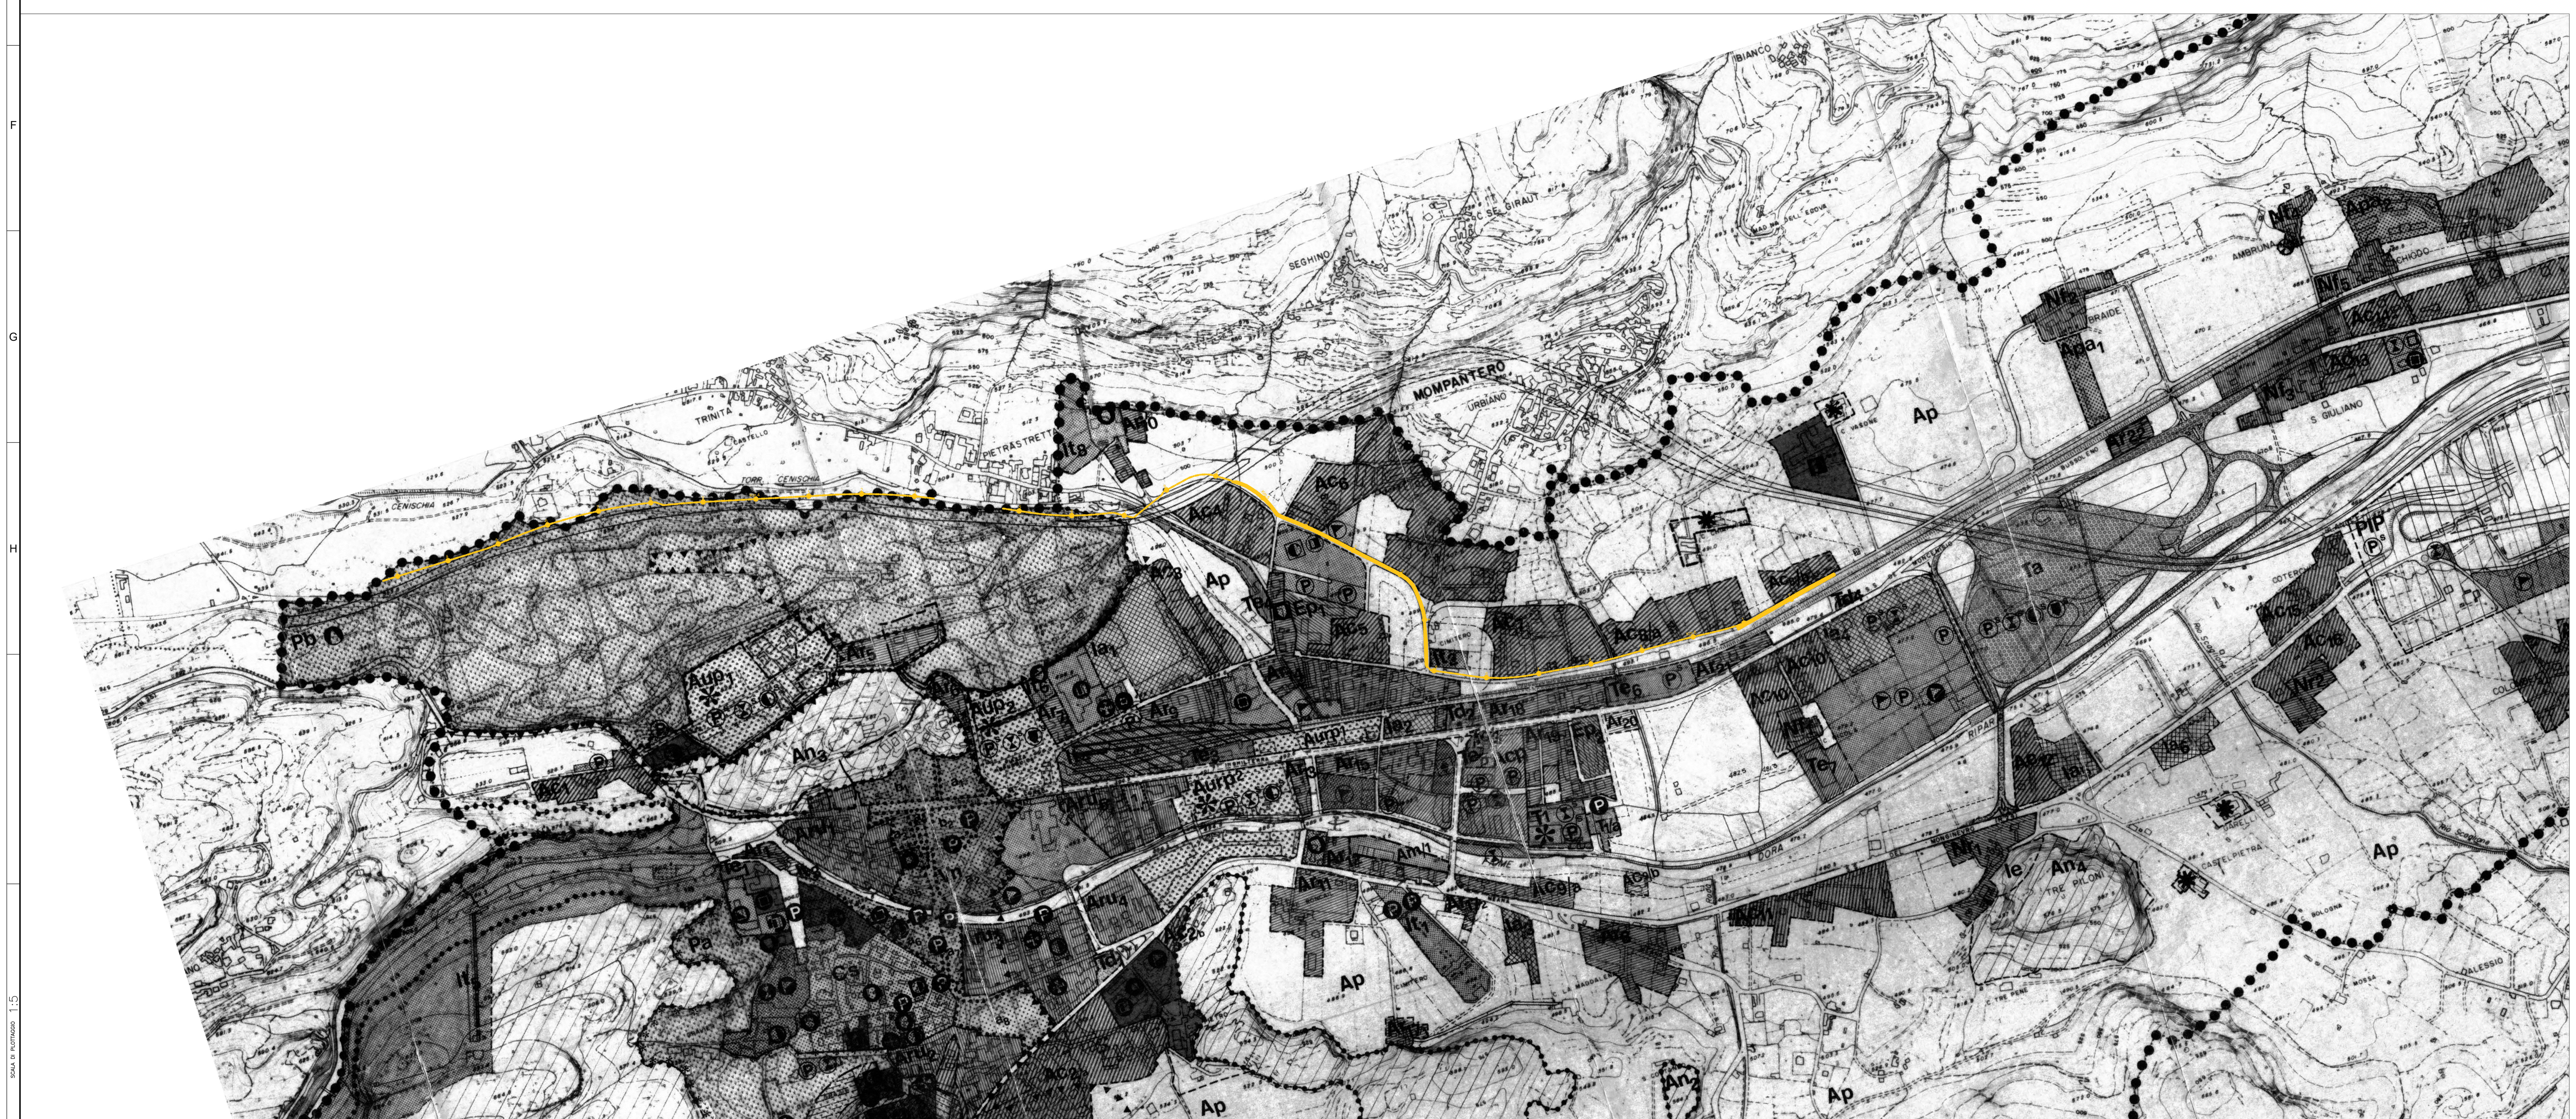

LIAISON LYON - TURIN / COLLEGAMENTO TORINO - LIONE

Partie commune franco-italienne
Section transfrontalière

Parte comune italo-francese
Sezione transfrontaliera

NOUVELLE LIGNE LYON TURIN - NUOVA LINEA TORINO LIONE
PARTIE COMMUNE FRANCO-ITALIENNE - PARTE COMUNE ITALO-FRANCESE

PARTE IN TERRITORIO ITALIANO - PROGETTO IN VARIANTE
(OTTEMPERANZA ALLA PRESCRIZIONE N. 235 DELLA DELIBERA CIPE 19/2015)
CUP C11J05000030001 - PROGETTO DEFINITIVO

GENIE CIVIL - OPERE CIVILI
EXPROPRIATIONS / ASSERVISSEMENTS / URBANISME
ESPROPRI / ASSERVIMENTI / URBANISTICA

LIGNE EN CABLE 132 kV Venaus - Susa - CAVIDOTTO 132 Kv Venaus - Susa
Superposition des aires ne plus sujettes à occupation sur PRGC
Sovrapposizione delle aree non più soggette ad occupazione su PRGC
Comune di Susa

Indice	Date / Data	Modifications / Modifiche	Établi par / Concepito da	Vérifié par / Controllato da	Autorisé par / Autorizzato da
0	09/11/2012	Première diffusion / Prima emissione	GHEA	M. RUSSO C. OGNIBENE	L. CHANTRON M. PANTALEO
A	08/02/2013	Révision suite aux commentaires LTF/ Revisione a seguito commenti LTF	GHEA	M. RUSSO C. OGNIBENE	L. CHANTRON M. PANTALEO
B	08/02/2013	Passage au statut AP / Passaggio allo stato AP	GHEA	M. RUSSO C. OGNIBENE	L. CHANTRON M. PANTALEO
C	23/12/2016	Première diffusion phase PRV Prima emissione fase PRV	GHEA	F. MAGNORFI C. OGNIBENE	L. CHANTRON A. MORDASINI
D	31/01/2017	Passage au statut AP / Passaggio allo stato AP	GHEA	F. MAGNORFI C. OGNIBENE	L. CHANTRON A. MORDASINI

ORDINE DEGLI INGEGNERI DELLA PROVINCIA DI TORINO — Dott. Ing. Francesco MAGNORFI — n. 8234

Code Doc	P	R	V	C	3	A	T	S	3	1	4	2	8	D	A	P	P	L	A
	Phase / Fase			Sigle étude / Sigla			Émetteur / Emittente			Numero				Indice	Statut / Stato		Type / Tipo		

INDIRIZZO GED / ADRESSE GED	C3A	//	//	37	49	10	30	04

ÉCHELLE / SCALA 1:5000

TELT sas - Savoie Technolac - Bâtiment "Homère" - 13 allée du Lac de Constance - 73370 LE BOURGET DU LAC (France)
Tél.: +33 (0) 4.79.68.56.50 - Fax: +33 (0) 4.79.68.56.75
RCS Chambéry 439 556 952 - TVA FR 03439556952
Propriété TELT Tous droits réservés - Proprietà TELT Tutti i diritti riservati

Ce projet est cofinancé par l'Union européenne (DG-TREN)
Questo progetto è cofinanziato dall'Unione europea (TEN-T)

TUNNEL EURALPIN LYON TURIN

SCALA DI PLOTTAGGIO 1:5