

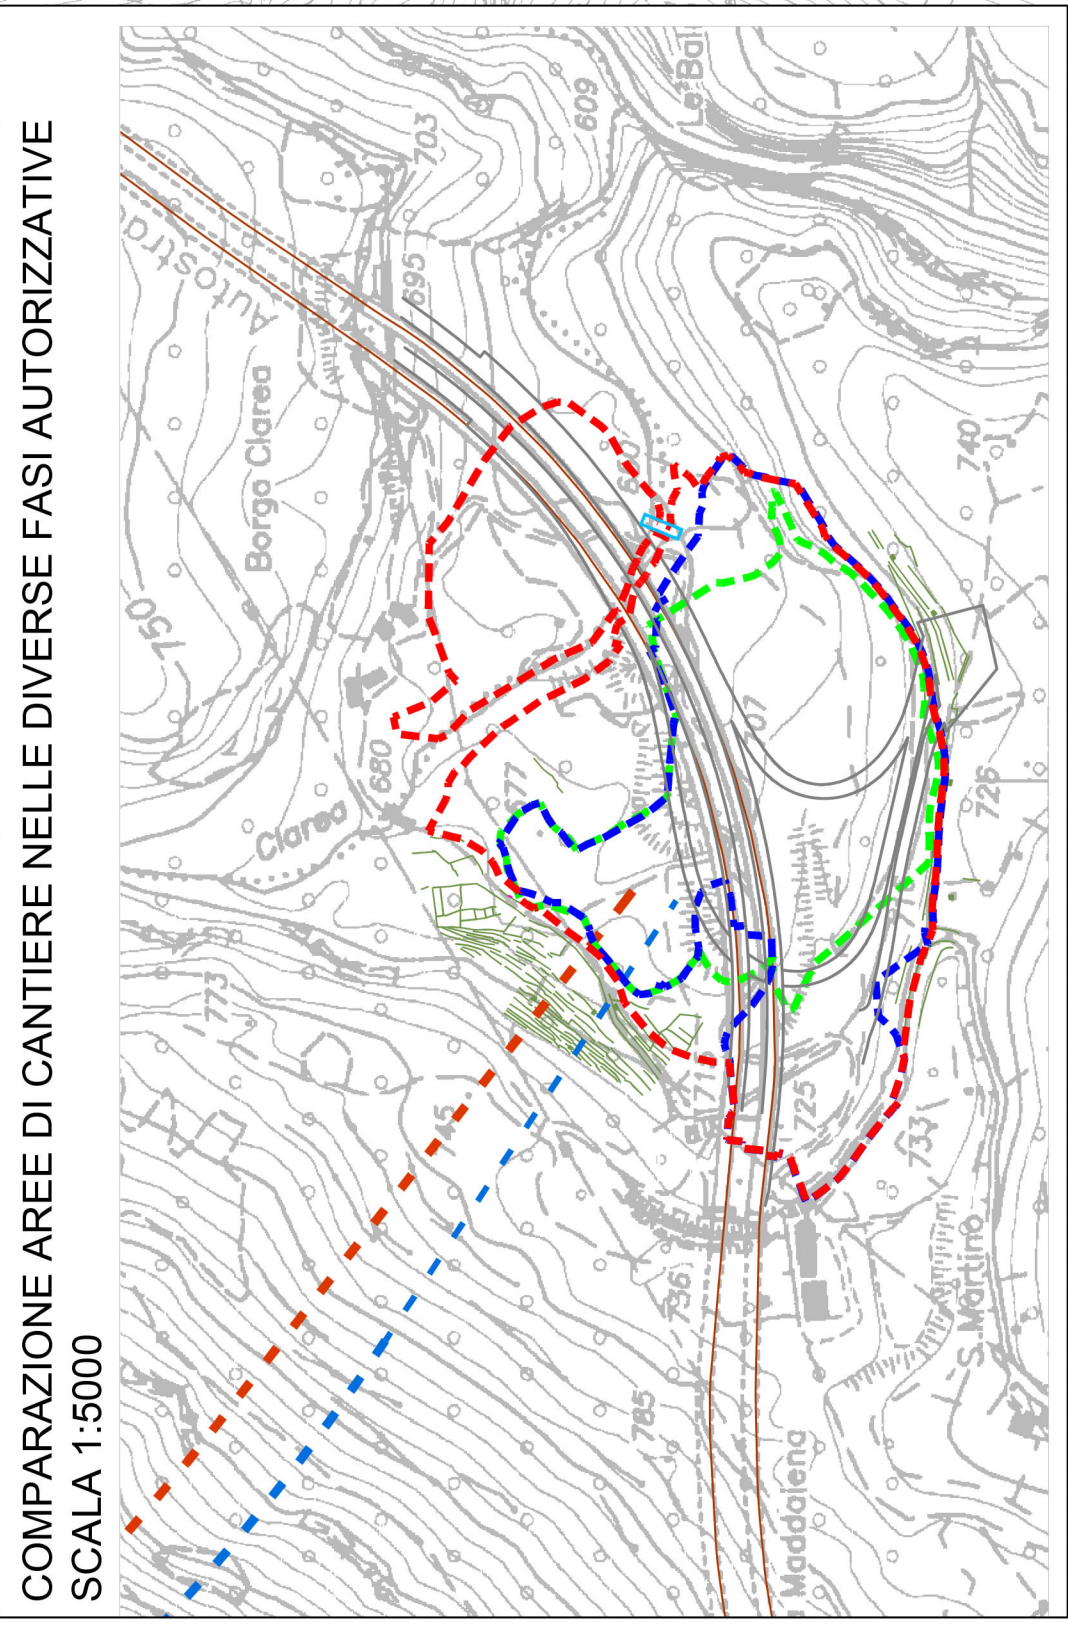
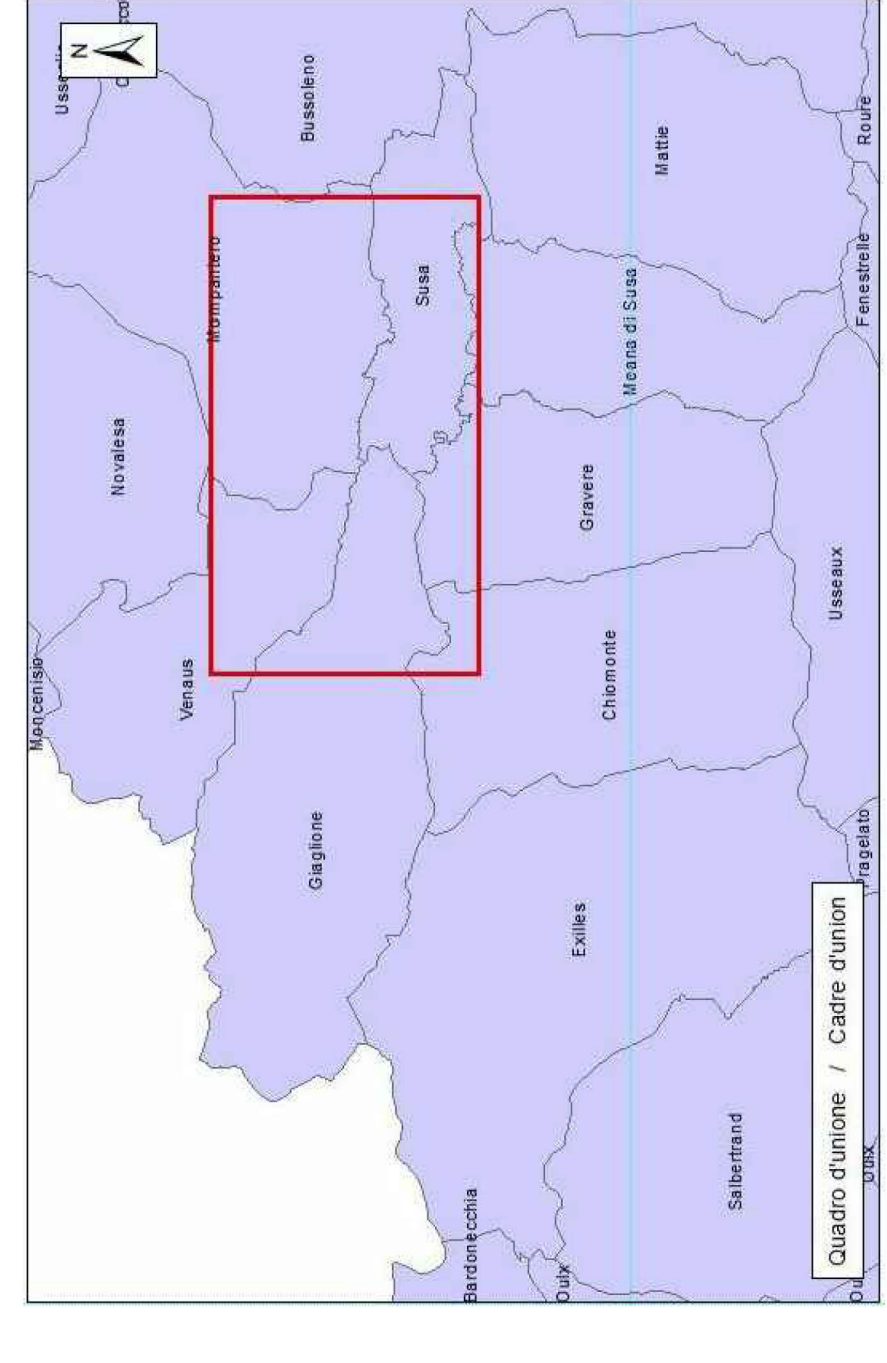
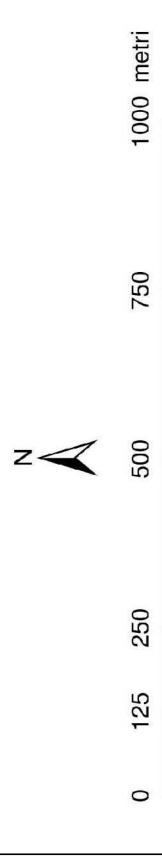


COMPARAZIONE AREE DI CANTIERE NELLE DIVERSE FASI AUTORIZZATIVE  
SCALA 1:5000

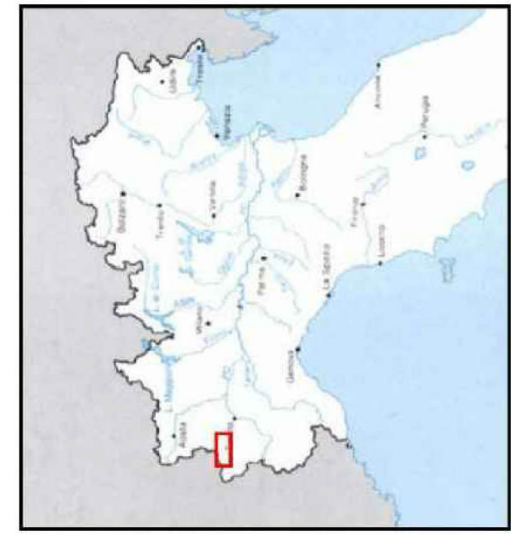

- ELEMENTI DI PROGETTO**
- Progetto Definitivo Approvato**
- Cantiere di imbocco de La Maddalena (Delib. CIPE19/2015)
  - Cantiere del cunicolo esplorativo de La Maddalena (Delib. CIPE88/2010)
  - Caviodotto AT
  - Viabilità esistente
  - N.L.T.L. galleria naturale
  - pk N.L.T.L.
- Progetto di Variante**
- Cantiere di imbocco de La Maddalena
  - Area di Colombara - parcheggio
  - Galleria Maddalena 1
  - Galleria Maddalena 2
  - Galleria di commissione 1
  - Galleria di commissione 2
  - Caviodotto AT in tunnel
  - Teste pozzo
  - Svincolo di Chiomonte
  - Viabilità di cantiere
  - Viabilità security
  - Ponte

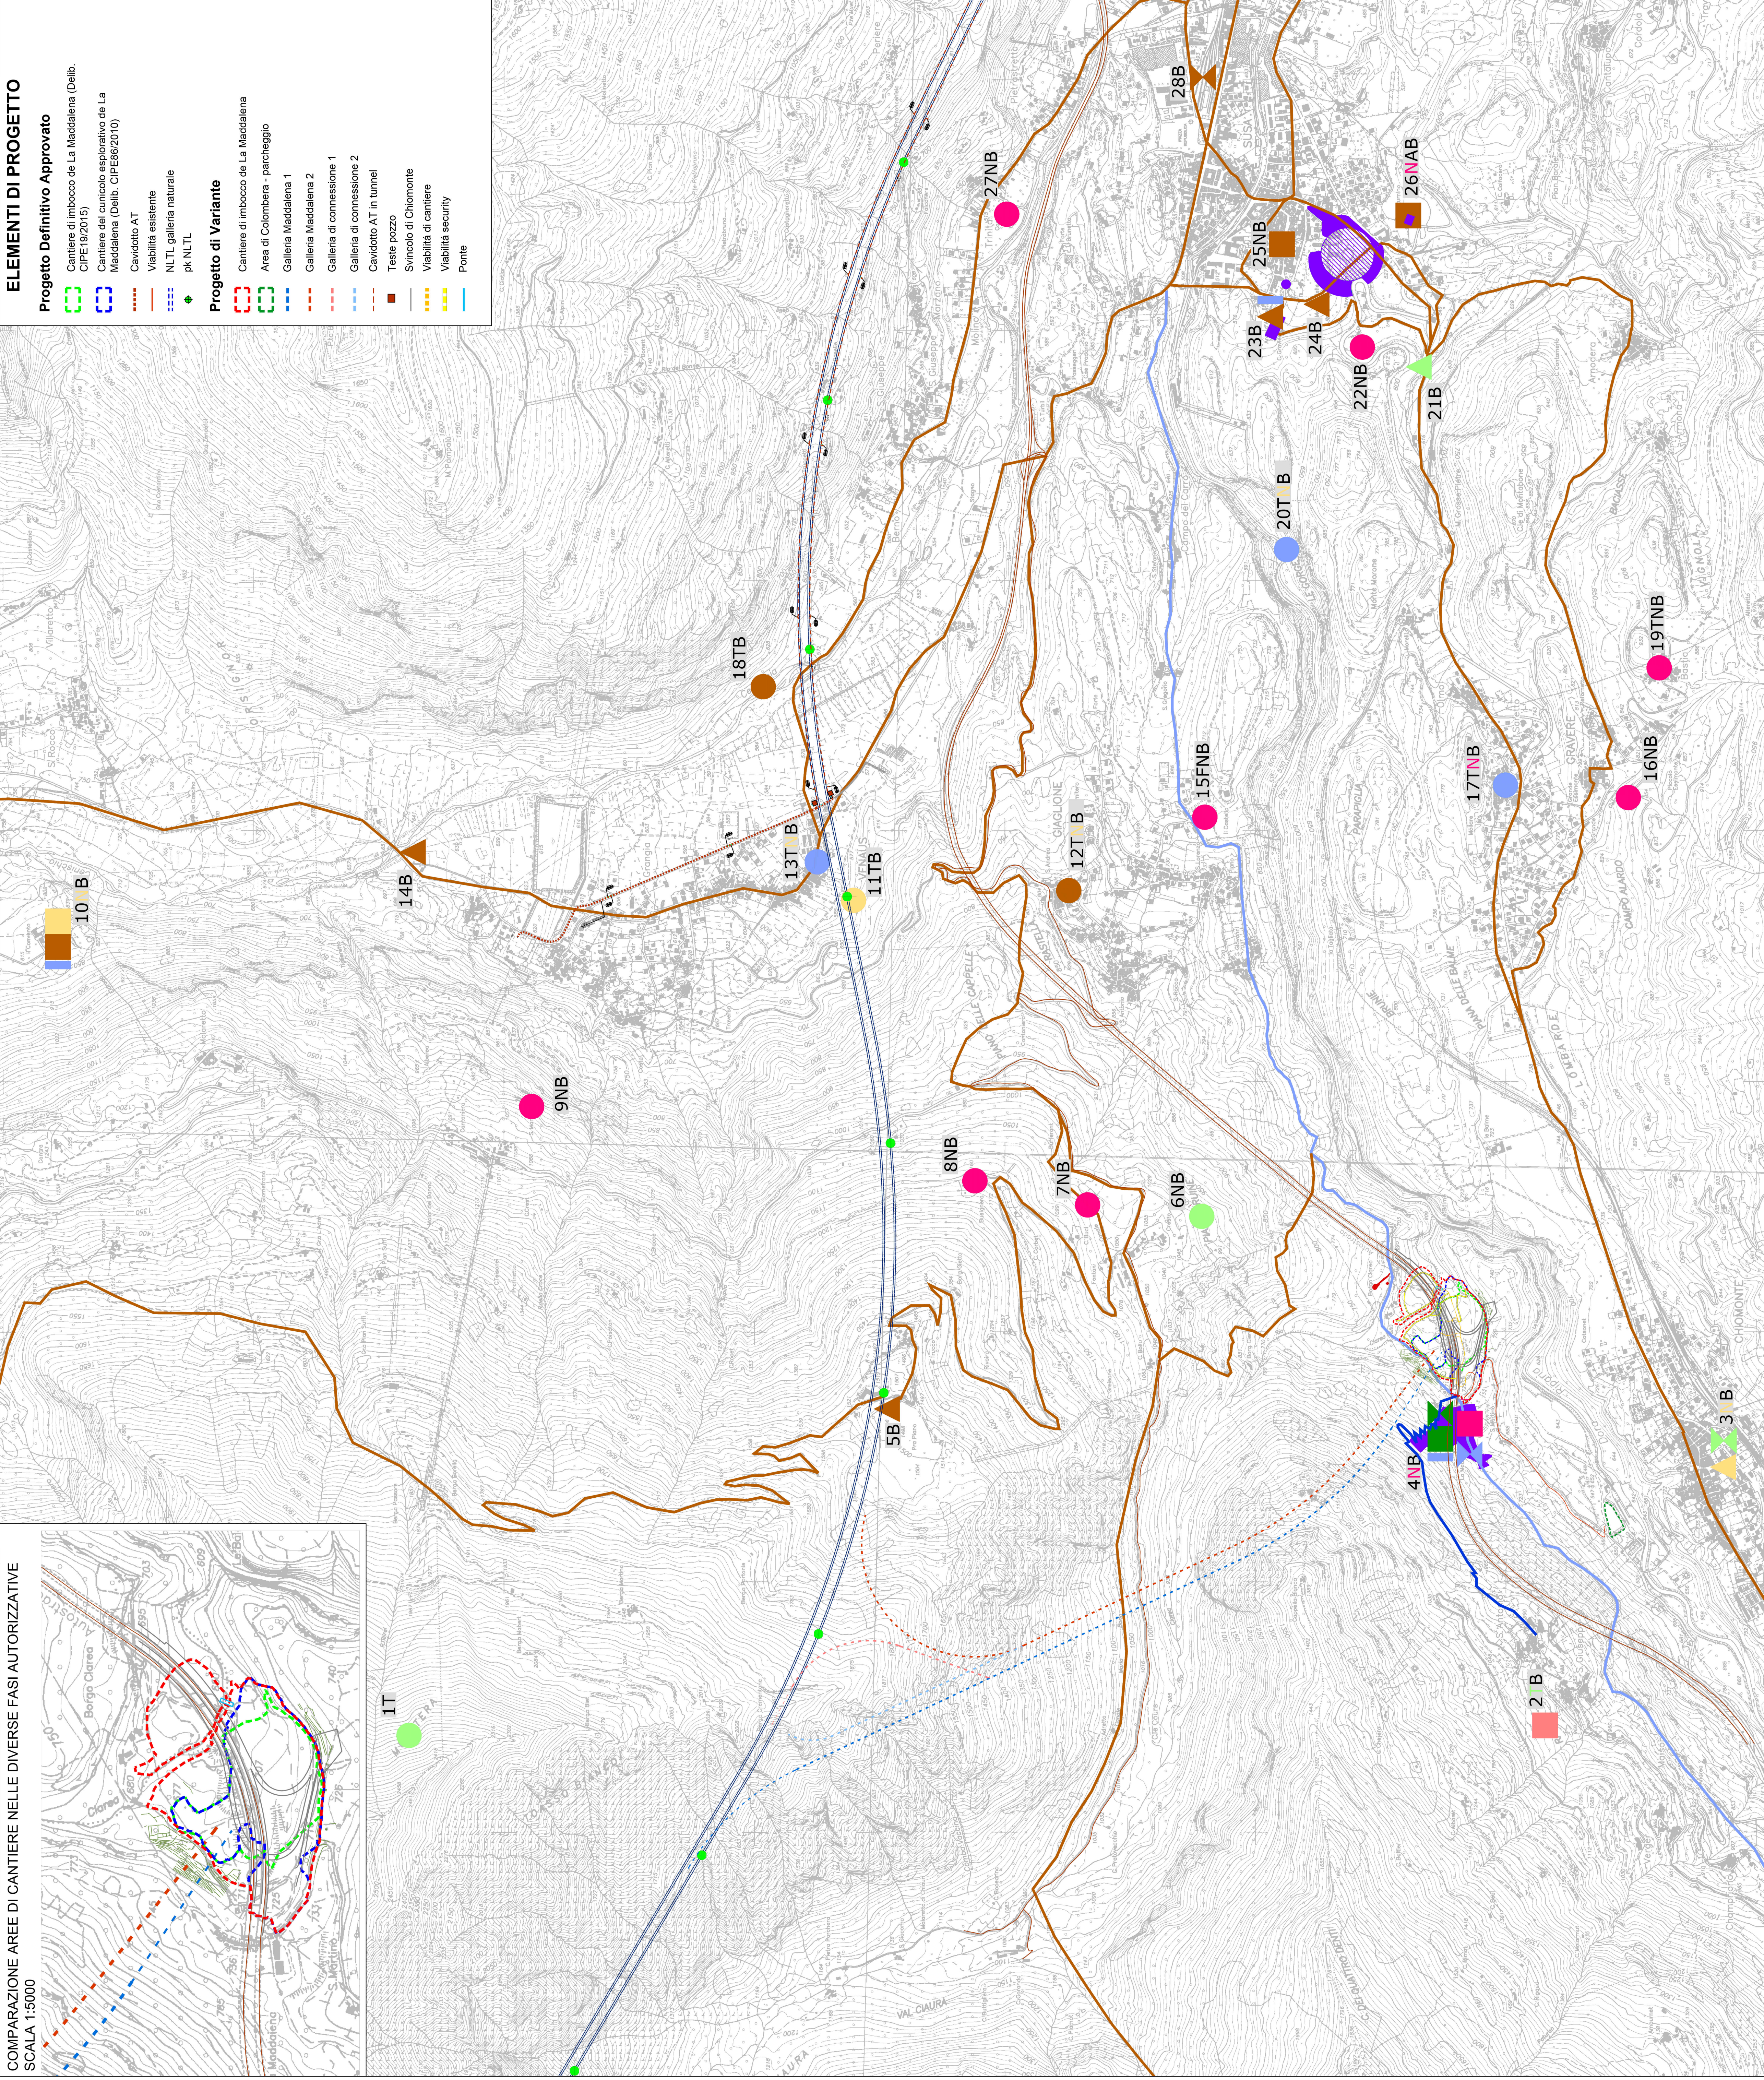

- LEGENDA ARCHEOLOGICA**
- recupero
  - inventario
  - incisioni epigrafiche "testimon"
  - Barricade del Caviodotto e torre del Pilato
  - ipotesi ricostruttive dei tracciati vari di epoca preromana
  - ipotesi ricostruttive dei tracciati vari di epoca romana
  - tracce di mura di epoca romana (fine XVII sec)
  - mura a secco dall'abito MS\_L010\_00\_00\_20-06\_rvva
  - aree sottoposte a vincolo archeologico
  - Distanze dei siti segnalati
  - preferenza
  - alt del Barozzo
  - alt del Farò
  - vincolo - interdizione
  - archivio della Soprintendenza
  - notaia bibliografica
  - nostra storica
- Tipologia di sito segnalato**
- requisito segnalato
  - localizzazione di sito non archeologico, segnalazione di foto aerea, noia storica
  - segnalazione toponomastica
- Fonti**
- T toponimo
  - F fotoaerea

**HAISON LYON - TURIN / COLLEGAMENTO TORINO - LIONE**  
 Parte comune franco-italiana  
 Section transfrontalière

NOUVELLE LIGNE LYON - TURIN - NOUVA LINEA TORINO LIONE  
 PARTIE COMMUNE FRANCO-ITALIENNE - PARTE COMUNE ITALO-FRANCESE  
**PARTE IN TERRITORIO ITALIANO - PROGETTO IN VARIANTE**  
 (OTTEMPERANZA ALLA PRESCRIZIONE N. 235 DELLA DELIBERA CIPE 19/2015)  
 CUP C11J05000030001 - PROGETTO DEFINITIVO  
 ENVIRONMENT / AMBIENTE

ITALIE - ITALIA  
**DOSSIER RISQUE ARCHEOLOGIQUE - ARCHEOLOGIA**  
**PLAN DES SITES - ZONE MADDALENA, COLOMERA E CAVIDOTTO VENAUS-SUSA**  
**- CARTA DEI SITI - ZONE MADDALENA, COLOMERA E CAVIDOTTO VENAUS-SUSA**




Carta P R V C 3 C T S 3 0 0 4 2 D A P P L A  

