

SISTEMI DI PAESAGGIO (Piano Paesaggistico Regione Piemonte adottato con D.G.R. n. 20-1442 del 18 maggio 2015) / SYSTEMES DU PAYSAGE (Plan du Paysage de Regione Piemonte adopté avec D.G.R. n. 20-1442 du 18 mai 2015)

- O II: RILIEVI MONTUOSI E VALLI ALPINE (LATIFOGLIE) - RILIEVI INTERNI DELLE VALLI OCCIDENTALI / RELIEFS MONTAGNEUX ET VALLEES ALPINES (BOT LATIFOLIE) - RELIEFS INTERIEUR DES VALLEES OCCIDENTALES
- P II: RILIEVI MONTUOSI E VALLI ALPINE (CONIFERE) - VALLI SUSA E CHISONE / RELIEFS MONTAGNEUX ET VALLEES ALPINES (CONIFERES) - VALLEES DE SUSE ET VAL CLUSON

SISTEMA DEL PATRIMONIO STORICO-ARCHITETTONICO DIFFUSO / SYSTEME DU PATRIMOIN HISTORIQUE-ARCHITECTONIQUE

- Ⓜ Centri storici - Centres historiques
- + Edifici religiosi - Bâtiments religieux
- ▲ Nuclei rurali e villaggi alpini - Noyaux ruraux et villages alpins
- ⦿ Resti - Restes
- Sistemi produttivi - Systèmes productifs
- Ⓜ Museo archeologico - Musée archéologique
- ▲ Mulini - Moulins
- Barricate - Barricades
- Muretti a secco - Murets de pierres sèches

SISTEMA DELLE INFRASTRUTTURE / SYSTEME DES INFRASTRUCTURES

Elettrodotti - Poteaux Electriques

- 50 kV
- 132 kV
- 320 kV

Centrali elettriche - Centrales electriques

- Centrale Idroelettrica - Centrale Hydroelectrique
- Cabina utente - Cabine utilisateur

 AREE A VINCOLO ARCHEOLOGICO SEGNALATE DA SOPRINTENDENZA, ai sensi del D.Lgs. 42/2004 art. 142, comma 1 lett. m - ZONES A RESTRICTIONS ARCHEOLOGIQUES SIGNALÉES PAR SURINTENDANCE

- Corpi idrici superficiali - Cours d'eau superficiel
- Autostrada - Autoroute
- Ferrovie - Chemins de fer
- Confini comunali - Limites communales




 Area di Studio - Aire d'étude

ELEMENTI DI PROGETTO - ELEMENTS DE PROJET

- Cantiere di imbocco de La Maddalena - Progetto di Variante - Chantier du portail de La Maddalena - "Projet de Variante"
- Cantiere del cunicolo esplorativo de La Maddalena (Delib. CIPE 86/2010) - Chantier de la galerie de reconnaissance de La Maddalena (Delib. CIPE 86/2010)
- Cantiere di imbocco de La Maddalena - Progetto Definitivo approvato (Delib. CIPE 19/2015) - Chantier du portail de La Maddalena - "Projet Définitif approuvé" (Delib. CIPE 19/2015)
- Area di Colombera - parcheggio - Aire de Colombera - parking
- Galleria Maddalena 1 - Tunnel Maddalena 1
- Galleria Maddalena 2 - Tunnel Maddalena 2

Viabilità di cantiere - Voirie de chantier

- Ponte - Pont
- Viabilità esistente - Voirie existante
- Viabilità di cantiere - Voirie de chantier
- Viabilità security - Voirie de sécurité
- Svincolo di Chiomonte - Jonction de Chiomonte

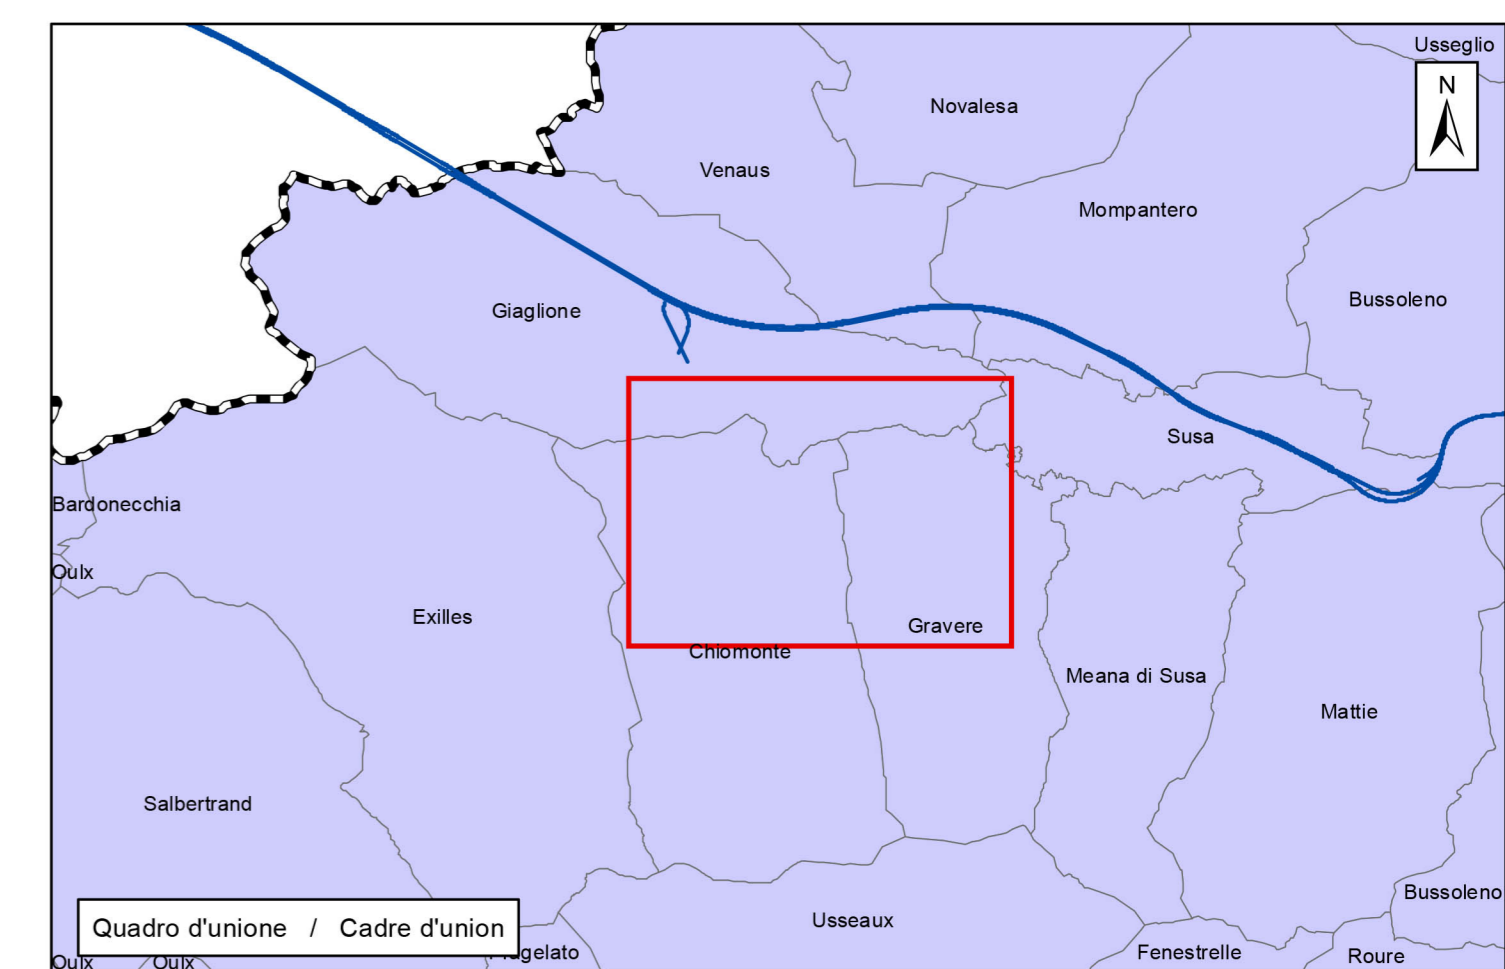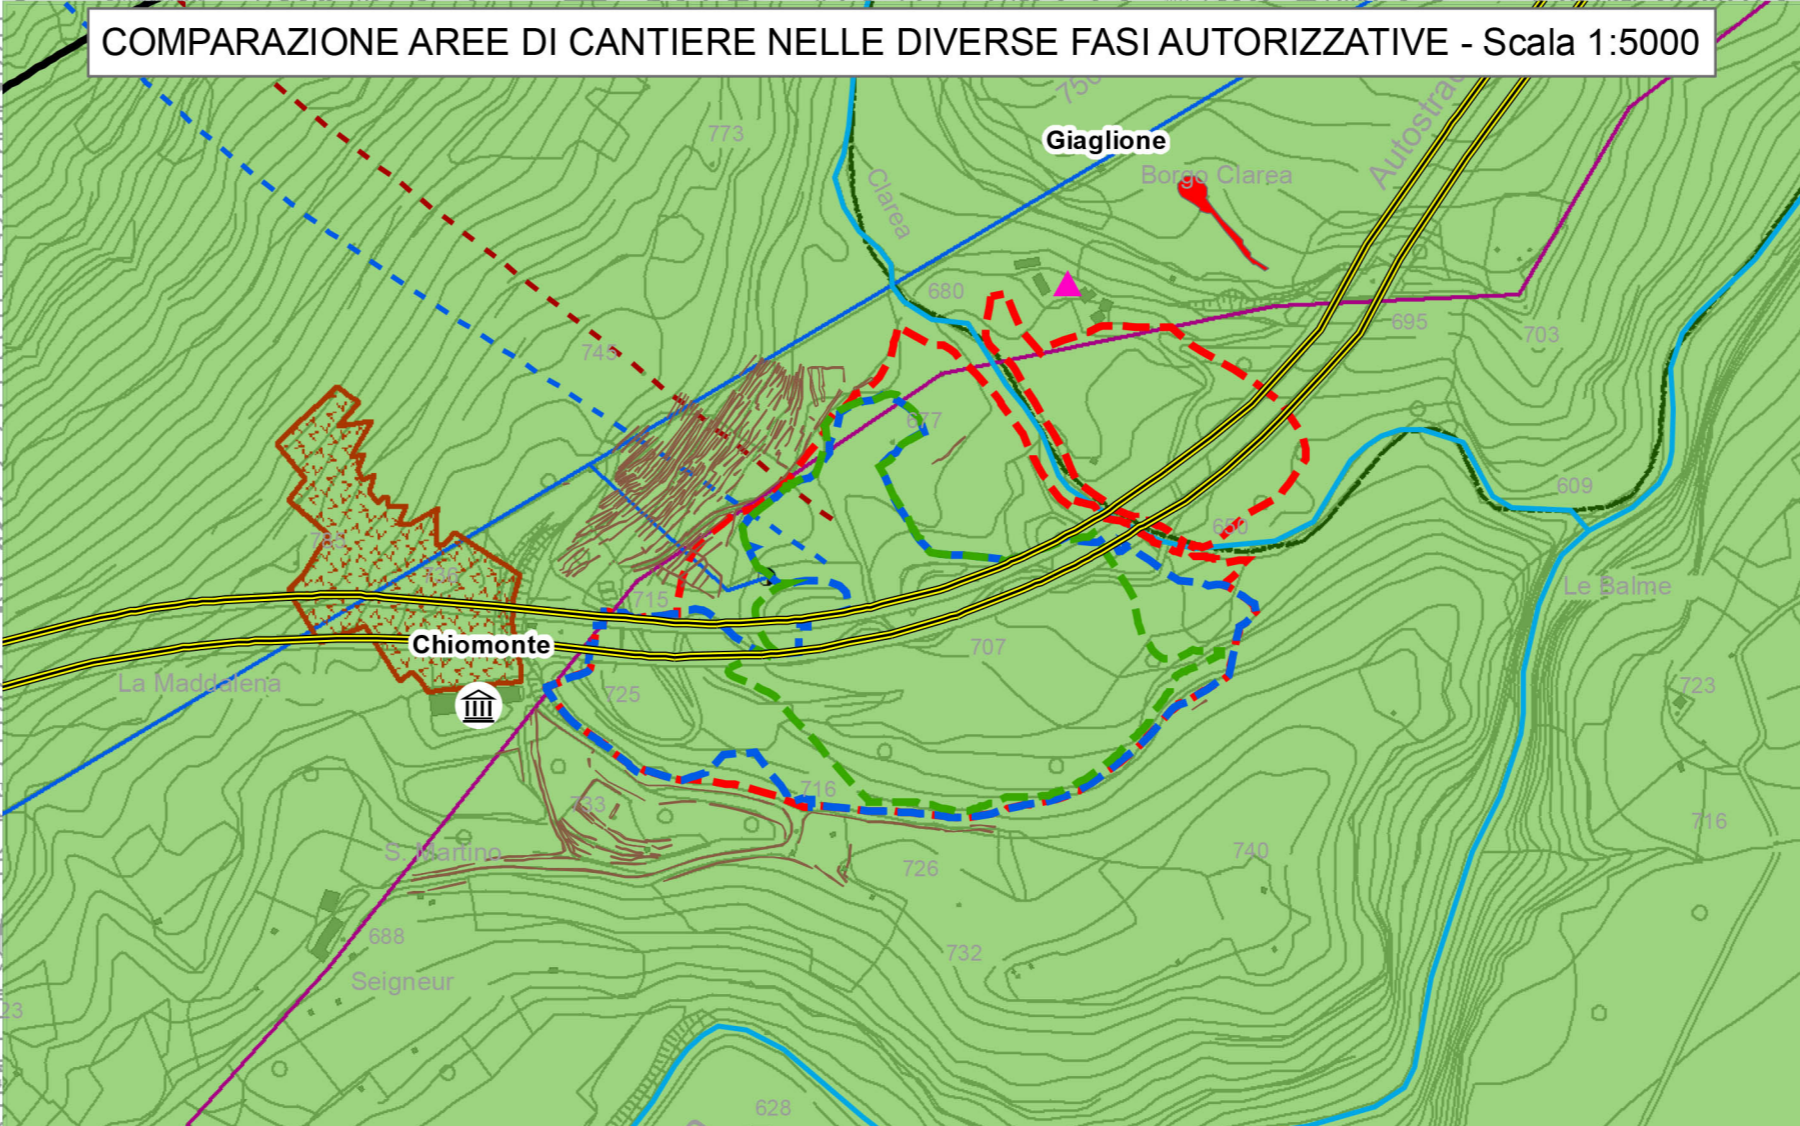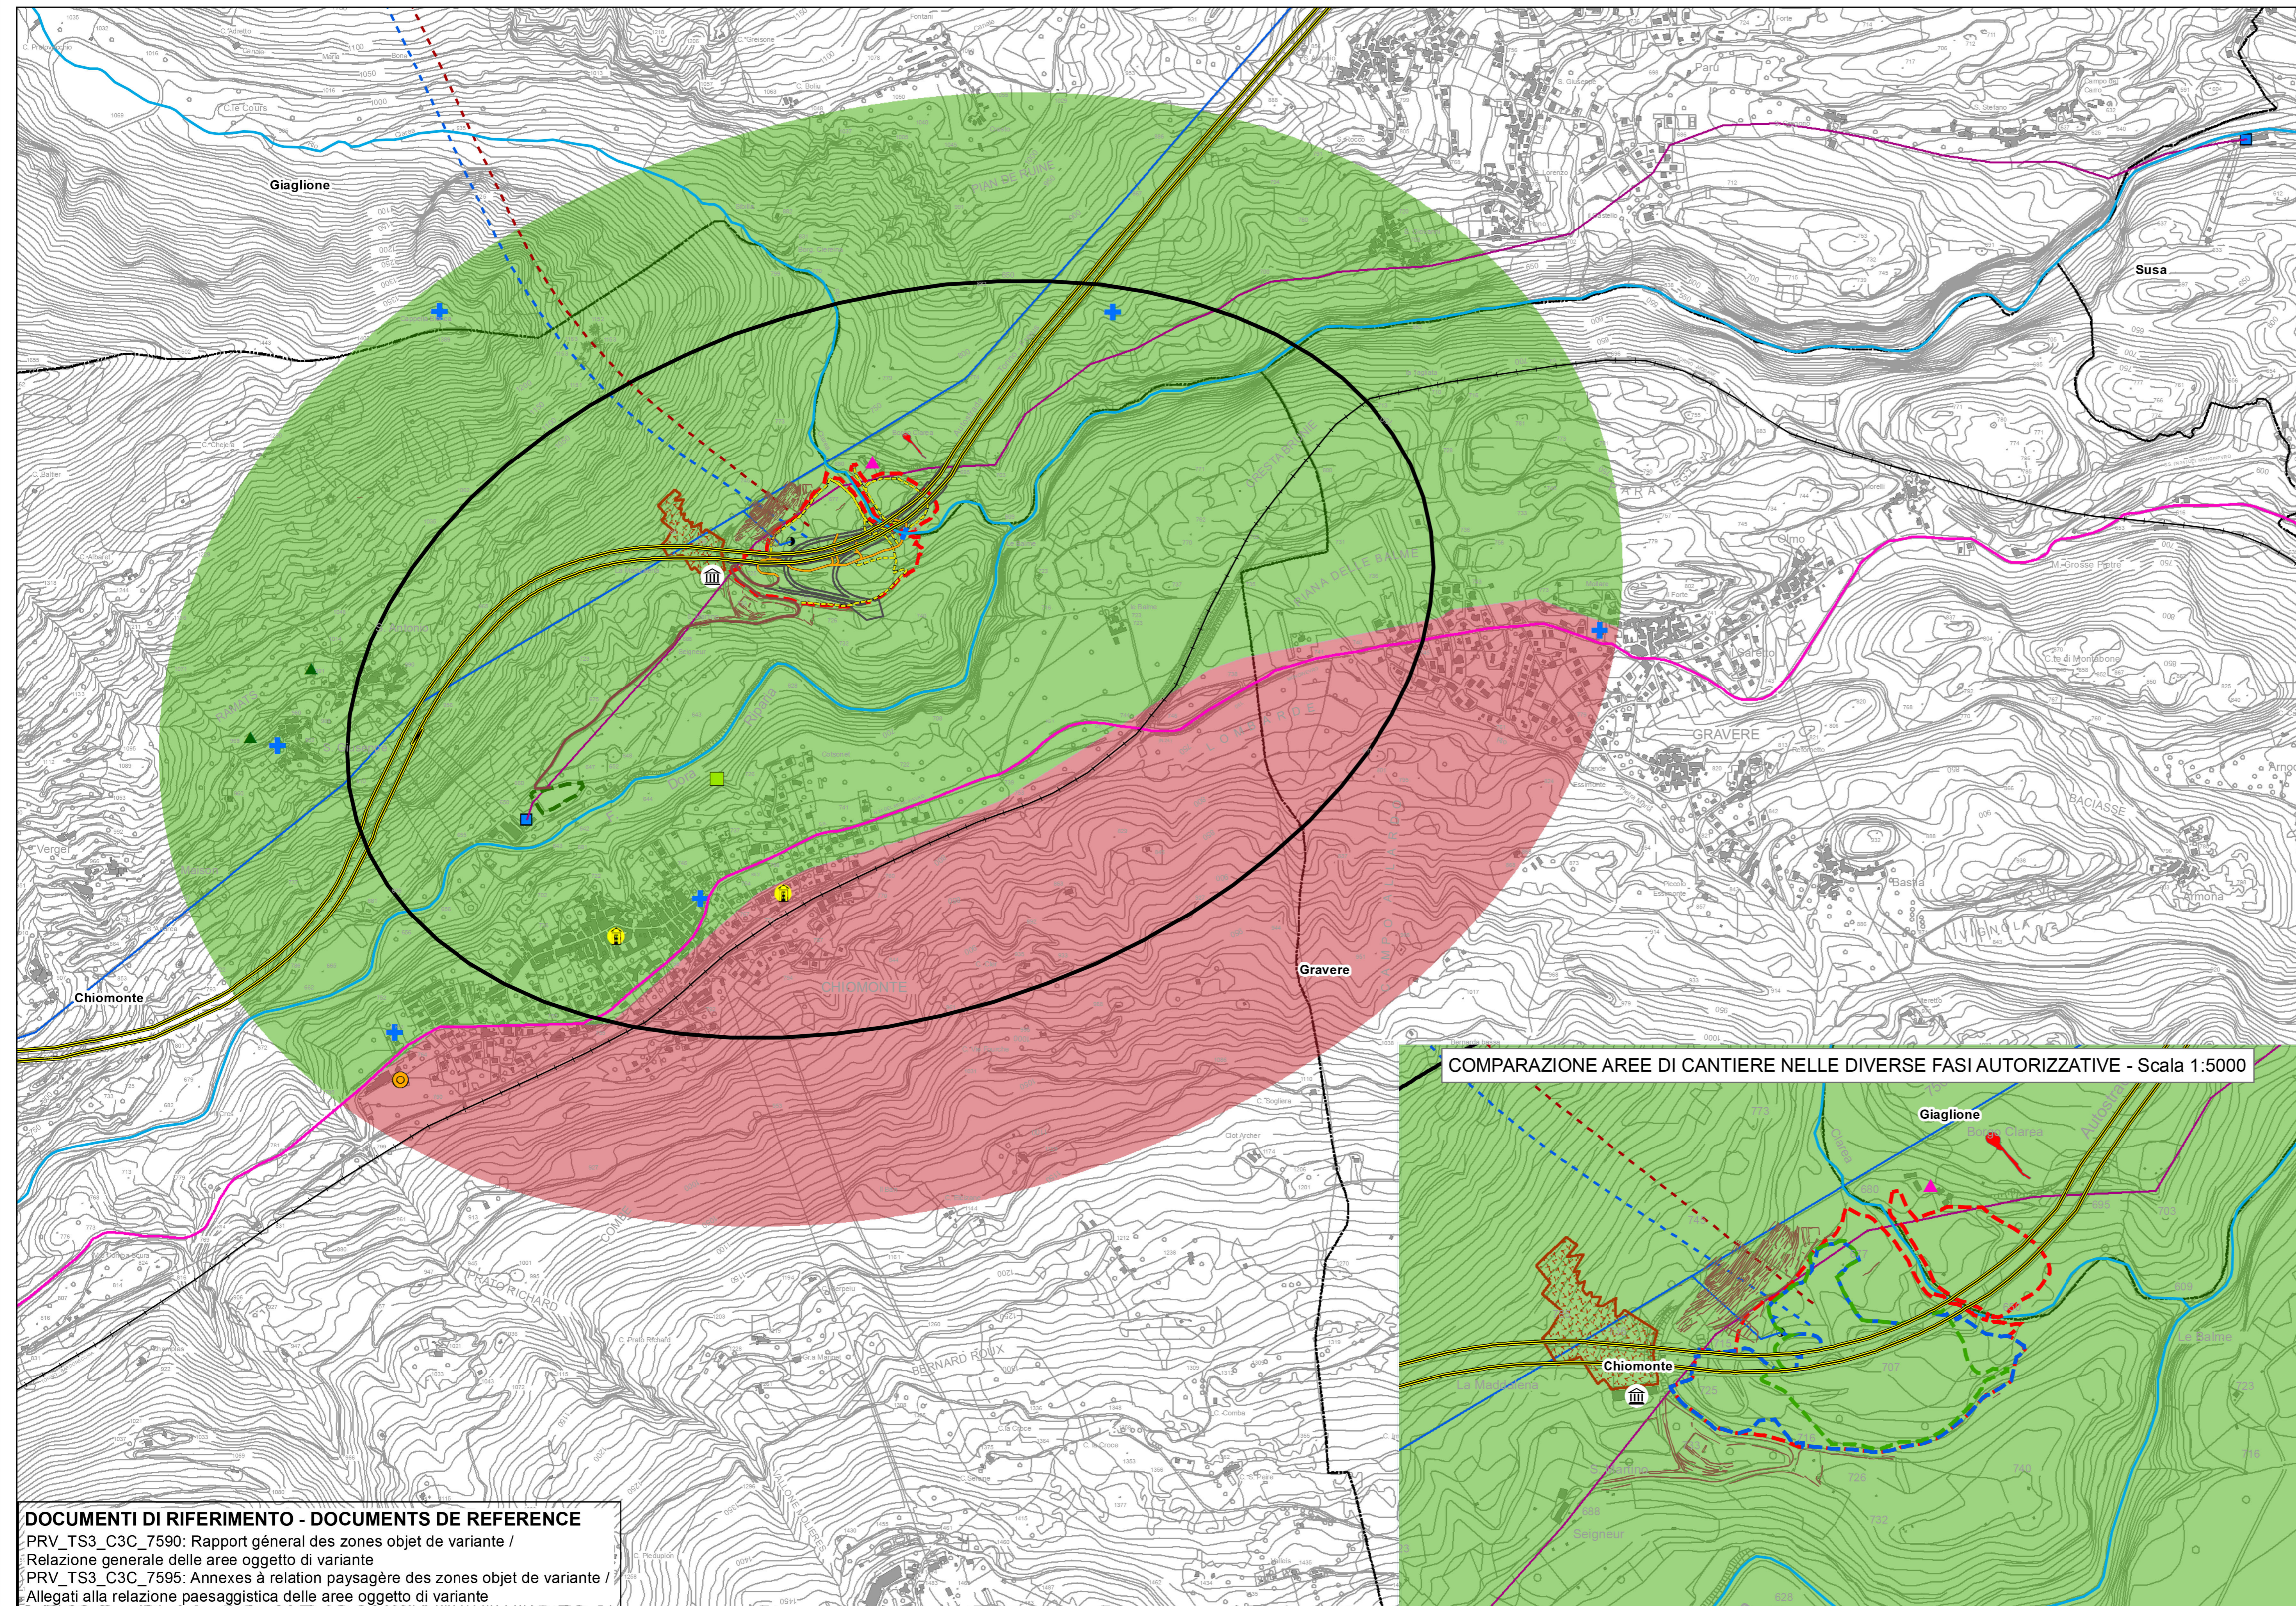

LIASON LYON - TURIN / COLLEGAMENTO TORINO - LIONE
 Parte comune franco-italiana / Section transfrontalière
 Parte comune italo-francese / Sezione transfrontaliera

NOUVELLE LIGNE LYON TURIN – NUOVA LINEA TORINO LIONE
PARTIE COMMUNE FRANCO-ITALIENNE – PARTE COMUNE ITALO-FRANCESE

PARTE IN TERRITORIO ITALIANO – PROGETTO IN VARIANTE
 (OTTEMPERANZA ALLA PRESCRIZIONE N. 235 DELLA DELIBERA CIPE 19/2015)
 CUP C11J0500030001 - PROGETTO DEFINITIVO

ENVIRONNEMENT / AMBIENTE
 ITALIE / ITALIA
 PAYSAGE / PAESAGGIO

NOTE PAYSAGERE / RELAZIONE PAESAGGISTICA

CARTE DES SYSTEMES DU PAYSAGE - ZONES MADDALENA ET COLOMBERA / CARTA DEI SISTEMI DEL PAESAGGIO - ZONE MADDALENA E COLOMBERA

Indice	Data / Data	Modifications / Modifiche	Elabiti per / Concepito da	Verifié per / Controllato da	Autorisé per / Autorizzato da
0	09/01/2013	Première diffusion Prima emissione	LOMBARDI	S. GARAVOGLIA C. OGNIBENE	L. CHANTRON M. PANTALEO
A	31/01/2013	Révision suite aux commentaires LTF Revisione a seguito commenti LTF	LOMBARDI	S. GARAVOGLIA C. OGNIBENE	L. CHANTRON M. PANTALEO
B	10/01/2017	Première diffusion phase PRF-PRV / Prima emissione fase PRF-PRV	LOMBARDI	S. GARAVOGLIA C. OGNIBENE	L. CHANTRON A. MORDASINI
C	17/03/2017	Révision suite aux commentaires TELT / Revisione a seguito commenti TELT	LOMBARDI	S. GARAVOGLIA C. OGNIBENE	L. CHANTRON A. MORDASINI

Cod Doc	P	R	V	C	3	C	T	S	3	0	2	1	1	C	A	P	P	L	A
	Phase / Fase			Signé / Firma			Emetteur / Emittente			Numero				Indice	Statut / Stato				Type / Tipo

DOCUMENTI DI RIFERIMENTO - DOCUMENTS DE REFERENCE
 PRV_TS3_C3C_7590: Rapport général des zones objet de variante /
 Relazione generale delle aree oggetto di variante
 PRV_TS3_C3C_7595: Annexes à relation paysagère des zones objet de variante /
 Allegati alla relazione paesaggistica delle aree oggetto di variante