

CATEGORIE D'USO DEL SUOLO (Classificazione Corine Land Cover, aggiornamento mediante rilievi di campo 2016 e monitoraggio del cunicolo esplorativo della Maddalena 2014) /
TYPOLOGIE D'USAGE DU SOL (Nomenclature Corine Land Cover, mise à jour grace aux relevations effectuées sur le terrain 2016 et le suivi de la galerie de reconnaissance de la Maddalena 2014)

- | | |
|--|--|
| 11: Zone urbanizzate di tipo residenziale - Zones urbanisées | 312: Boschi di conifere - Forêts de conifères |
| 122: Reti stradali, ferroviarie e infrastrutture tecniche - Réseaux routier et ferroviaire et espaces associés | 313: Boschi misti di conifere e latifoglie - Forêts mélangées |
| 133: Cantieri - Chantiers | 321: Aree a pascolo naturale e praterie - Pelouses et pâturages naturels |
| 22: Colture permanenti - Cultures permanentes | 324: Aree a vegetazione boschiva e arbustiva in evoluzione - Forêt et végétation arbustive en mutation |
| 221: Vigneti - Vignobles | 331: Spiagge, dune, sabbie - Plages, dunes et sable |
| 222: Frutteti e frutti minori - Vergers et petits fruits | 332: Rocce nude, falesie, rupi, affioramenti - Roches nues |
| 231: Prati stabili (foraggiere permanenti) - Prairies | 511: Corsi d'acqua, canali e idrovie - Cours d'eau et voies d'eau |
| 311: Boschi di latifoglie - Forêts de feuillus | |

Area di Studio - Aire d'étude

DOCUMENTI DI RIFERIMENTO - DOCUMENTS DE REFERENCE

PRV_TS3_C3C_7106: Quadro di riferimento Ambientale - Tomo 1 - Analisi dello stato attuale delle aree oggetto di variante / Relation cadre sur l'environnement - Volume 1 - Analyse de l'état actuel des zones objet de variante
 PRV_TS3_C3C_7107: Quadro di riferimento ambientale - Tomo 2 - Analisi degli impatti delle aree oggetto di variante / Relation cadre sur l'environnement - Volume 2 - Analyse des impacts des zones objet de variante
 PRV_TS3_C3C_7108: Quadro di riferimento ambientale - Tomo 3 - Mitigazione impatti delle aree oggetto di variante / Relation cadre sur l'environnement - Volume 3 - Atténuation des impacts des zones objet de variante




ELEMENTI DI PROGETTO - ELEMENTS DE PROJET

- Cantiere di imbocco de La Maddalena - Progetto di Variante - Chantier du portail de La Maddalena - "Projet de Variante"
- Cantiere del cunicolo esplorativo de La Maddalena (Delib. CIPE 86/2010) - Chantier de la galerie de reconnaissance de La Maddalena (Delib. CIPE 86/2010)
- Cantiere di imbocco de La Maddalena - Progetto Definitivo approvato (Delib. CIPE 19/2015) - Chantier du portail de La Maddalena - "Projet Définitif approuvé" (Delib. CIPE 19/2015)
- Area di Colombera - parcheggio - Aire de Colombera - parking
- Galleria Maddalena 1 - Tunnel Maddalena 1
- Galleria Maddalena 2 - Tunnel Maddalena 2

Viabilità di cantiere - Voirie de chantier

- Ponte - Pont
- Viabilità esistente - Voirie existante
- Viabilità di cantiere - Voirie de chantier
- Viabilità security - Voirie de sécurité
- Svincolo di Chiomonte - Jonction de Chiomonte

0 125 250 500 750 1000 metri

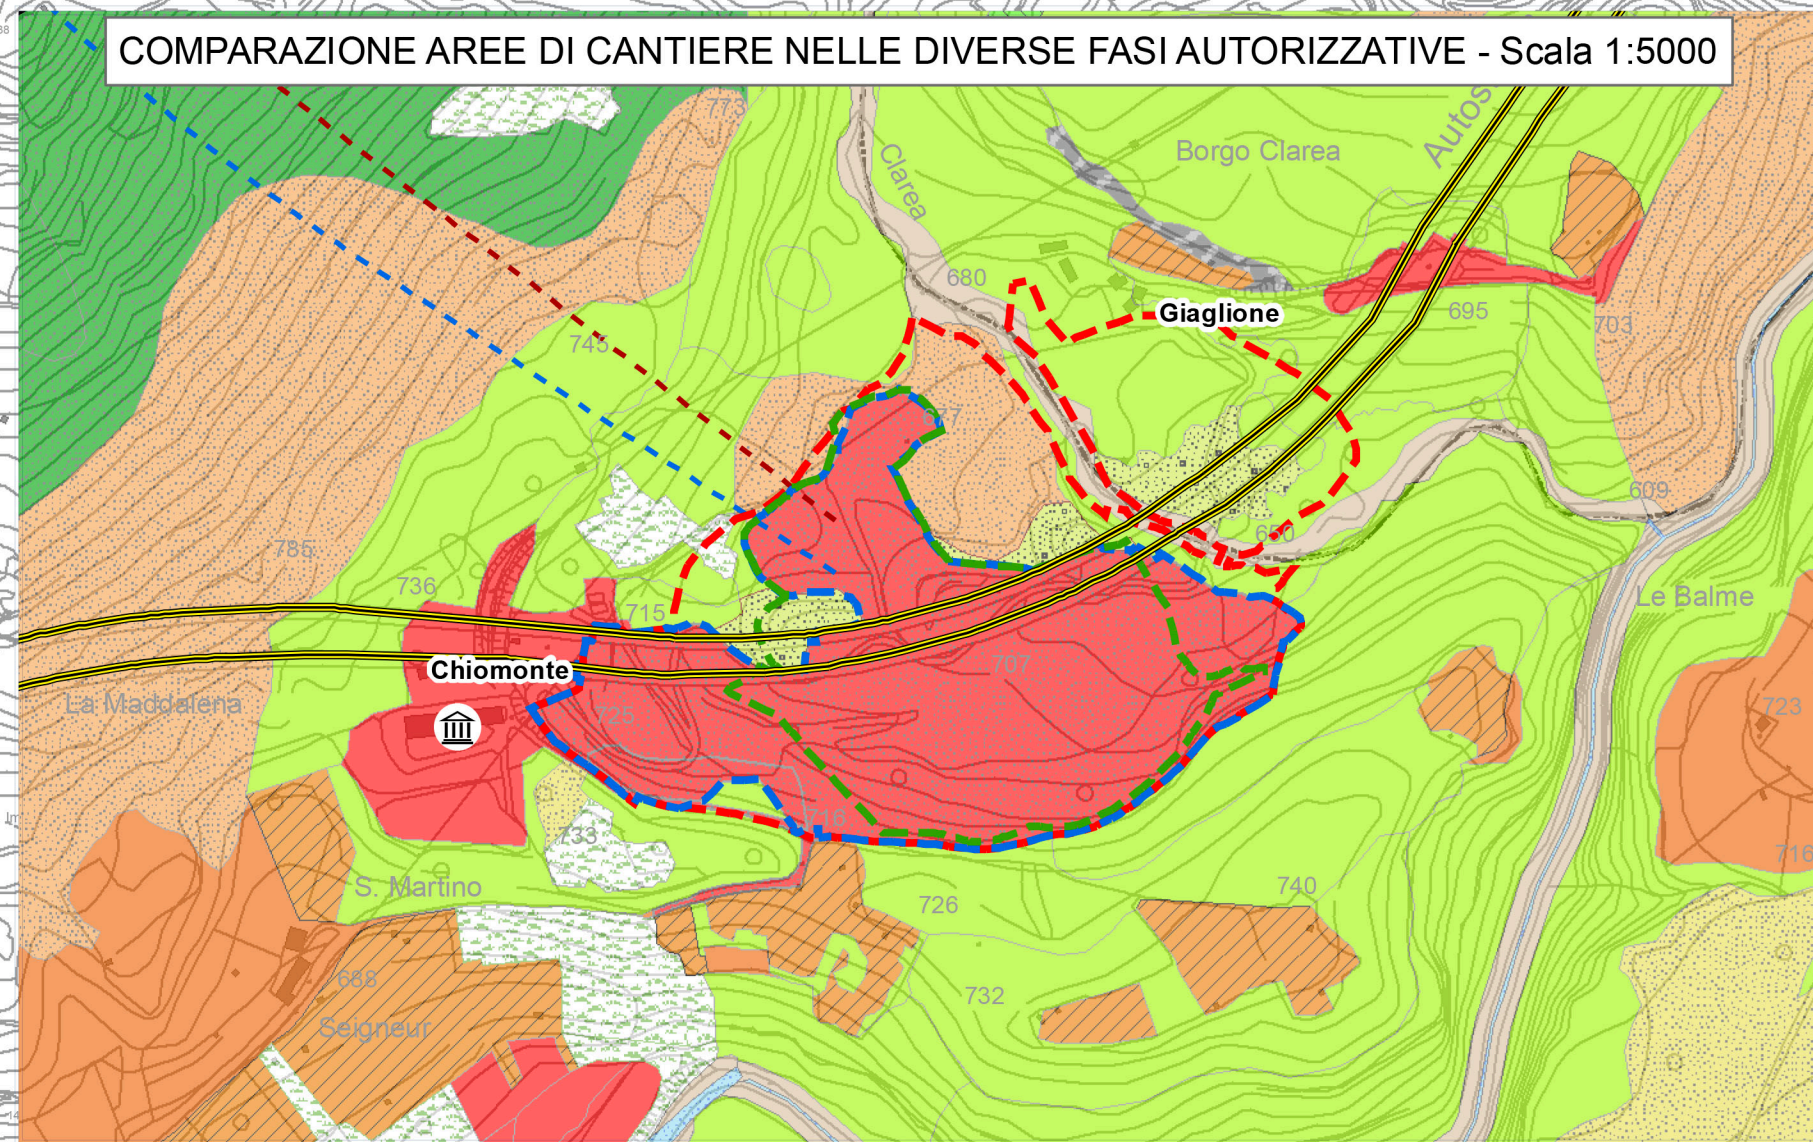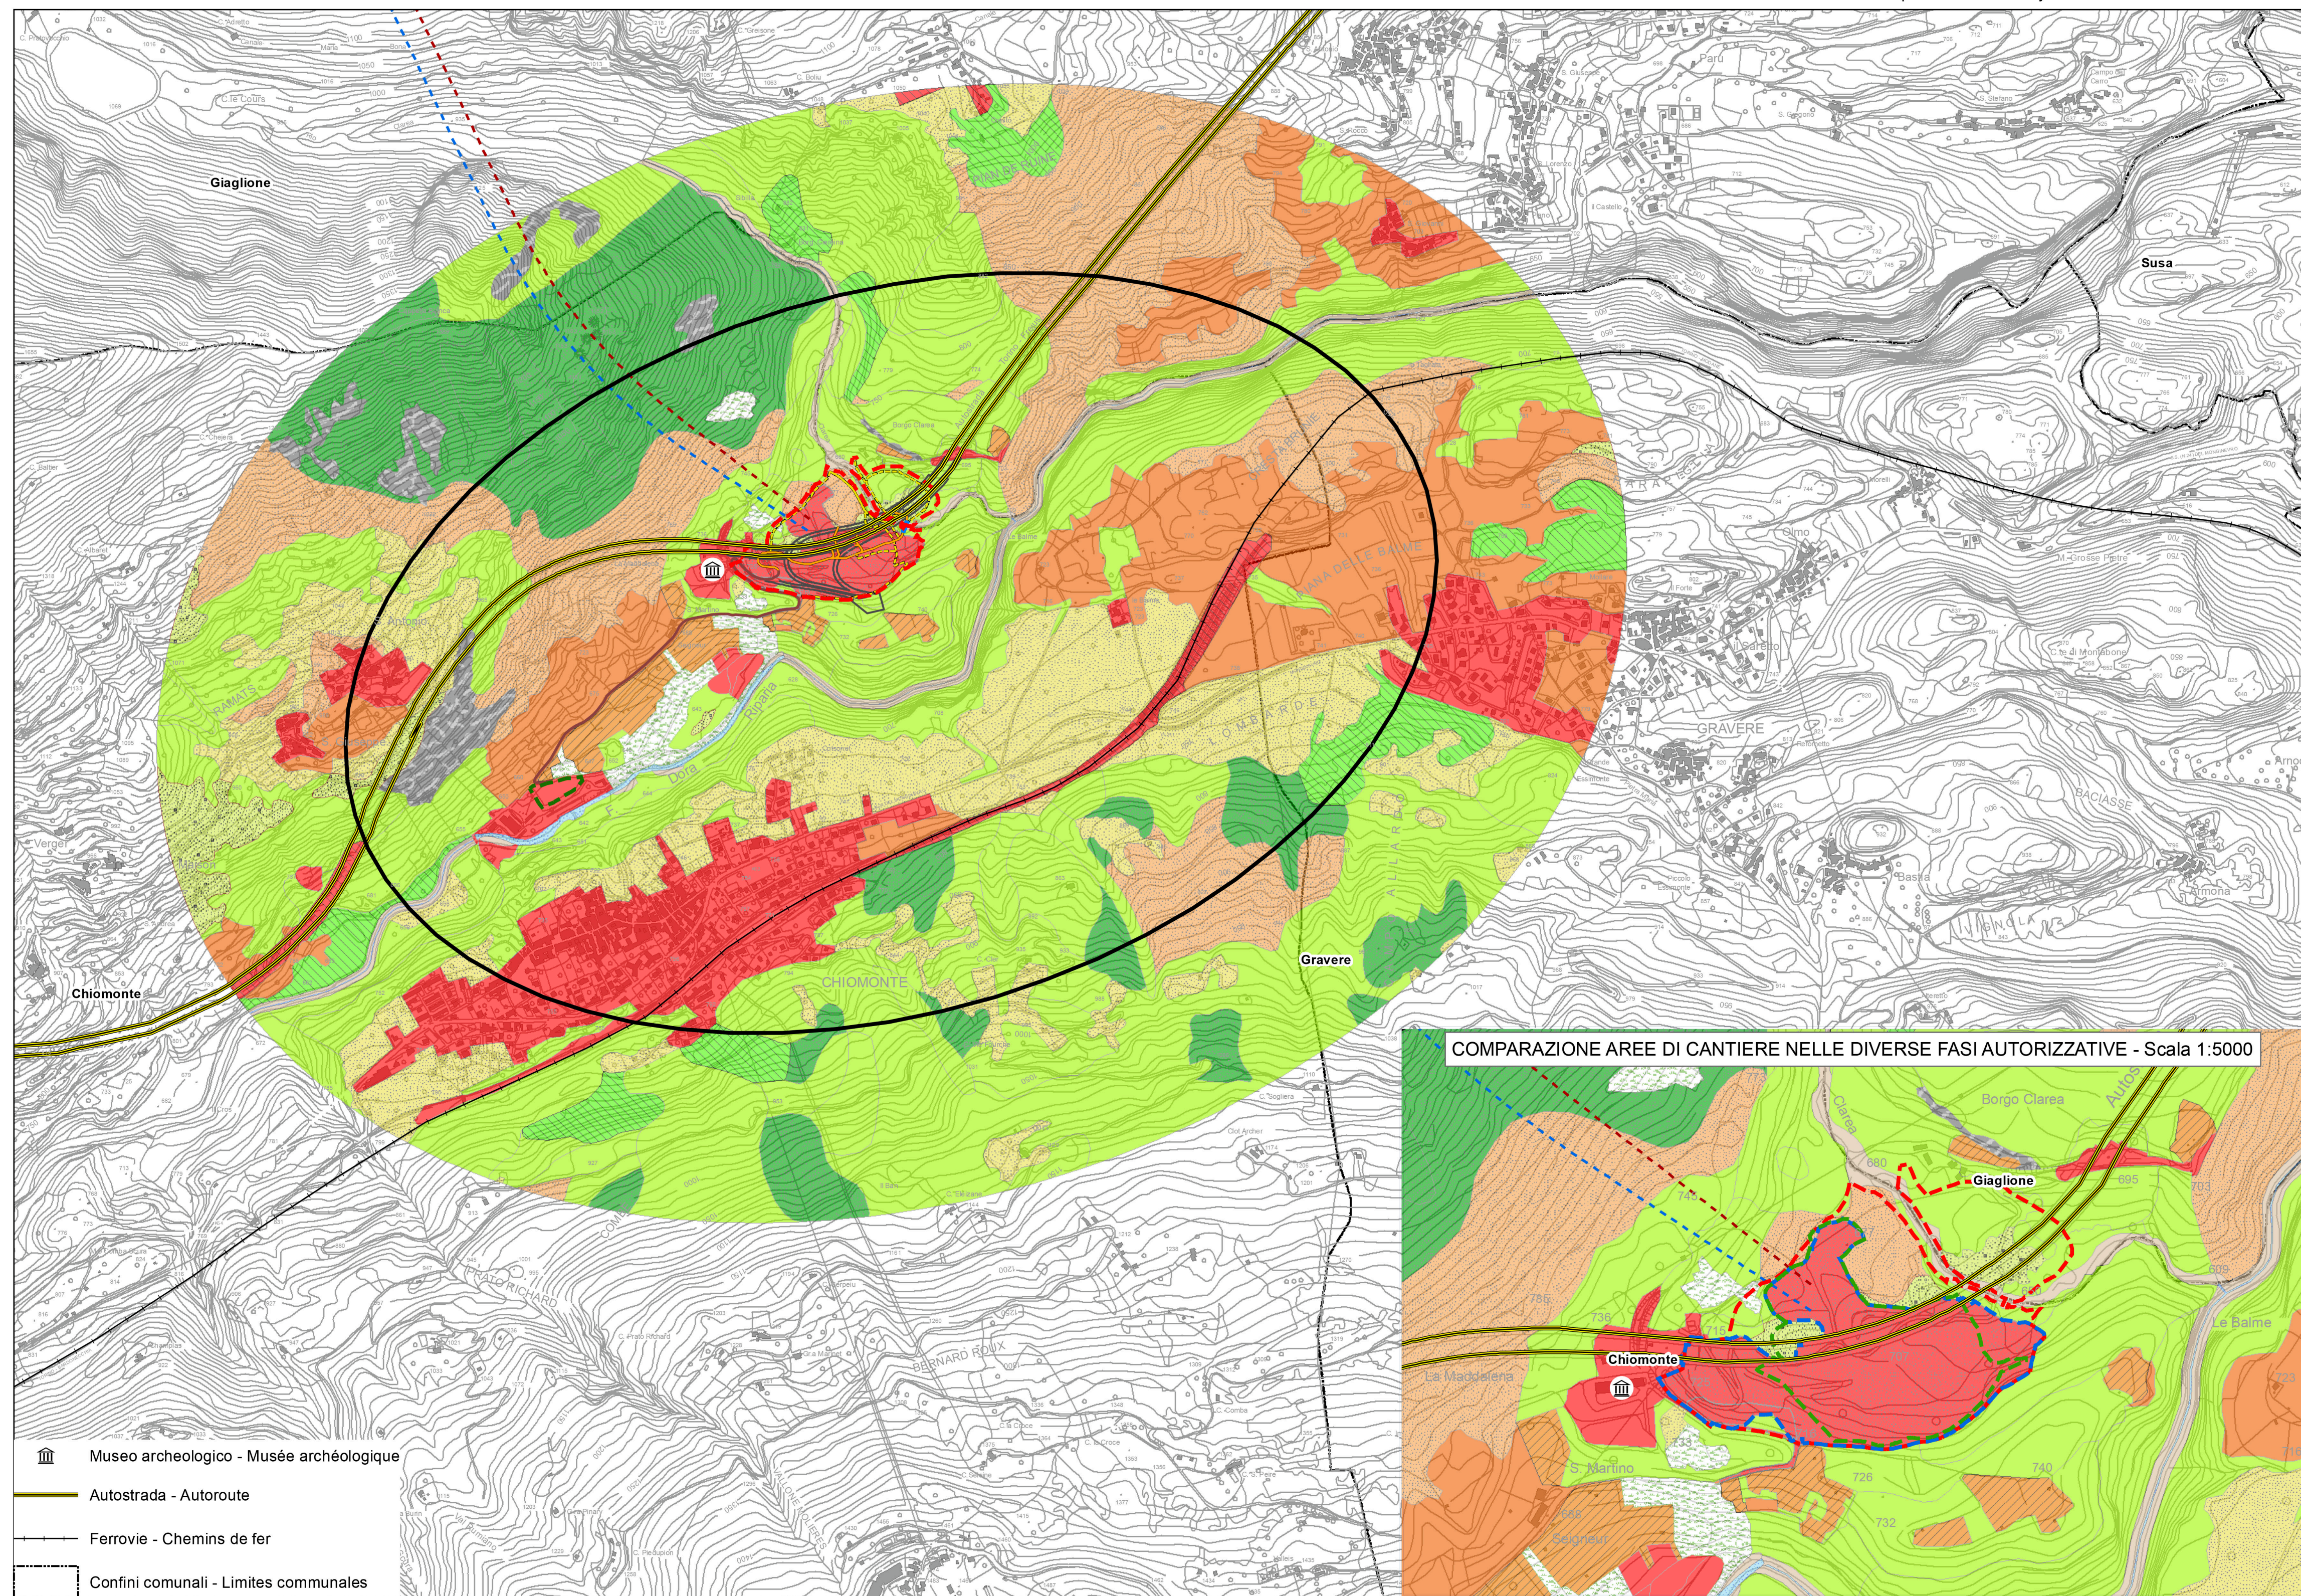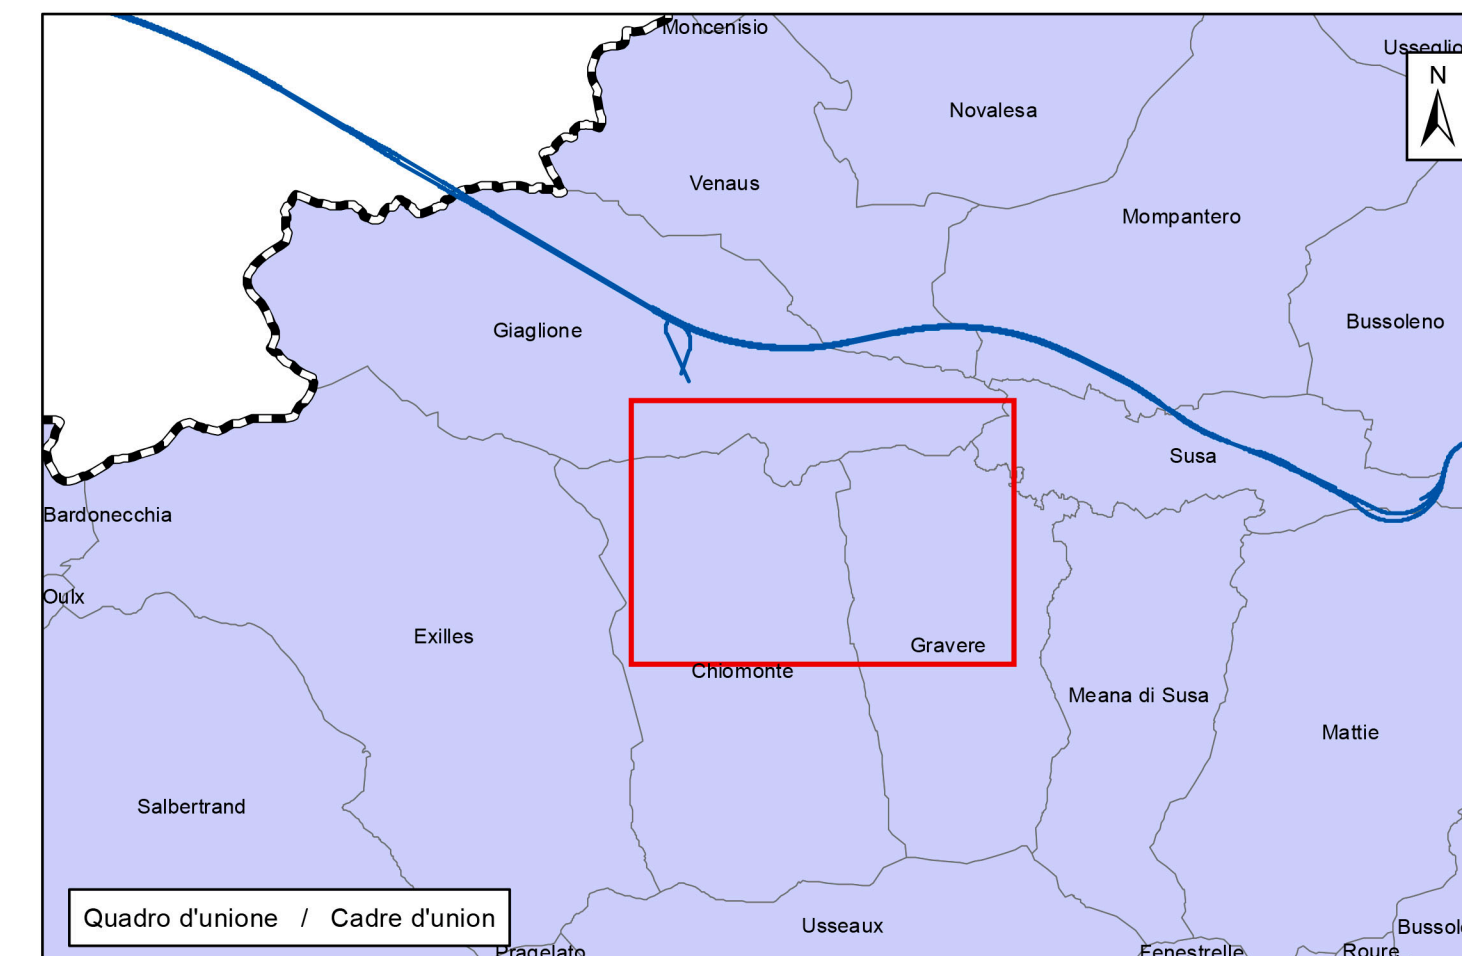

LIASON LYON - TURIN / COLLEGAMENTO TORINO - LIONE
 Parte comune franco-italienne / Section transfrontalière | Parte comune italo-francese / Sezione transfrontaliera

NOUVELLE LIGNE LYON TURIN - NUOVA LINEA TORINO - LIONE
PARTIE COMMUNE FRANCO-ITALIENNE - PARTE COMUNE ITALO-FRANCESE

PARTIE IN TERRITORIO ITALIANO - PROGETTO IN VARIANTE
 (OTTEMPERANZA ALLA PRESCRIZIONE N. 235 DELLA DELIBERA CIPE 19/2015)
 CUP C11J0500030001 - PROGETTO DEFINITIVO

ENVIRONNEMENT / AMBIENTE
 ITALIE / ITALIA

REVISION ETUDE D'IMPACT SUR L'ENVIRONNEMENT /
REVISIONE STUDIO DI IMPATTO AMBIENTALE

CADRE SUR L'ENVIRONNEMENT / QUADRO DI RIFERIMENTO AMBIENTALE

CARTE DE L'UTILISATION DU SOL - ZONES MADDALENA ET COLOMBERA /
CARTA DELL'USO DEL SUOLO - ZONE MADDALENA E COLOMBERA

Indice	Date / Data	Modifications / Modifiche	Elaboré par / Concepto da	Vérifié par / Controllato da	Autorisé par / Autorizzato da
0	09/11/2012	Première diffusion / Prima emissione	LOMBARDI	S. GARAVOGLIA / C. OGNIBENE	L. CHANTRON / M. PANTALEO
A	31/01/2013	Révision suite aux commentaires LTF / Revisione a seguito commenti LTF	LOMBARDI	S. GARAVOGLIA / C. OGNIBENE	L. CHANTRON / M. PANTALEO
B	08/02/2013	Révision suite aux commentaires LTF / Revisione a seguito commenti LTF	LOMBARDI	S. GARAVOGLIA / C. OGNIBENE	L. CHANTRON / M. PANTALEO
C	02/12/2016	Première diffusion phase PRF-PRV / Prima emissione fase PRF-PRV	LOMBARDI	S. GARAVOGLIA / C. OGNIBENE	L. CHANTRON / A. MORDASINI
D	30/03/2017	Révision suite aux échanges avec TELT / Revisione a seguito condizionale commenti con TELT	LOMBARDI	S. GARAVOGLIA / C. OGNIBENE	L. CHANTRON / A. MORDASINI

Cod Doc P R V C 3 C T S 3 0 0 6 0 D A P P L A
 Phase / Fase | Signé étude / Firma | Emetteur / Emittente | Numéro | Indice | Statut / Stato | Type / Tipo

ADRESSE GED / INDIRIZZO GED C3C // // 01 01 03 30 02

ECHELLE / SCALA 1:10.000

TUNNEL EURALPIN | TELT sas - Savoie Technolac - Bâtiment "Homère" | 13 allée du Lac de Constance - 73370 LE BOURGET DU LAC (France) | Tél. +33 (0)4 78 88 56 30 - Fax. +33 (0)4 78 88 56 70 | RCS Chambery 438 536 852 - TVA FR 024 320 692Z | Propriété TELT Tous droits réservés - Proprietà TELT Tutti i diritti riservati