

### LEGENDA

**Progetto dell'infrastruttura**

- Progetto
- Limiti amministrativi
- Contorni Comunali
- Contorni Provinciali
- Modifiche e integrazioni

**NOTA:** tutti i rilevati e le tracce saranno soggetti ad intervento

**INTERVENTI DI CONNOTAZIONE DEL PROGETTO INFRASTRUTTURALE (PI) PIS PIMa-PICo PITI**

- PIS: Costruzioni di landmark; aree di intervento (vedi elaborato grafico di dettaglio)
- PIMa-PICo: Inditazioni scelte progettuali; materiale e colore
- PITI: Inditazioni scelte progettuali - imbocchi gallerie

**INTERVENTI DI SISTEMAZIONE A VERDE DELLE NUOVE AREE DERIVATE DAL PROGETTO**

**NARI NATI NAVI NAAl**

- NARI: R1L1 Rilevati alti, R1L2 Rilevati bassi
- NATI: TR1 Trincee alte, TR2 Trincee basse
- NAVI: V15 Vadiotti
- NAAl: NAAI Aree interseca

**INTERVENTI DI NATURALIZZAZIONE DELLE AREE IN DIMISSIONE DELLA VIABILITÀ PRIMARIA E SECONDARIA: NAAl, NAUa, NAR, NAW**

- NAAl: ST1 Naturalizzazione in ambiente agricolo e naturale, ST2 Naturalizzazione e rimodellamento in ambiente urbanizzato
- NAR: ST3 Greenway con scarpata fortemente inclinata, ST4 Greenway con scarpata moderatamente inclinata
- NAUa: ST5 Nuovi tratti di strada a parete fortemente inclinata, ST6 Nuovi tratti di strada e rimodellamento a parete moderatamente inclinata
- NAR: Rim: Aree di rimodellamento (vedi elaborato grafico di dettaglio)

**INTERVENTI DI INSERIMENTO NELLA RETE ECOLOGICA RED RES REP**

- RED: Permeabilità diffusa opere infrastrutturali
- RES: Rete ecologica secondaria
- REP: Rete ecologica primaria; strutturazione della vegetazione ripariale

**INTERVENTI DI COMPENSAZIONE COAg COTR**

- COAg: Compensazione del sistema agricolo
- COTR: Sistemi agricoli/naturali; oggetti di espansione e risparmio

**INTERVENTI DI INSERIMENTO PAESAGGISTICO DEI PRESIDI AMBIENTALI PABa PAVa**


- PABa: Barriere antirumore: colore
- PAVa: Opere di presidio idraulico

**INTERVENTI DI INTEGRAZIONE DELLE OPERE ACCESSORIE OAVI**

- OAVI: Visibilità secondaria
- SS1: Strada sterrata; indirizzo progettuale da affiancare in accordo con le amministrazioni locali
- SS2: Strada asfaltata

**INTERVENTI TIPOLOGICI**

- VEG-01: Intervento per recupero agricolo
- VEG-02: Intervento per recupero naturalistico con specie erbacee ed arbustive
- VEG-03: Intervento per recupero naturalistico
- VEG-04: Intervento nicchie della biodiversità
- VEG-05: siepe arbustiva
- VEG-06: siepe mista arbusto-arbustiva
- VEG-07: macchia arbustiva
- VEG-08: macchia arbustiva densa
- VEG-09: macchia arbustivo-arborea
- VEG-10: fascia arbustiva
- VEG-11: fascia arboreo arbustiva
- VEG-12: fure misto ambito di frangia urbana
- VEG-13: fure misto ambito di area agricola
- VEG-14: fure monospecifico
- VEG-A1: albero isolato
- VEG-GR1: gruppi arbustivi
- VEG-GR2: gruppi arbustivi ornamentali
- VEG-FAU1: allestimento fustico di presidio idraulico
- VEG-FAL2: allestimento passaggio fauna secondario
- VEG-FAL3: allestimento passaggio fauna primario
- VEG-GAB1: allestimento presidio idraulico (gabbionate)
- VEG-FOR1: boschetto mesofilo
- VEG-FAT1: fascia arbustiva
- VEG-FAT2: fascia arboreo arbustiva
- VEG-FAT3: interventi di ingegneria naturalistica; conifere alle mitigazioni paesaggistiche ed ambientali
- ARC: elementi in pietra: muri, gabioni

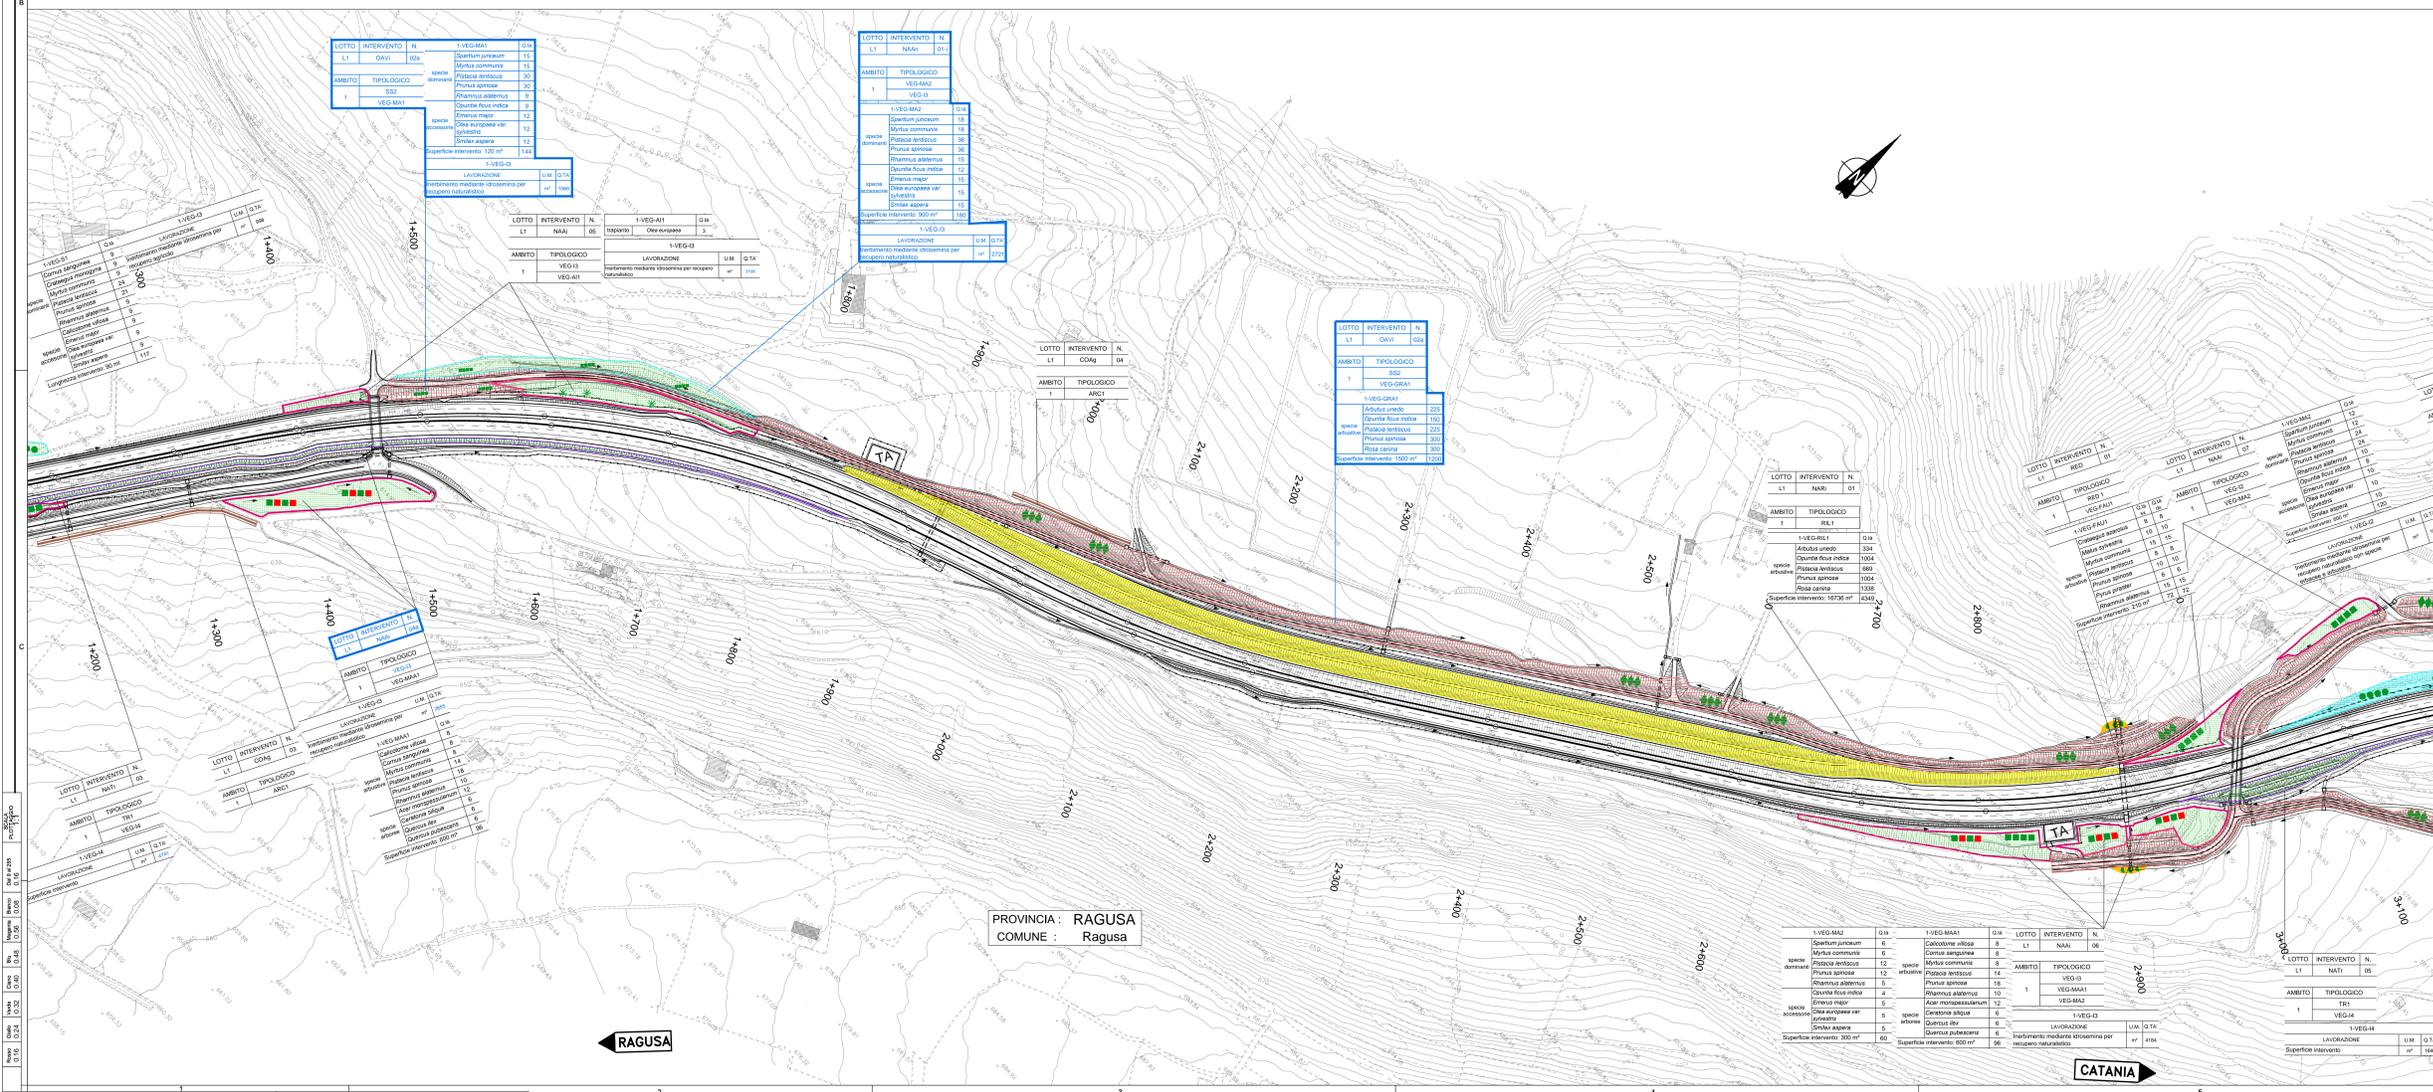

Ministero delle Infrastrutture e dei Trasporti  
Struttura di Vigilanza sulle Concessionarie Autostradali

**AMMODERNAMENTO A N° 4 CORSE DELLA S.S. 514 "DI CHIARAMONTE" E DELLA S.S. 194 RAGUSANA DALLO SVINCOLO CON LA S.S. 115 ALLO SVINCOLO CON LA S.S. 114.**  
(C.U.P. F12C0300000001)

**PROGETTO DEFINITIVO**

**LOTTO 1 AMBIENTE**  
Interventi di inserimento paesaggistico e ambientale  
Planimetrie degli interventi di inserimento paesaggistico - ambientale  
Tavola 1 di 4

**Progettista**  
SILEC SpA  
Ing. Santa Monaco - Ordine Ing. Torino 5769H

**Supporto specialistico**  
CFarm  
Ing. Gianmaria De Stavola - Ordine Ing. Venezia 2074

**Geologo**  
Dott. Gaetano Fabio Melchiorri  
Ordine Geologi del Lazio A.P. n. 663

**Consulenze specialistiche**  
Geotecnica e opere d'arte minori: Ing. Antonio Alparone  
LISEA  
Opere d'arte principali: Galante Ing. G. Guiducci  
Ecosistemi e paesaggio: altran

**RIFERIMENTO ELABORATO**

FASE	TR/LT	DISCIPLINA/OPERA	DOC	PROGR.	ST/REV.	FOGLIO	DATA	REDAZIONE	VERIFICATO	APPROVATO
D01	T1	L1	AM072	1	P6	01	01	01	01	01

REDAZIONE: A GENNAIO '17  
VERIFICATO: A GENNAIO '17  
APPROVATO: A GENNAIO '17

**IL RESPONSABILE DEL PROCEDIMENTO**  
SARC SRL

**IL CONCESSIONARIO**  
SARC SRL

**L'ENTITÀ COSTRUTTRICE**  
VISTO PER ACCETTAZIONE

**GENNAIO '17**  
SCALA: 1:2000