
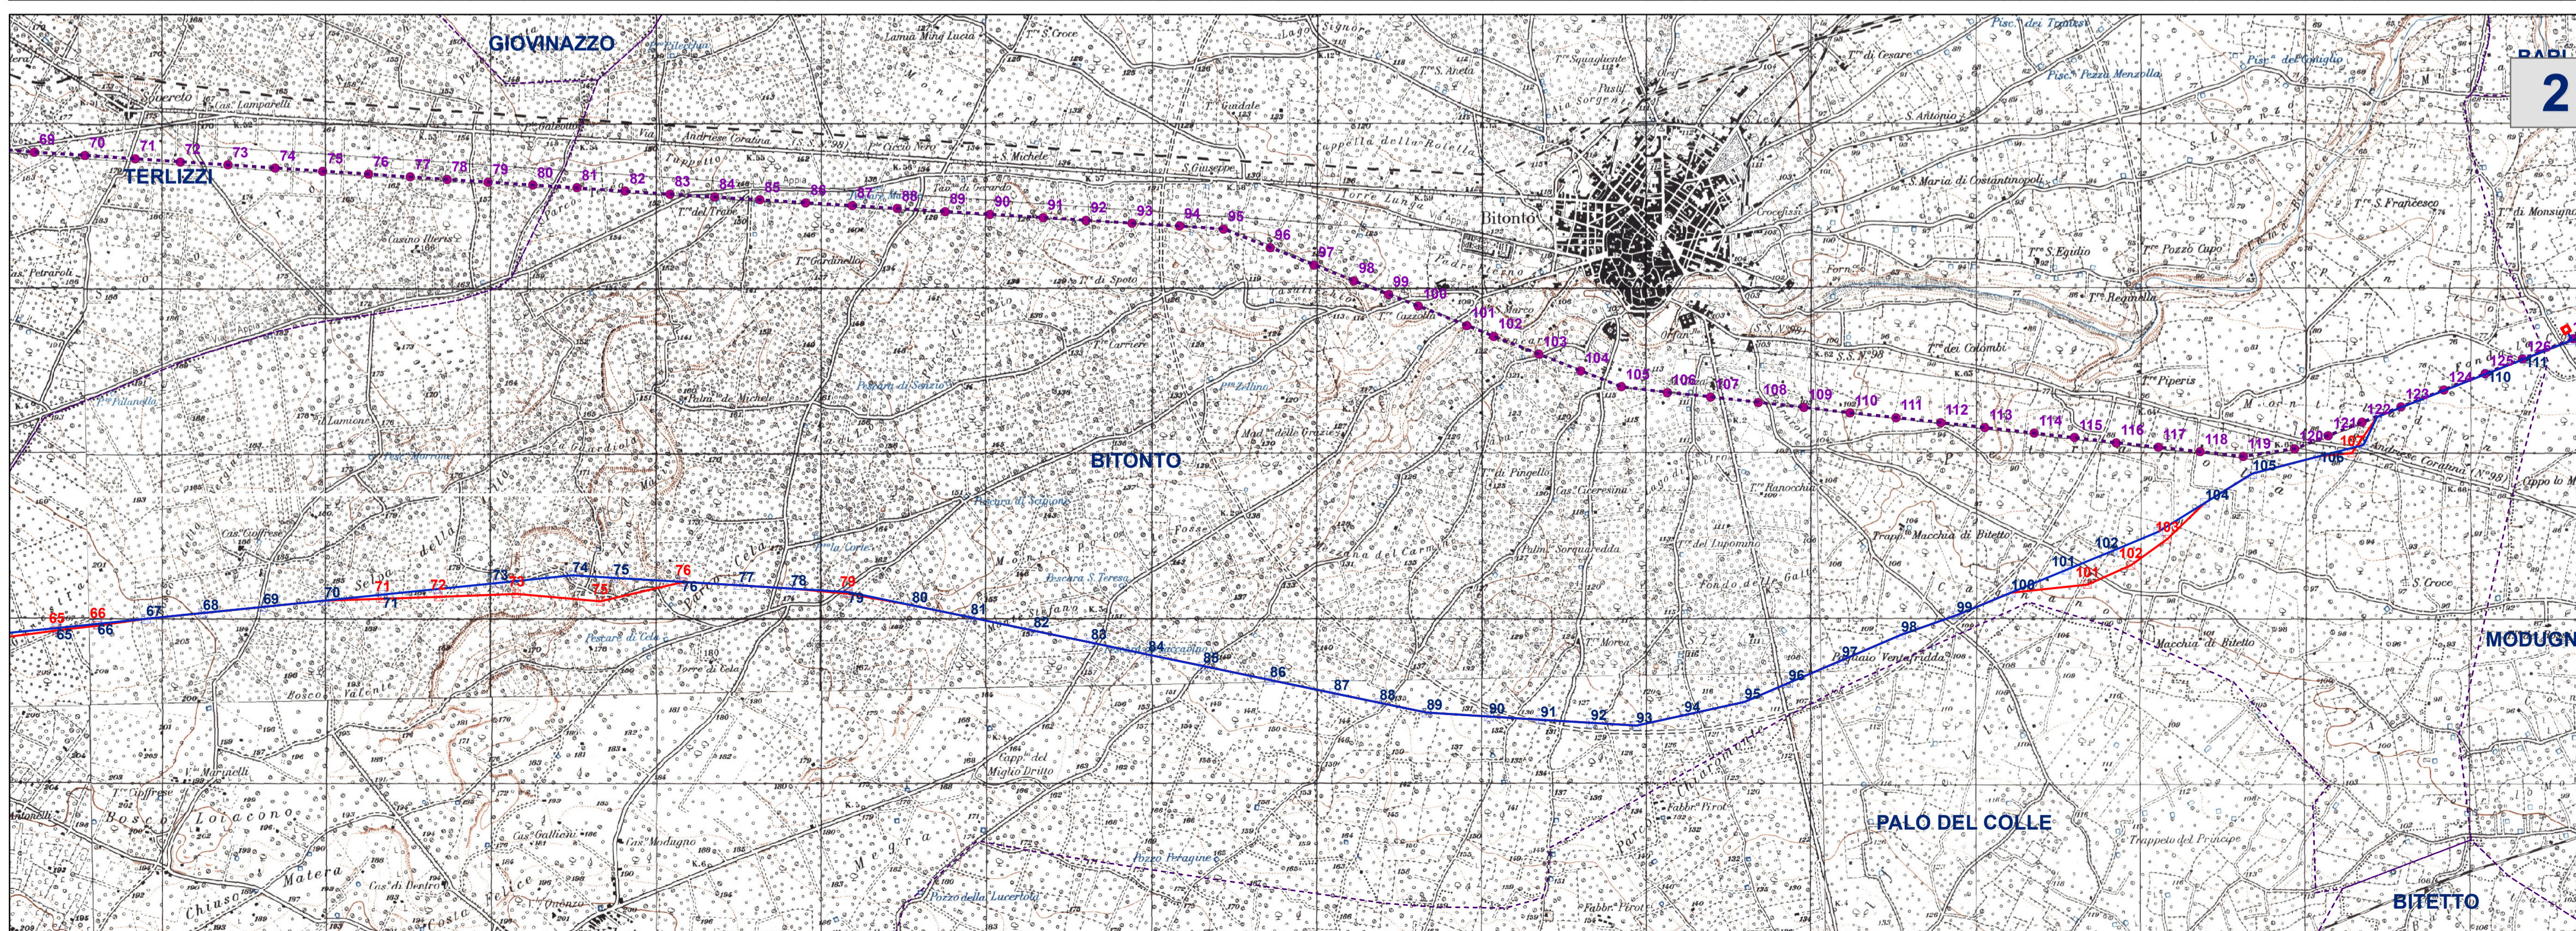


- ### Legenda
- SE Stazione Elettrica
 - Linea progetto valutato
 - Proposta di Variante
 - Sostegni
 - Sostegni_Variante
 - - - elettrodotta da demolire
 - sostegni da demolire
 - Limite Comunale

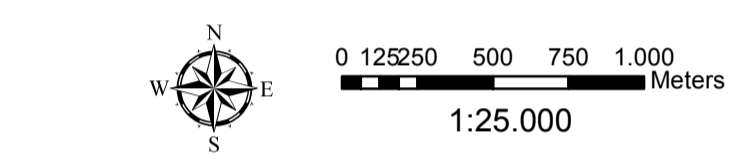

01	14/07/2017	APPROFON. A SEGUITO VERBALE MAJ.T.M. DEL 04.07.2017	INSE srl	S.Savino	M. D'Angiò	S.Madonna	A. Limone
00	30/11/2015	APPROFONDIMENTI A SEGUITO PROCEDIMENTO ID_WP-2811	INSE srl	S.Savino	M. D'Angiò	S.Madonna	A. Limone
REV.	DATA	DESCRIZIONE DELLA REVISIONE	ELABORATO	VERIFICATO	APPROVATO		
TIPOLOGIA DELL'ELABORATO		CODIFICA DELL'ELABORATO					
PROGETTO		TAV-01		TITOLO:			
WBS:		ELETTRODOTTO 150 KV CP CORATO – CP BARI IND. 2					
RICAVATO DAL DOC. TERNA		INQUADRAMENTO TERRITORIALE IGM 1:25.000					
CLASSIFICAZIONE DI SICUREZZA		*Sono possibili, in sede di progetto esecutivo, variazioni di posizione ed altezza dei sostegni*					
NOME DEL FILE		SCALA CAD	FORMATO	SCALA	FOGLIO		
TAV01.dwg		1 UNITA'-2	A1	1:25000	/		
<small>Questo documento contiene informazioni di proprietà Terma S.p.A. e deve essere utilizzato esclusivamente dal destinatario in relazione alle finalità per le quali è stato ricevuto. E' vietata qualsiasi forma di riproduzione o di divulgazione senza l'esplicito consenso di Terma S.p.A. This document contains information proprietary to Terma S.p.A. and it will have to be used exclusively for the purposes for which it has been furnished. Whichever shape of spreading or reproduction without the written permission of Terma S.p.A. is prohibited.</small>							