
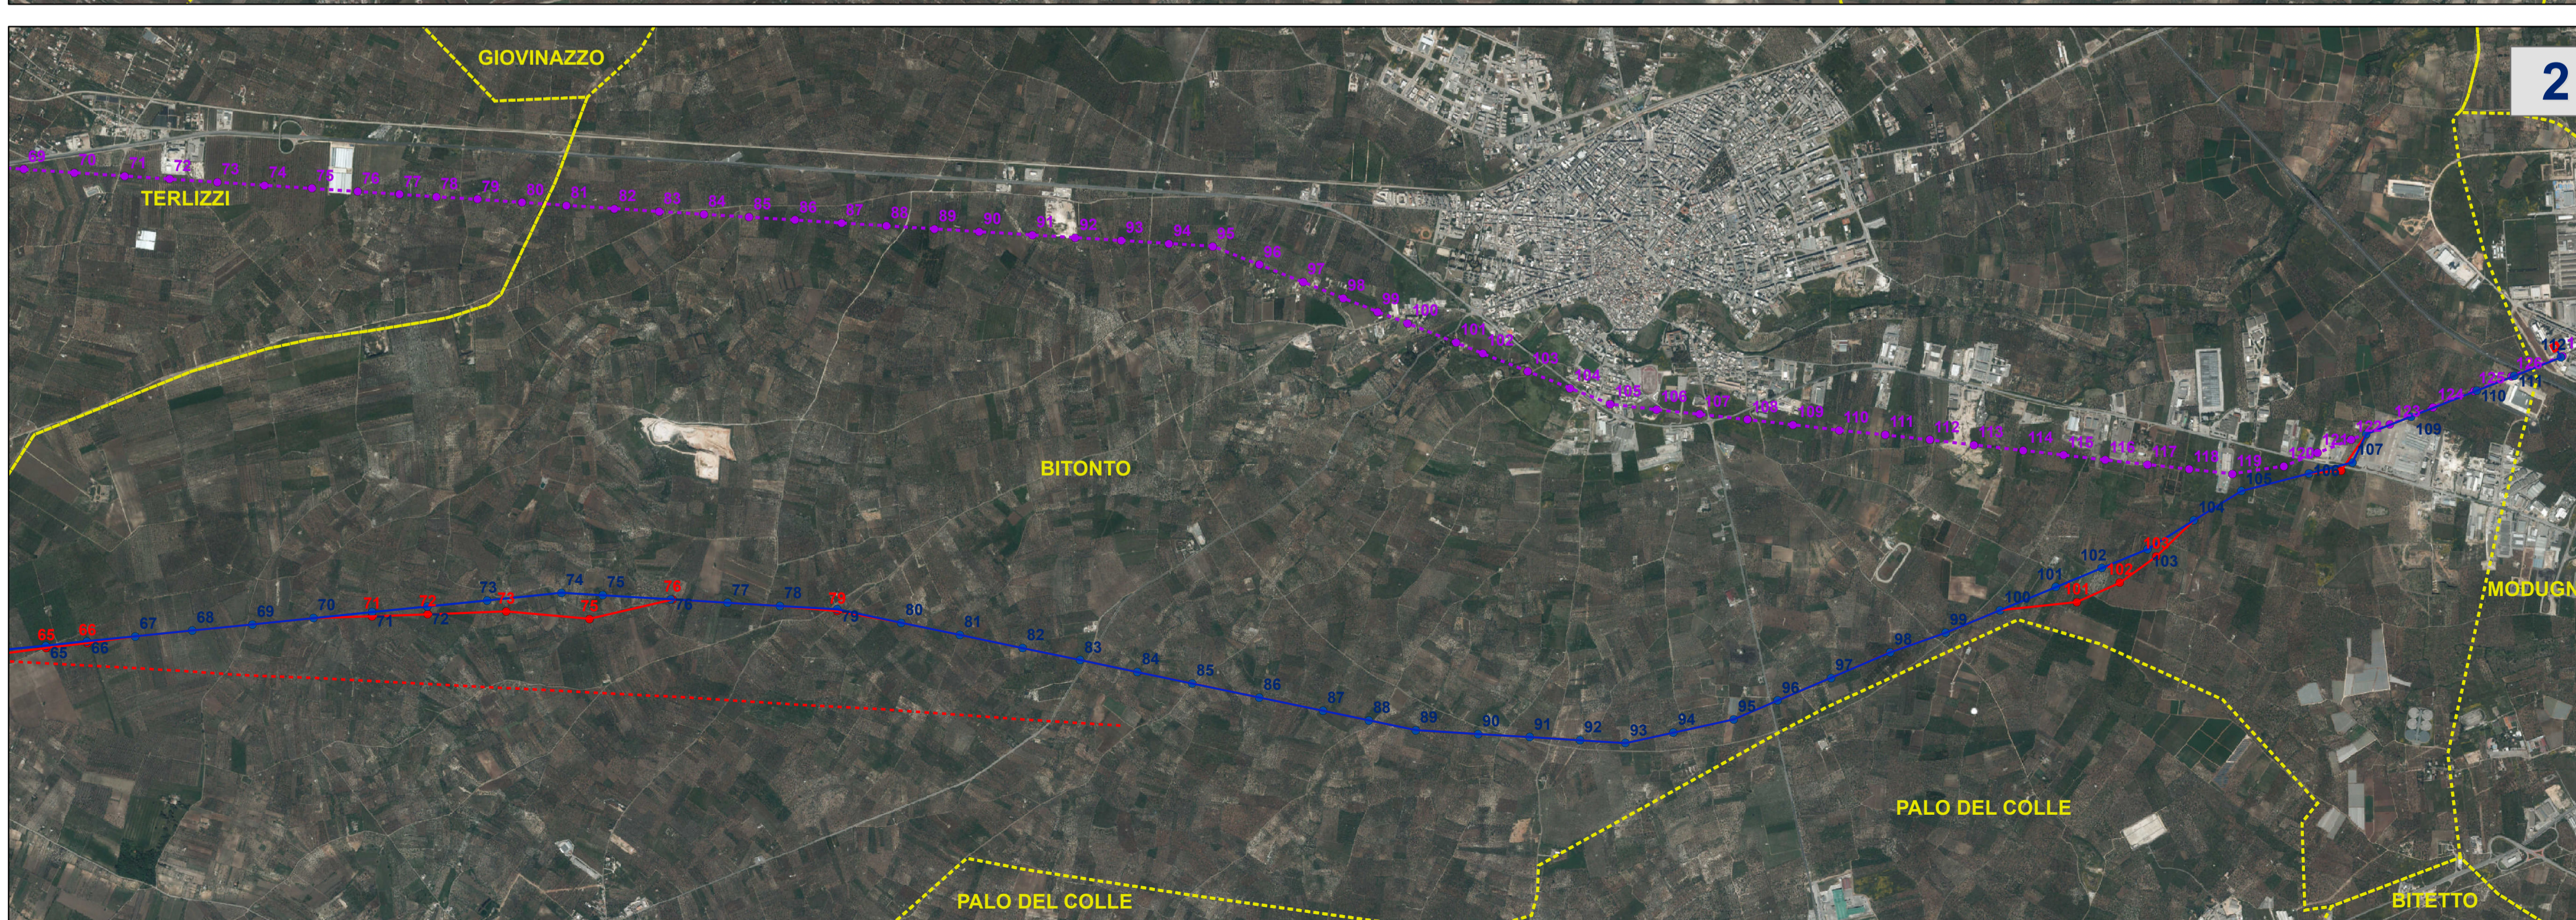


**Legenda**

- SE Stazione Elettrica
- Linea progetto valutato
- Proposta di Variante
- Sostegni
- Sostegni\_Variante
- - - elettrodotto da demolire
- sostegni da demolire
- Limite Comunale

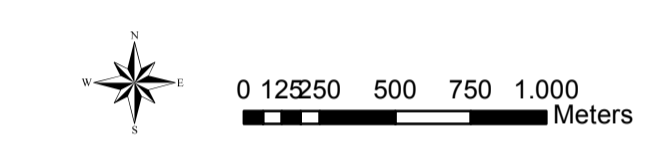

REV.	DATA	DESCRIZIONE DELLA REVISIONE	ELABORATO	VERIFICATO	APPROVATO
01	14/07/2017	APPROFONDI. A SEGUITO VERBALE M.A.T.I.M. DEL 04.07.2017	INSE srl	S.Savino	M. D'Angiò
00	30/11/2015	APPROFONDIRI A SEGUITO PROCEDIMENTO ID_VP/2811	INSE srl	S.Savino	M. D'Angiò

TIPOLOGIA DELL'ELABORATO	CODIFICA DELL'ELABORATO	
PROGETTO	TAV-02	
WBS:	ELETTRODOTTO 150 KV CP CORATO – CP BARI IND. 2	
RICAVATO DAL DOC. TERNA	INQUADRAMENTO TERRITORIALE ORTOFOTO	
CLASSIFICAZIONE DI SICUREZZA	*Sono possibili, in sede di progetto esecutivo, variazioni di posizione ed altezza dei sostegni*	
NOME DEL FILE	SCALA CAD	FORMATO
TAV02.dwg	1 UNITA'-2	A1
	SCALA	FOGLIO
	1:25000	/

Questo documento contiene informazioni di proprietà Terna S.p.A. e deve essere utilizzato esclusivamente dal destinatario in relazione alle finalità per le quali è stato ricevuto. E' vietata qualsiasi forma di riproduzione o di divulgazione senza l'esplicito consenso di Terna S.p.A.

This document contains information proprietary to Terna S.p.A. and it will have to be used exclusively for the purposes for which it has been furnished. Whichever shape of spreading or reproduction without the written permission of Terna S.p.A. is prohibited.