

PROGETTO		ESISTENTE DA DEMOLIRE	
NUMERO	CODICE clc DESCRIZIONE CLC	NUMERO	CODICE clc DESC
1	223 uliveti	1	223 uliveti
2	223 uliveti	2	223 uliveti
3	223 uliveti	3	1211 insediamento industriale o artigianale con
5	221 vigneti	4	223 uliveti
6	223 uliveti	5	2111 seminativi semplici in aree non irrigue
7	223 uliveti	6	223 uliveti
8	221 vigneti	7	221 vigneti
9	221 vigneti	8	2111 seminativi semplici in aree non irrigue
10	223 uliveti	9	1422 aree a pascolo naturale, praterie, incolti
11	223 uliveti	10	1211 insediamento industriale o artigianale con
12	223 uliveti	11	1211 insediamento industriale o artigianale con
13	223 uliveti	12	1113 tessuto residenziale continuo, denso recer
14	223 uliveti	13	1113 tessuto residenziale continuo, denso recer
15	223 uliveti	14	1113 tessuto residenziale continuo, denso recer
16	223 uliveti	15	141 aree verdi urbane
17	223 uliveti	16	1422 aree sportive (calcio, atletica, tennis, etc)
18	223 uliveti	17	223 uliveti
19	223 uliveti	18	223 uliveti
20	223 uliveti	19	223 uliveti
21	223 uliveti	20	223 uliveti
22	223 uliveti	20	1123 tessuto residenziale sparso
23	223 uliveti	21	223 uliveti
24	223 uliveti	22	1123 tessuto residenziale sparso
25	223 uliveti	23	223 uliveti
26	223 uliveti	24	223 uliveti
27	223 uliveti	25	223 uliveti
28	221 vigneti	26	223 uliveti
28A	223 uliveti	27	223 uliveti
29	223 uliveti	28	223 uliveti
30	223 uliveti	29	223 uliveti
31	223 uliveti	30	223 uliveti
32	223 uliveti	31	223 uliveti
33	2111 seminativi semplici in aree non irrigue	32	223 uliveti
34	221 vigneti	33	223 uliveti
35	221 vigneti	34	223 uliveti
36	221 vigneti	35	223 uliveti
37	2111 seminativi semplici in aree non irrigue	36	223 uliveti
38	221 vigneti	37	223 uliveti
39	221 vigneti	38	223 uliveti
40	221 vigneti	39	223 uliveti
41	223 uliveti	40	223 uliveti
42	221 vigneti	41	223 uliveti
43	221 vigneti	42	223 uliveti
44	221 vigneti	42	1211 insediamento industriale o artigianale con
45	223 uliveti	43	2123 colture orticole in pieno campo in serra e s
46	221 vigneti	44	223 uliveti
47	221 vigneti	45	2111 seminativi semplici in aree non irrigue
48	221 vigneti	46	223 uliveti
49	223 uliveti	47	2111 seminativi semplici in aree non irrigue
50	223 uliveti	48	223 uliveti
51	221 vigneti	49	1211 insediamento industriale o artigianale con
52	223 uliveti	50	223 uliveti
53	221 vigneti	51	223 uliveti
54	223 uliveti	52	223 uliveti
55	223 uliveti	53	222 frutteti e frutti minori
55	2111 seminativi semplici in aree non irrigue	54	2123 colture orticole in pieno campo in serra e s
56	223 uliveti	55	223 uliveti
57	221 vigneti	56	223 uliveti
58	223 uliveti	57	223 uliveti
59	222 frutteti e frutti minori	58	223 uliveti
60	223 uliveti	59	223 uliveti
61	222 frutteti e frutti minori	60	221 vigneti
62	223 uliveti	61	1211 insediamento industriale o artigianale con
63	223 uliveti	62	1211 insediamento industriale o artigianale con
64	223 uliveti	63	321 aree a pascolo naturale, praterie, incolti
65	223 uliveti	64	223 uliveti
66	223 uliveti	65	223 uliveti
67	223 uliveti	66	223 uliveti
68	223 uliveti	67	222 frutteti e frutti minori
69	223 uliveti	68	222 frutteti e frutti minori
70	223 uliveti	69	223 uliveti
71	223 uliveti	70	223 uliveti
72	223 uliveti	71	223 uliveti
73	223 uliveti	72	223 uliveti
74	223 uliveti	73	223 uliveti
75	223 uliveti	74	223 uliveti
76	223 uliveti	75	223 uliveti
77	223 uliveti	76	223 uliveti
78	223 uliveti	77	223 uliveti
79	223 uliveti	78	223 uliveti
80	223 uliveti	79	223 uliveti
81	223 uliveti	80	223 uliveti
82	223 uliveti	81	223 uliveti
83	223 uliveti	82	223 uliveti
84	223 uliveti	83	223 uliveti
85	223 uliveti	84	223 uliveti
86	223 uliveti	85	223 uliveti
87	222 frutteti e frutti minori	86	223 uliveti
88	223 uliveti	87	223 uliveti
89	321 aree a pascolo naturale, praterie, incolti	88	223 uliveti
90	223 uliveti	89	221 vigneti
91	223 uliveti	90	223 uliveti
92	223 uliveti	91	223 uliveti
93	223 uliveti	92	131 aree estrattive
94	223 uliveti	93	223 uliveti
95	221 vigneti	94	223 uliveti
96	223 uliveti	95	223 uliveti
97	223 uliveti	96	223 uliveti
98	222 frutteti e frutti minori	97	131 aree estrattive
99	223 uliveti	98	223 uliveti
100	223 uliveti	99	223 uliveti
101	223 uliveti	100	223 uliveti
101	321 aree a pascolo naturale, praterie, incolti	101	321 aree a pascolo naturale, praterie, incolti
102	223 uliveti	102	223 uliveti
103	223 uliveti	103	2111 seminativi semplici in aree non irrigue
104	223 uliveti	104	2111 seminativi semplici in aree non irrigue
105	321 aree a pascolo naturale, praterie, incolti	105	322 cespuglieti e arbusteti
106	223 uliveti	106	1422 aree sportive (calcio, atletica, tennis, etc)
107	2111 seminativi semplici in aree non irrigue	107	223 uliveti
108	223 uliveti	108	1332 suoli rimaneggiati e artefatti
109	223 uliveti	109	2111 seminativi semplici in aree non irrigue
110	223 uliveti	110	223 uliveti
111	1211 insediamento industriale o artigianale con sp	111	223 uliveti
112	1225 reti ed aree per la distribuzione, la produzion	112	223 uliveti
113	321 aree a pascolo naturale, praterie, incolti	113	321 aree a pascolo naturale, praterie, incolti
114	223 uliveti	114	223 uliveti
115	223 uliveti	115	223 uliveti
116	321 aree a pascolo naturale, praterie, incolti	116	321 aree a pascolo naturale, praterie, incolti
117	1216 insediamenti produttivi agricoli	117	1216 insediamenti produttivi agricoli
118	321 aree a pascolo naturale, praterie, incolti	118	321 aree a pascolo naturale, praterie, incolti
119	321 aree a pascolo naturale, praterie, incolti	119	321 aree a pascolo naturale, praterie, incolti
120	222 frutteti e frutti minori	120	222 frutteti e frutti minori
121	1211 insediamento industriale o artigianale con	121	1211 insediamento industriale o artigianale con
122	223 uliveti	122	223 uliveti
123	1211 insediamento industriale o artigianale con	123	1211 insediamento industriale o artigianale con
124	223 uliveti	124	223 uliveti
125	223 uliveti	125	223 uliveti
126	1332 suoli rimaneggiati e artefatti	126	1332 suoli rimaneggiati e artefatti
127	1225 reti ed aree per la distribuzione, la produzion	127	1225 reti ed aree per la distribuzione, la produzion




### LEGENDA

- SE Stazione Elettrica
- Linea progetto valutato
- Proposta di Variante
- Sostegni
- Sostegni\_Variante
- sostegni da demolire
- Limite Comunale
- <all other values>

**438\_UDS\_2011**

**LIVELLO\_4, DESC\_**

- 123, aree portuali
- 124, aree aeroportuali ed eliporti
- 131, aree estrattive
- 141, aree verdi urbane
- 143, cimiteri
- 221, vigneti
- 222, frutteti e frutti minori
- 223, uliveti
- 231, superfici a copertura erbacea densa
- 241, colture temporanee associate a colture permanenti
- 242, sistemi colturali e particellari complessi
- 243, aree prevalentemente occupate da coltura agrarie con presenza di spazi naturali
- 311, boschi di latifoglie
- 312, boschi di conifere
- 313, boschi misti di conifere e latifoglie
- 322, cespuglieti e arbusteti
- 323, aree a vegetazione sclerofilla
- 333, aree con vegetazione rada
- 1111, tessuto residenziale continuo antico e denso
- 1121, tessuto residenziale discontinuo
- 1122, tessuto residenziale rado e nucleiforme
- 1123, tessuto residenziale sparso
- 1211, insediamento industriale o artigianale con spazi annessi
- 1212, insediamento commerciale
- 1213, insediamento dei grandi impianti di servizi pubblici e privati
- 1214, insediamenti ospedalieri
- 1215, insediamento degli impianti tecnologici
- 1216, insediamenti produttivi agricoli
- 1217, insediamento in disuso
- 1221, reti stradali e spazi accessori
- 1222, reti ferroviarie comprese le superfici annesse
- 1223, grandi impianti di concentrazione e smistamento merci
- 1224, aree per gli impianti delle telecomunicazioni
- 1331, cantieri e spazi in costruzione e scavi
- 1332, suoli rimaneggiati e artefatti
- 2111, seminativi semplici in aree non irrigue
- 2112, colture orticole in pieno campo in serra e sotto plastica in aree non irrigue
- 2123, colture orticole in pieno campo in serra e sotto plastica in aree irrigue
- 3241, aree a ricolonizzazione naturale
- 3242, aree a ricolonizzazione artificiale (rimboschimenti nella fase di novelletto)
- 5112, canali e idrovie
- 5121, bacini senza manifeste utilizzazioni produttive
- 5122, bacini con prevalente utilizzazione per scopi irrigui
- 9999,

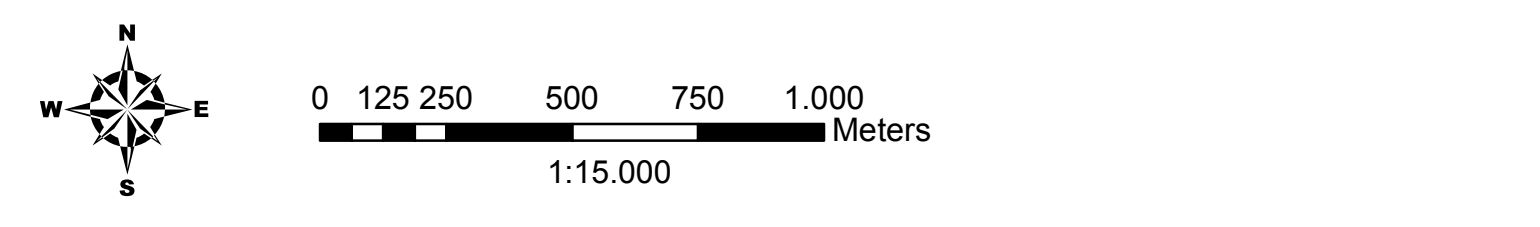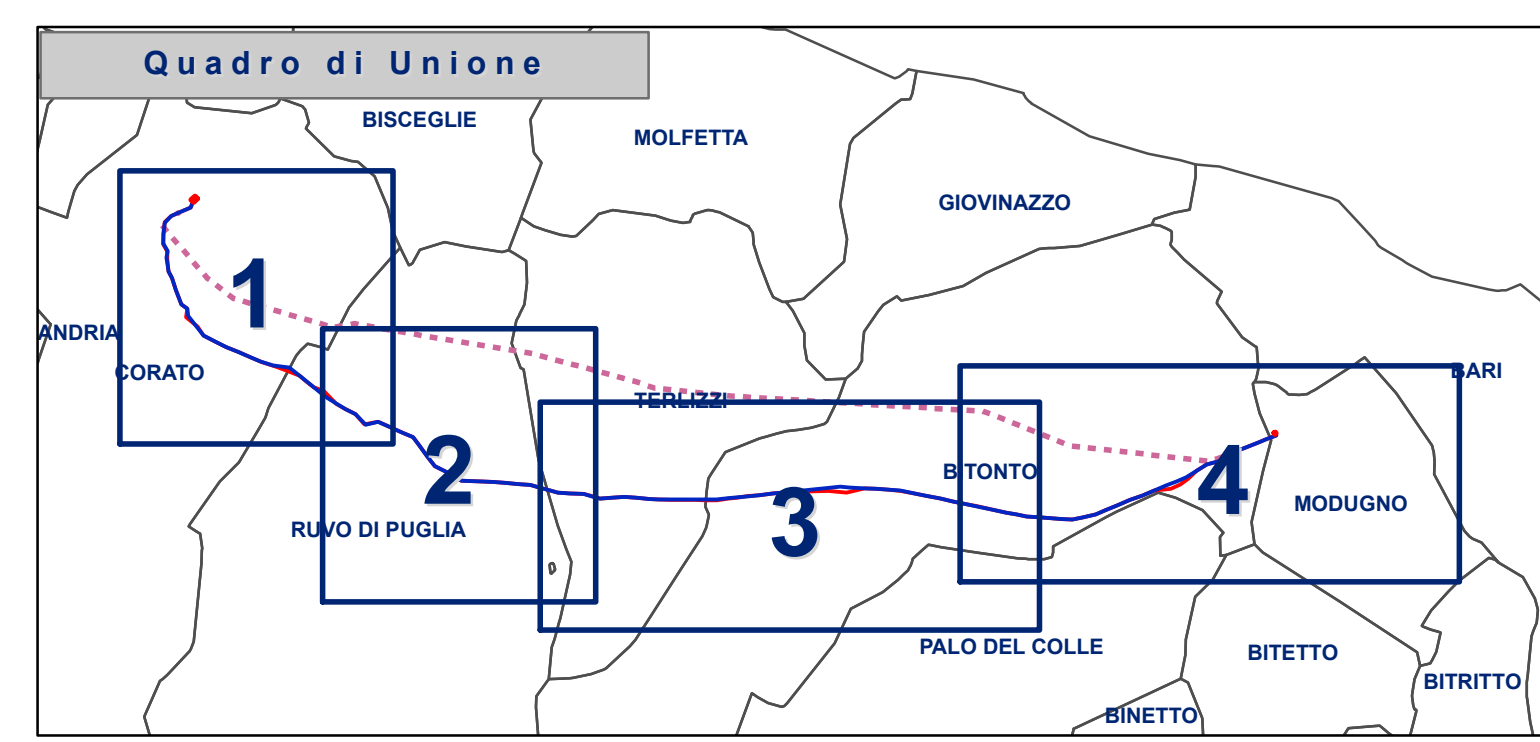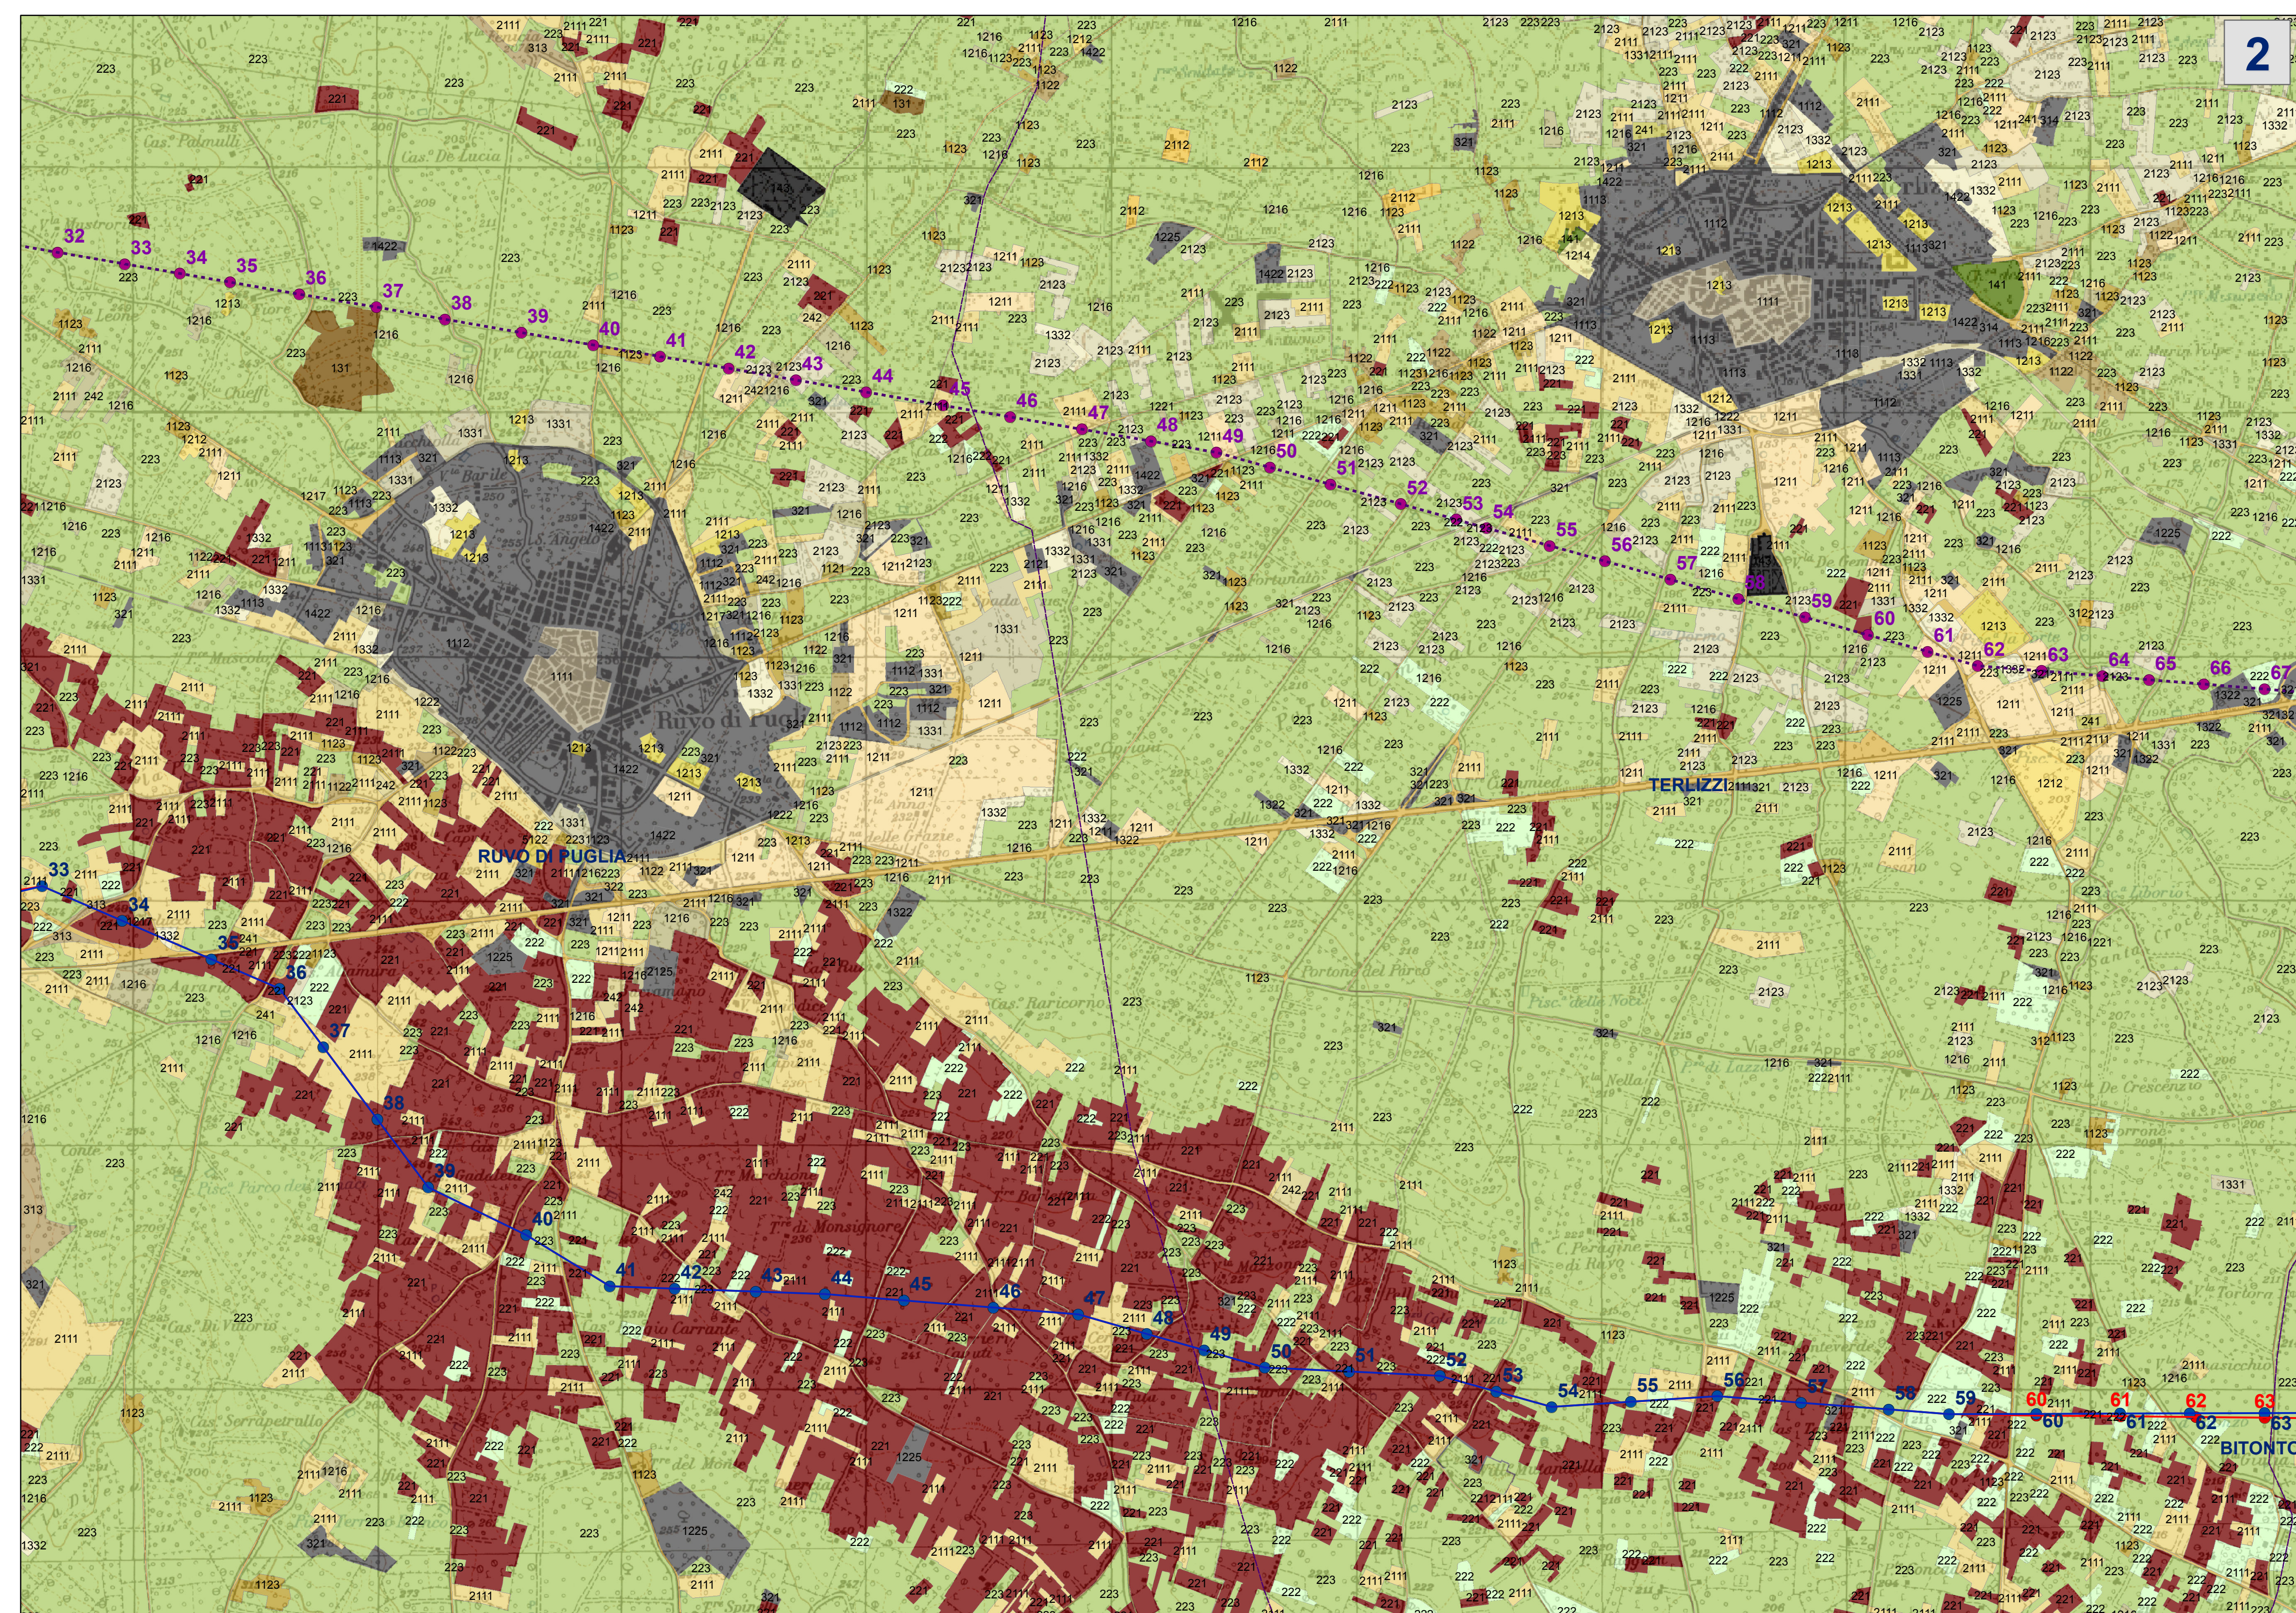


REV.	DATA	DESCRIZIONE DELLA REVISIONE	ELABORATO	VERIFICATO	APPROVATO		
01	14/07/2017	APPROFONDI. A SEGUITO VERBALE M.A.T.M. DEL 04.07.2017	INSE srl	S.Savino	M. D'Angio	S.Madonna	A. Limone
00	30/11/2015	APPROFONDIAMENTI A SEGUITO PROCEDIMENTO DI_VP-2811	INSE srl	S.Savino	M. D'Angio	S.Madonna	A. Limone

TITOLOGIA DELL'ELABORATO	CODIFICA DELL'ELABORATO	PROGETTO	TITOLO:
	TAV-07b		

WBS: ELETTRODOTTO 150 KV CP CORATO – CP BARI IND. 2  
CORINE LAND COVER CLC 2

CLASSIFICAZIONE DI SICUREZZA	"Sono possibili, in sede di progetto esecutivo, variazioni di posizione ed altezze dei sostegni"			
Nome del file	Scala CAD	Formato	Scala	Foglio
TAV07b.dwg	1 UNITA'-2	A1	1:20000	2 / 3

Questo documento contiene informazioni di proprietà Terma S.p.A. e deve essere utilizzato esclusivamente dal destinatario in relazione alle finalità per le quali è stato fornito. E' vietata qualsiasi forma di riproduzione o di divulgazione senza l'esplicito consenso di Terma S.p.A. This document contains information proprietary to Terma S.p.A. and it will have to be used exclusively for the purposes for which it has been furnished. Whichever shape of spreading or reproduction without the written permission of Terma S.p.A. is prohibited.