
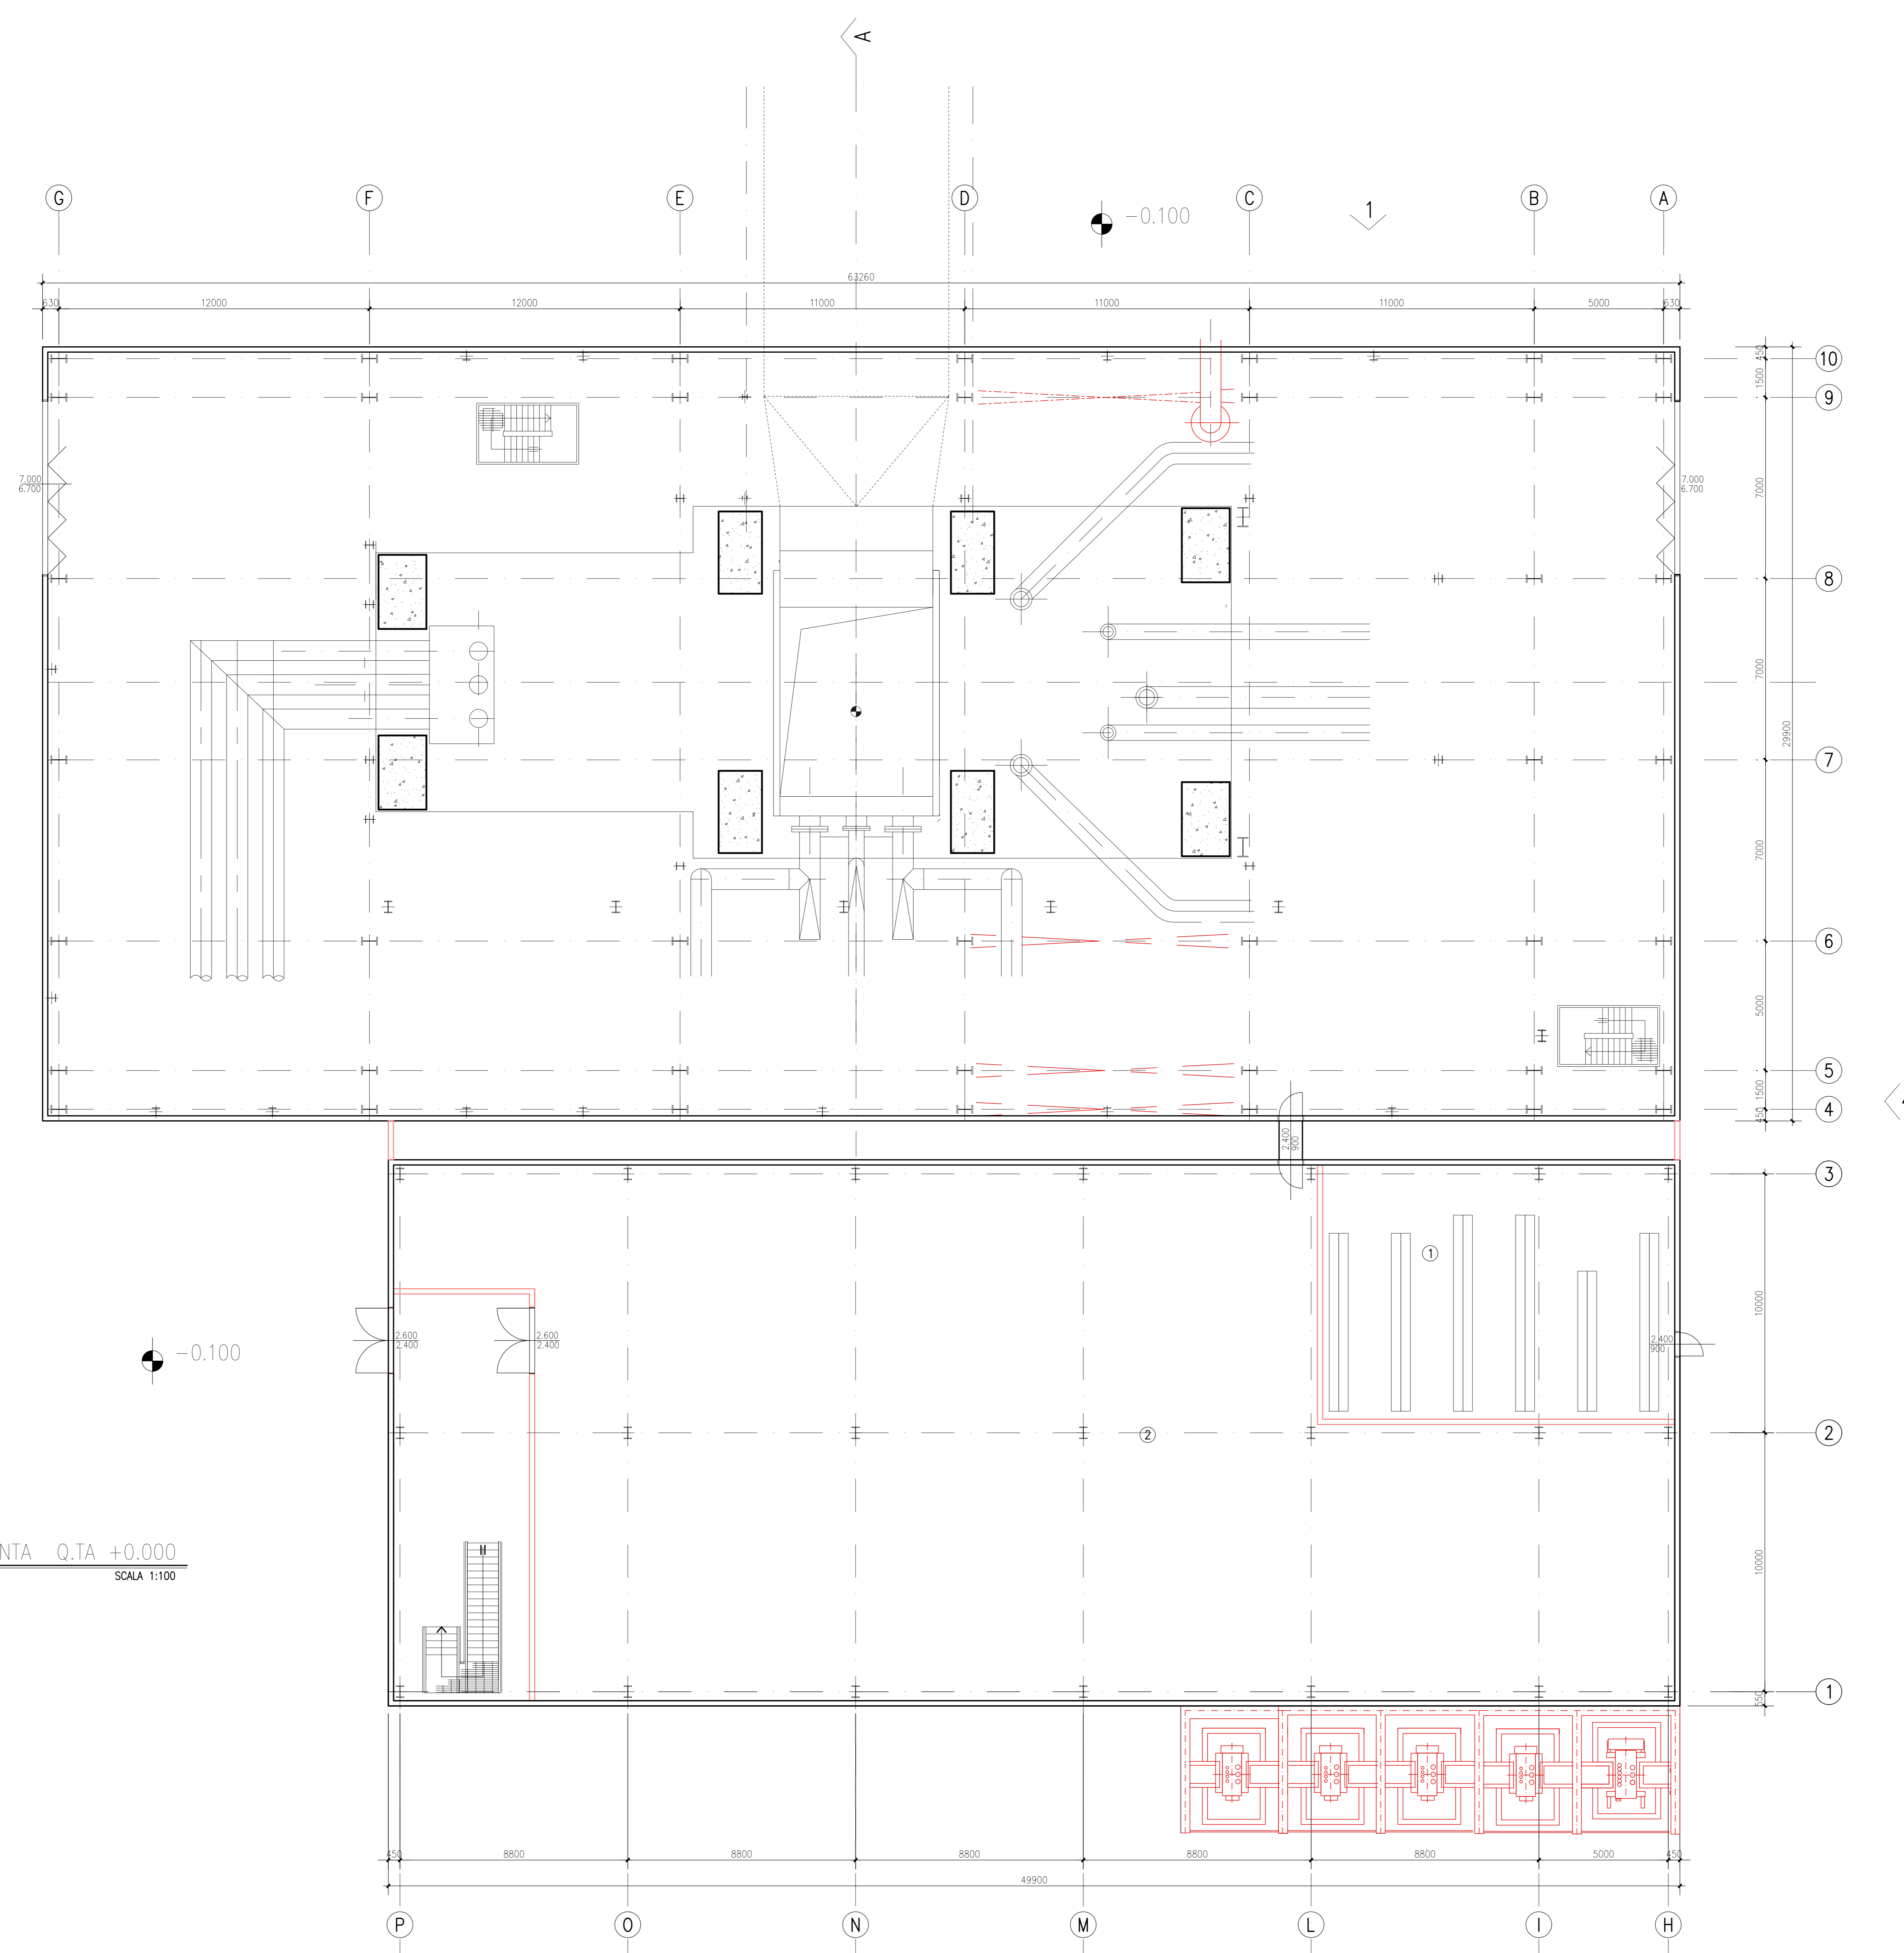



LEGENDA

- ① LOCALE BATTERIE
- ② CAMERA VIA CAVI
- ③ TURBOGENERATORE
- ④ GENERATORE
- ⑤ LOCALE INERGEN
- ⑥ SALA QUADRI
- ⑦ SALA DCS
- ⑧ SALA HVAC


PIANTA CHIAVE

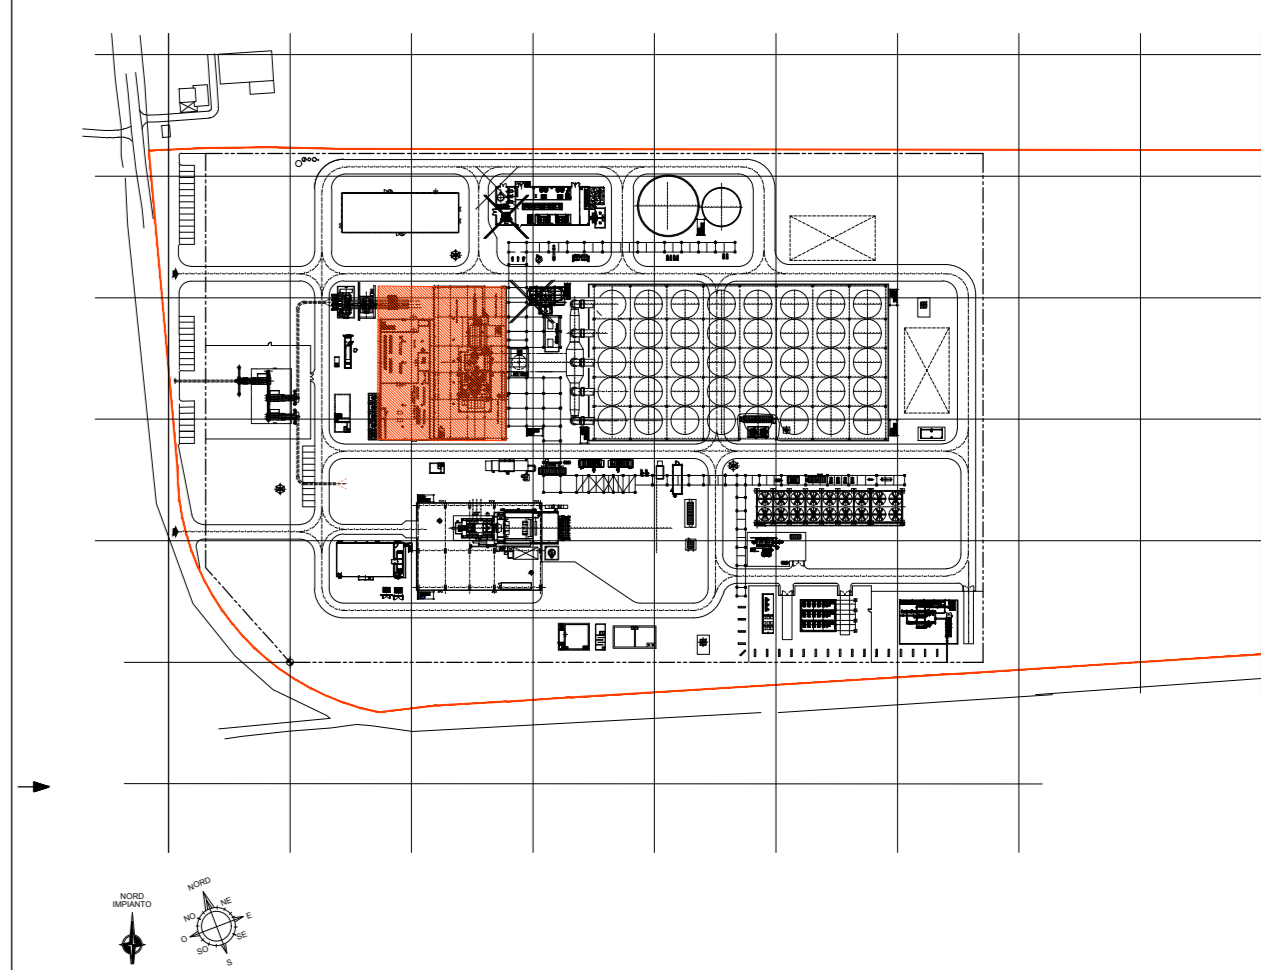

PIANTA Q.TA +0.000
SCALA 1:100

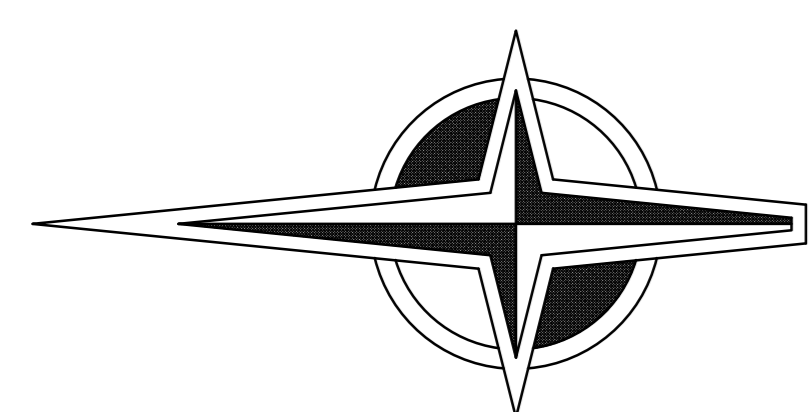

NORD
IMPIANTO

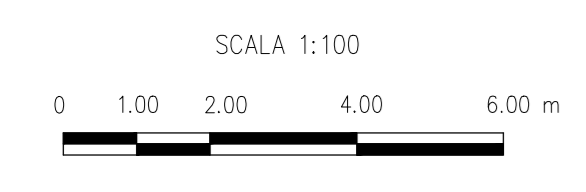

SCHEMA / Doc. Code PA50FEVC001		
SCALA/Scale 1/100		IMPUGNO/Part AGGIORNAMENTO TECNOLOGICO PREZANANO TITOLO DOCUMENTO/Document Title EDIFICIO TURBOGENERATORE A VAPORE PIANTA A Q.TA ±0.000
Foglio/Sheet 01/01		