


ALLEGATO D scala 1:2000

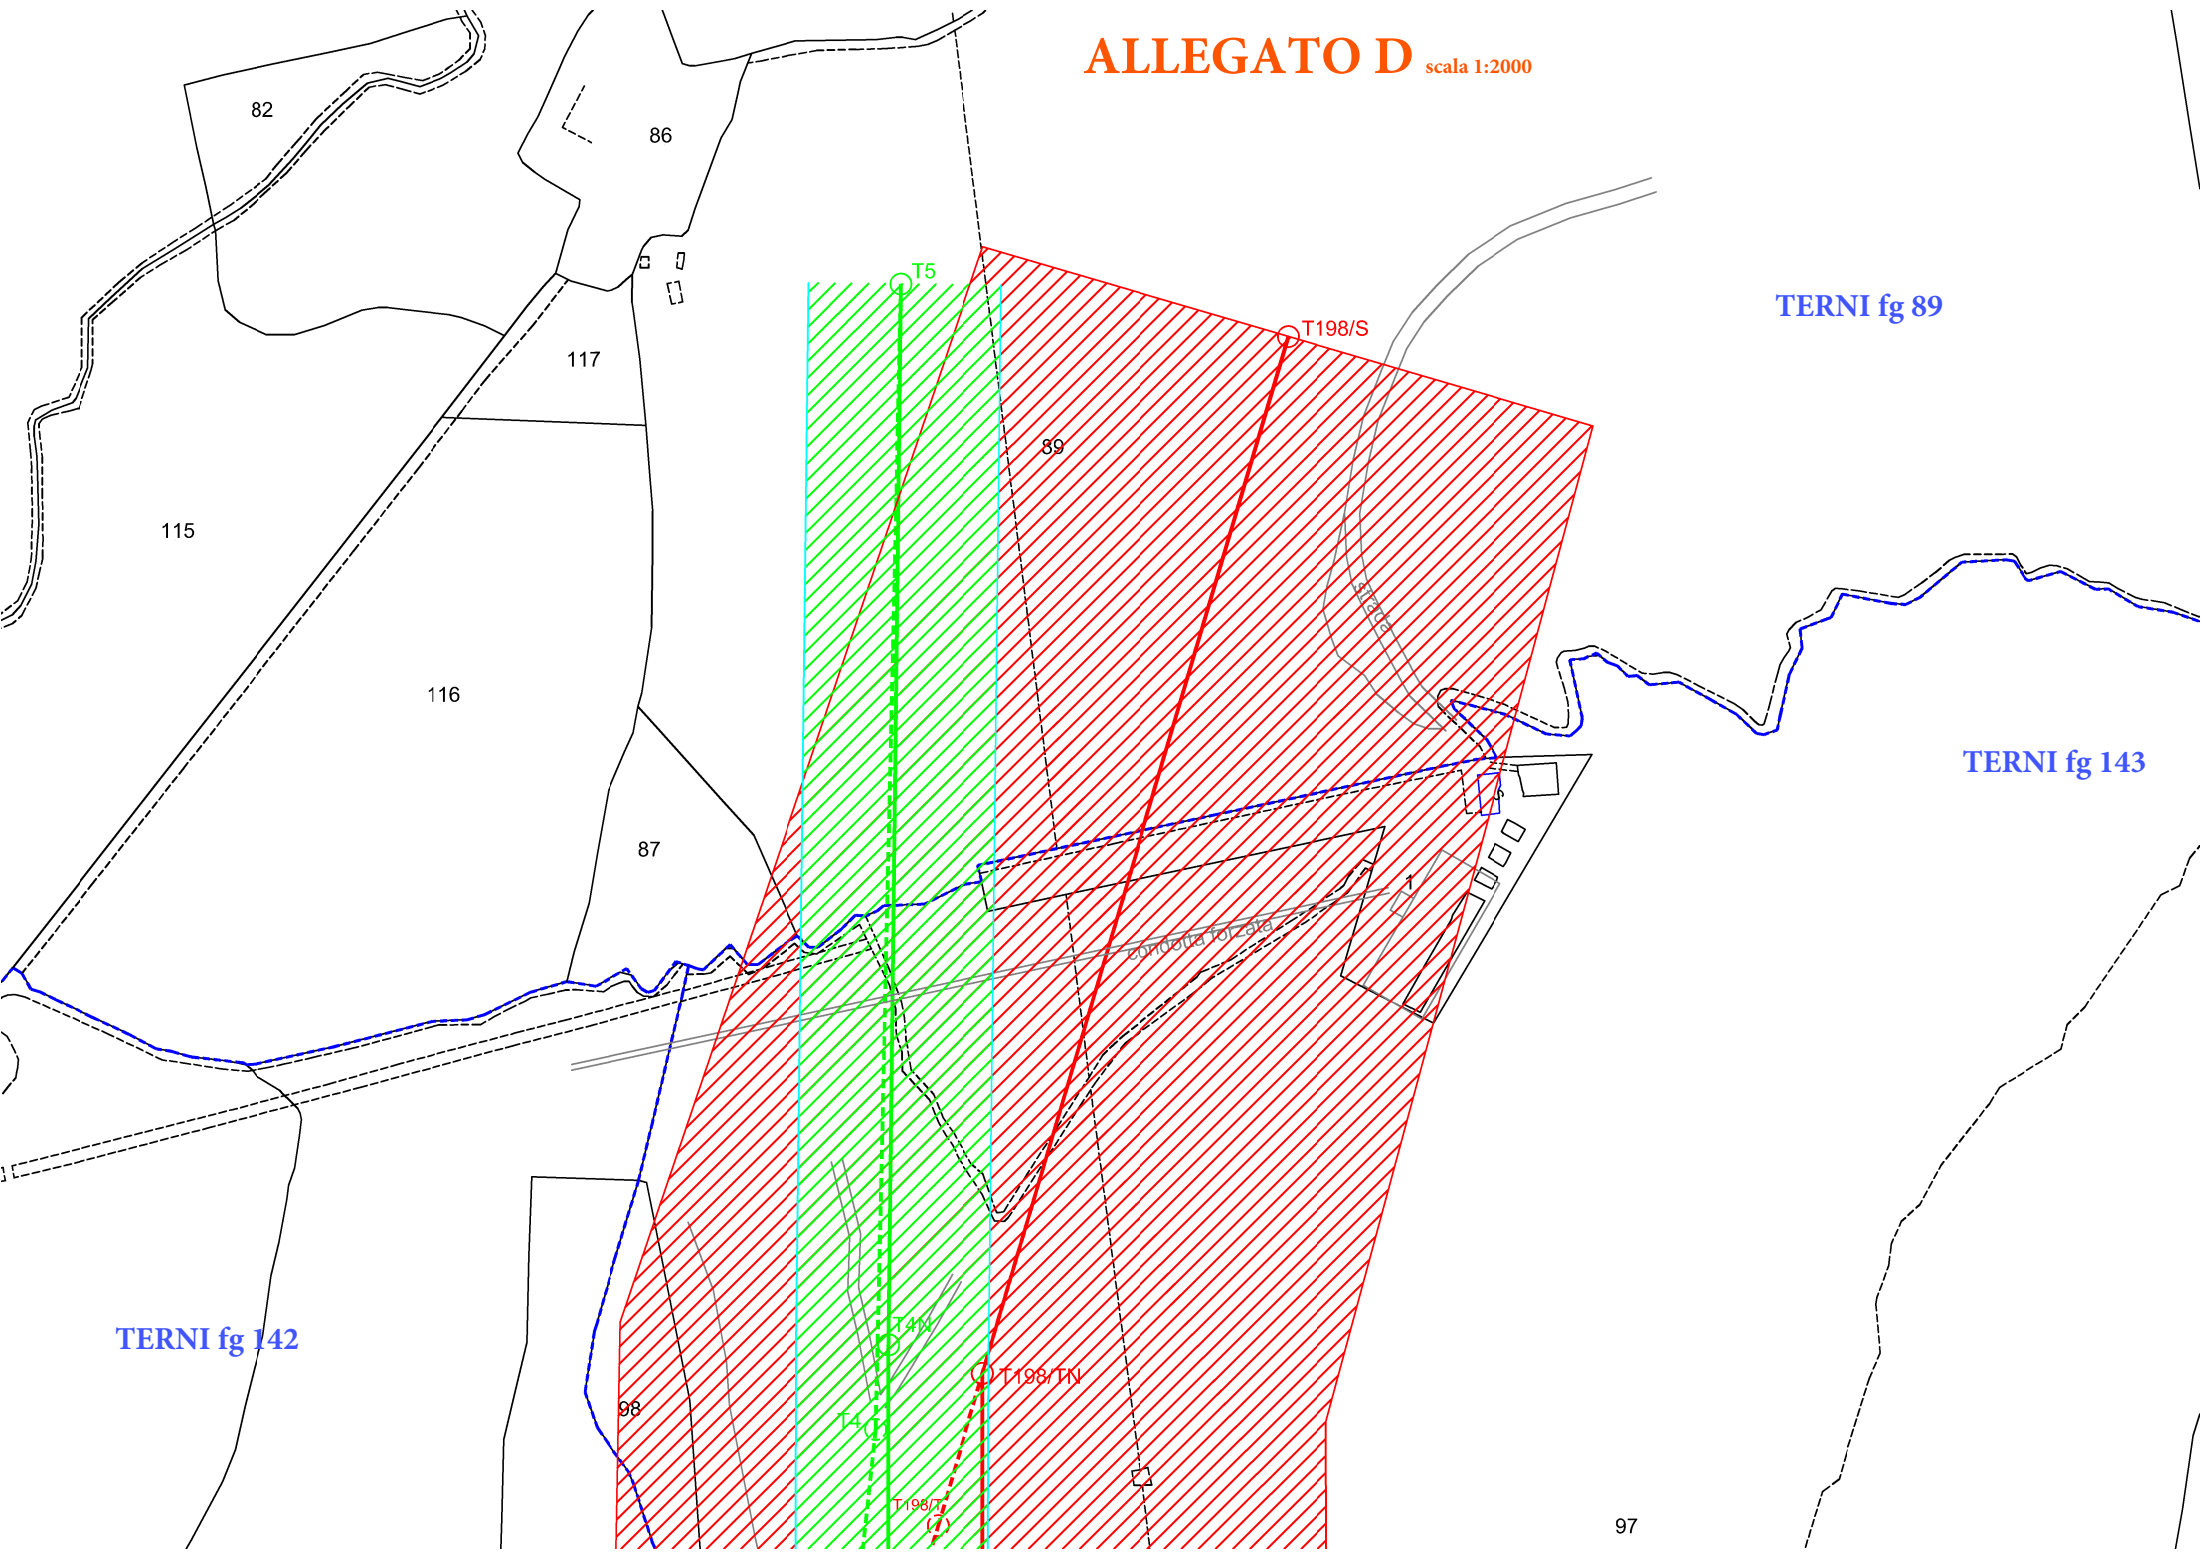

TERNI fg 89

TERNI fg 143

TERNI fg 142

condotta forata