



CUP E31B05000390007

COLLEGAMENTO AUTOSTRADALE DI CONNESSIONE TRA LE CITTÀ DI BRESCIA E MILANO

PROCEDURA AUTORIZZATIVA D. LGS 163/2006
DELIBERA C.I.P.E. DI APPROVAZIONE DEL PROGETTO DEFINITIVO N° 66/2016

PROGETTO ESECUTIVO

LINEA TERNA A 132 kV T.754 e T.755 - LINEA TERNA A 380 kV T.365

CODICE INTERFERENZE LEA T.64-04 e LEA T.64-23/2

INTERVENTO DI MODIFICA DELLE LINEE CON SPOSTAMENTO DEI SOTEGNI P.7N(T365) e P.10N(T754/755)

A SUD EST DEGLI ATTUALI IN LOCALITÀ LOVERNATO-OSPITALETTO (BS)

SCHEMA FASI

PROGETTAZIONE:



PER IL CONSORZIO
IL PROGETTISTA RESPONSABILE INTEGRAZIONE PRESTAZIONI SPECIALISTICHE
IMPRESA PIZZAROTTI e C. S.p.A.
Dott. Ing. Sabino Del Bato
Dott. Ing. Pietro Mazzoli
Ordine degli Ingegneri di Parma N. 821

VERIFICA :

APPROVATO BDP

PER IL CONSORZIO
IL DIRETTORE TECNICO
IMPRESA PIZZAROTTI e C. S.p.A.
Dott. Ing. Sabino Del Bato
Ordine degli Ingegneri di Potenza N. 631

I.D.		IDENTIFICAZIONE ELABORATO										PROGR.		DATA:	
EMITT.	TIPO	FASC.	N.A.	LOTTO	OPERA	PROG. OPERA	TRATTO	PARTI	PROGR.	PARTI DOC.	STATO	REV.	LUGLIO 2017		
66386	04	SH	E	I	11	00	001	00	00	004	00	A	00	SCALA:	

ELABORAZIONE PROGETTUALE				REVISIONE				
N.	REV.	DESCRIZIONE	DATA	REDATTO	DATA	CONTROLLATO	DATA	APPROVATO
A	00	EMISSIONE	12/07/2017	TERNA	12/07/2017	TERNA	12/07/2017	TERNA



IL DIRETTORE DEI LAVORI

IL CONCEDENTE


IL CONCESSIONARIO




Assetto attuale

Legenda

- Fase 4
- Fase 8
- Fase 12
- Parti di impianto oggetto di modifica

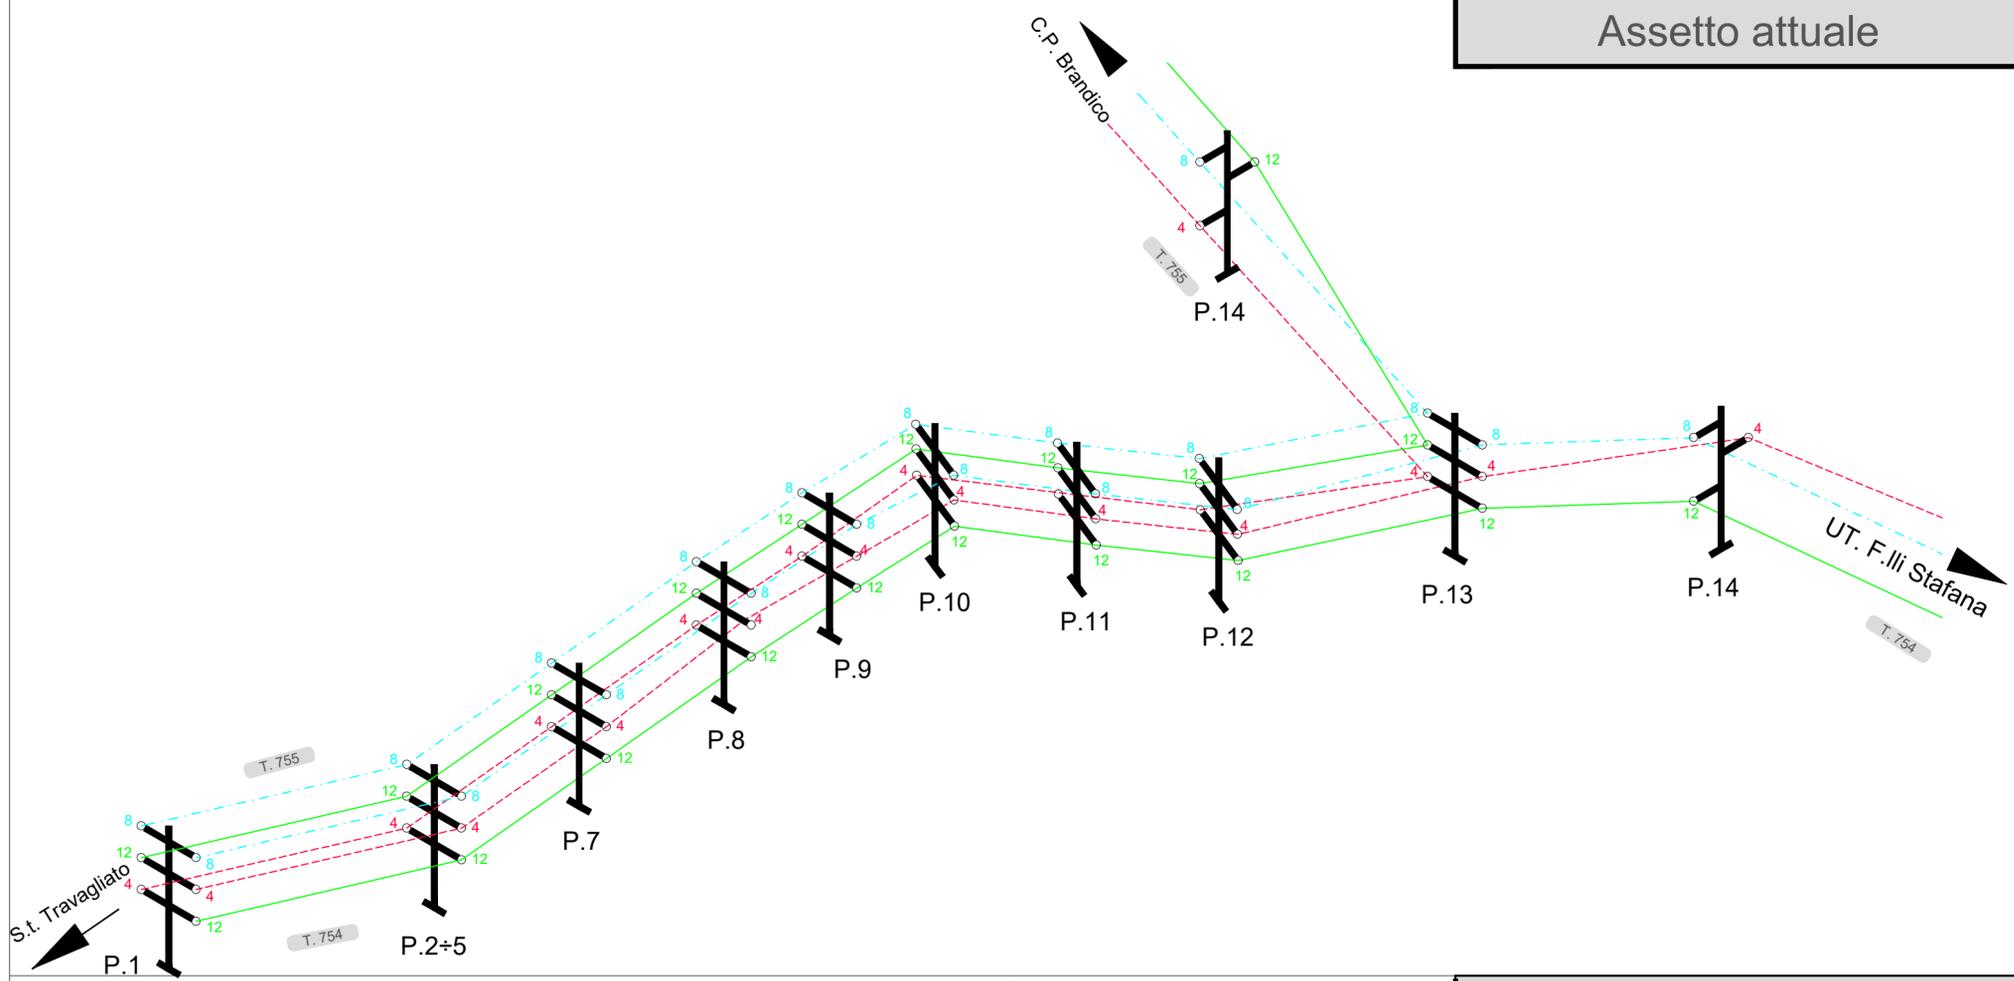

Assetto ad opera ultimata

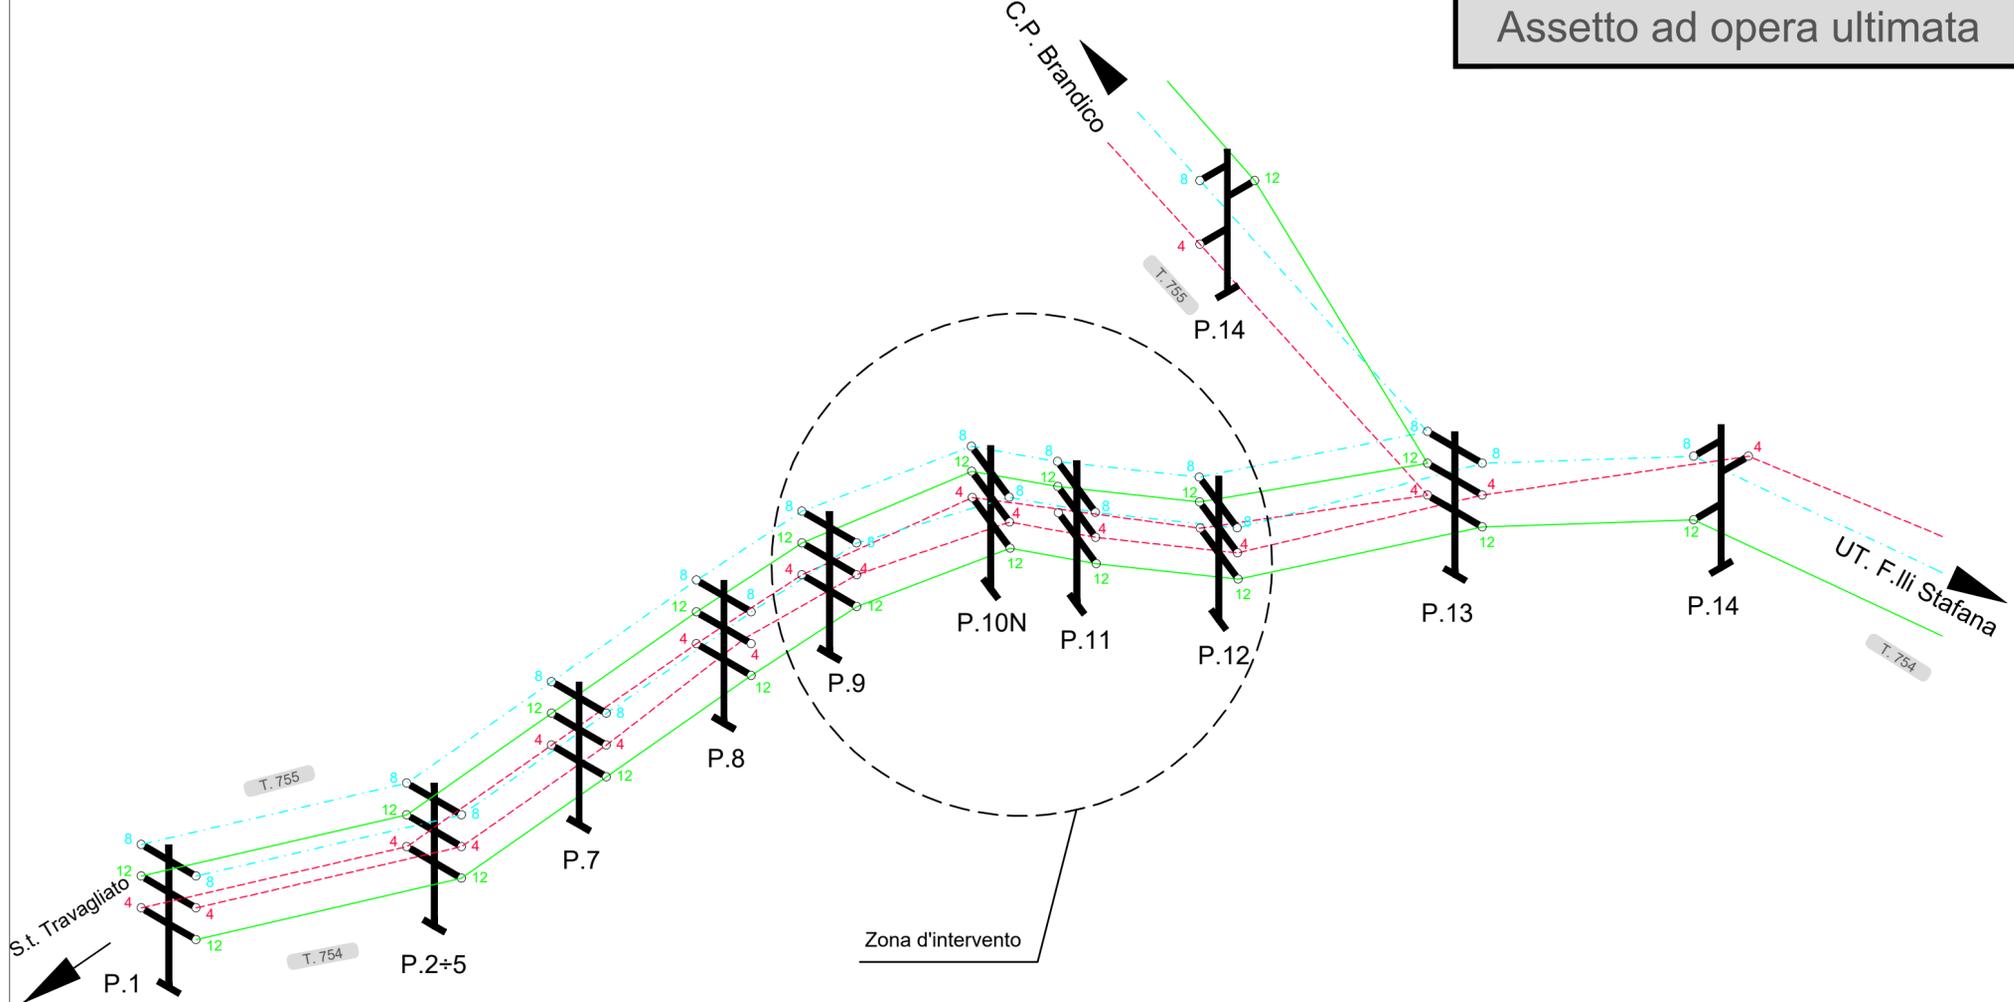


Unità Progettazione Realizzazione Impianti.
Il Responsabile
(P. ZANNI)

00	07/06/2017	Prima emissione	R. Barella	F. Pedrinazzi	P. Zanni
Rev.	Data	Descrizione della revisione	Elaborato	Verificato	Approvato
 <p>Direzione Territoriale Nord Ovest UPRI</p>			Impianto: Linee AT Travagliato-Stefana F.lli /Travagliato-Brandico Chiari - Travagliato N°tema: 754/755 Tensione(kV): 132 / 380		
Titolo: Progetto di modifica linee aeree AT, connesso alla variante al collegamento autostradale tra Milano e Brescia (BreBeMi) - Interconnessione tra la A35 e la A4. Intervento con spostamento dei sostegni p. 7 (T365) e p. 10 (T.754/755) a sud-est degli attuali, in Località Lovernato - Comune di Ospitaletto (BS).			Scale: Foglio: 1 di 2		
Ricavato dal doc.:			Files: WE23754C1CBX00011_00_01.dwg Formato: 1030x584		Identificativo documento: W E 23754C1 C BX 00011
Terna si riserva a termini di legge la proprietà di questo documento, con divieto di riprodurlo, di consegnarlo o di renderlo comunque noto a Terzi senza preventiva autorizzazione.					
Progetto: Varianti Bre-Be-Mi - T.754/T.755 - T. 365			Identificativi doc. esterno:		


Assetto attuale

Legenda

- Fase 4
- Fase 8
- Fase 12
- Parti di impianto oggetto di modifica

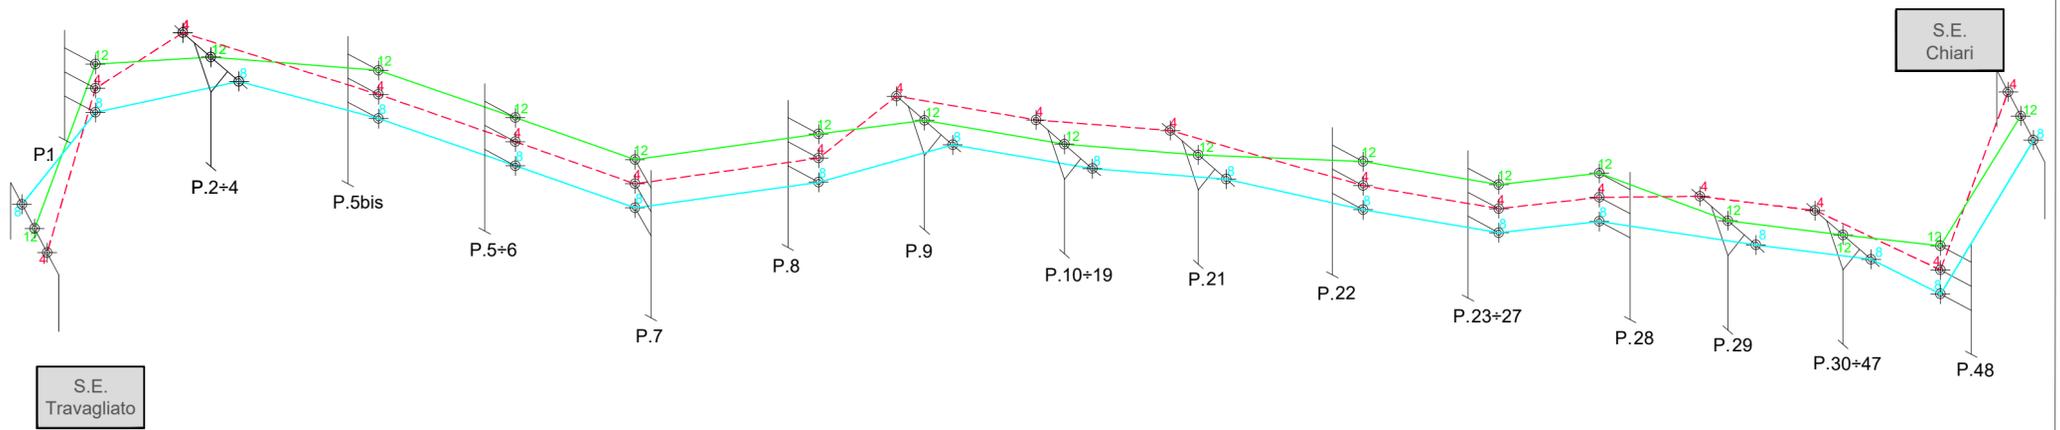

Assetto ad opera ultimata

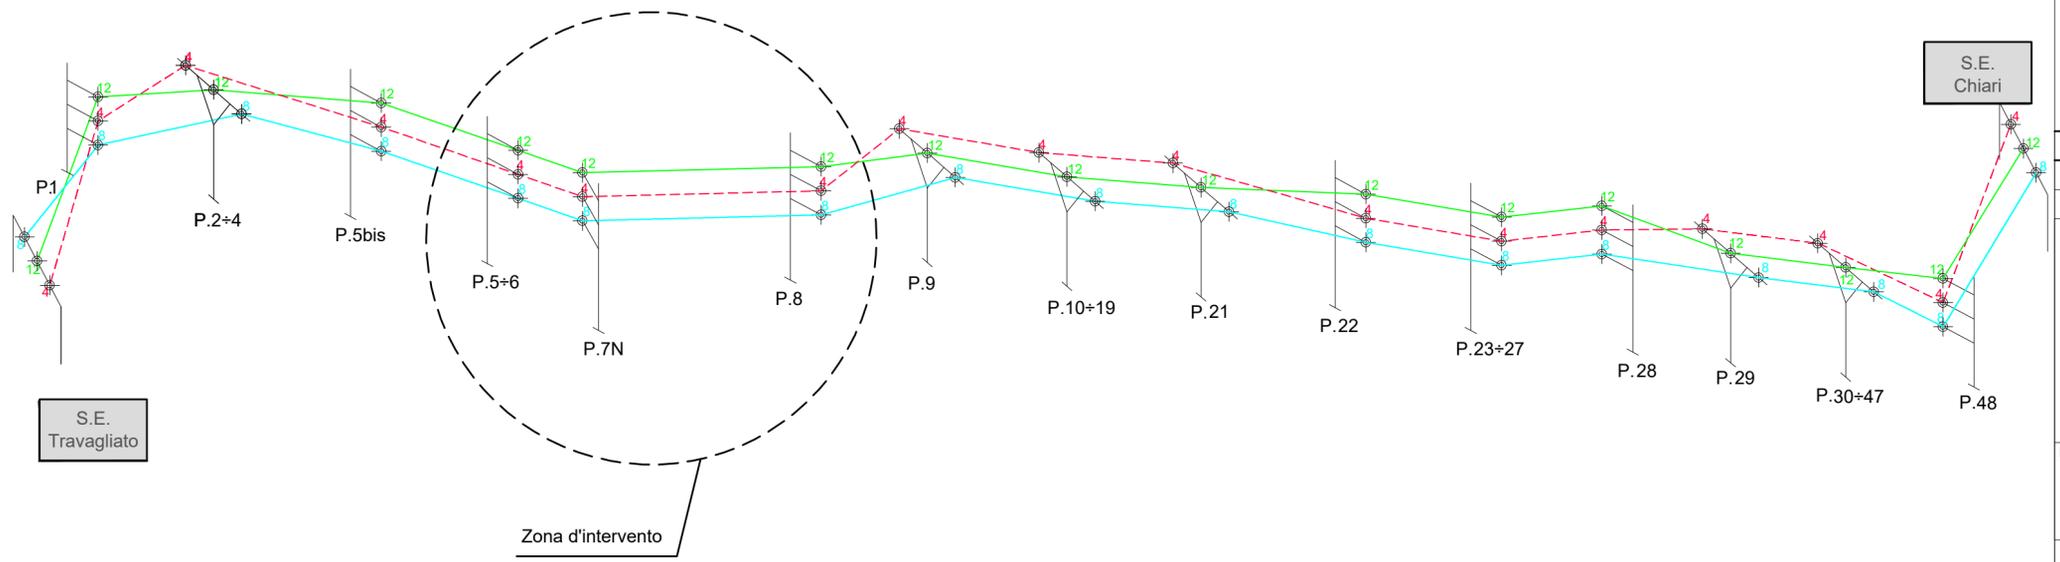

Unità Progettazione Realizzazione Impianti
Il Responsabile
P. Zanni
 (P. ZANNI)

00	07/06/2017	Prima emissione	R. Barella	F. Pedrinazzi	P. Zanni
Rev.	Data	Descrizione della revisione	Elaborato	Verificato	Approvato
 Titolo: Progetto di modifica linee aeree AT, connesso alla variante al collegamento autostradale tra Milano e Brescia (BreBeMi) - Interconnessione tra la A35 e la A4. Intervento con spostamento dei sostegni p. 7 (T365) e p. 10 (T.754/755) a sud-est degli attuali, in Località Lovornato - Comune di Ospitaletto (BS).			N°tema: 754/755		Tensione(kV): 132 380
Direzione Territoriale Nord Ovest UPRI			Titolo: Progetto esecutivo Schema fasi - T.365		Scale: Foglio: 2 di 2
Ricavato dal doc.:			Files: WE23754C1CBX00011_00_02.dwg	Formato: 950x420	Identificativo documento: W E 23754C1 C BX 00011
Terna si riserva a termini di legge la proprietà di questo documento, con divieto di riprodurlo, di consegnarlo o di renderlo comunque noto a Terzi senza preventiva autorizzazione.					
Progetto: Varianti Bre-Be-Mi - T.754/T.755 - T. 365			Identificativi doc. esterno: -		