APPARECCHIATURE ESISTENTI

PIANTA

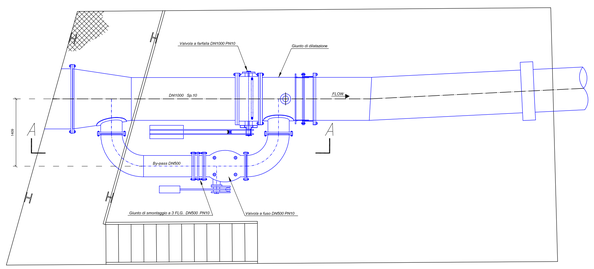

PROSPETTO

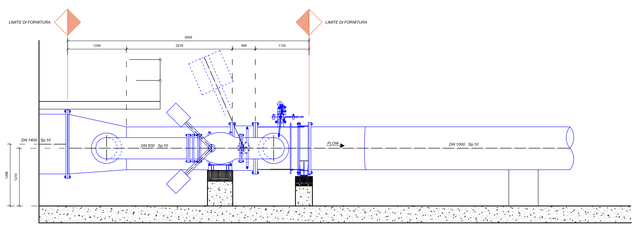

SEZIONE A-A

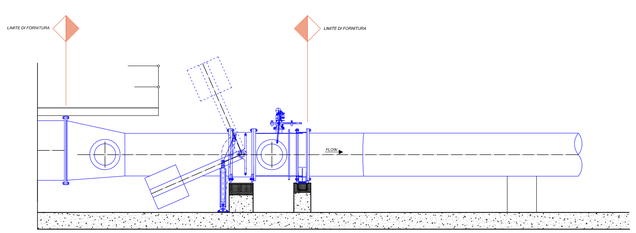

NUOVE APPARECCHIATURE

PIANTA
(Quota apparecchiature)

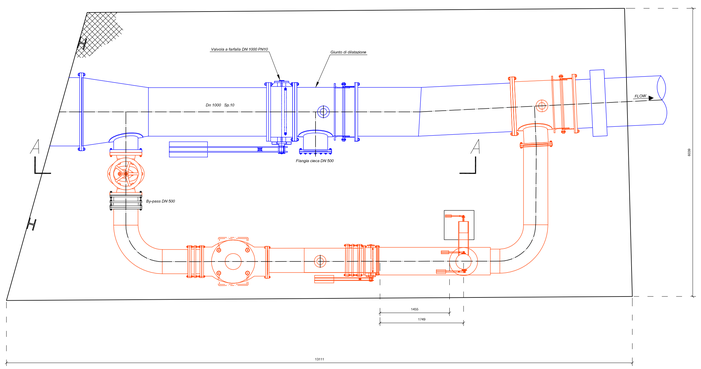

PIANTA
(Quota pianerottolo di accesso)

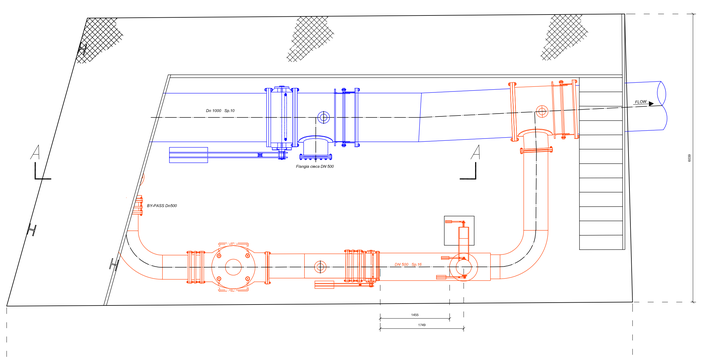

NUOVO SCHEMA DI FUNZIONAMENTO IDRAULICO CAMERA VALVOLE OPERA DI PRESA

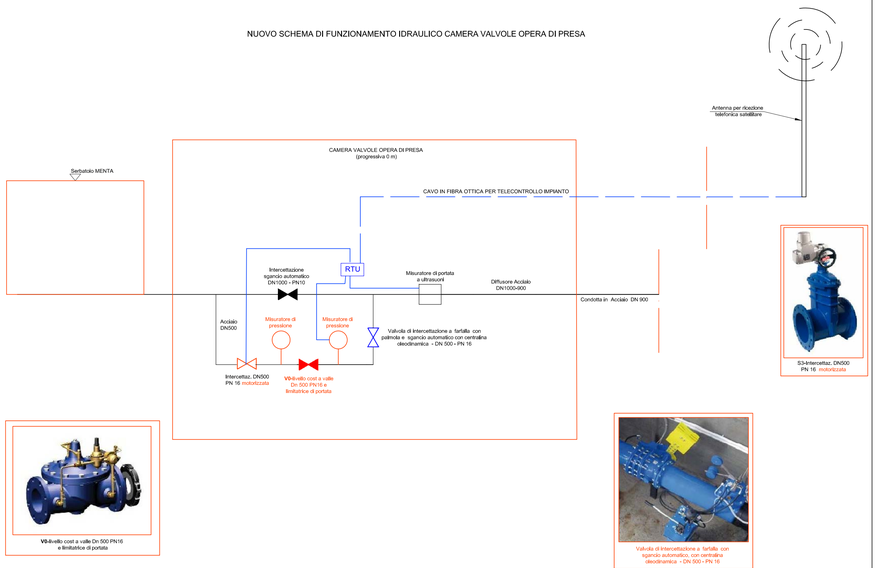

Vb-livello cost a valle Dn 500 PN16 e limitatrice di portata

Valvola di intercettazione a farfalla con sganciò automatico, con centralina oleodinamica - DN 500 - PN 16

LOGO:

sorical
società risorse idriche calabresi

TITOLO PROGETTO:

SISTEMA IDRICO DEL MENTA

DESCRIZIONE PROGETTO:

LAVORI DI COMPLETAMENTO DELLO SCHEMA IDRICO SULLA DIGA DEL TORRENTE MENTA: OPERE DI BY-PASS DEL TRATTO TERMINALE DELLA CONDOTTA FORZATA PER L'AVVIO DELL'ADDUZIONE IDROPOTABILE

EMISSIONE	-	GEOM. R. ROTUNDO	ING. D. COSTANTINO	ING. D. COSTANTINO	0	16/02/2017
MOTIVO	FASE P.D.P.	ELABORATO	VERIFICATO	APPROVATO	REV.	DATA

FASE:

PROGETTO DEFINITIVO - ESECUTIVO

APPROVAZIONE

GRUPPO DI PROGETTAZIONE:

Dott. Ing. Domenico COSTANTINO

SI4 - Studio Ingegneri Associati:
Dott. Ing. Luigi DE BONI
Dott. Ing. Giancarlo MEDONI
Dott. Ing. Poul Erik NIELSEN

RESPONSABILE UNICO DEL PROCEDIMENTO:
Dott. Ing: Giuseppe SORRENTINO

RESPONSABILE SERVIZI INGEGNERIA:
Dott. Ing. Antonio VOCI

UNITA' DI PROGETTAZIONE SORICAL:
Dott. Ing: Luca VITALE
Dott. Ing. Giuseppe VIGGIANI

IMPRESA:

CONSORZIO CONPAT S.C.A.R.L.

conpat

L'IMPRESA DESIGNATA

CONDOTTE Srl
costruzioni condotte acquedottistiche

TIPO DOCUMENTO:

PIANTA E SEZIONI

ELEMENTO/TITEM:

CAMERA VALVOLE DIGA

SCALA	LINGUA	FORMATO	TAVOLA	P.D.P.		
1:50	IT	A1+	1/1			
PROGETTO/COMMESSA		ORIGINE/UNITA'	SISTEMA	PROGRESSIVO		
A.02.4.C		**SOP**	**SEZ**	**B10**	**-**	**00**

FONTI CARTOGRAFICHE: REGIONE CALABRIA - CENTRO CARTOGRAFICO - I.G.M. - ISTITUTO GEOGRAFICO MILITARE

IL PRESENTE DISEGNO E' DI PROPRIETA' DI SO.RI.CAL. S.P.A. - A TERMINI DI LEGGE OGNI DIRITTO E' RISERVATO